


mapa podstawowa

L30/99

Stan na: 29-07-2022

Skala 1:3000

L. Stup

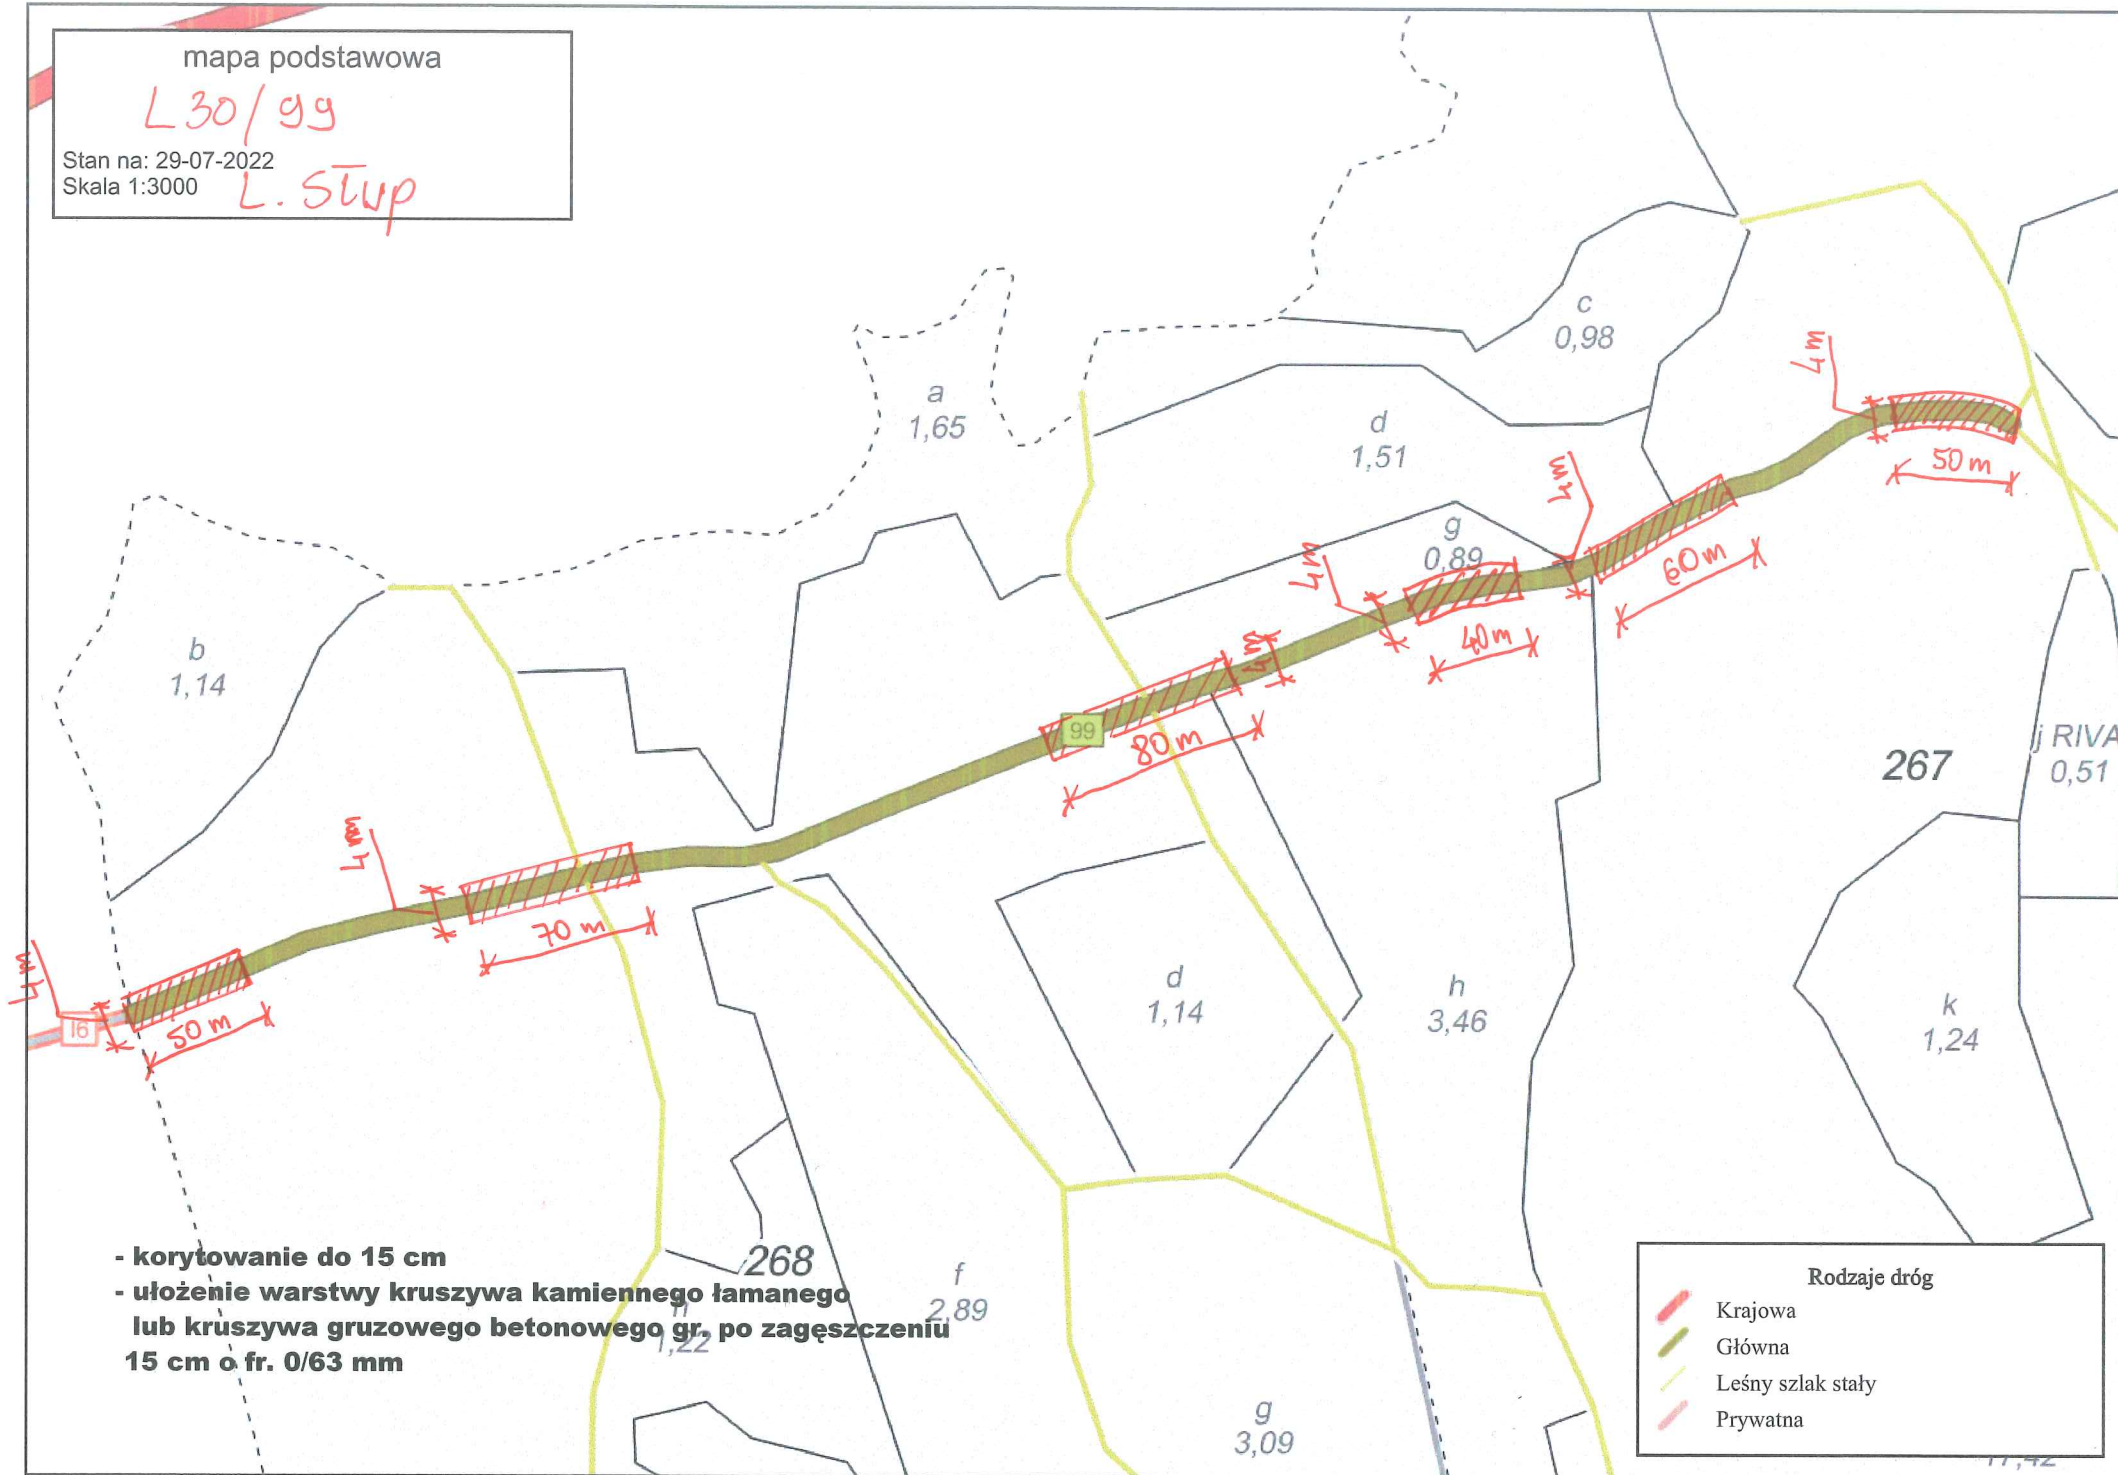


mapa podstawowa

L 30/77

Stan na: 29-07-2022
Skala 1:3750

L. Stup

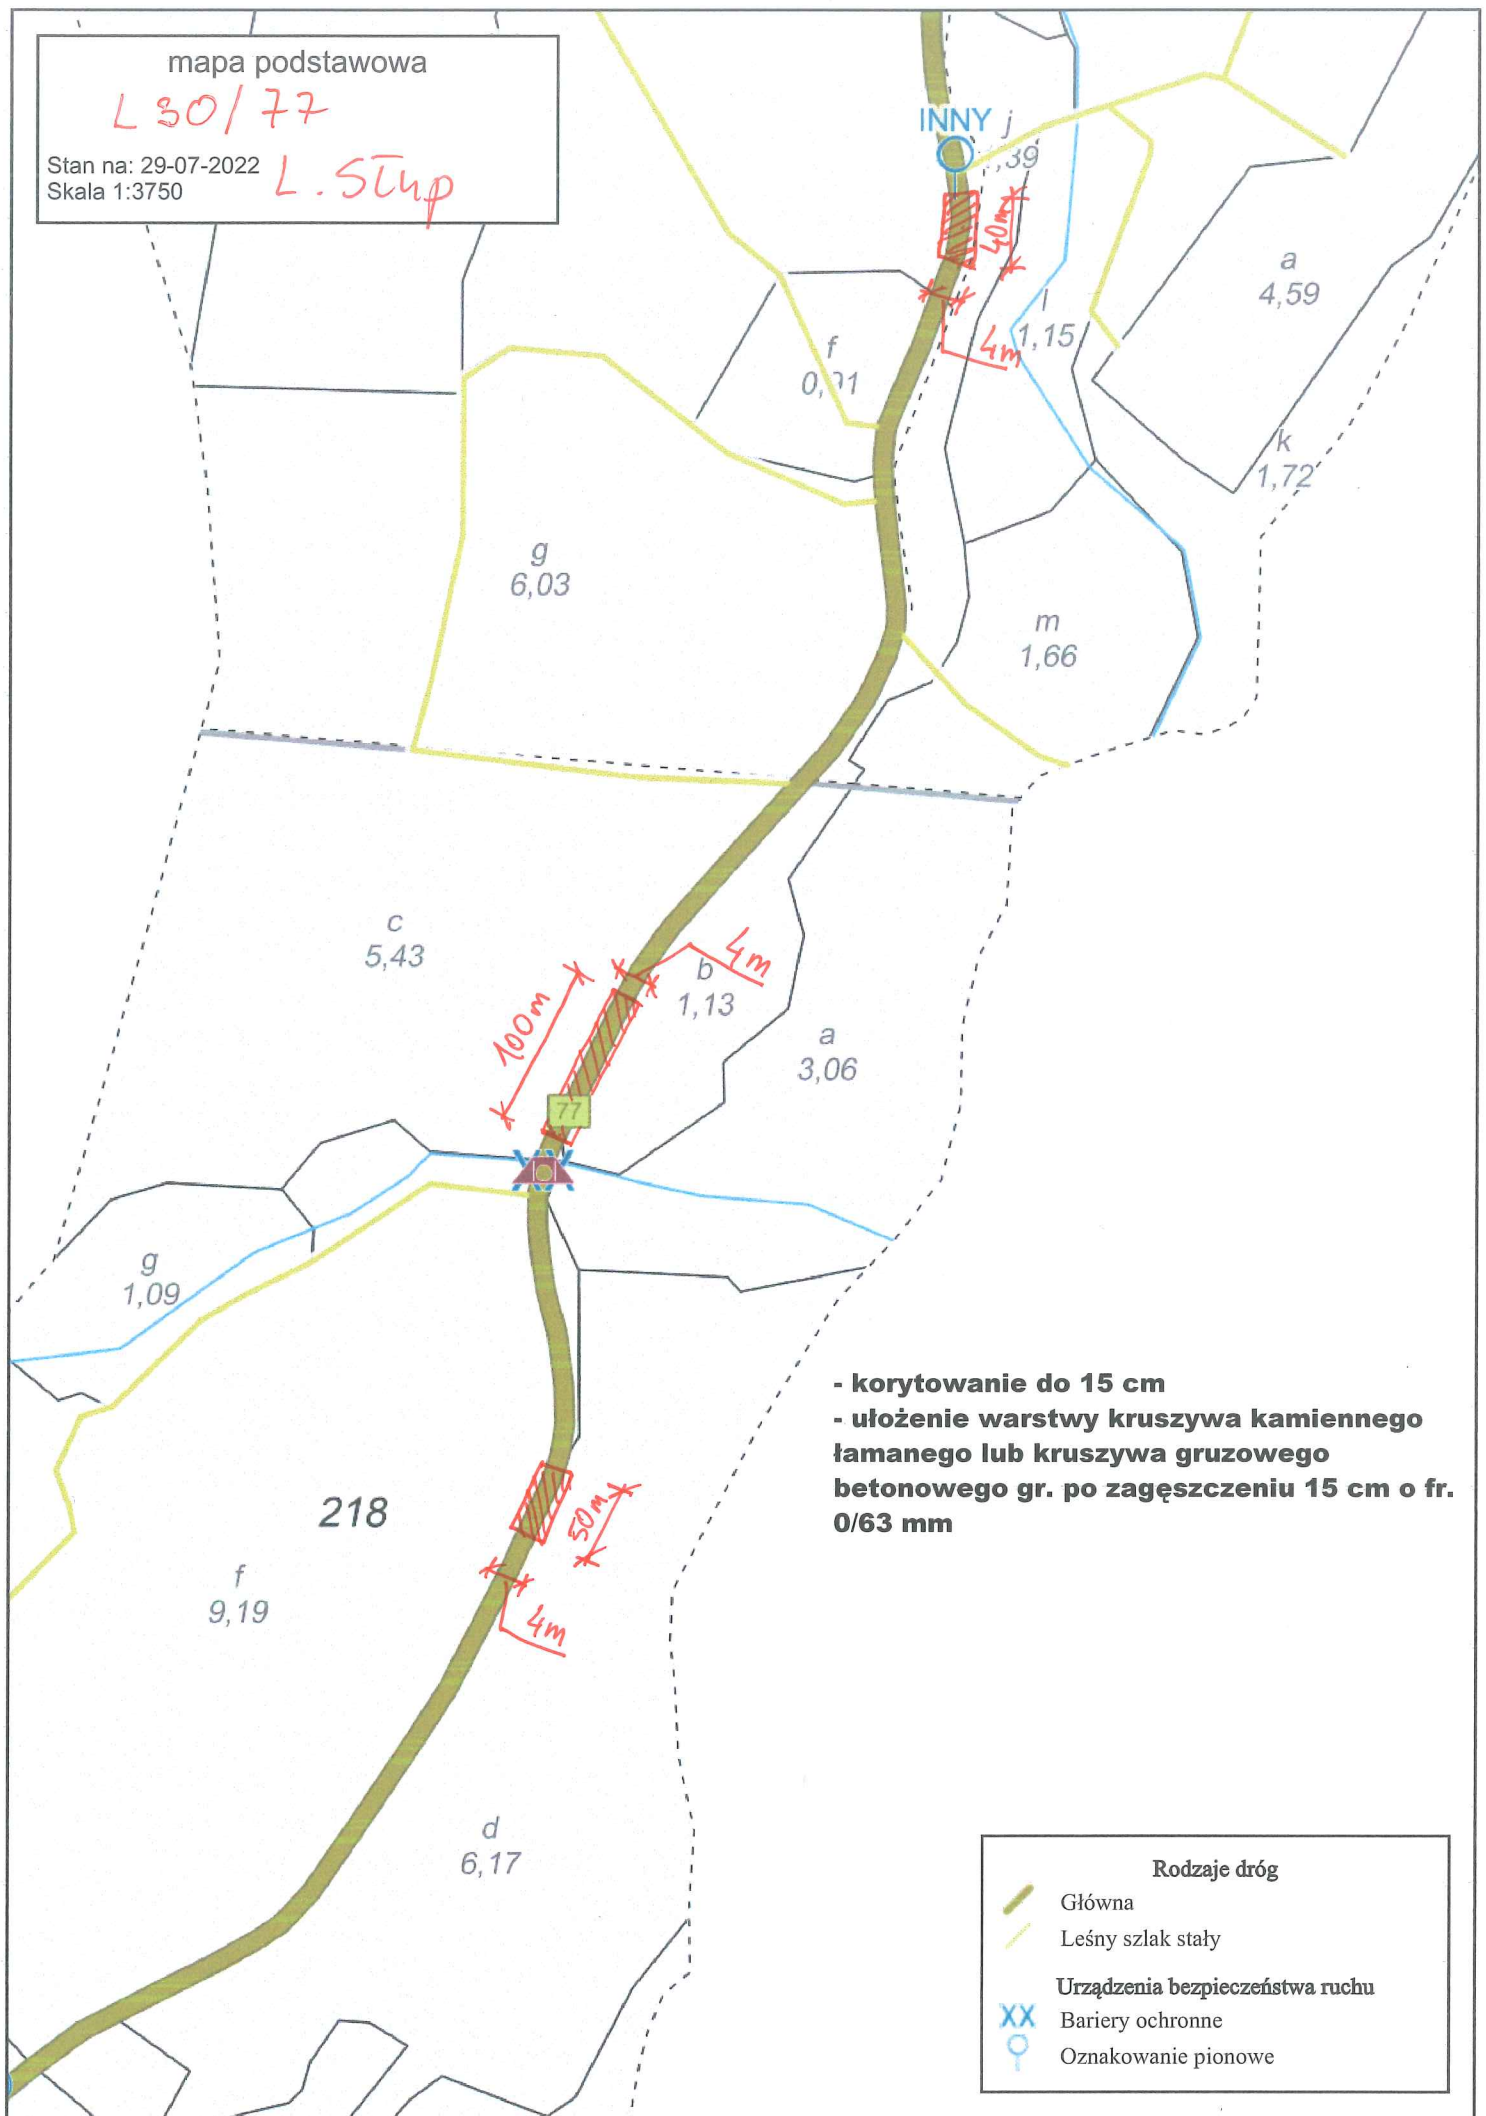

mapa podstawowa

L30/76

Stan na: 29-07-2022

Skala 1:2000

L. Stup

208

d
1,35

h
0,78

f
1,64

76

c
0,52

dt. 60 m
szer. 4 m

INNY

d N
0,24

g
3,52

- korytowanie do 15 cm
- ułożenie warstwy kruszywa kamiennego łamanego lub kruszywa gruzowego betonowego gr. po zagęszczeniu 15 cm o fr. 0/63 mm

Rodzaje dróg

Główna

Leśny szlak stały

Urządzenia bezpieczeństwa ruchu

Oznakowanie pionowe

mapa podstawowa

L 30/76, L 30/77

Stan na: 29-07-2022

Skala 1:3000

L. Stup

c 99
6.66

c 01
6.57

d
1,56

i
4,02

213

1,03

g
0,52

INNY

c 02
8.10

p
1,48

r
0,40

s
1,25

g E-ŁIV
2,14

h
0,52

f
1,84

f E-ŁIV
0,14

- korytowanie do 15 cm
- ułożenie warstwy kruszywa kamiennego łamanego lub kruszywa gruzowego betonowego gr. po zagęszczeniu 15 cm o fr. 0/63 mm

Rodzaje dróg

- Główna
- Leśny szlak stały

Urządzenia bezpieczeństwa ruchu

- XX Bariery ochronne
- Oznakowanie pionowe
- Inne urządzenia

mapa podstawowa

L30/50

Stan na: 29-07-2022

Skala 1:2000

L. Zwieryniec

i RIVA
2,89

k RIVA
0,28

d
1,52

n
2,77

o E-N
0,30

c
2,20

b
4,24

17

l
0,21

m Tr
0,01

r
0,31

h
5,15

- korytowanie do 15 cm
- ułożenie warstwy kruszywa kamiennego łamanego lub kruszywa gruzowego betonowego gr. po zagęszczeniu 15 cm o fr. 0/63 mm

Rodzaje dróg



Główna

mapa podstawowa

L30/46

Stan na: 29-07-2022

Skala 1:2000

L. Zwierzyniec

- korytowanie do 15 cm
- ułożenie warstwy kruszywa kamiennego łamanego lub kruszywa gruzowego betonowego gr. po zagęszczeniu 15 cm o fr. 0/63 mm

g RIVA
2,96

f-PsV
0,10

f LZ
0,04

A-7
GINNY

47

d
4,43

46

k
2,51

j
0,37

041247C

j
1,15


l
1,17

m E-LV
0,48

n N
0,27

o
0,16

A-7
GINNY

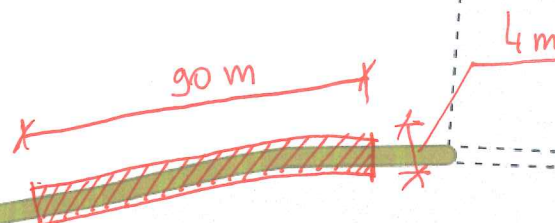

Rodzaje dróg

- Gminna
- Główna
- Leśny szlak stały

Urządzenia bezpieczeństwa ruchu
Oznakowanie pionowe

22
L. Krotoszyński

a
1,22

b
1,55

60m

~~4m~~

C
1,89

38

d
3,61

f
2,27

~~120 m~~

- korytowanie do 15 cm
- ułożenie warstwy kruszywa kamiennego łamanego lub kruszywa gruzowego betonowego, grubość po zagęszczeniu 15 cm o frakcji 0/63 mm

58

a 99
16,63

a
3,08

$$\begin{array}{r} b \\ 2,53 \end{array}$$

b 01
7,99

59

Leśny szlak stały

mapa podstawowa

L 30/13

Stan na: 31-07-2022
Skala 1:2000

L. Skarlin

d
0,36

c
5,07

a
16,64

- korytowanie do 15 cm
- ułożenie warstwy kruszywa kamiennego łamanego lub kruszywa gruzowego betonowego, grubość po zagęszczeniu 15 cm o frakcji 0/63 mm

Rodzaje dróg

Boczna

Leśny szlak stały

mapa podstawowa

L30/29

Stan na: 31-07-2022
Skala 1:2000

L. Skarlin

f
3,67

d
3,32

131
3,32

b
3,00

a
7,26

4 m

100 m

g
2,21

- korytowanie do 15 cm
- ułożenie warstwy kruszywa kamiennego łamanego lub kruszywa gruzowego betonowego, grubość po zagęszczeniu 15 cm o frakcji 0/63 mm

Rodzaje dróg



Główna



Leśny szlak stały

mapa podstawowa

L30/29

Stan na: 01-08-2022

Skala 1:2000

L. Skarlin

f
1,87

c
2,77

538/1

1246N

29

4m

100 m

j
0,29

i
0,70

g 99
10,88

130

g 01
4,13

- korytowanie do 15 cm
- ułożenie warstwy kruszywa kamiennego łamanego lub
kruszywa gruzowego betonowego,
grubość po zagęszczeniu 15 cm o frakcji 0/63 mm

Rodzaje dróg

- Wojewódzka
- Powiatowa
- Główna
- Leśny szlak stały

L30/33

22
L. Skarlin

k
3,41

Diagram showing a curved path of 60m with a blue label B-20.

INNY
B-20

INNY

34

33

538/1

- korytowanie do 15 cm
- ułożenie warstwy kruszywa kamiennego łamanego lub kruszywa gruzowego betonowego, grubość po zagęszczeniu 15 cm o frakcji 0/63 mm

○

Oznakowanie pionowe

INNY

mapa podstawowa

L30/18

Stan na: 31-07-2022

Skala 1:5000

L. Skarlin

INNY INNY

B-33

35

b
7,25

a
10,83

b
5,80

c
5,67

d
5,42

c
6,97

8c
31

a
2,48

3,77

109

g E-N
0,56 d E-N
0,53

c E-N
0,77

- korytowanie do 15 cm

- ułożenie warstwy kruszywa kamiennego łamanego lub kruszywa gruzowego betonowego, grubość po zagęszczeniu 15 cm o frakcji 0/63 mm

a
4,0 f E-N
0,34 f
0,55

n E-N
0,45

j
4,28

a
1,79

g E-N
0,3

f
3,21

11

Rodzaje dróg

Główna

Leśny szlak stały

Urządzenia bezpieczeństwa ruchu

XX Bariery ochronne

♀ Oznakowanie pionowe

150 m

220 m

162 m

4 m

4 m

4 m

mapa podstawowa

L30/12

Stan na: 31-07-2022

Skala 1:2500

L. Skarlin

119

b
8,54

18

b
22,75

118

d
3,76

- korytowanie do 15 cm
- ułożenie warstwy kruszywa kamiennego łamanego lub kruszywa gruzowego betonowego, grubość po zagęszczeniu 15 cm o frakcji 0/63 mm
- karczowanie pni do 35 cm - 70 szt.

538/1

d
2,33

Rodzaje dróg

- Wojewódzka
- Główna
- Leśny szlak stały

mapa podstawowa

L30/27

Stan na: 31-07-2022

Skala 1:2000

L.L.Gdra

d
2,87

137

g
9,22

h
8,5

27

4m

180m

- korytowanie do 15 cm
- ułożenie warstwy kruszywa kamiennego łamanego lub kruszywa gruzowego betonowego, grubość po zagęszczeniu 15 cm o frakcji 0/63 mm

Rodzaje dróg

Główna

Dojazdowa

Leśny szlak stały


28

mapa podstawowa

L30/41

Stan na: 31-07-2022

Skala 1:5000 L.L. Góra

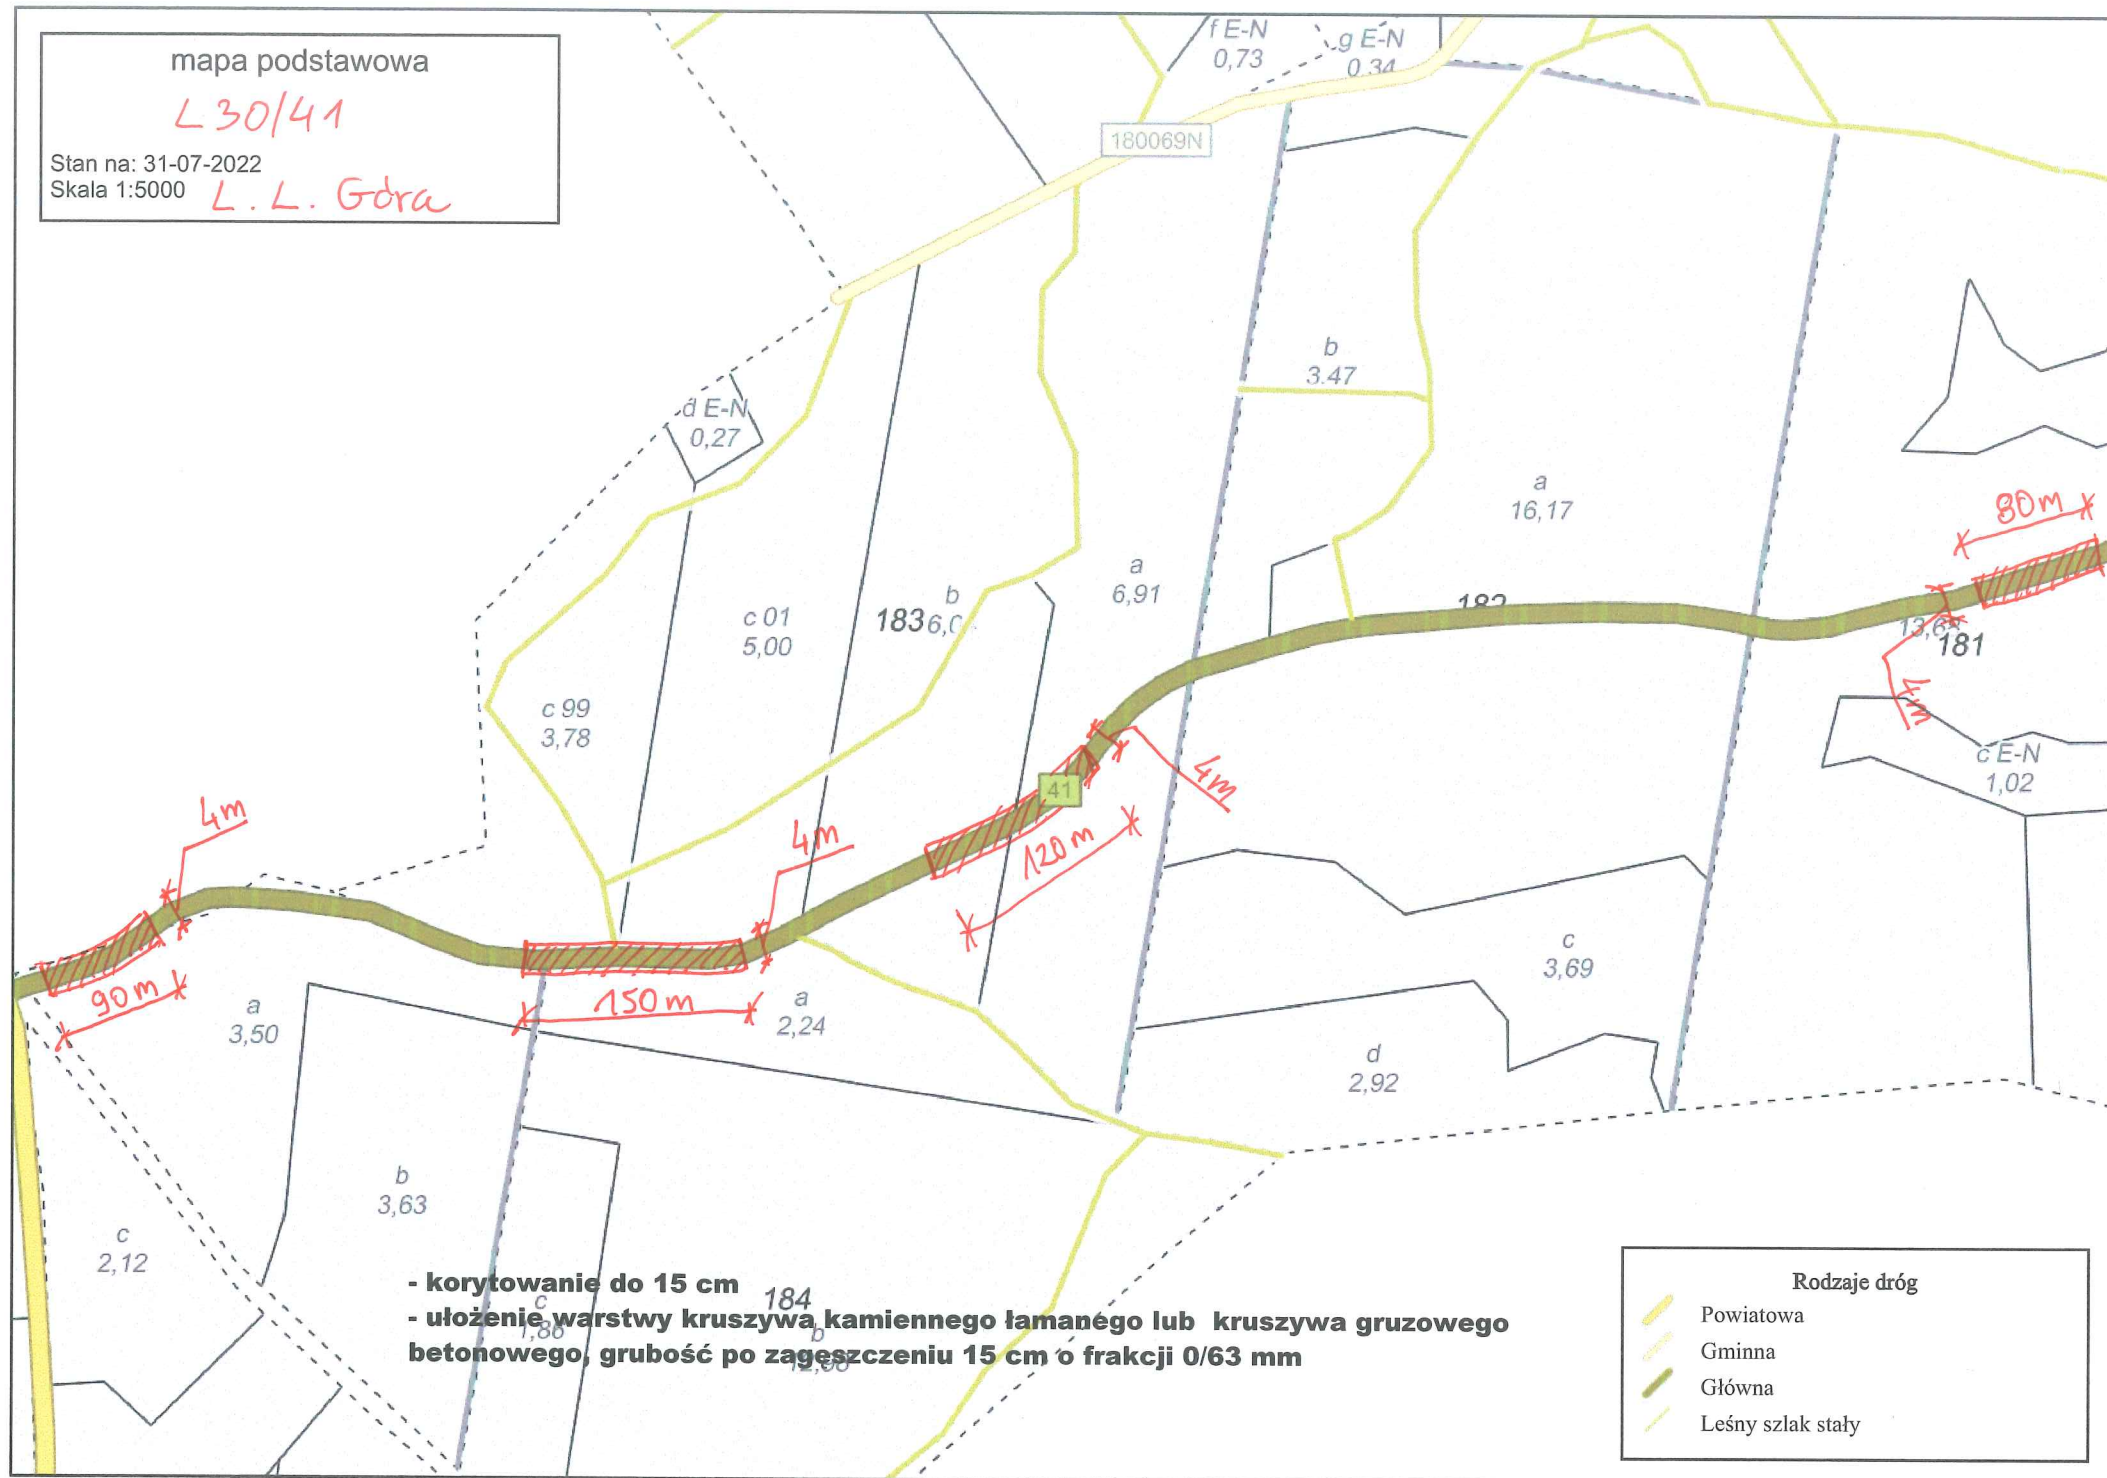

- korytowanie do 15 cm
- ułożenie warstwy kruszywa kamiennego łamanego lub kruszywa gruzowego betonowego, grubość po zagęszczeniu 15 cm o frakcji 0/63 mm

Rodzaje dróg

- Powiatowa
- Gminna
- Główna
- Leśny szlak stały


mapa podstawowa

L30/41

Stan na: 31-07-2022


L.L. Górg

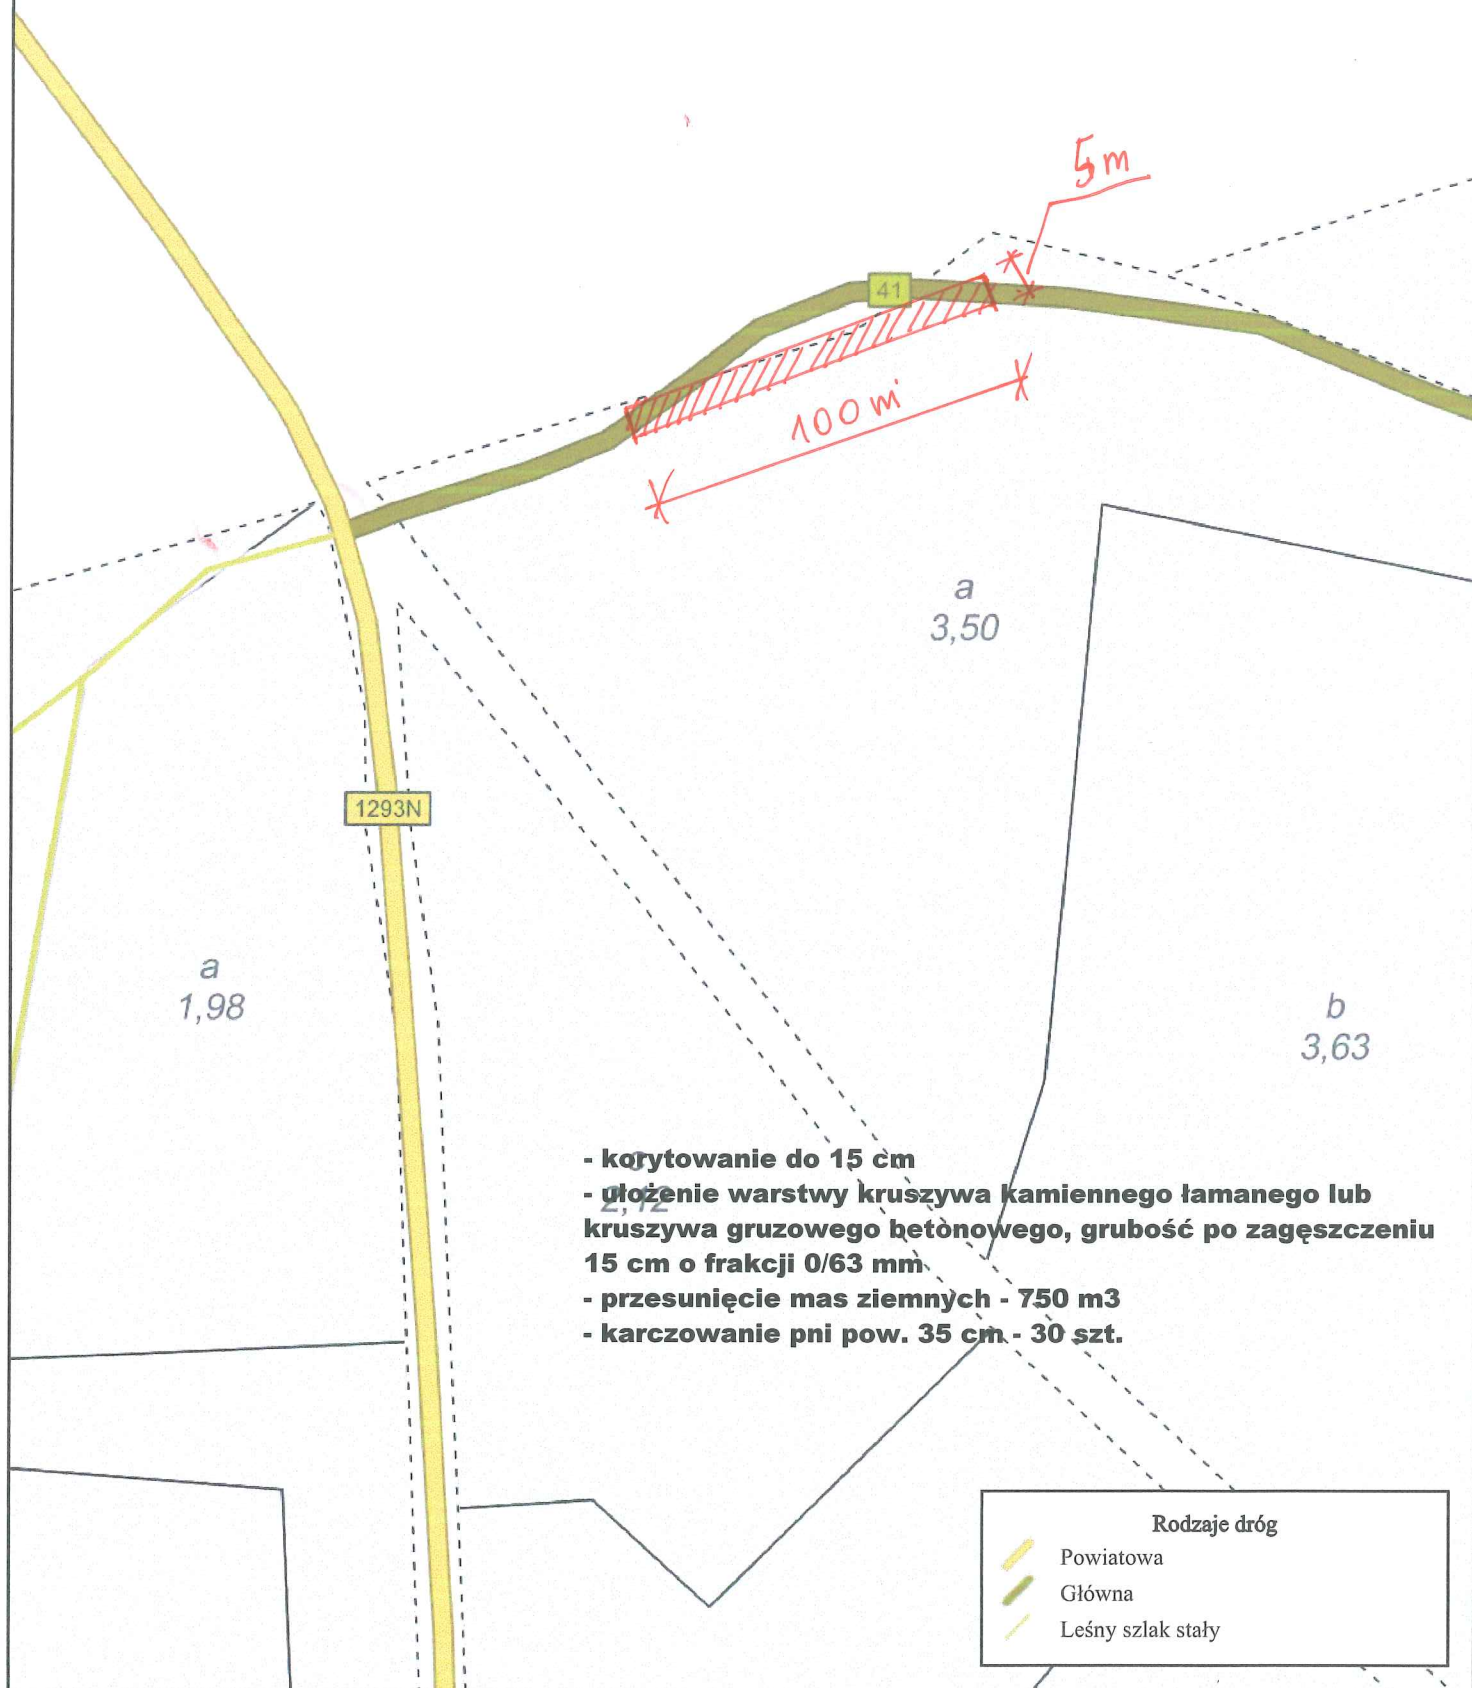

mapa podstawowa

L 30/33

Stan na: 31-07-2022

Skala 1:2000

L. Wgkap

a
7,43

dł. 90 m
szer. 3,5 m

3,5 m
d
1,29

136 m

1236N

180065N

i
1,70

c
9,84

- korytowanie do 15 cm
- ułożenie warstwy kruszywa kamiennego łamanego lub kruszywa gruzowego betonowego, grubość po zagęszczeniu 15 cm o frakcji 0/63 mm
- karczowanie pni o śr. 35-55 cm - 35 szt.

168

k
1,08

Rodzaje dróg

Powiatowa

Gminna

Główna

Leśny szlak stały

mapa podstawowa

L 36/30, L30/36/1

Stan na: 31-07-2022

Skala 1:2000

L. Wgkop

218

- korytowanie do 15 cm
- ułożenie warstwy kruszywa kamiennego łamanego lub kruszywa gruzowego betonowego, grubość po zagęszczeniu 15 cm o frakcji 0/63 mm

36

4m
160m

f
2,81

d
2,84

c
2,92

4m
50m

4m

100m

180065N

INNY

c
1,50

i
0,55

h
1,52

36/1

Rodzaje dróg

Gminna

Strategiczna

Leśny szlak stały


Urządzenia bezpieczeństwa ruchu

Oznakowanie pionowe

mapa podstawowa

Stan na: 31-07-2022
Skala 1:2000

L 30/36
L. Wąkop

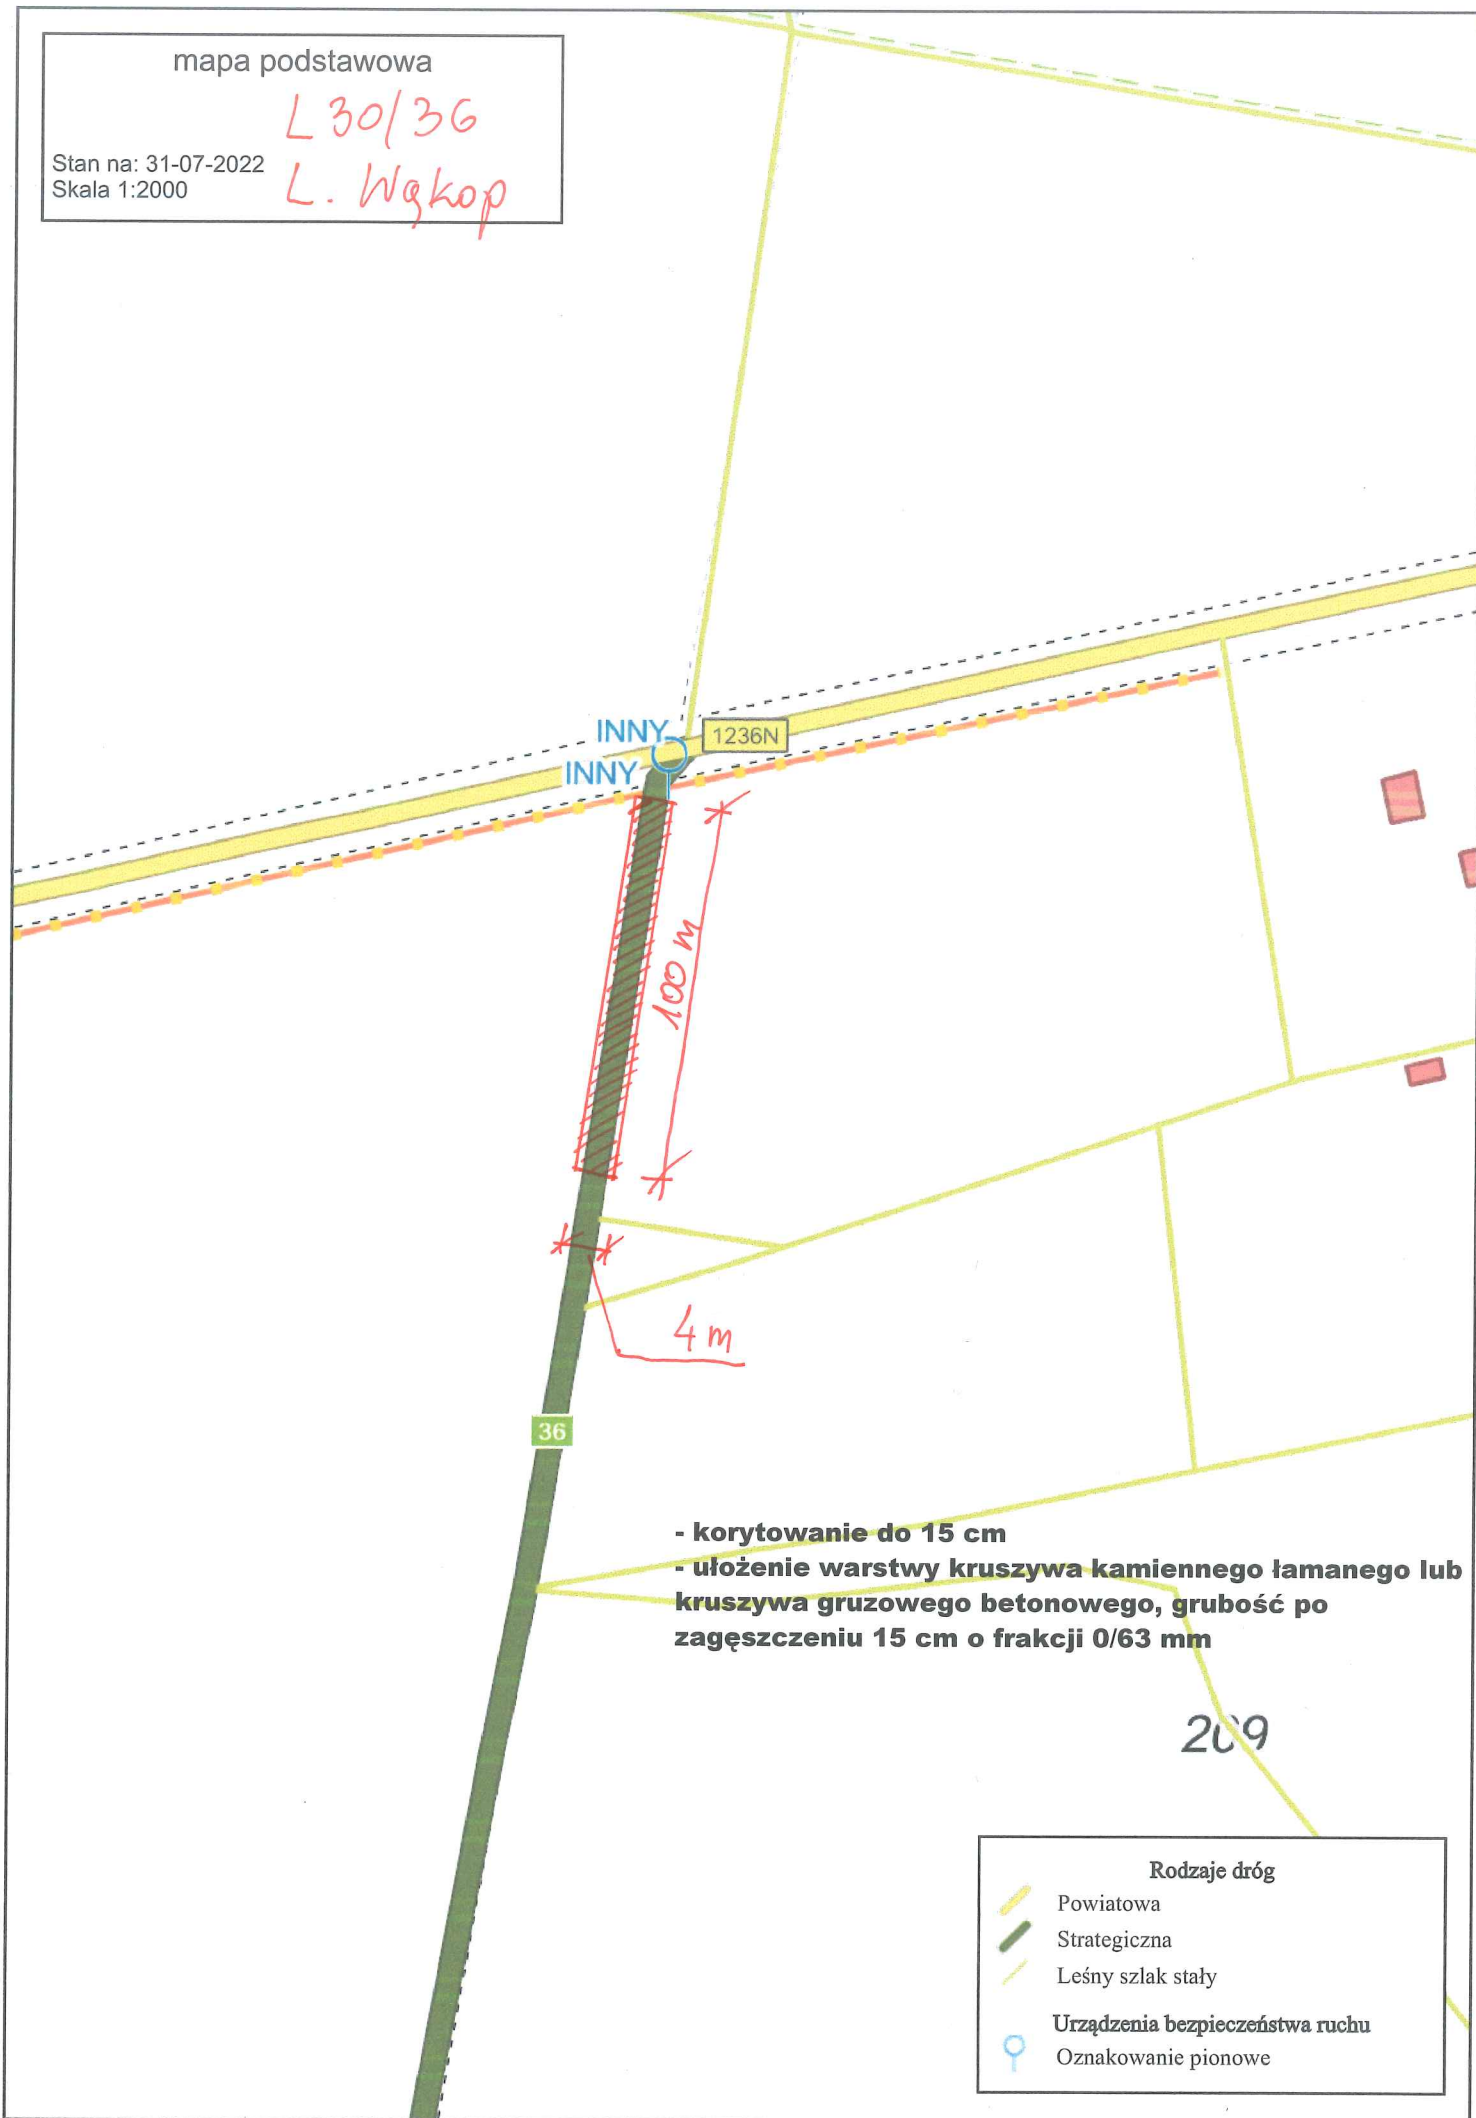


mapa podstawowa

L30/28

Stan na: 31-07-2022

Skala 1:2000

L. tęgokor

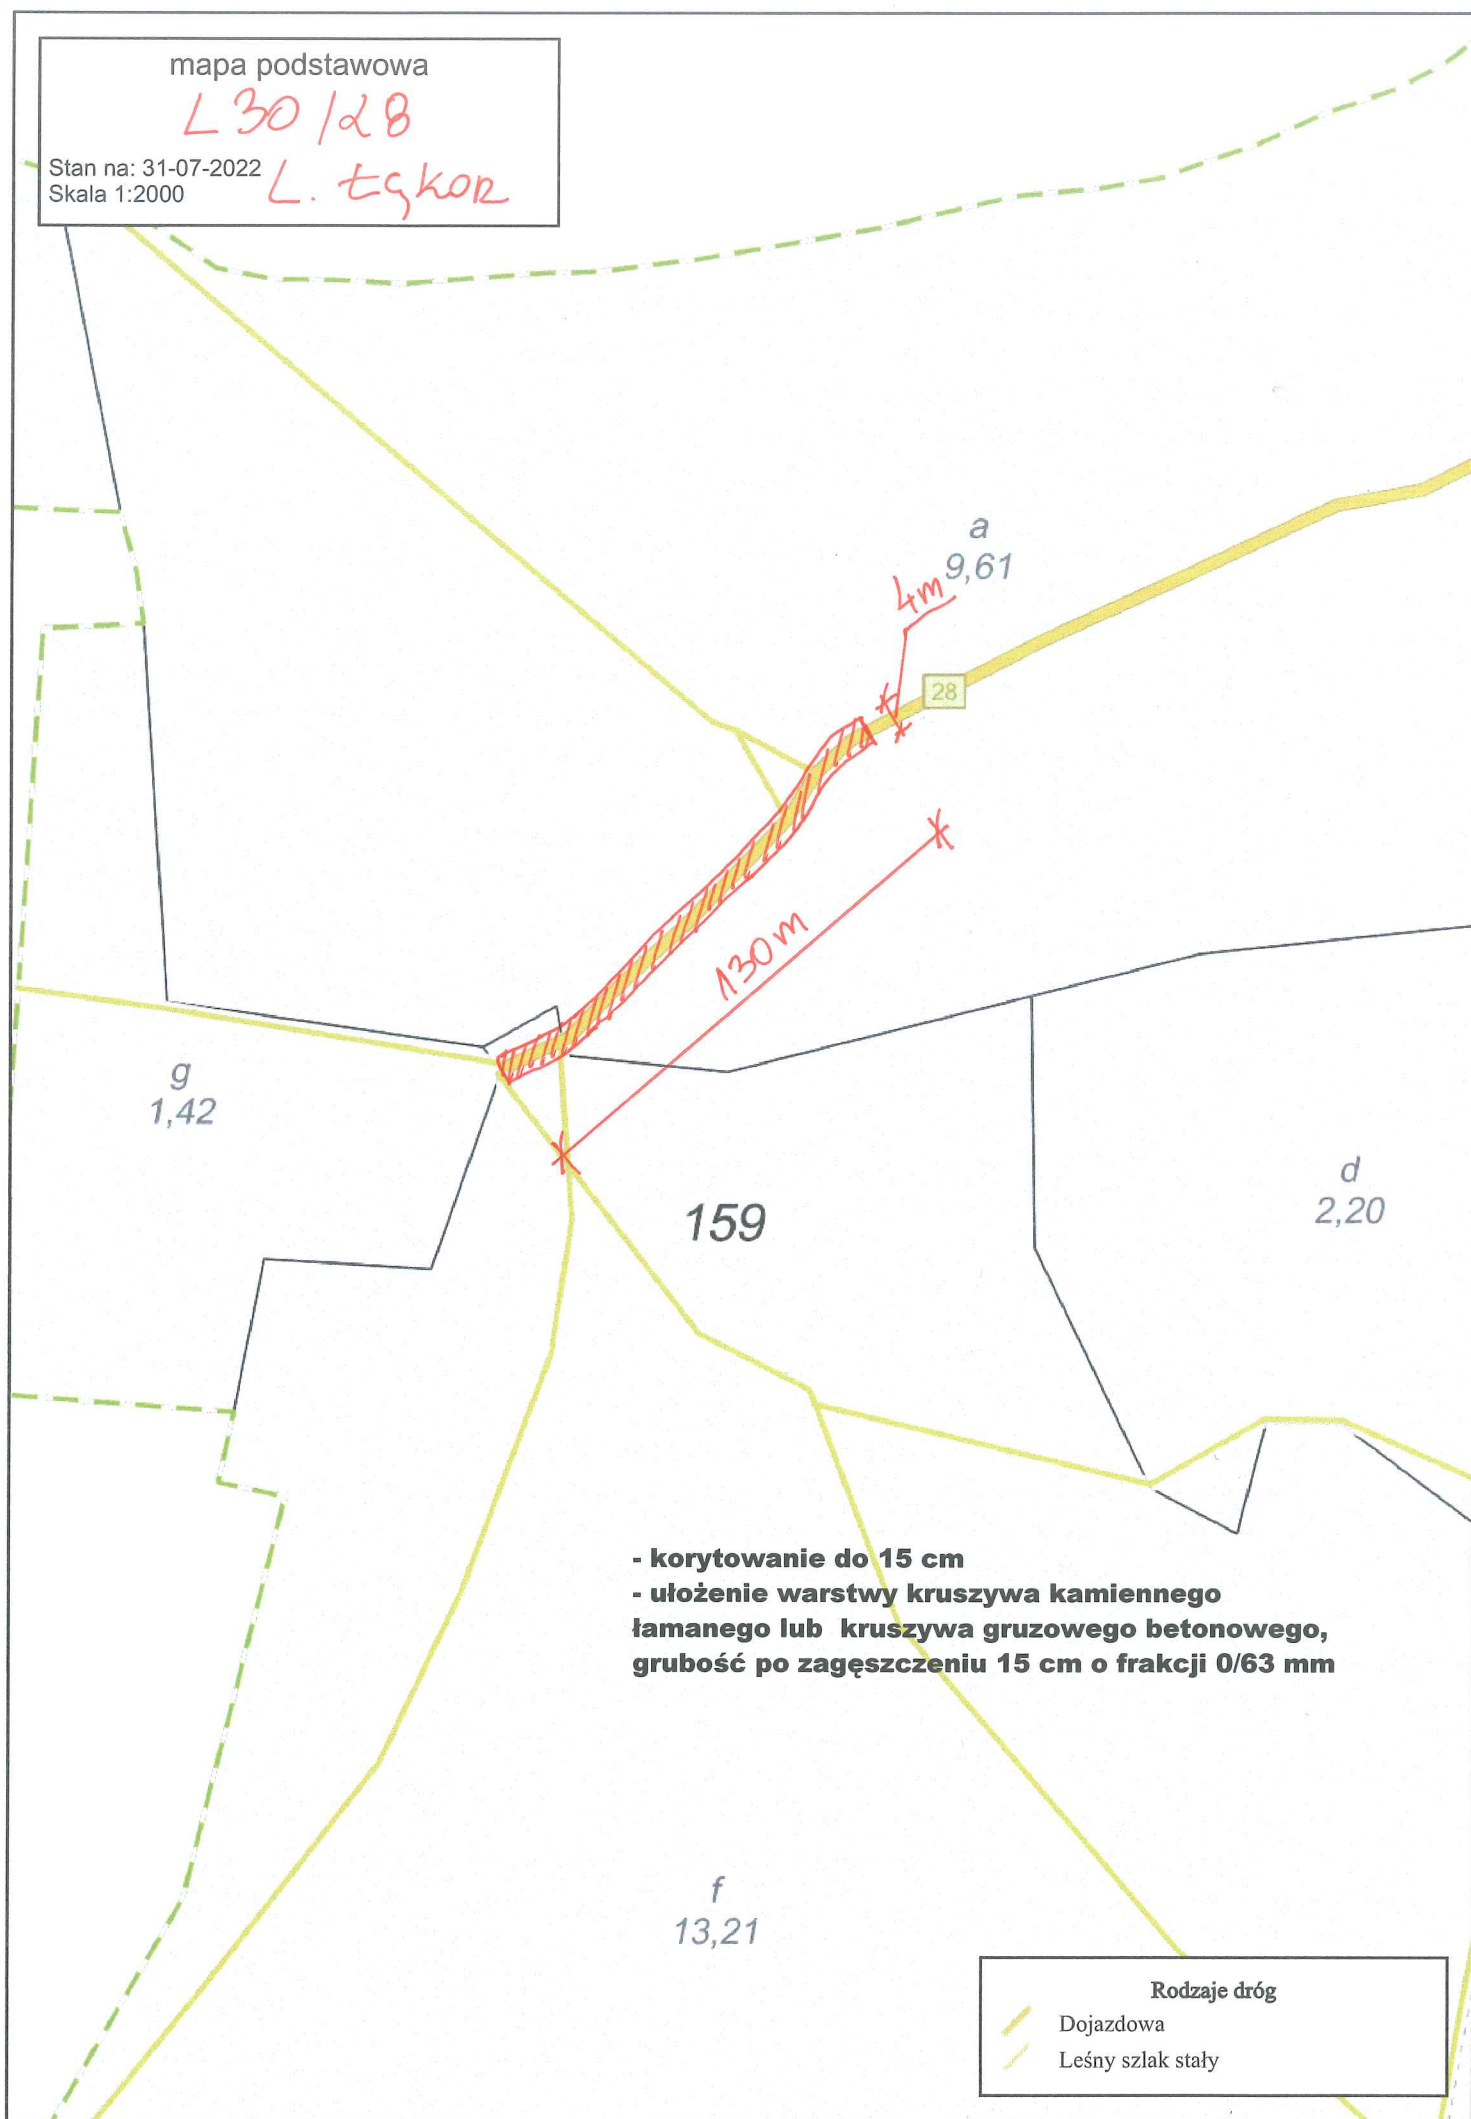

- korytowanie do 15 cm
- ułożenie warstwy kruszywa kamiennego łamanego lub kruszywa gruzowego betonowego, grubość po zagęszczeniu 15 cm o frakcji 0/63 mm

Rodzaje dróg

Dojazdowa

Leśny szlak stały


mapa podstawowa


Stan na: 31-07-2022


L. t gkon

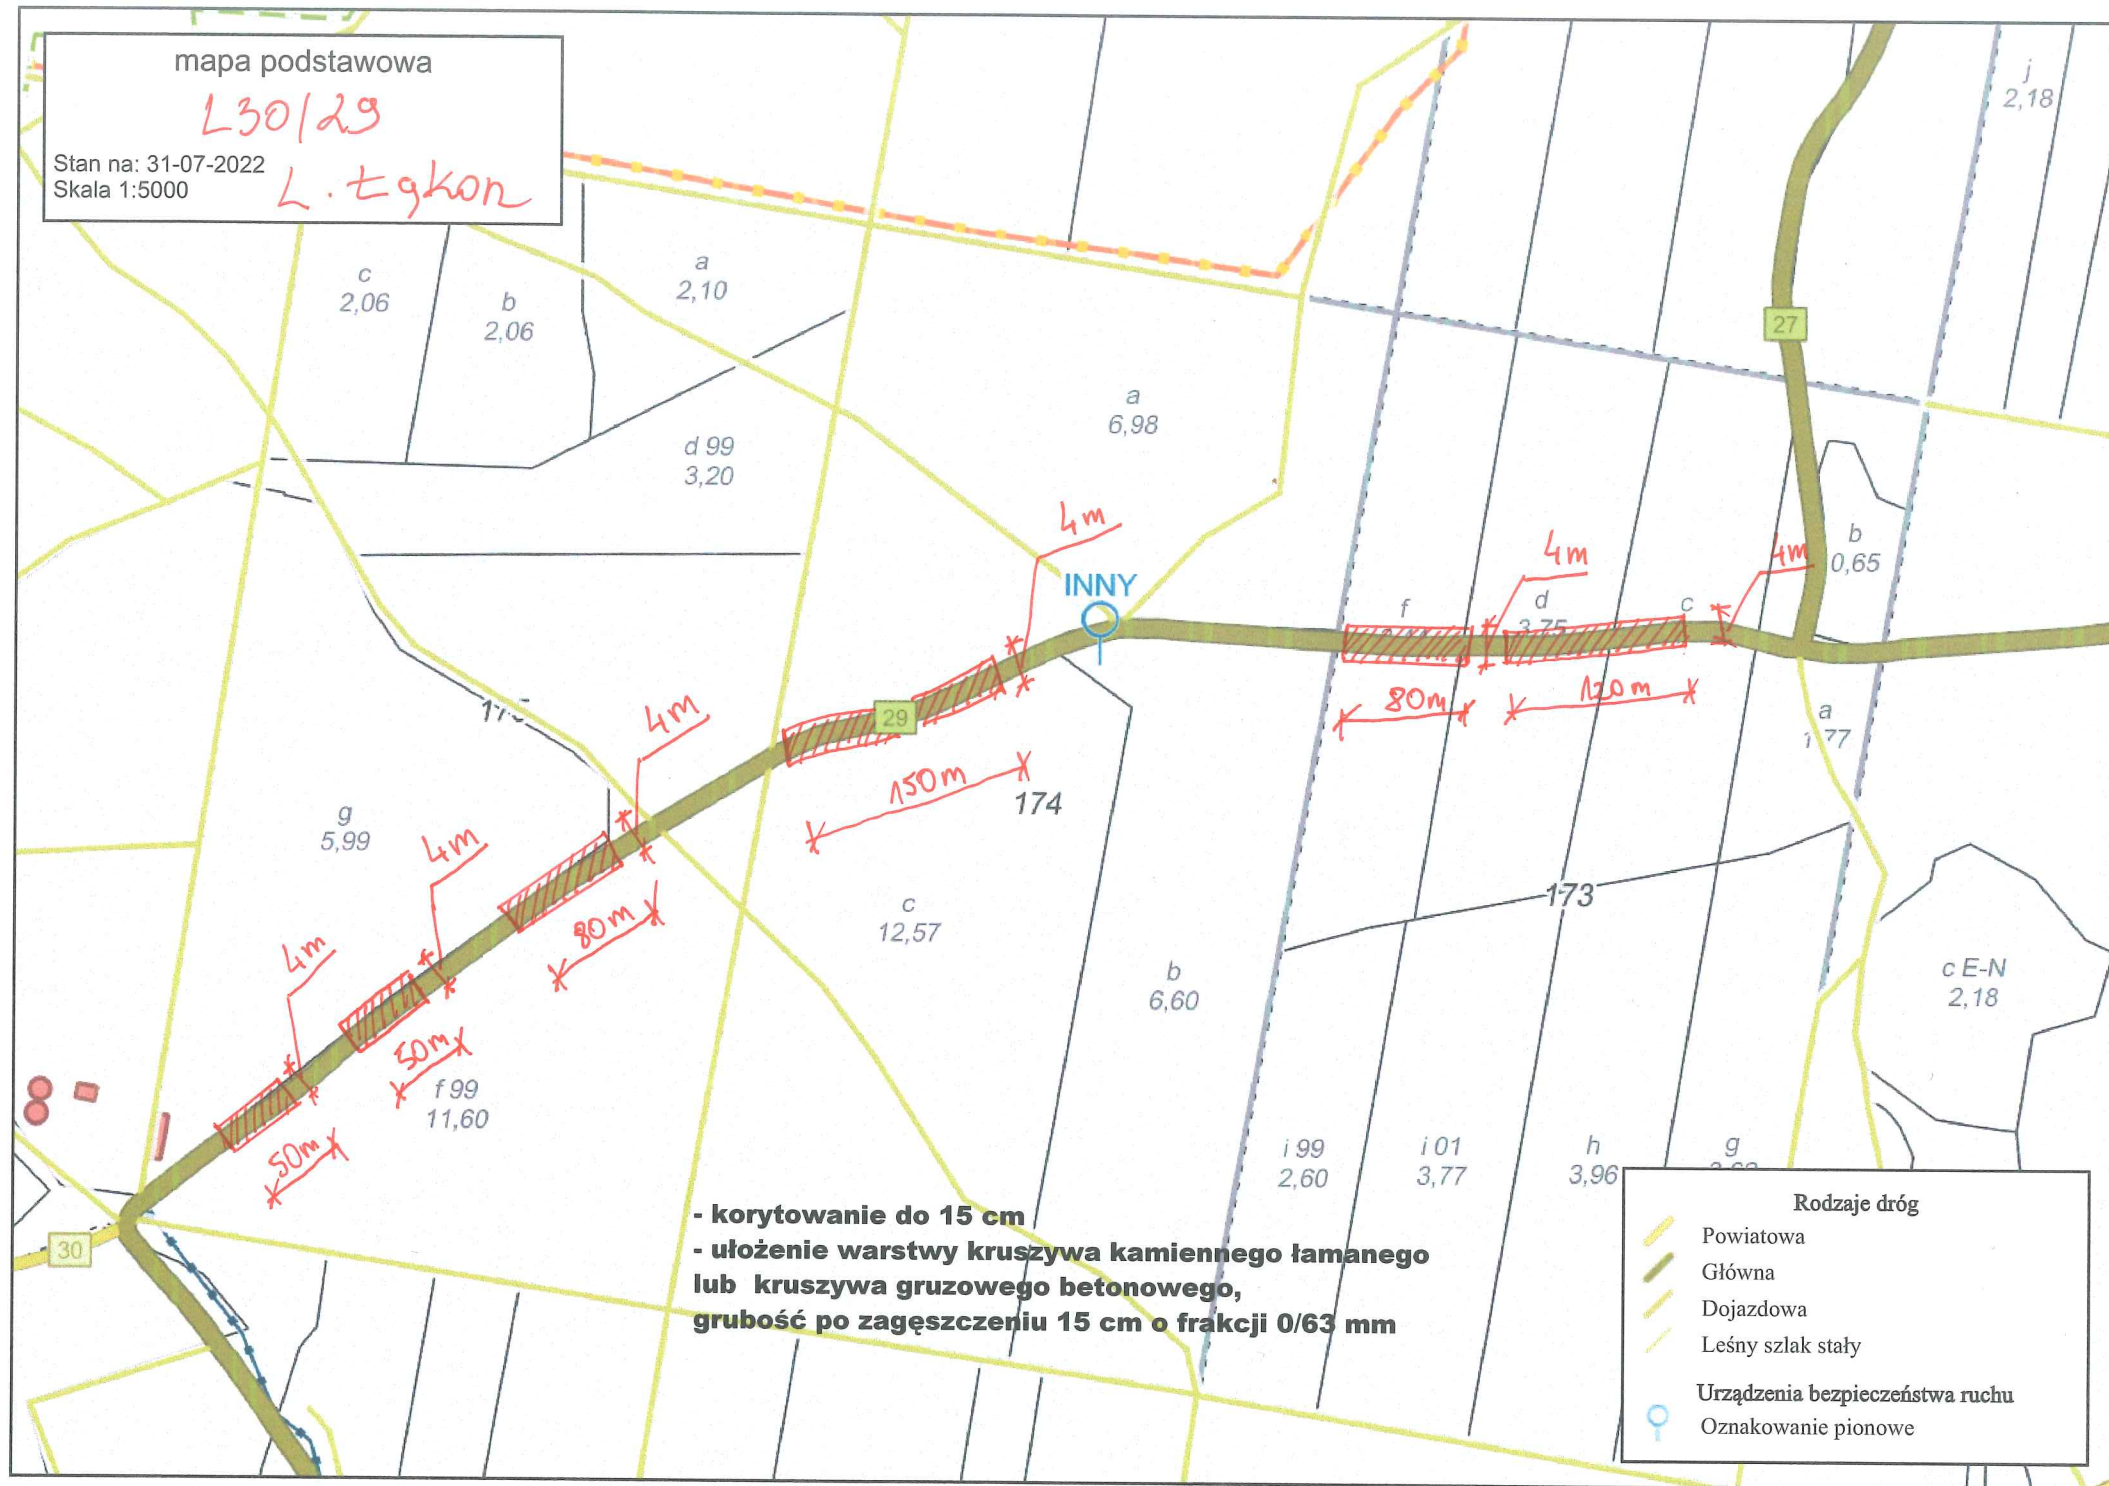

mapa podstawowa

L 30/29

Stan na: 31-07-2022

L. t9 kor

h 99
5,36

4m

150m

d
2,46

- korytowanie do 15 cm
- ułożenie warstwy kruszywa kamiennego łamanego lub kruszywa gruzowego betonowego, grubość po zagęszczeniu 15 cm o frakcji 0/63 mm

Rodzaje dróg



Główna



Leśny szlak stały