

Dotyczy postępowania: „Czyszczenie elewacji budynku socjalno-biurowego, budynku warsztatowo-garażowego oraz magazynu soli na OUDE Wielki Dół (Rejon Kraków)”,
pozycja 61 PZP 2026

Opis Przedmiotu Zamówienia (OPZ)

1. Przedmiot zamówienia.

Przedmiotem zamówienia jest: wykonanie usługi mycia, chemicznego odgrzybiania i zabezpieczenia elewacji z tynku silikatowego, wybranych ścian na budynkach oraz chemiczne odgrzybienie dachu na magazynie soli.

2. Miejsce realizacji zamówienia.

Budynek warsztatowo-garażowy (część elewacji zewnętrznej) oraz magazyn soli (część elewacji oraz dach). Oba budynki znajdują się na terenie Obwód Utrzymania Drogi Ekspresowej w Wielkim Dole, 32-200 Miechów, Wielki Dół 70.

3. Wizja lokalna.

Zamawiający zaleca dokonanie wizji lokalnej na OUDE w Wielkim Dole, w celu zapoznania się z zakresem i warunkami technicznymi na obiektach. Wizja lokalna może zostać dokonana w godzinach funkcjonowania OUDE w Wielkim Dole (poniedziałek - piątek; 7:00 – 15:00) po wcześniejszym uzgodnieniu terminu pod numerem telefonu: **784 615 656, p. Jacek Dymek.**

4. Zakres prac objętych postępowaniem:

- 4.1. Mycie, chemiczne odgrzybienie oraz pomalowanie elewacji (tynk silikonowy) kolor RAL: LK-399 i LK-404 jednej ściany o wymiarach 15,50 m szerokości x 6,50 m wysokości, budynku warsztatowo-garażowego.
- 4.2. Mycie, chemiczne odgrzybienie oraz pomalowanie elewacji (tynk silikonowy) kolor RAL: LK-399 ścian o wymiarach 70,00 m szerokości x 3,10 m wysokości, budynku magazynu soli.
- 4.3. Chemiczne odgrzybienie dachu magazynu soli, wykonanego z gontu bitumicznego, o wymiarach 40,00 m szerokości x 15,00 m wysokości (północna strona dachu).

5. Sposób przygotowania oferty:

Ofertę należy przygotować w formie papierowej na załączonym w postępowaniu formularzu. W cenie Oferent uwzględni:

- 5.1. Wszelkie prace przygotowawcze i pomiarowe;
- 5.2. Koszty wykonania zamówienia, a w szczególności: materiały, robocizna, koszty zabezpieczenia, wynajęcie ewentualnych maszyn i urządzeń niezbędnych do realizacji zadania, transport i dojazd;
- 5.3. Koszt przygotowania dokumentacji, która zostanie przekazana Zamawiającemu;
- 5.4. Wszystkie koszty bezpośrednie, koszty pośrednie oraz zysk, a także pozostałe koszty wynikające z realizacji przedmiotowego zamówienia.

6. Gwarancja:

Wykonane roboty w zakresie objętym niniejszym Opisem Przedmiotu Zamówienia podlegają 24 miesięcznej gwarancji licząc od dnia bezusterkowego odbioru robót, potwierdzone protokołem odbioru.

7. Odbiór końcowy:

Odbiór i potwierdzenie wykonania zamówienia następuje po przedstawieniu protokołu z zakończenia prac wraz z przedłożeniem wymaganej dokumentacji powykonawczej, zgodnie z podpisaną umową oraz obowiązującymi przepisami.

8. Termin realizacji:

- 8.1. Harmonogram prowadzonych prac powinien zostać uzgodniony z **p. Jacek Dymek, Kierownik Służby Liniowej dla OUDE w Wielkim Dole (tel. 784 615 656,)** i przedstawiony do zatwierdzenia w ciągu 7 dni od daty podpisania umowy. Zamawiający nie zakłada czasowego wyłączenia z użytkowania budynku podczas prac montażowych.
- 8.2. Termin zakończenia wszelkich prac: **30 dni od daty podpisania Umowy.**
- 8.3. Prace mogą być wykonywane od poniedziałku do piątku, w godzinach 7.00-15.00.

9. Uwagi końcowe

- 9.1. Zamawiający zakłada możliwość udostępnienia, na czas wykonywania przedmiotu zamówienia:
 - a. części pomieszczenia garażowego dla złożenia materiałów i narzędzi (bez możliwości wydzielenia i zamknięcia udostępnionej części);
 - b. dostępu do energii elektrycznej oraz instalacji wodno-kanalizacyjnej.
- 9.2. Po wybraniu najkorzystniejszej oferty z Wykonawcą zostanie podpisana umowa na wykonanie zadanie zgodnie z załączonym wzorem – PPU dla obecnego postępowania.

10. Dokumentacja zdjęciowa (wybrane elementy)


Zdj.1. Ściana budynku warsztatowo-garażowego




Zdj.2. Magazyn soli



Zdj.3. Rzut dachu magazynu soli

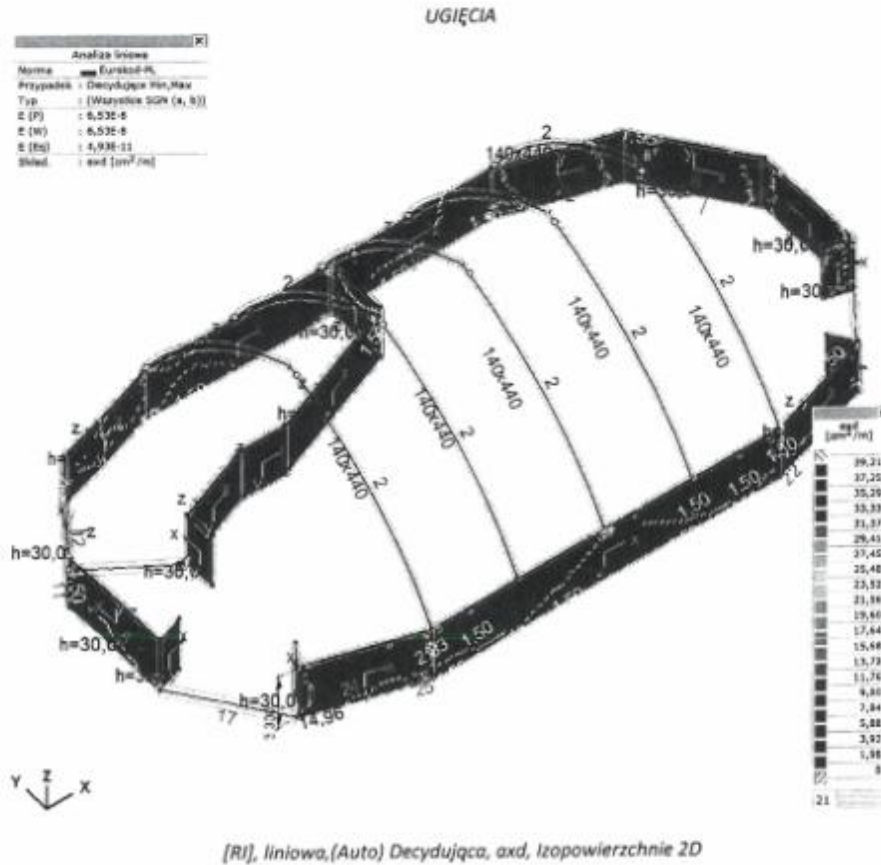

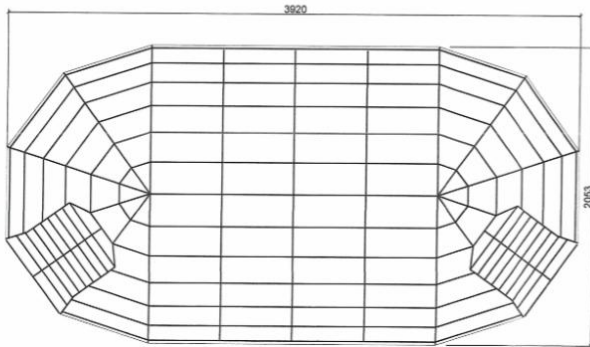


REWIZJA			
DATA	NR ZMIANY	OPIS ZMIANY	PODPIS


 Generalny Dyrektor Dróg Krajowych i Autostrad
 ul. Wronia 53
 00-874 Warszawa

Zamawiający:
 "Budowa drogi ekspresowej S7 Warszawa-Kraków, odcinek granica województwa świętokrzyskiego-Kraków-Część nr 2; odc. realizacyjny węzeł Szczepanowice (z węzelem) - węzeł Widoma (z węzelem), długości ok. 14 km" w ramach zadania: "Budowa drogi ekspresowej S7 na odcinku Moczdyło-Szczepanowice-Widoma-Zastów-Kraków (Płaszczyskiego/Igolańska)".

Wykonawca:

 MOTA - ENGL CENTRAL EUROPE S. A.
 ul. Wadownicka 8W
 30-415 Kraków

Zadawca projektu:
 M5F Spółka z ograniczoną odpowiedzialnością
 ul. Wspólna 5f
 64-300 Stary Tomyśl

Stadium: PROJEKT WYKONAWCZY ZAMIENNY

Zamierzenie budowlane:

"Budowa drogi ekspresowej S7 Warszawa-Kraków, odcinek granica województwa świętokrzyskiego-Kraków-Część nr 2; odc. realizacyjny węzeł Szczepanowice (z węzelem) - węzeł Widoma (z węzelem), długości ok. 14 km" w ramach zadania: "Budowa drogi ekspresowej S7 na odcinku Moczdyło-Szczepanowice-Widoma-Zastów-Kraków (Płaszczyskiego/Igolańska)".


Adres zamieszkania:
 woj. małopolskie; powiat miechowski, gmina Miechów;
 powiat krakowski, gmina Ślomniki i Iwanowice

Nazwa opracowania:
 TOM 2.1.4. OUDE MAGAZYN SOLI ARCHITEKTURA

Tytuł rysunku: RZUT DACHU

Stanowisko	Imię i nazwisko	Specjalność/Uprawnienia	Podpis
Główny Projektant	mgr inż. arch. Damian Łasny	Architektoniczna op. nr 22/WPKOK/2013	
Sprawdzający	mgr inż. arch. Monika Szczepanowska	Architektoniczna op. nr 7131/13/W/2003	

Nr architek.: data opracowania: 15.06.2020 r. | Revizja: | Skala: 1:200 | Nr projektu: 2A

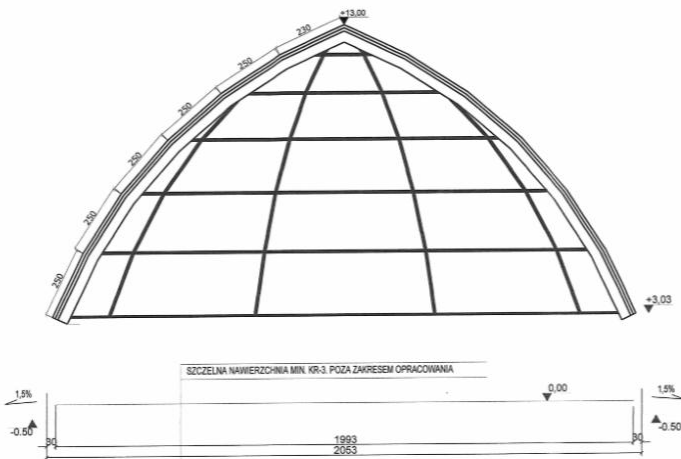


DETAL ODBOJU Z MASY BITUMICZNEJ
 SKALA 1:50

1,5% MASA BITUMICZNA W SPADKU 1,5% WYKONANA PO WYLIANIU ŚCIAN ZELBETOWYCH


KR3 POZA ZAKRESEM OPR.

NAWIERZCHNIA KR3 WYSUNIĘTA NA 1m POZA LICO ŚCIAN PIERŚCIENIOWYCH MAGAZYNU

REWIZJA			
DATA	NR ZMIANY	OPIS ZMIANY	PODPIS


 Generalny Dyrektor Dróg Krajowych i Autostrad
 ul. Wronia 53
 00-874 Warszawa

Zamawiający:
 "Budowa drogi ekspresowej S7 Warszawa-Kraków, odcinek granica województwa świętokrzyskiego-Kraków-Część nr 2; odc. realizacyjny węzeł Szczepanowice (z węzelem) - węzeł Widoma (z węzelem), długości ok. 14 km" w ramach zadania: "Budowa drogi ekspresowej S7 na odcinku Moczdyło-Szczepanowice-Widoma-Zastów-Kraków (Płaszczyskiego/Igolańska)".

Wykonawca:

 MOTA - ENGL CENTRAL EUROPE S. A.
 ul. Wadownicka 8W
 30-415 Kraków

Zadawca projektu:
 M5F Spółka z ograniczoną odpowiedzialnością
 ul. Wspólna 5f
 64-300 Stary Tomyśl

Stadium: PROJEKT WYKONAWCZY ZAMIENNY

Zamierzenie budowlane:

"Budowa drogi ekspresowej S7 Warszawa-Kraków, odcinek granica województwa świętokrzyskiego-Kraków-Część nr 2; odc. realizacyjny węzeł Szczepanowice (z węzelem) - węzeł Widoma (z węzelem), długości ok. 14 km" w ramach zadania: "Budowa drogi ekspresowej S7 na odcinku Moczdyło-Szczepanowice-Widoma-Zastów-Kraków (Płaszczyskiego/Igolańska)".


Adres zamieszkania:
 woj. małopolskie; powiat miechowski, gmina Miechów;
 powiat krakowski, gmina Ślomniki i Iwanowice

Nazwa opracowania:
 TOM 2.1.4. OUDE MAGAZYN SOLI ARCHITEKTURA


Tytuł rysunku: PRZEKRÓJ

Stanowisko	Imię i nazwisko	Specjalność/Uprawnienia	Podpis
Główny Projektant	mgr inż. arch. Damian Łasny	Architektoniczna op. nr 22/WPKOK/2013	
Sprawdzający	mgr inż. arch. Monika Szczepanowska	Architektoniczna op. nr 7131/13/W/2003	

Nr architek.: data opracowania: 15.06.2020 r. | Revizja: | Skala: 1:100 | Nr projektu: 2A

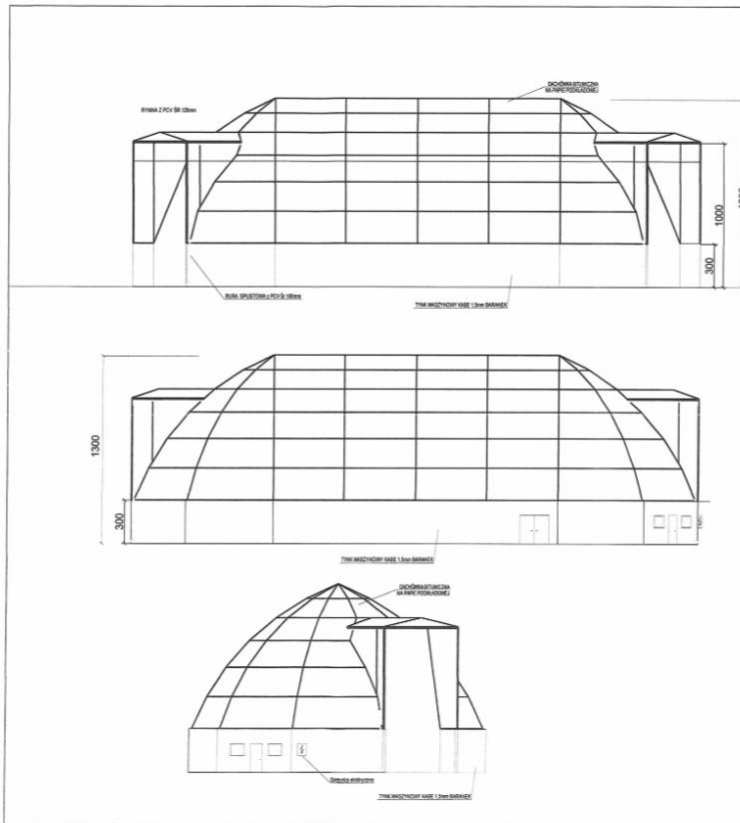

REWIZJA			
DATA	NR ZMIANY	OPIS ZMIANY	PODPIS
		DOKUMENTACJA POWYKONAWCZA ZA ZGODNOŚĆ Z UMIARALEM	
Stawisko: Generalny Dyrektor Dróg Krajowych i Autostrad ul. Wronia 53 00-874 Warszawa			
Zamówienie: *Budowa drogi ekspresowej S7 Warszawa-Kraków, odcinek granica województwa świętokrzyskiego-Kraków-Część 2: odc. realizacyjny węzeł Szczepanowice (z węglem) - węzeł Widoma (z węglem), długości ok. 14 km* w ramach zadania: *Budowa drogi ekspresowej S7 na odcinku Moczydło-Szczepanowice-Widoma-Zastów-Kraków (Paszyckiego/Igolska)*.			
Wykonawca: NOTA - ENGEL CENTRAL EUROPE S. A. ul. Wadowska 8W 30-415 Kraków			
Instytucja projektowa: M5F Spółka z ograniczoną odpowiedzialnością ul. Wspólna 5f 64-300 Stary Tomyśl			
Stan: PROJEKT WYKONAWCZY ZAMIENNY			
Zamierzenie budowlane: *Budowa drogi ekspresowej S7 Warszawa-Kraków, odcinek granica województwa świętokrzyskiego-Kraków-Część 2: odc. realizacyjny węzeł Szczepanowice (z węglem) - węzeł Widoma (z węglem), długości ok. 14 km* w ramach zadania: *Budowa drogi ekspresowej S7 na odcinku Moczydło-Szczepanowice-Widoma-Zastów-Kraków (Paszyckiego/Igolska)*.			
Adres zamierzenia: woj. małopolskie; powiat miechowski, gmina Miechów; powiat krakowski, gmina Słomniki i Iwanowice			
Nazwa opracowania: TOM 2.1.4. OUDE MAGAZYN SOLI ARCHITEKTURA			
Tytuł rysunku: ELEWACJE			
Stawisko	Imię i nazwisko	Specjalność/Upoważnienie	Podpis
Główny Projektant	mgr inż. arch. Damian Łakomy	Architektoniczna opr. nr 22/WPK/2015	
Sprawdzający	mgr inż. arch. Monika Szostkiewicz	Architektoniczna opr. nr 7331/23/WP/2023	
Nr archiwalny:	Data opracowania	Skala	Wielkość:
	15.06.2020 r.	1:200	4A

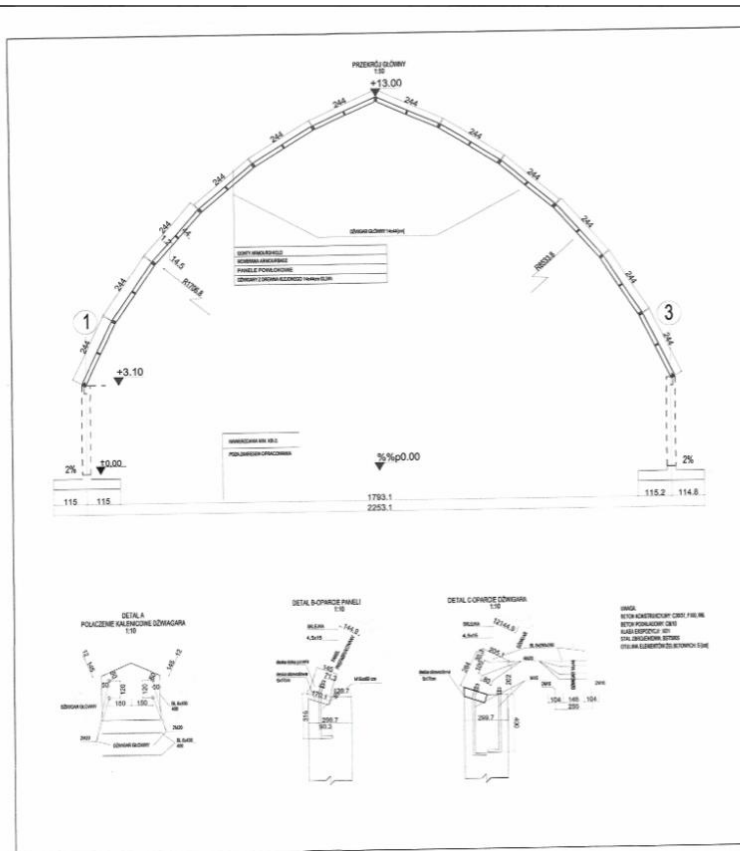

REWIZJA			
DATA	NR ZMIANY	OPIS ZMIANY	PODPIS
		DOKUMENTACJA POWYKONAWCZA ZA ZGODNOŚĆ Z UMIARALEM	
Stawisko: Generalny Dyrektor Dróg Krajowych i Autostrad ul. Wronia 53 00-874 Warszawa			
Zamówienie: *Budowa drogi ekspresowej S7 Warszawa-Kraków, odcinek granica województwa świętokrzyskiego-Kraków-Część 2: odc. realizacyjny węzeł Szczepanowice (z węglem) - węzeł Widoma (z węglem), długości ok. 14 km* w ramach zadania: *Budowa drogi ekspresowej S7 na odcinku Moczydło-Szczepanowice-Widoma-Zastów-Kraków (Paszyckiego/Igolska)*.			
Wykonawca: NOTA - ENGEL CENTRAL EUROPE S. A. ul. Wadowska 8W 30-415 Kraków			
Instytucja projektowa: M5F Spółka z ograniczoną odpowiedzialnością ul. Wspólna 5f 64-300 Stary Tomyśl			
Stan: PROJEKT WYKONAWCZY ZAMIENNY			
Zamierzenie budowlane: *Budowa drogi ekspresowej S7 Warszawa-Kraków, odcinek granica województwa świętokrzyskiego-Kraków-Część 2: odc. realizacyjny węzeł Szczepanowice (z węglem) - węzeł Widoma (z węglem), długości ok. 14 km* w ramach zadania: *Budowa drogi ekspresowej S7 na odcinku Moczydło-Szczepanowice-Widoma-Zastów-Kraków (Paszyckiego/Igolska)*.			
Adres zamierzenia: woj. małopolskie; powiat miechowski, gmina Miechów; powiat krakowski, gmina Słomniki i Iwanowice			
Nazwa opracowania: TOM 2.1.4. OUDE MAGAZYN SOLI ARCHITEKTURA			
Tytuł rysunku: PRZEKRÓJ KONSTRUKCYJNY			
Stawisko	Imię i nazwisko	Specjalność/Upoważnienie	Podpis
Główny Projektant	mgr inż. arch. Damian Łakomy	Architektoniczna opr. nr 22/WPK/2015	
Sprawdzający	mgr inż. arch. Monika Szostkiewicz	Architektoniczna opr. nr 7331/23/WP/2023	
Nr archiwalny:	Data opracowania	Skala	Wielkość:
	15.06.2020 r.	1:100	5A