

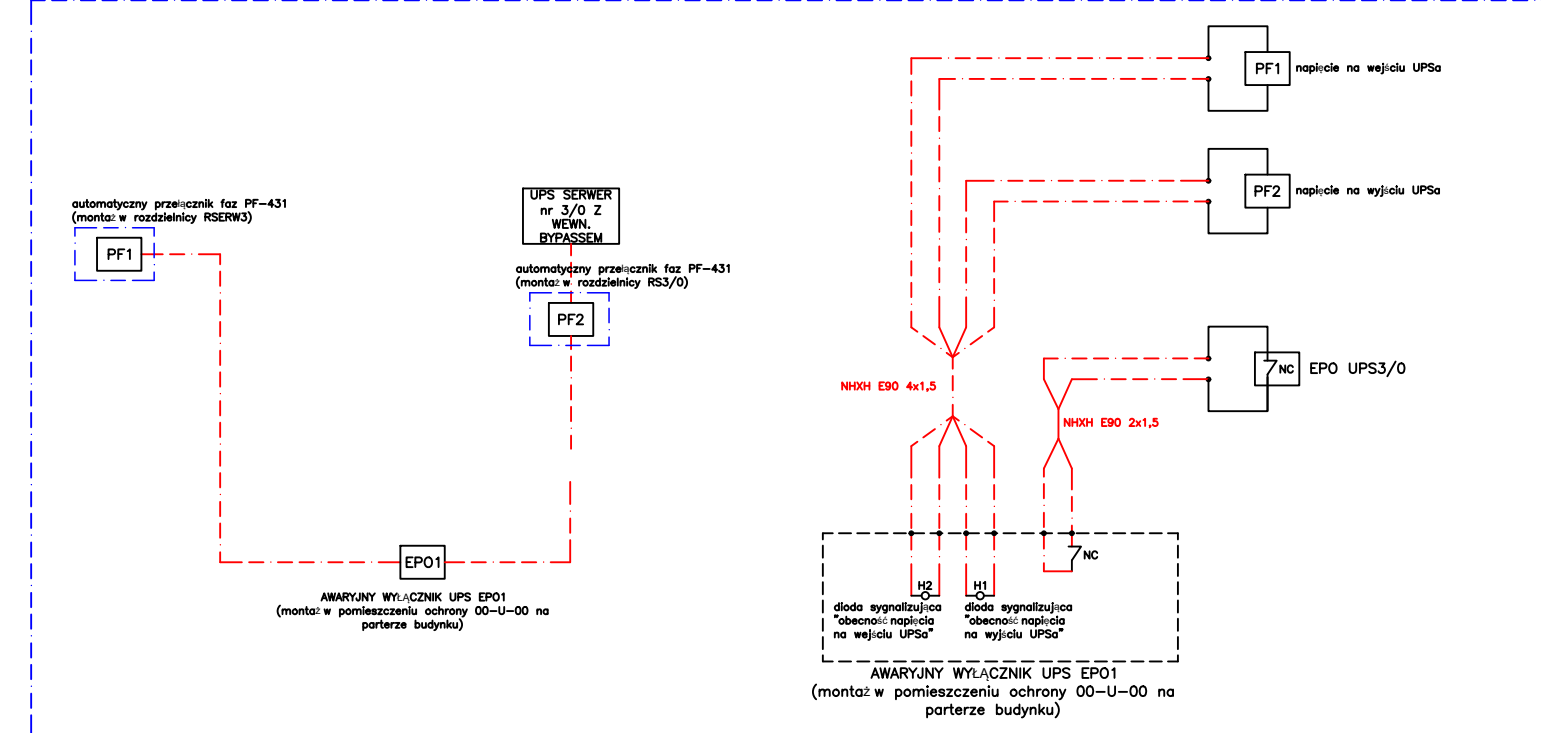
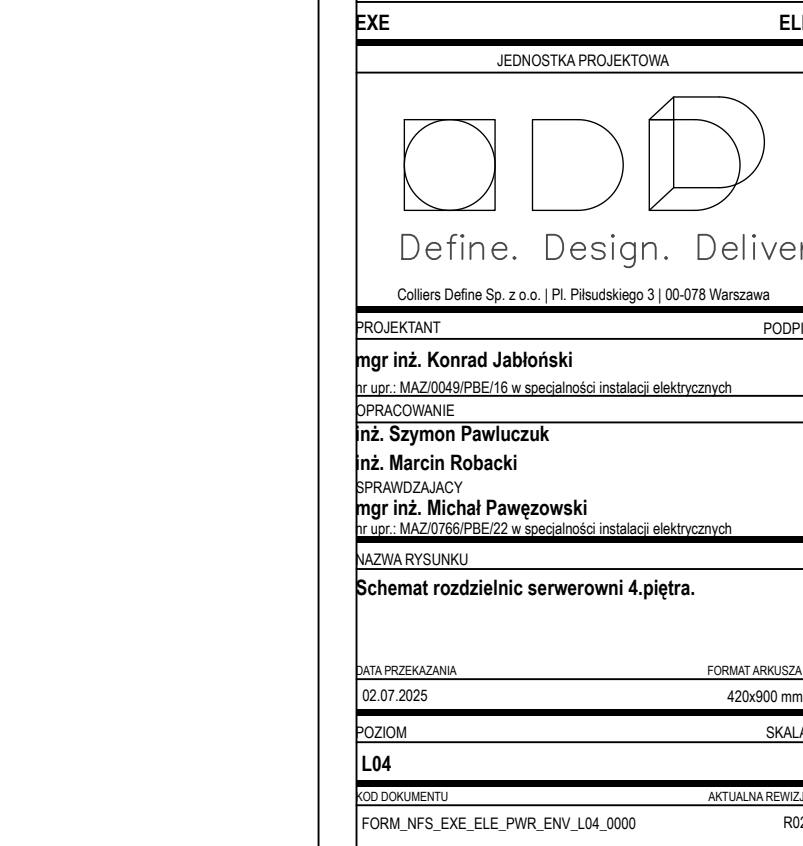
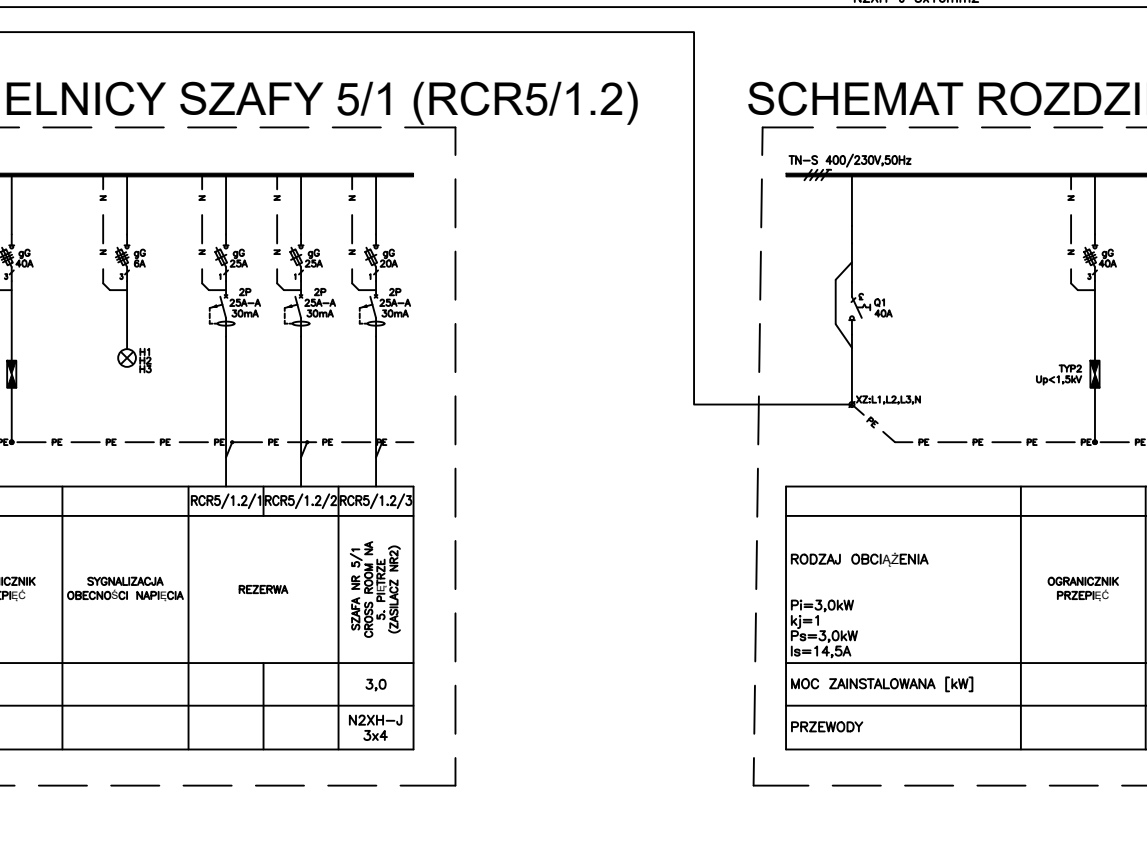
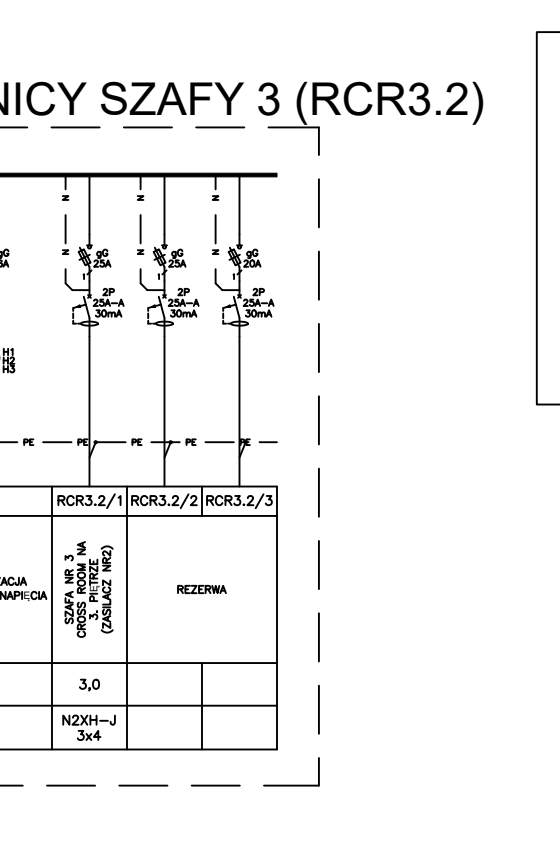
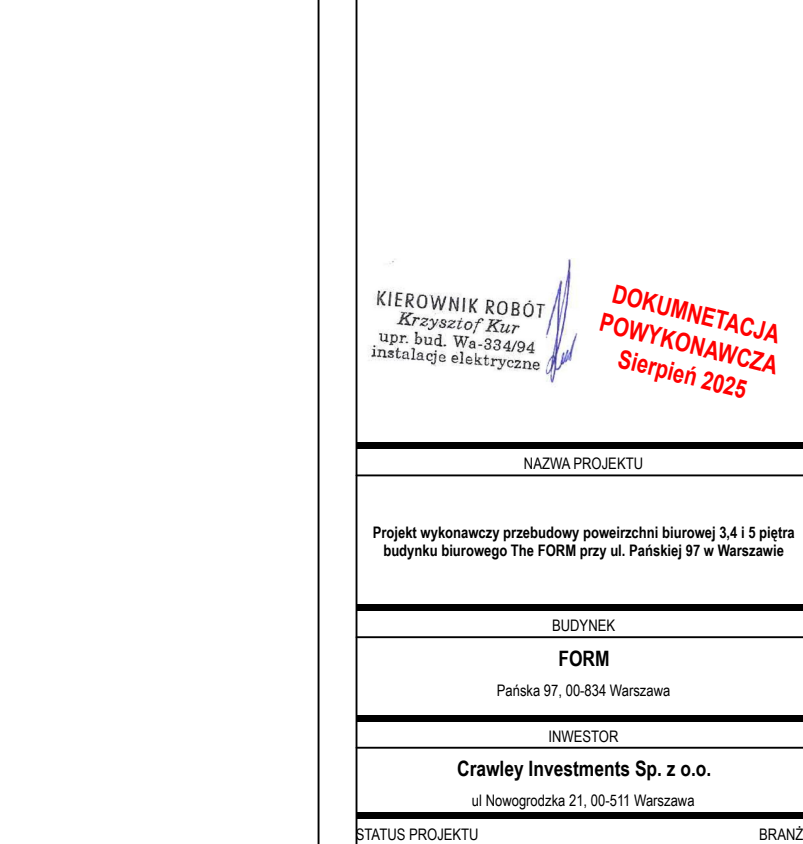
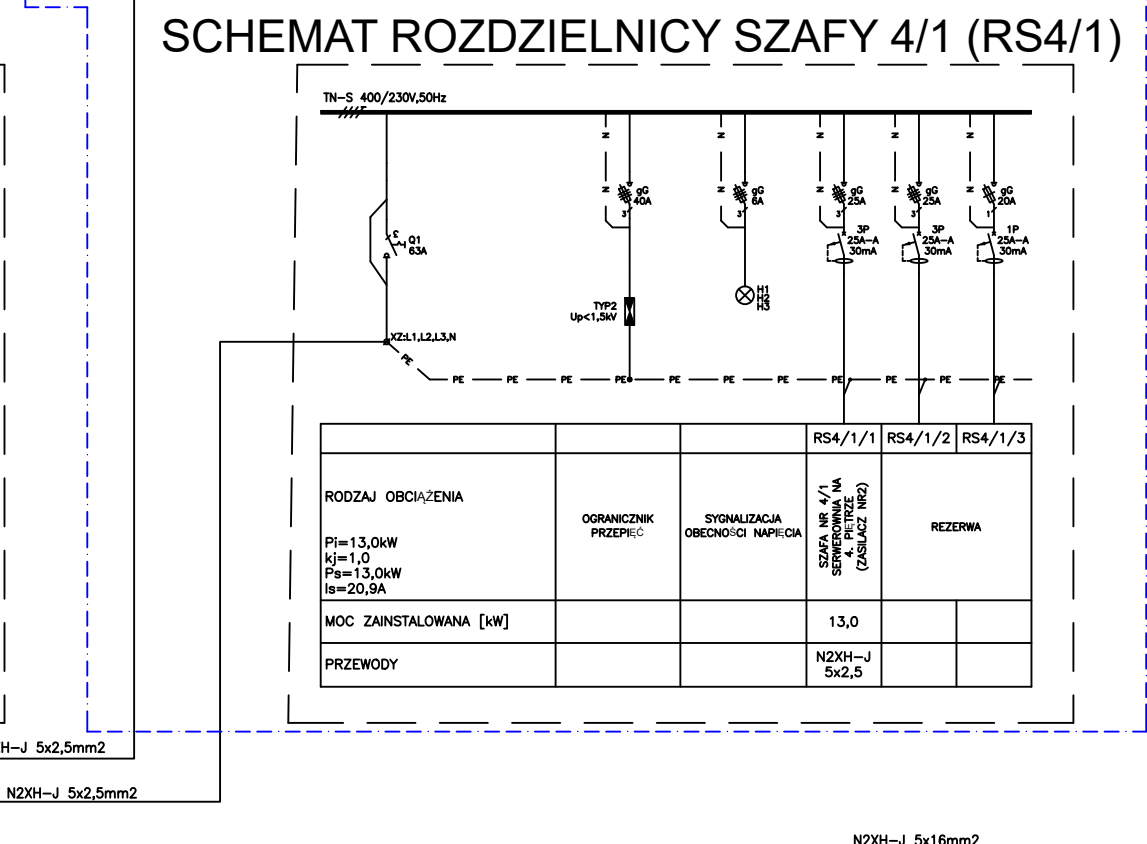
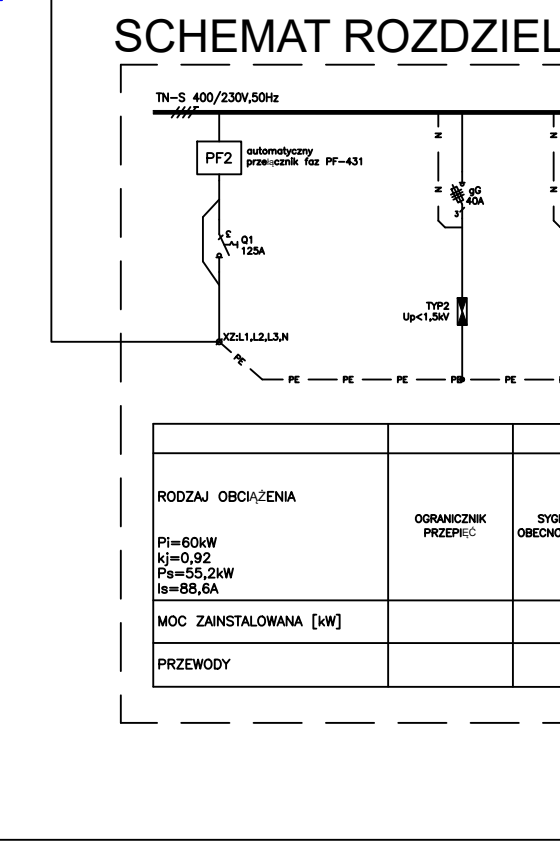
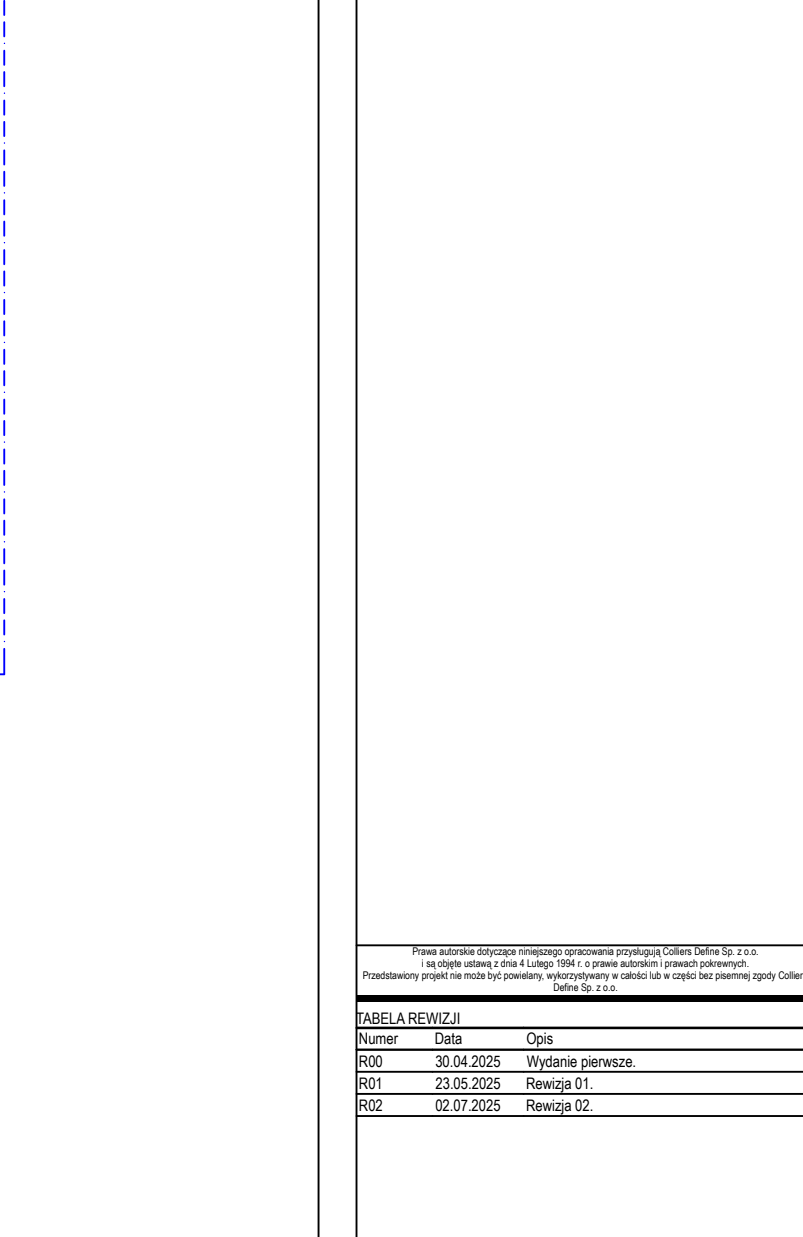


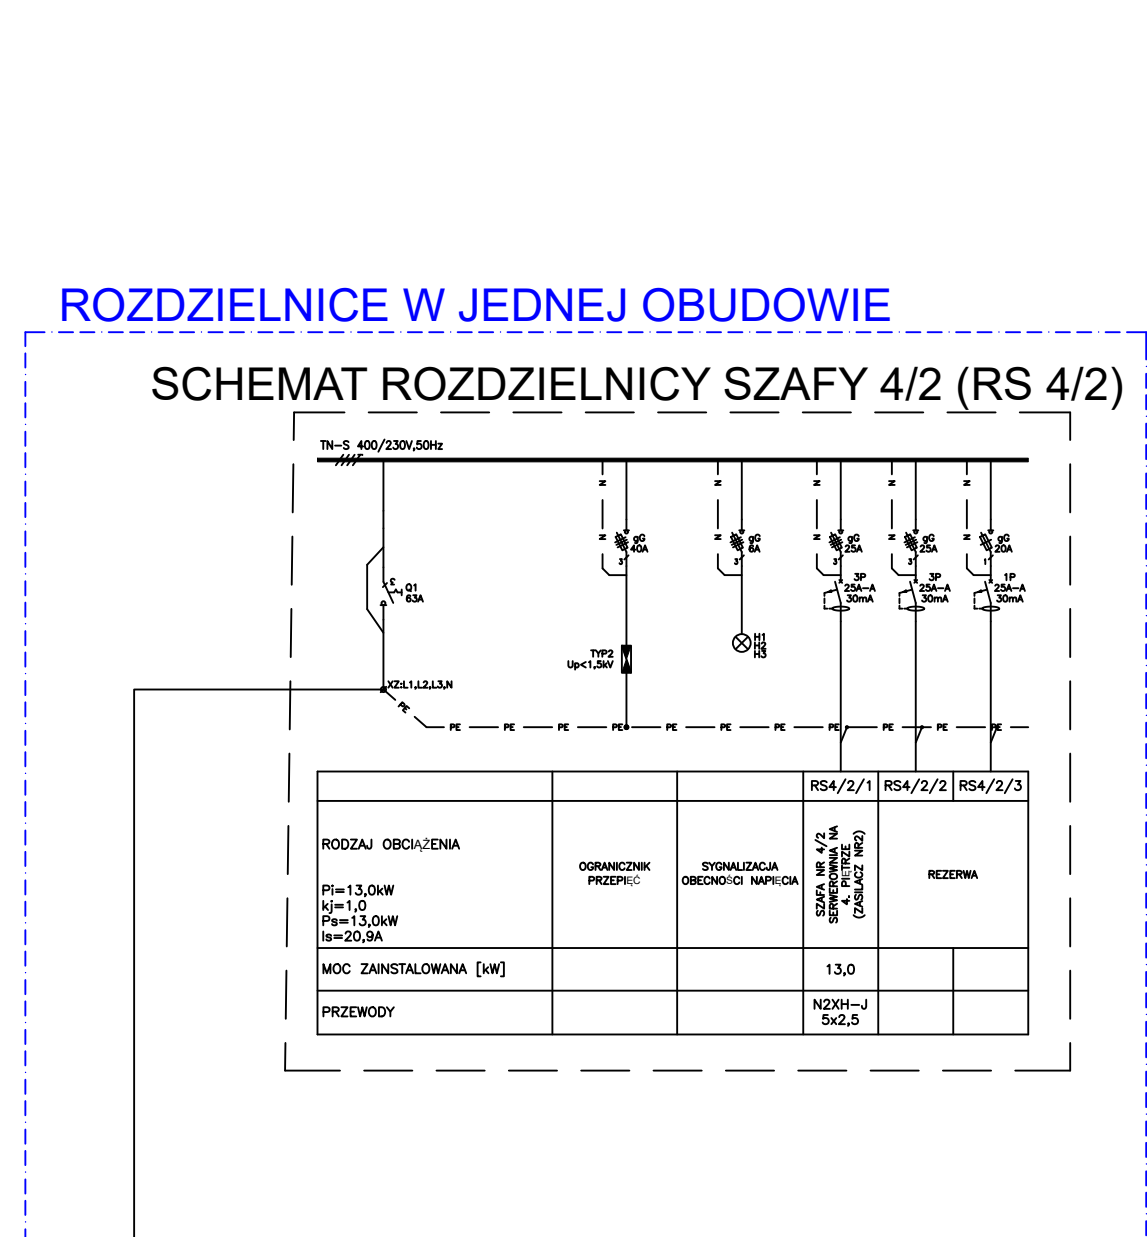


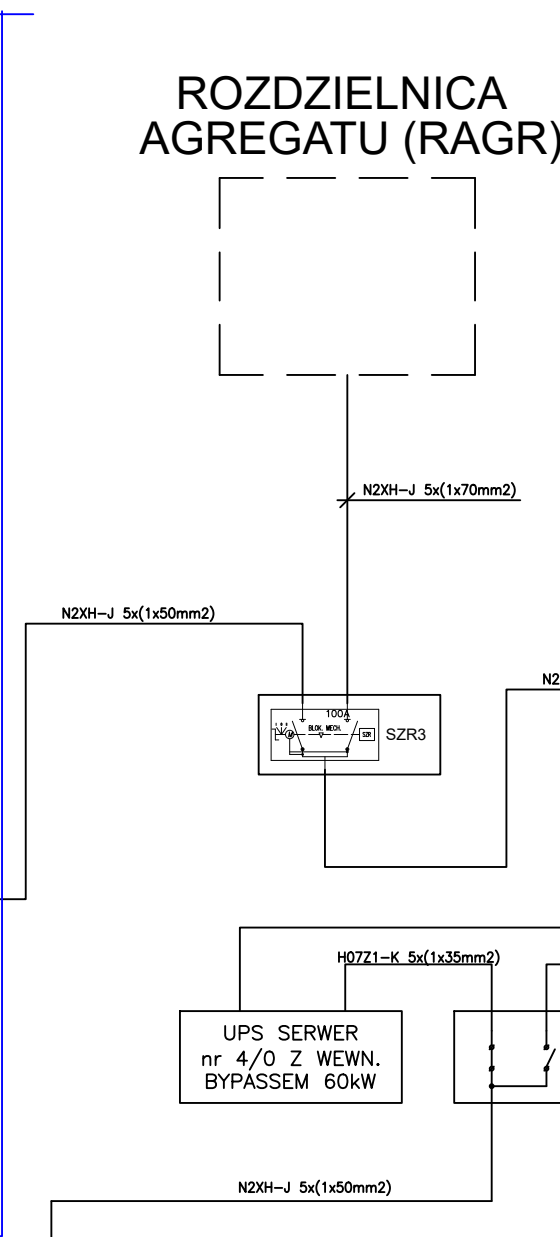

AGRREGAT NA
DACHU
(poza zakresem
projektu)

UWAGA:
KABLE N2XH-J ZNAJDUJĄCE SIĘ
POZA BUDYNKIEM NALEŻY
PROWADZIĆ W RURKACH
OCHRONNYCH

SCHEMAT ROZDZIELNICY AGREGATU (RAGR)
lokalizacja na dachu obok miejsca na agregat

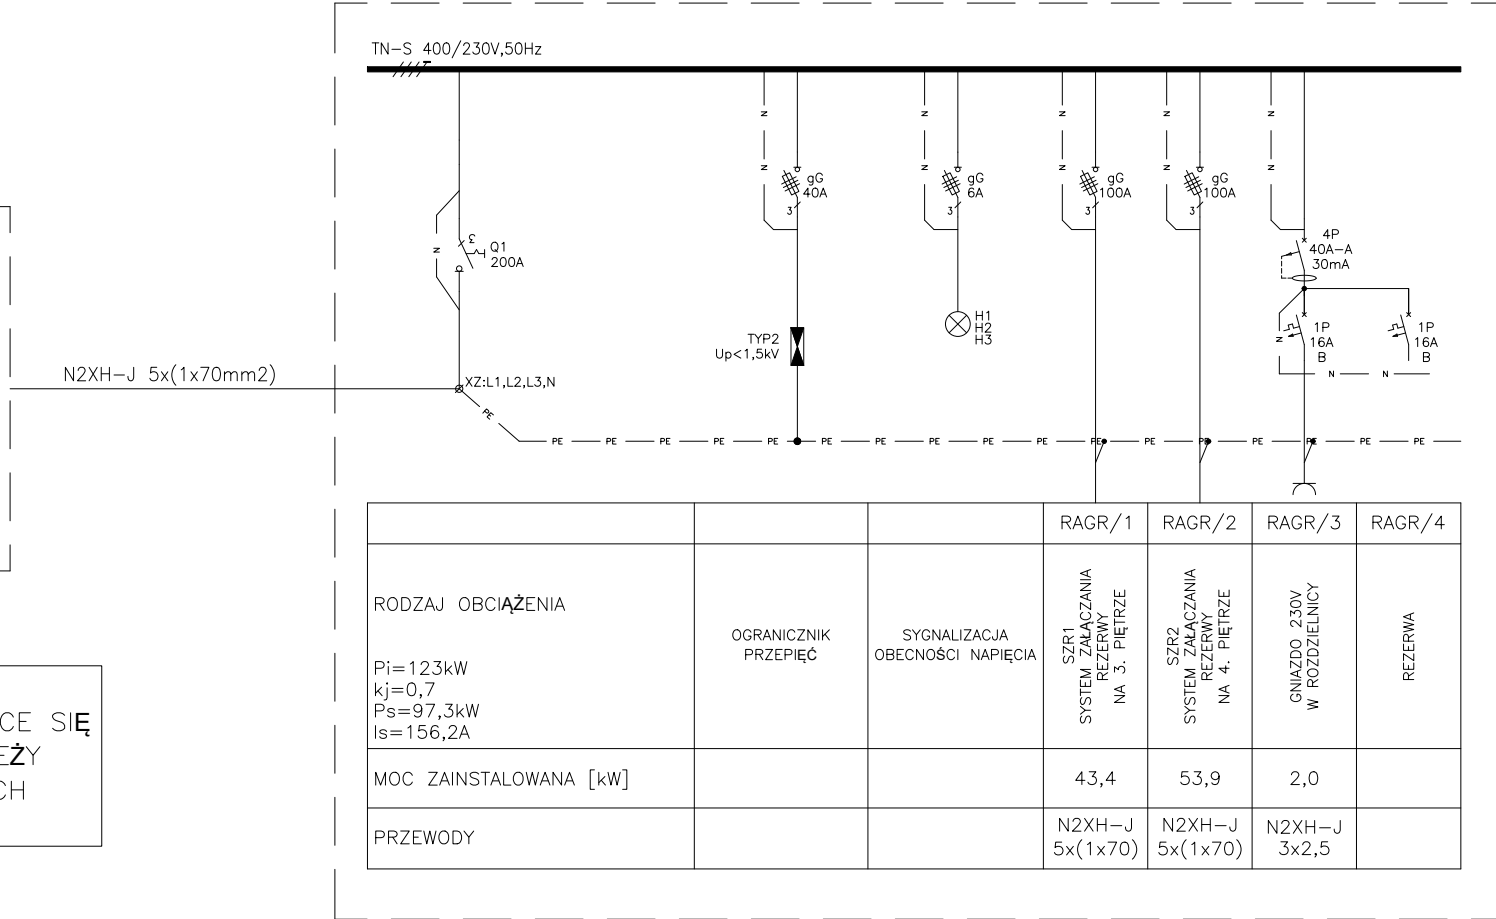

Prawa autorskie dotyczące niniejszego opracowania przysługują Colliers Define Sp. z o.o.
i są objęte ustawą z dnia 4 Lutego 1994 r. o prawie autorskim i prawach pokrewnych.
Przedstawiony projekt nie może być powielany, wykorzystywany w całości lub w części bez pisemnej zgody Colliers Define Sp. z o.o.

TABELA REWIZJI		
Numer	Data	Opis
R00	18.04.2025	Wydanie pierwsze.

KIEROWNIK ROBÓT
Krzysztof Kur
upr. bud. Wa-334/94
instalacje elektryczne

DOKUMNETACJA
POWYKONAWCZA
Sierpień 2025

NAZWA PROJEKTU

Projekt wykonawczy przebudowy powierzchni biurowej 3,4 i 5 piętra
budynku biurowego The FORM przy ul. Pańskiej 97 w Warszawie

BUDYNEK

FORM
Pańska 97, 00-834 Warszawa

INWESTOR

Crawley Investments Sp. z o.o.
ul Nowogrodzka 21, 00-511 Warszawa

STATUS PROJEKTU

EXE

JEDNOSTKA PROJEKTOWA

Define. Design. Deliver

Colliers Define Sp. z o.o. | Pl. Piłsudskiego 3 | 00-078 Warszawa

PROJEKTANT

mgr inż. Konrad Jabłoński

nr upr.: MAZ/0049/PBE/16 w specjalności instalacji elektrycznych

OPRACOWANIE

inż. Szymon Pawluczuk

inż. Marcin Robacki

SPRAWDZAJACY

mgr inż. Michał Pawezowski

nr upr.: MAZ/0766/PBE/22 w specjalności instalacji elektrycznych

NAZWA RYSUNKU

Schemat rozdzielnic agregatu RAGR.

DATA PRZEKAZANIA
18.04.2025

FORMAT ARKUSZA
297x420 mm

POZIOM


LRT


KOD DOKUMENTU

FORM_NFS_EXE_ELE_PWR_LRT_0000_R00

AKTUALNA REWIZJA

R00

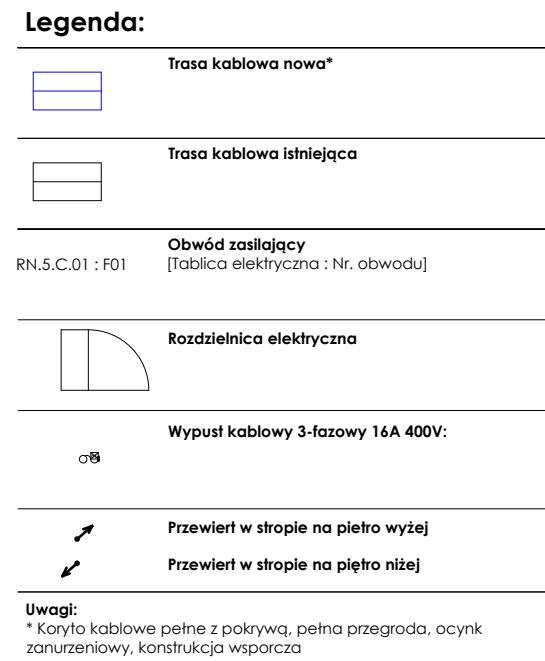

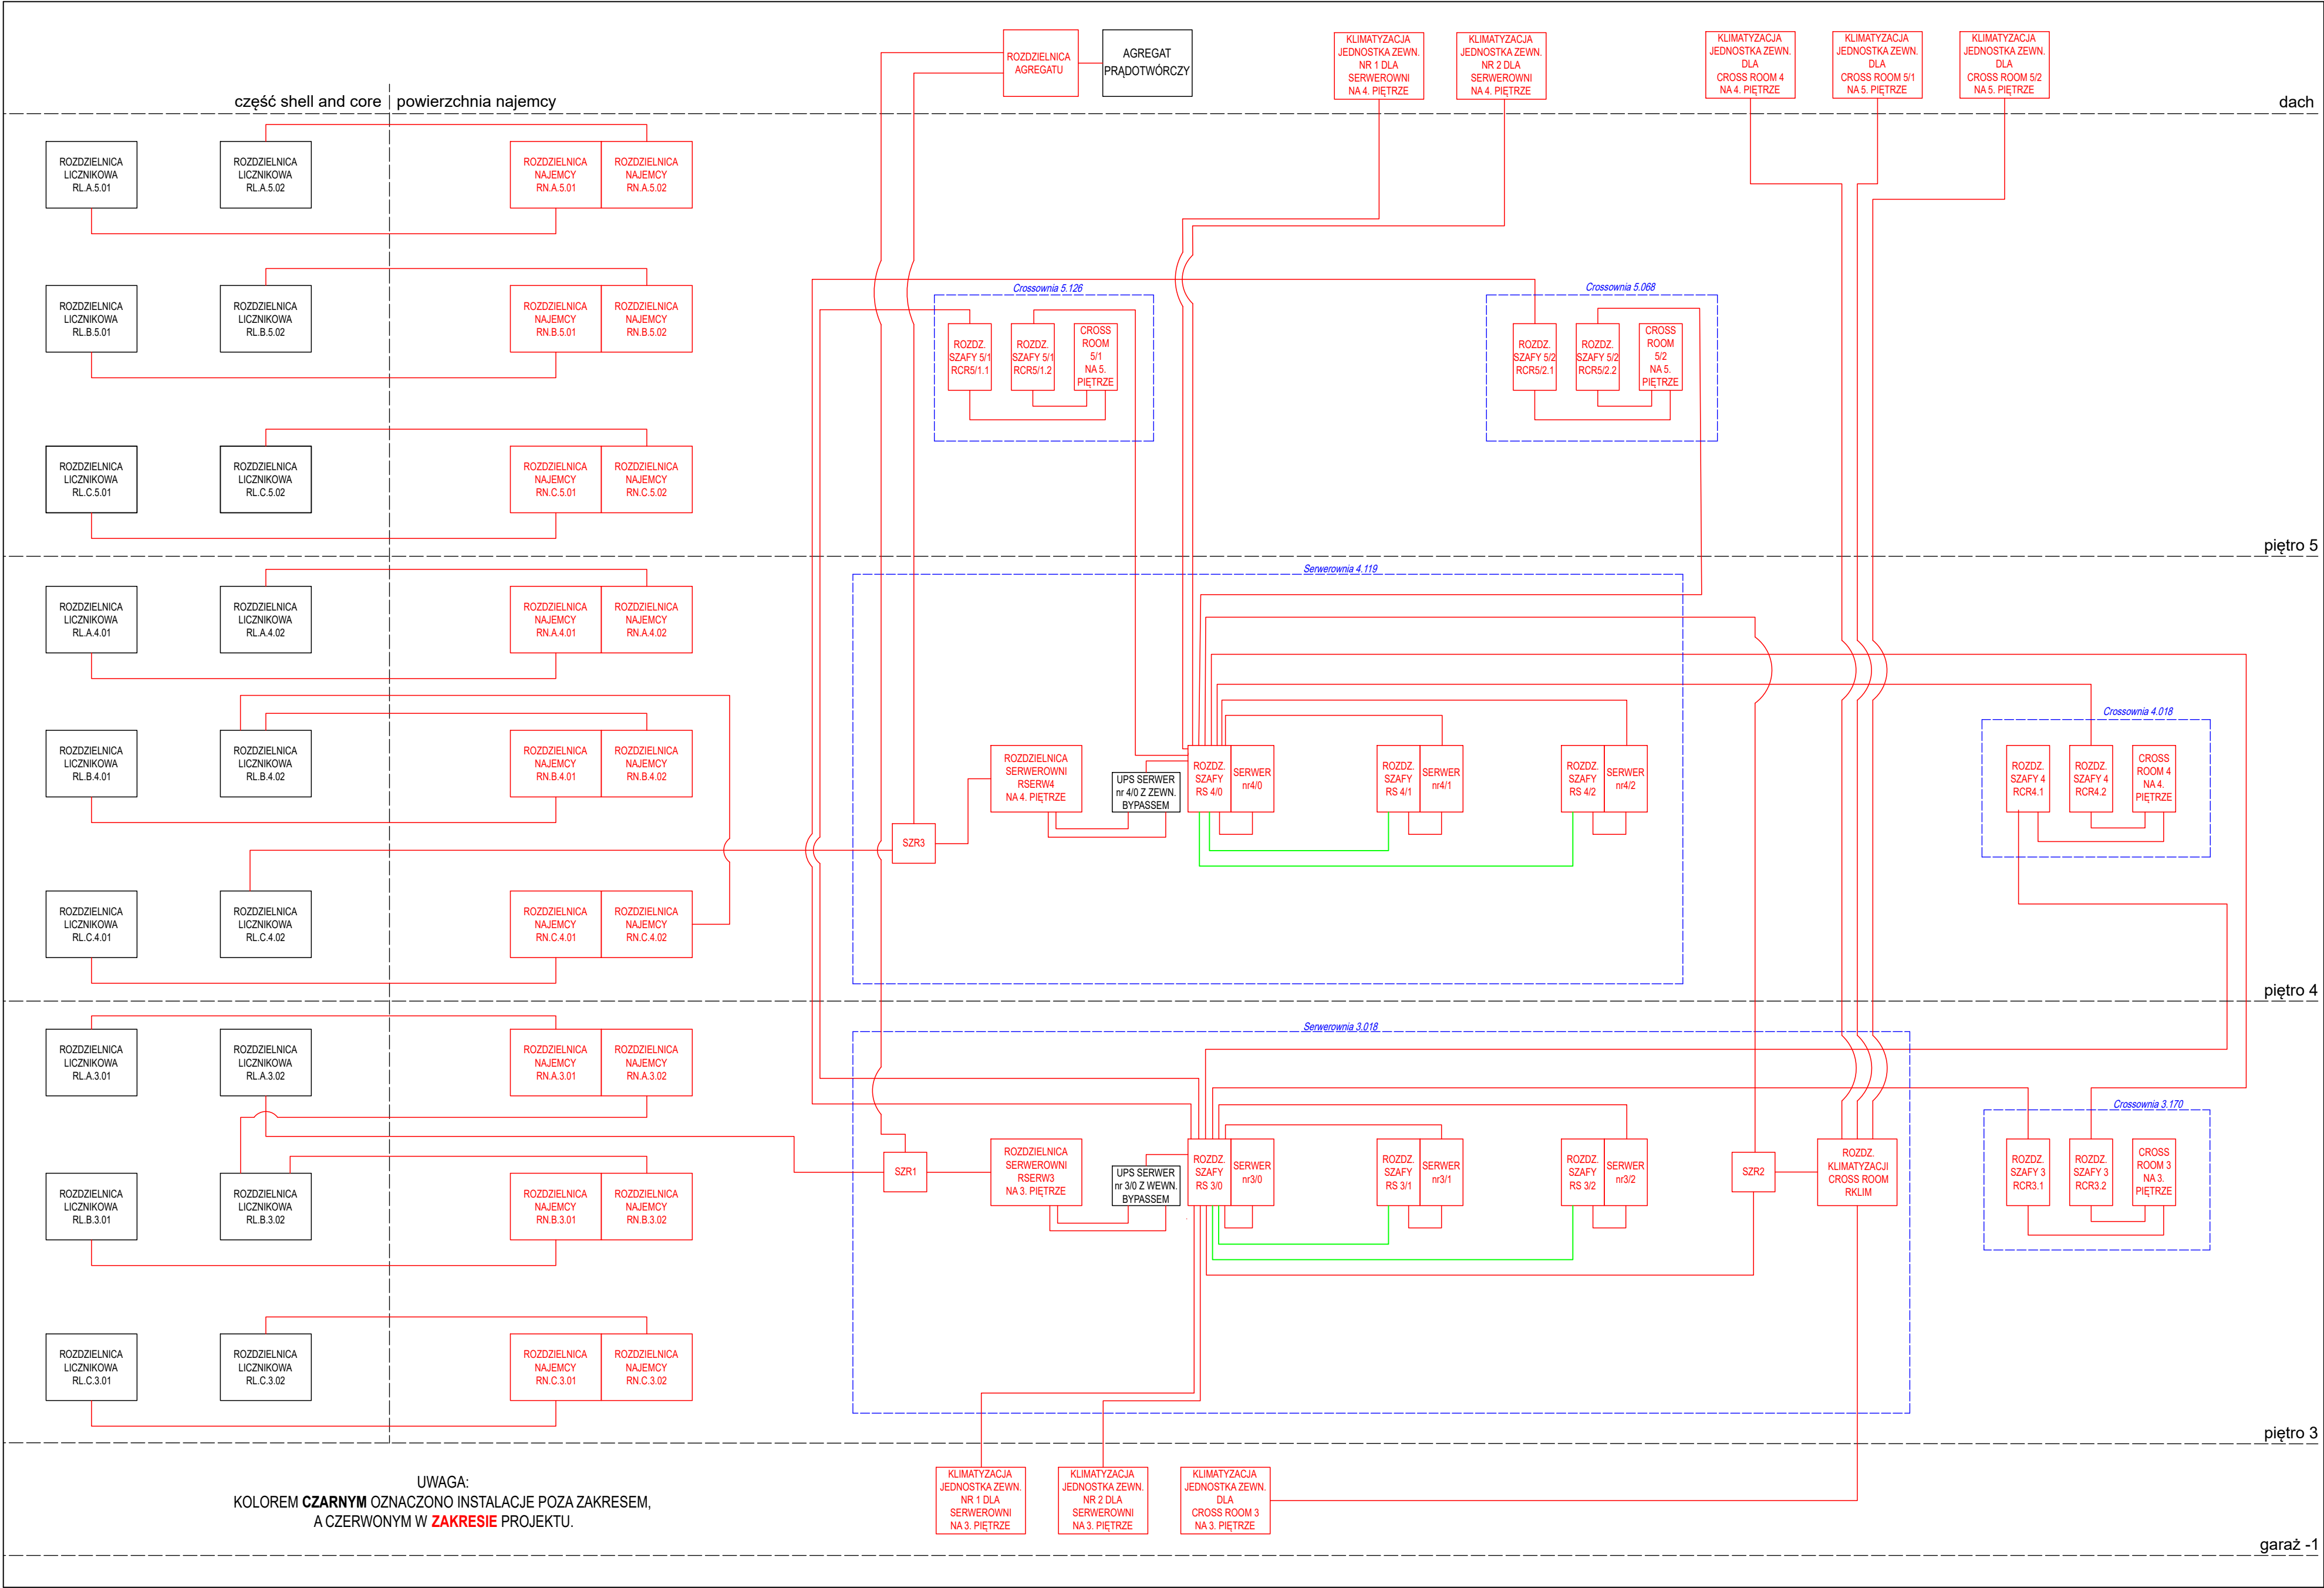

Praca autorska dotycząca niniejszego opracowania przynależy Colliers Define Sp. z o.o. i jest objęta ochroną prawa własności intelektualnej Colliers Define Sp. z o.o. Przekazanie projektu nie może być postrzegane jako wyrażenie zgody Colliers Define Sp. z o.o. na wykorzystanie projektu w sposób niezgodny z jego intencjami.

TABELA REWIZJI		
Numer	Data	Opis
00	18.04.2025	Wydanie planów.
01	06.06.2025	Revizja 01.

KIEROWNIK ROBÓT
Krzysztof Kuc
upr. bud. Wa-834/94
instalacje elektryczne

**DOKUMENTACJA
POWYKONAWCZA
Sierpień 2025**

NAZWA PROJEKTU

Projekt wykonawczy przebudowy powierzchni biurowej 3,4 i 5 piętra
budynku biurowego The FORM przy ul. Pańskiej 97 w Warszawie

BUDYNEK
FORM
Pańska 97, 00-834 Warszawa

INWESTOR
Crawley Investments Sp. z o.o.
ul. Nowogrodzka 21, 00-511 Warszawa

STATUS PROJEKTU
EXE

BRANŻA
ELE

JEDNOSTKA PROJEKTOWA

Define. Design. Deliver

Colliers Define Sp. z o.o. | Pl. Piłsudskiego 3 | 00-078 Warszawa

PROJEKTANT
mgr inż. Konrad Jabłoński
E-upr. NAZ0049/PBE/16 w specjalności instalacji elektrycznych

PRACOWNIK
inż. Szymon Pawluczuk
E-upr. NAZ0049/PBE/16 w specjalności instalacji elektrycznych

SPRAWDZAJĄCY
inż. Marcin Robacki
E-upr. NAZ0049/PBE/16 w specjalności instalacji elektrycznych

mgr inż. Michał Pawełowski
E-upr. NAZ0049/PBE/16 w specjalności instalacji elektrycznych

NAZWA RYSUNKU
Schemat zasilania.

DATA PRZESŁANIA
06.06.2025

FORMAT RYSUNKU
A3: 420x710mm

POZIOM
LXX

SKALA
1 : --

KOD DOKUMENTU
FORM-NFS-EXE-ELE-PIWR-LXX-0000-R00

AKTUALNA REWIZJA
R00