


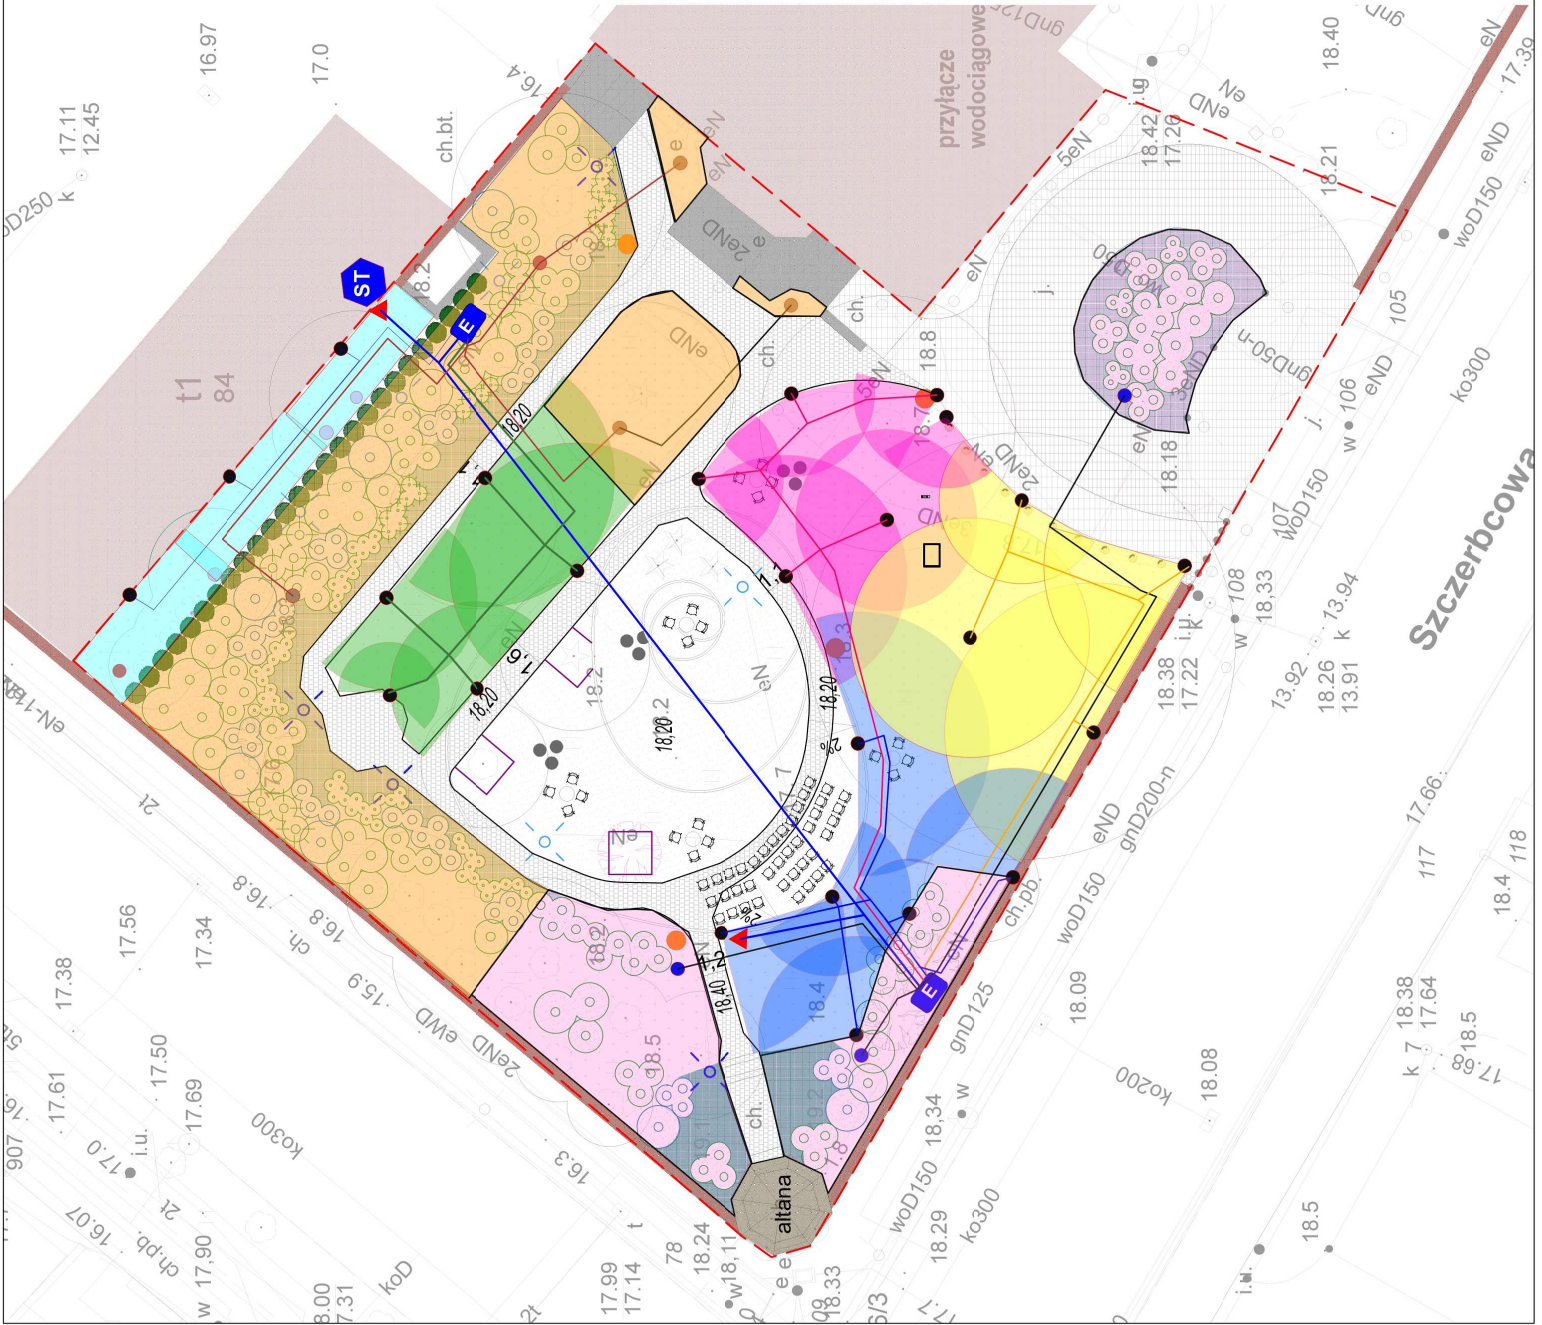

LEGENDA

-  Sterownik do nawadniania
-  Skrzynki z elektrozaworami
-  Punkt poboru wody
-  Linia kroplująca - sekcja 1
-  Linia kroplująca - sekcja 2
-  Zrąszacze - sekcja 3
-  Zrąszacze - sekcja 4
-  Zrąszacze - sekcja 5
-  Zrąszacze - sekcja 6
-  Zrąszacze - sekcja 7

INWESTOR	ZACHODNIOPOMORSKI URZĄD WOJEWÓDZKI W SZCZECINIE ul. Wały Chrobrego 4 70-502 Szczecin
ADRES INWESTYCJI	
	Szczecin, ul. Wały Chrobrego 4 obiekty 2023-02, nr 9
WYKONAWCA	LandscapeDesign.pl Łukasz Frąckowiak ul. Fieleska 57/4, 70-781 Szczecin
RYSUNEK	SKALA 1:250
SYSTEM NAWADNIANIA	
DATA	07.2023
NR RYS.	2
OPRACOWAŁ	
AUTOR PROJEKTU	mgr inż. arch. Katarzyna Chmielewska mgr inż. arch. Katarzyna Chmielewska specjalność architektura krajobrazu
	mgr inż. arch. Łukasz Frąckowiak specjalność architektura krajobrazu
	Dokumentacja powykonawcza wykonana mgr inż. arch. Łukasz Frąckowiak specjalność architektura krajobrazu