

Bolesławiec, dnia 30.01.2025r.

INFORMACJA GEODETY
dotycząca usytuowania obiektu budowlanego/obiektów budowlanych

Na podstawie art. 57 ust. 1 pkt 5 ustawy Prawo budowlane (Dz. U. z 2024 r. poz. 1725, 834.), informuję, że obiekt budowlany/ ~~obiekty budowlane~~ :

„Budowa Komendy Powiatowej Państwowej Straży Pożarnej z Jednostką Ratowniczo-Gaśniczą w Bolesławcu wraz z niezbędną infrastrukturą techniczną i zagospodarowaniem terenu” na działkach nr 202/6 i nr 202/7 w obrębie 0004 Bolesławiec-4, w jednostce ewidencyjnej 020101__1 Bolesławiec.

zrealizowany/zrealizowane na podstawie projektu budowlanego:

1. Zatwierdzoną decyzją Starosty Bolesławieckiego Nr 879 z dnia 15 września 2021r.


WAB.6740.1.1 19.2021

**DOKUMENTACJA
POWYKONAWCZA**

2. ~~złożonego wraz ze zgłoszeniem budowy, o której mowa w art. 29 ust. 1 pkt 1a i 19 ustawy~~
~~Prawo budowlane, przez inwestora~~

- ~~usytuowany/usytuowane jest/są zgodnie z zatwierdzonym projektem zagospodarowania~~
~~działki lub terenu~~
- ~~usytuowany/usytuowane jest/są z odstępstwami od zatwierdzonego projektu~~
~~zagospodarowania działki lub terenu w zakresie~~

Oświadczam, że posiadam odpowiednie uprawnienia zawodowe uprawniające do wykonywania samodzielnej funkcji w dziedzinie geodezji i kartografii.

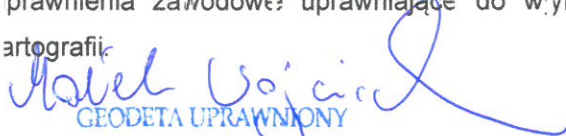
GEODETA UPRAWNIONY
Andrzej Wojciech Matek
tel. 730 444 100 Upr. 23496

.....
(czytelny podpis osoby wykonującej samodzielną funkcję w dziedzinie geodezji i
kartografii, posiadającej odpowiednie uprawnienia zawodowe oraz nr uprawnień
zawodowych)

**GEODEZYJNA INWENTARYZACJA
OBJEKTÓW BUDOWLANYCH**
Skala 1:500


Woj. dolnośląskie
Powiat bolesławiecki
Jedn. ewid.: Bolesławiec [020101_1]
Obręb: Bolesławiec 4 [0004]
Miejscowość: Bolesławiec
Działka: 202/6, 202/7
Sęka mapy: 5.152.26.11.3.2, 5.152.26.11.4.1
WGK.6640.173.2025
Oznaczenie kancelaryjne zgłoszenia pracy geodezyjnej:

Stan na dzień: 29.01.2025r.

Niniejsza mapa została wykonana bez ustalenia obciążenia
dotyczących służebności gruntowych.
Nie wyklucza się istnienia w terenie innych, nie wykazanych
na niniejszej mapie urządzeń podziemnych, które nie były
zgłoszone do inwentaryzacji.

Wykonawca:
GEODEZJA - BHP WOJCIECH MAŁEK
59-700 Kruszyń ul. Główna 24
NIP: 612-183-12-52
Tel: 730-444-100
e-mail: malek.geodezia@gmail.com

Int. Wojciech Małek
GEODETA UPRAWNIONY
Up. nr 23496

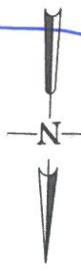


**DOKUMENTACJA
POWYKONAWCZA**

X=5540900
Y=5682350

X=5540750
Y=5682350

X=5540750
Y=5682450

X=5540900
Y=5682450

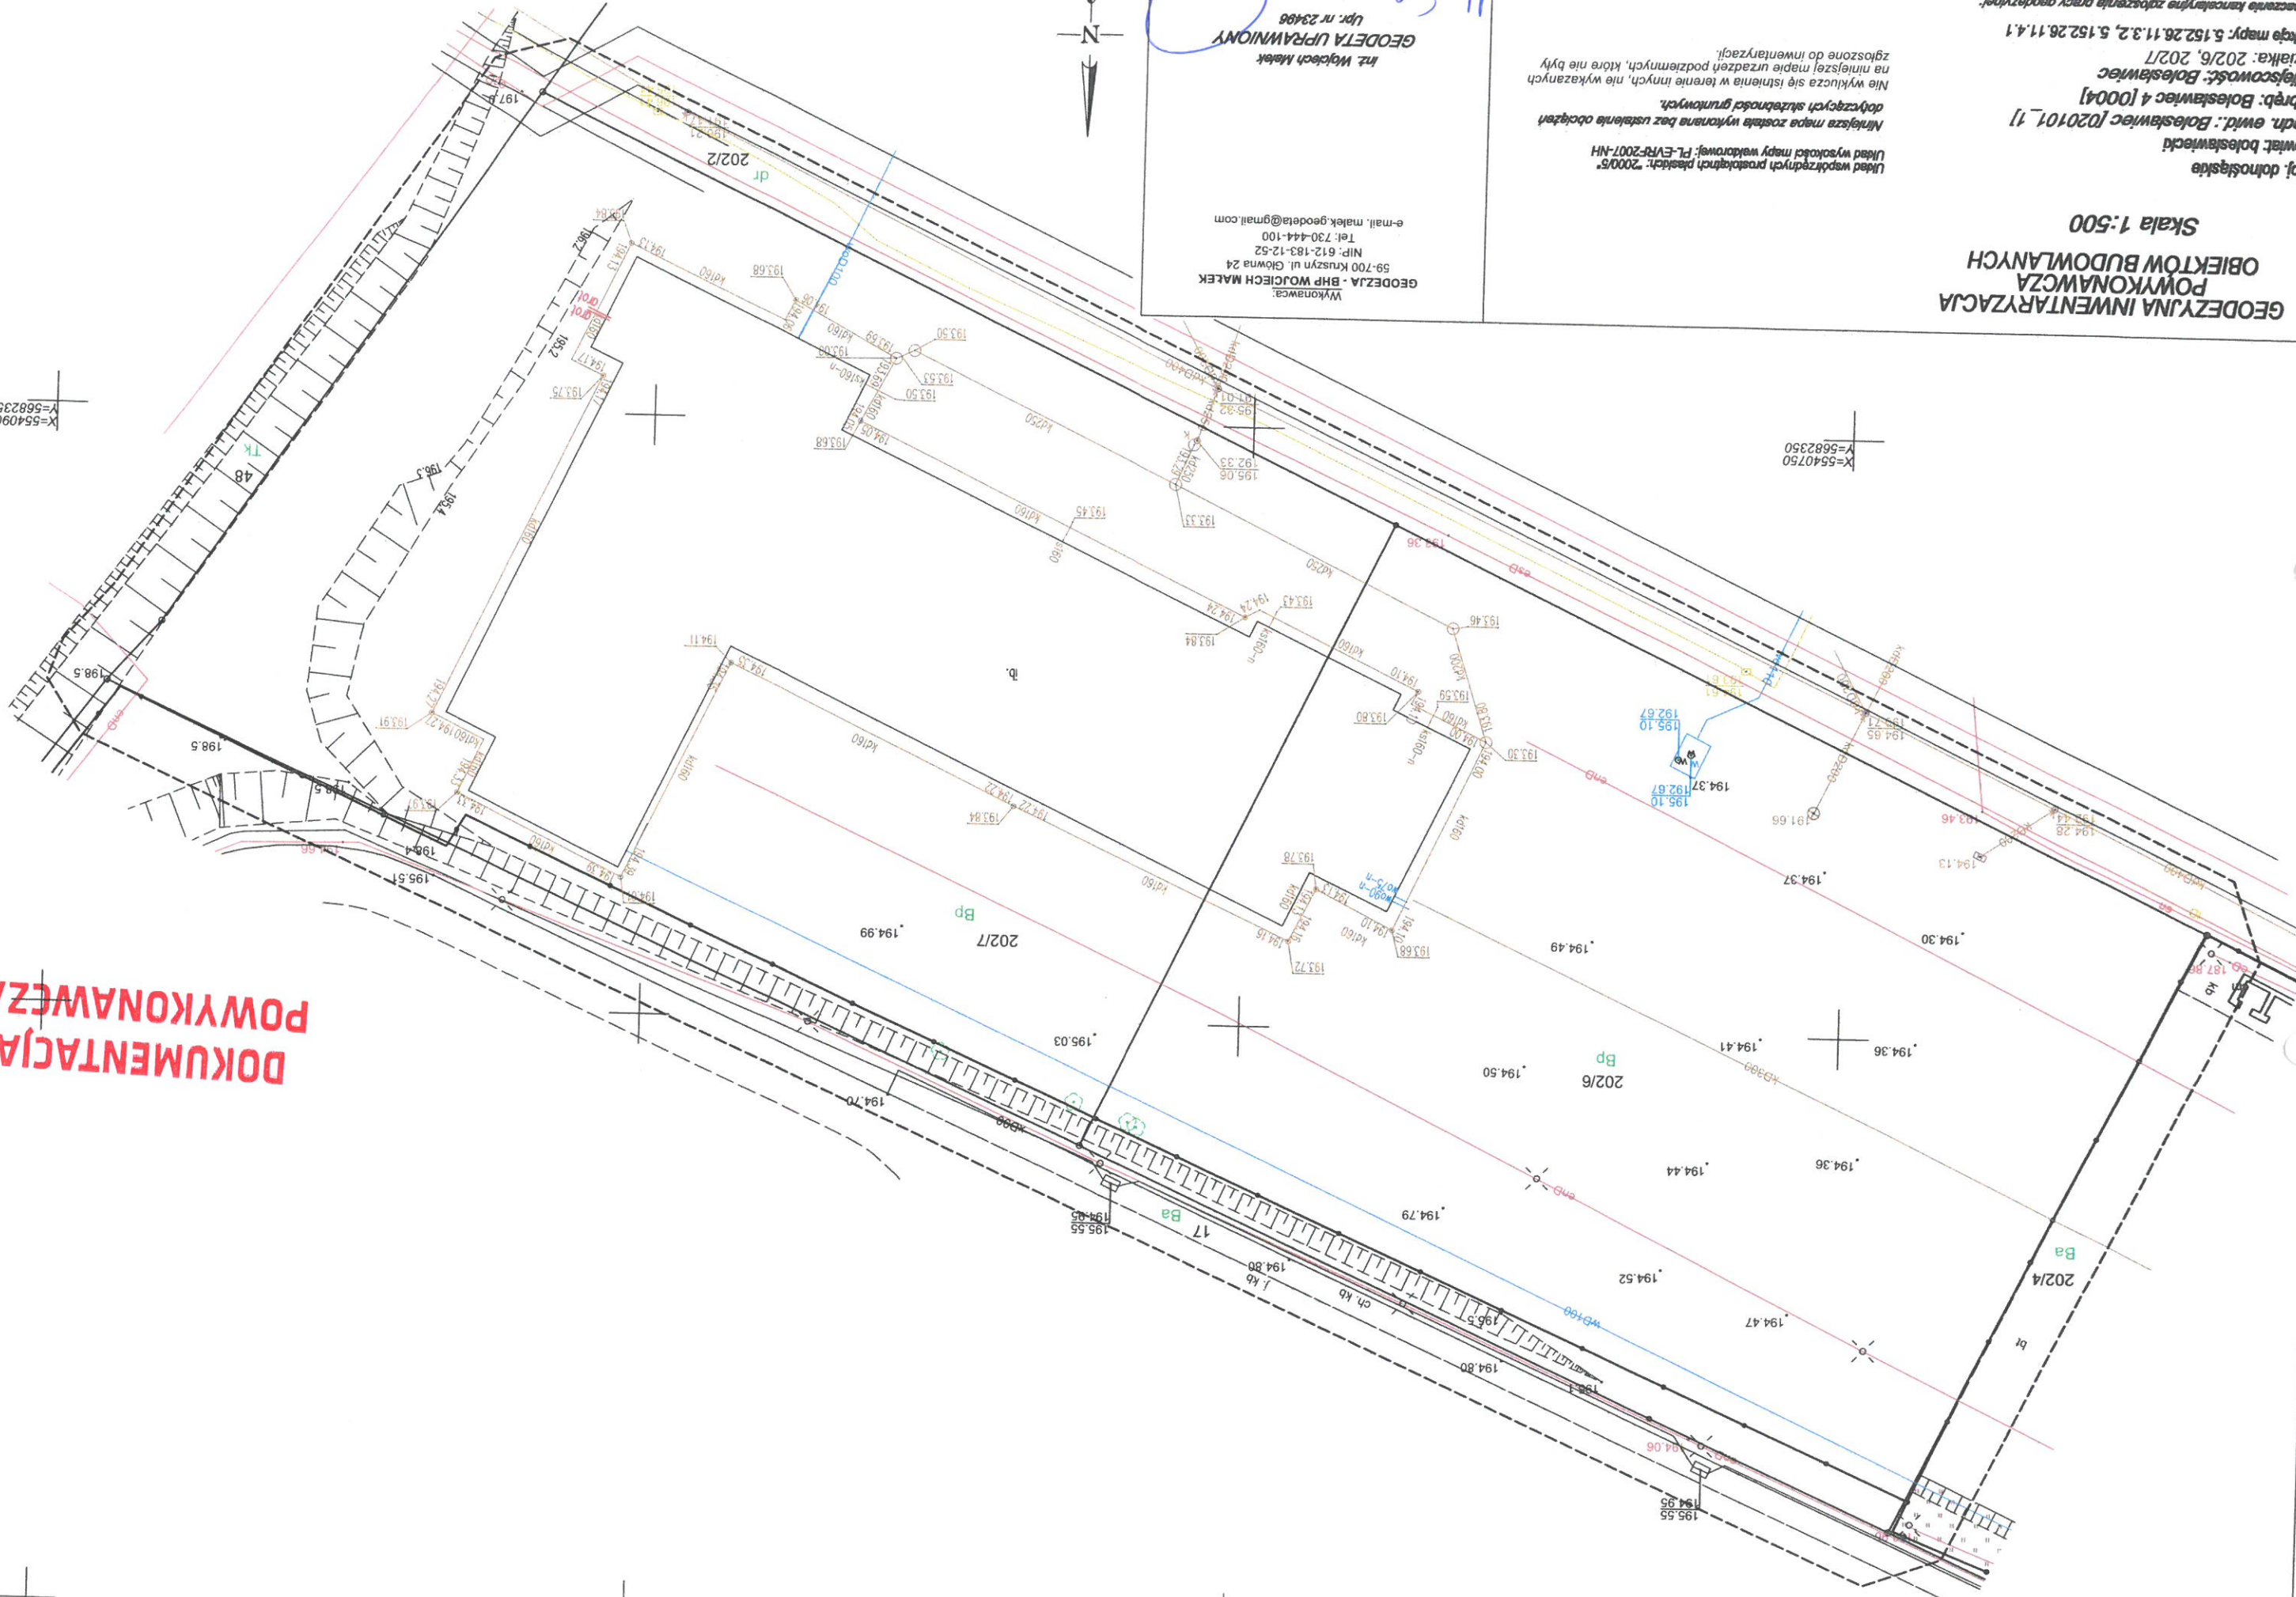

**GEODEZYJNA INWENTARYZACJA
OBIEKTÓW BUDOWLANYCH**
Skala 1:500



Woj. dolnośląskie
Powiat: bolesławiecki
Jedn. ewid.: Bolesławiec [020101_1]
Obręb: Bolesławiec 4 [0004]
Miejscowość: Bolesławiec
Działka: 202/6, 202/7
Sęki mapy: 5.152.26.11.3.2, 5.152.26.11.4.1
Oznaczenie kancelaryjne zgłoszenia pracy geodezyjnej:
WGK.6640.173.2025

Układ współrzędnych prostokątnych płaskich: "2000/5"
Układ wysokości mapy wektorowej: PL-EVRF2007-NH
Niniejsza mapa została wykonana bez ustalenia obciążen
dotyczących służebności gruntowych.
Nie wyklucza się istnienia w terenie innych, nie wykazanych
na niniejszej mapie urządzeń podziemnych, które nie były
zgłoszone do inwentaryzacji.

Stan na dzień: 29.01.2025r.

Geodeta Uprawniony
Inż. Wojciech Małek
Upr. nr 23496

Wykonawca:
GEODEZJA - BHP WOJCIECH MAŁEK
59-700 Kraszyn ul. Główna 24
NIP: 612-183-12-52
Tel: 730-444-100
e-mail: malek.geodezja@gmail.com

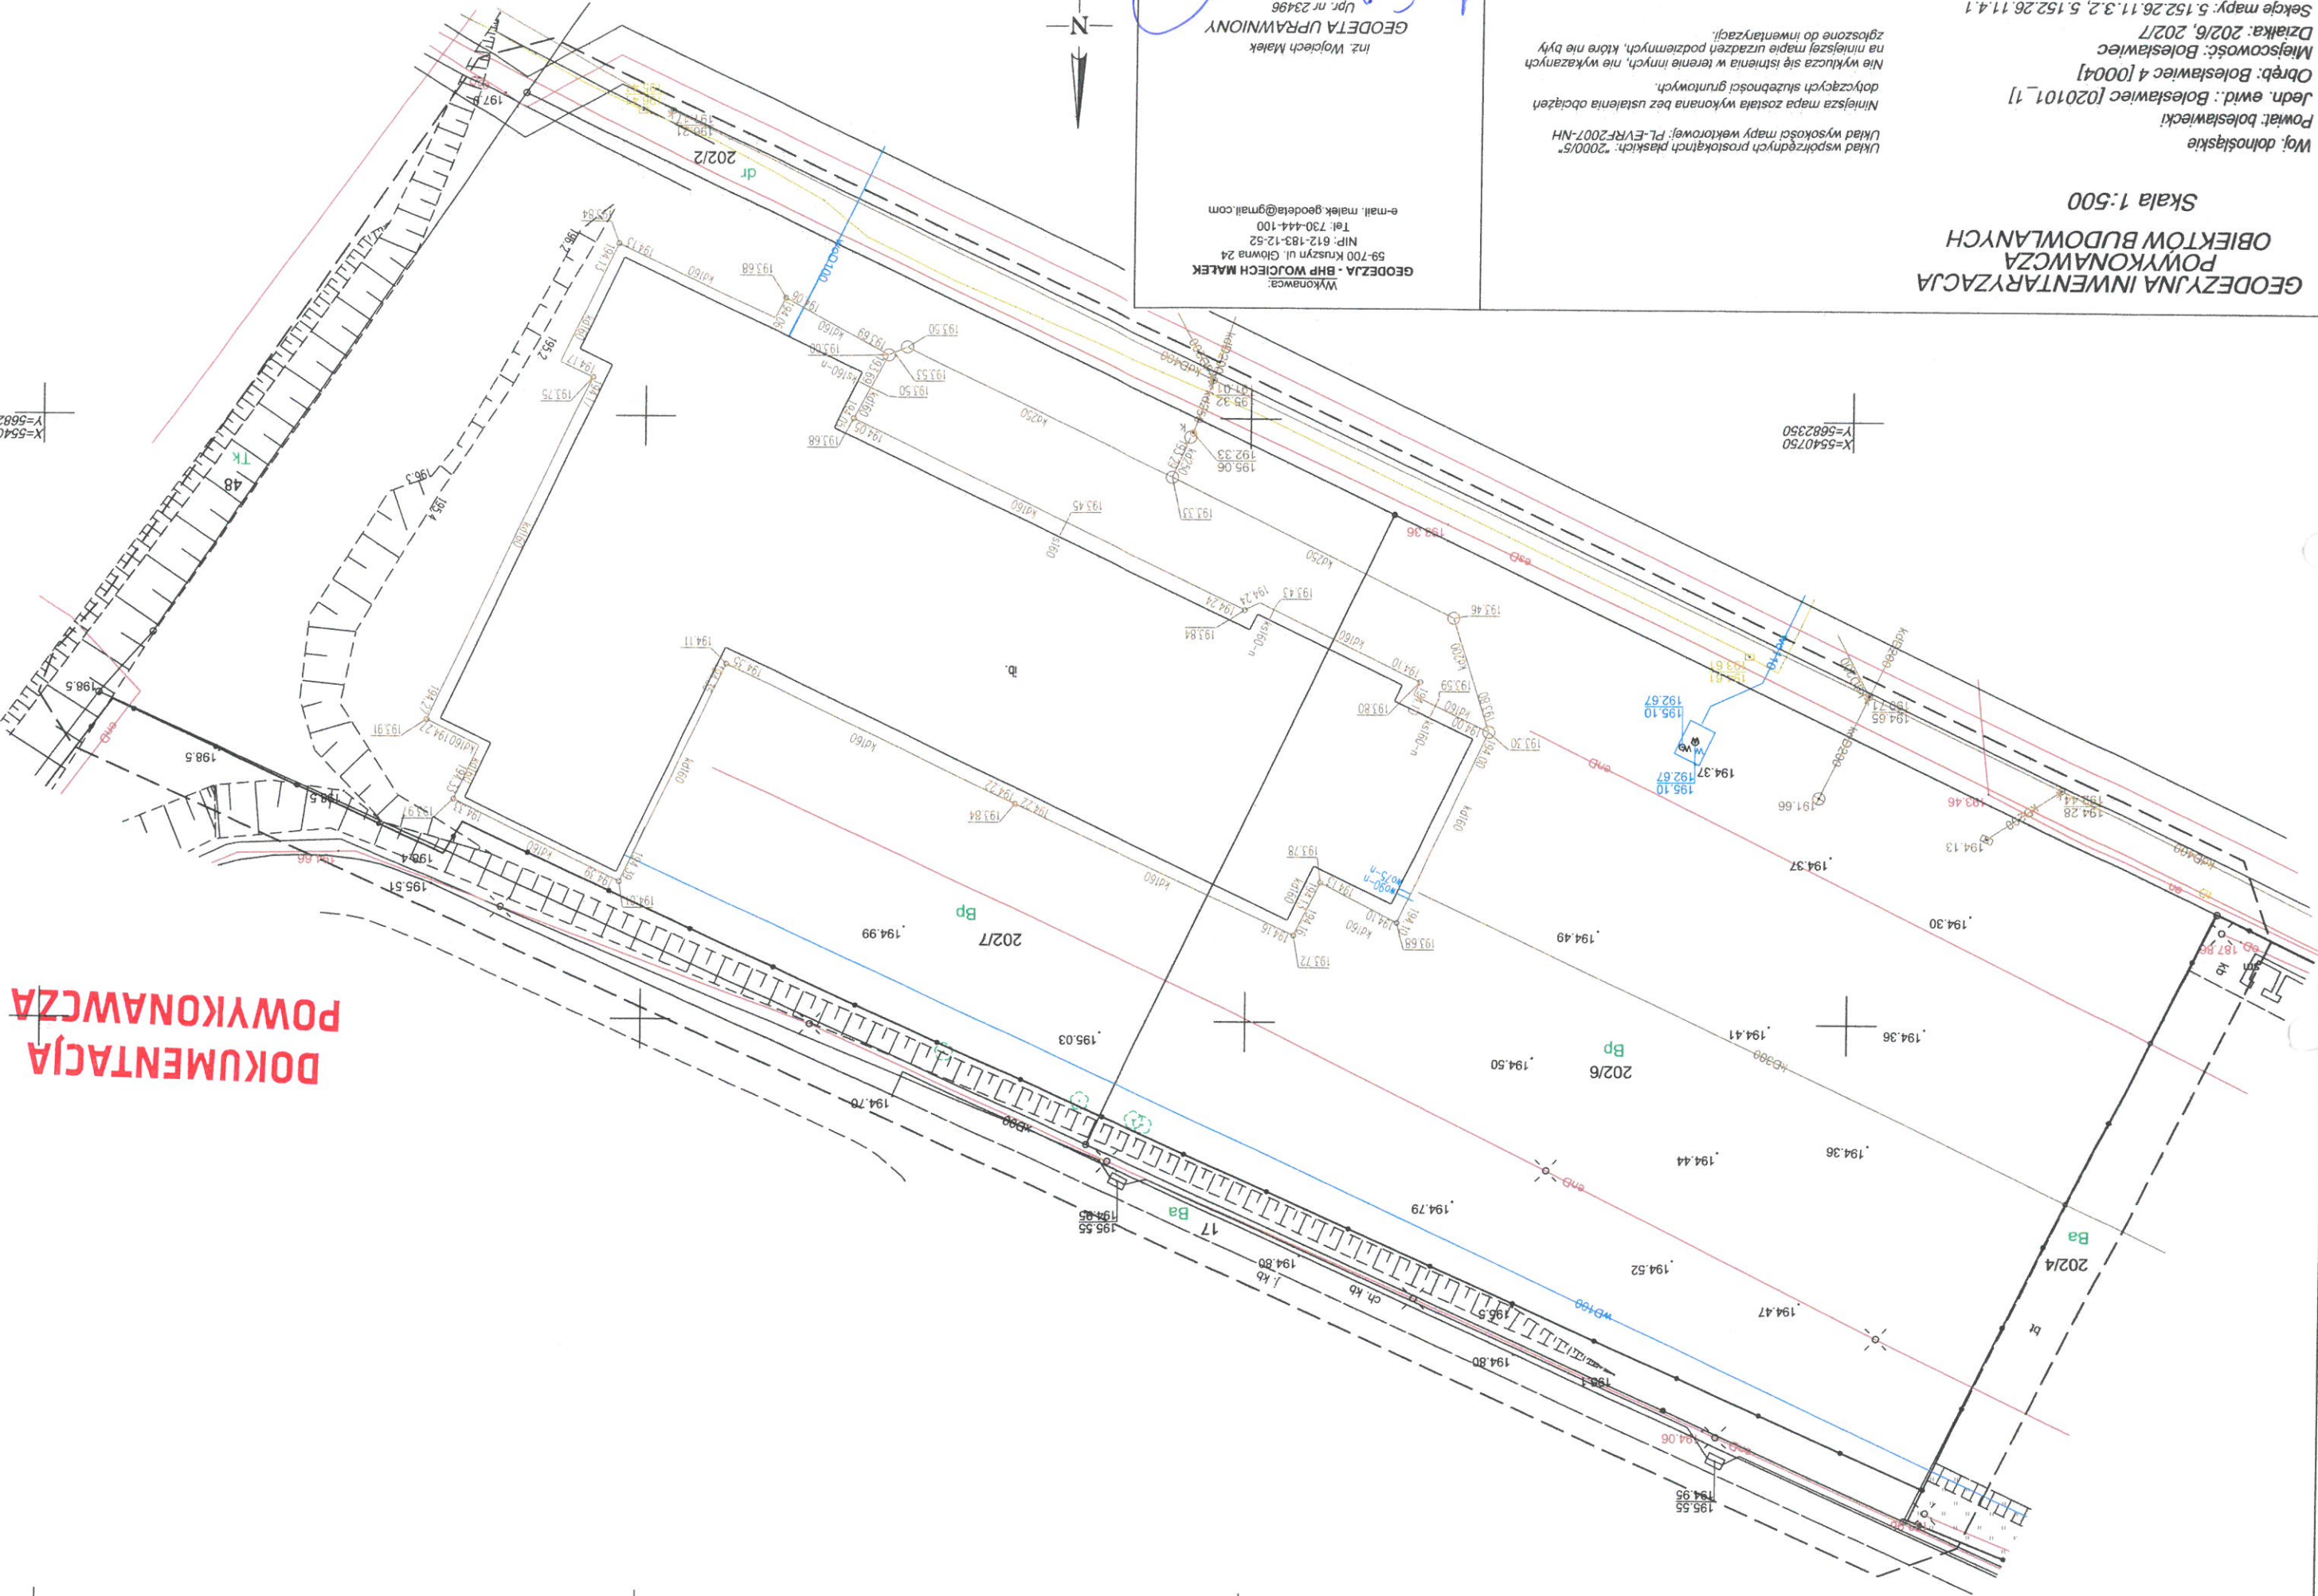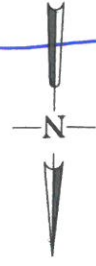

**DOKUMENTACJA
POWYKONAWCZA**

X=5540900
Y=5682350

X=5540750
Y=5682350

X=5540900
Y=5682450


X=5540750
Y=5682450

Pomiar wysokości przed pracami ziemnymi


GEODEZJA-BHP Wojciech Małek
KRUSZYN, ul. Główna 24
59-700 Bolesławiec
tel. 730 444 100
NIP 6121831252, REGON 384271974

GEODETA UPRAWNIONY
inż. Wojciech Matek
tel. 730 444 100 Upr. 23496

2021/7 184.81 184.53

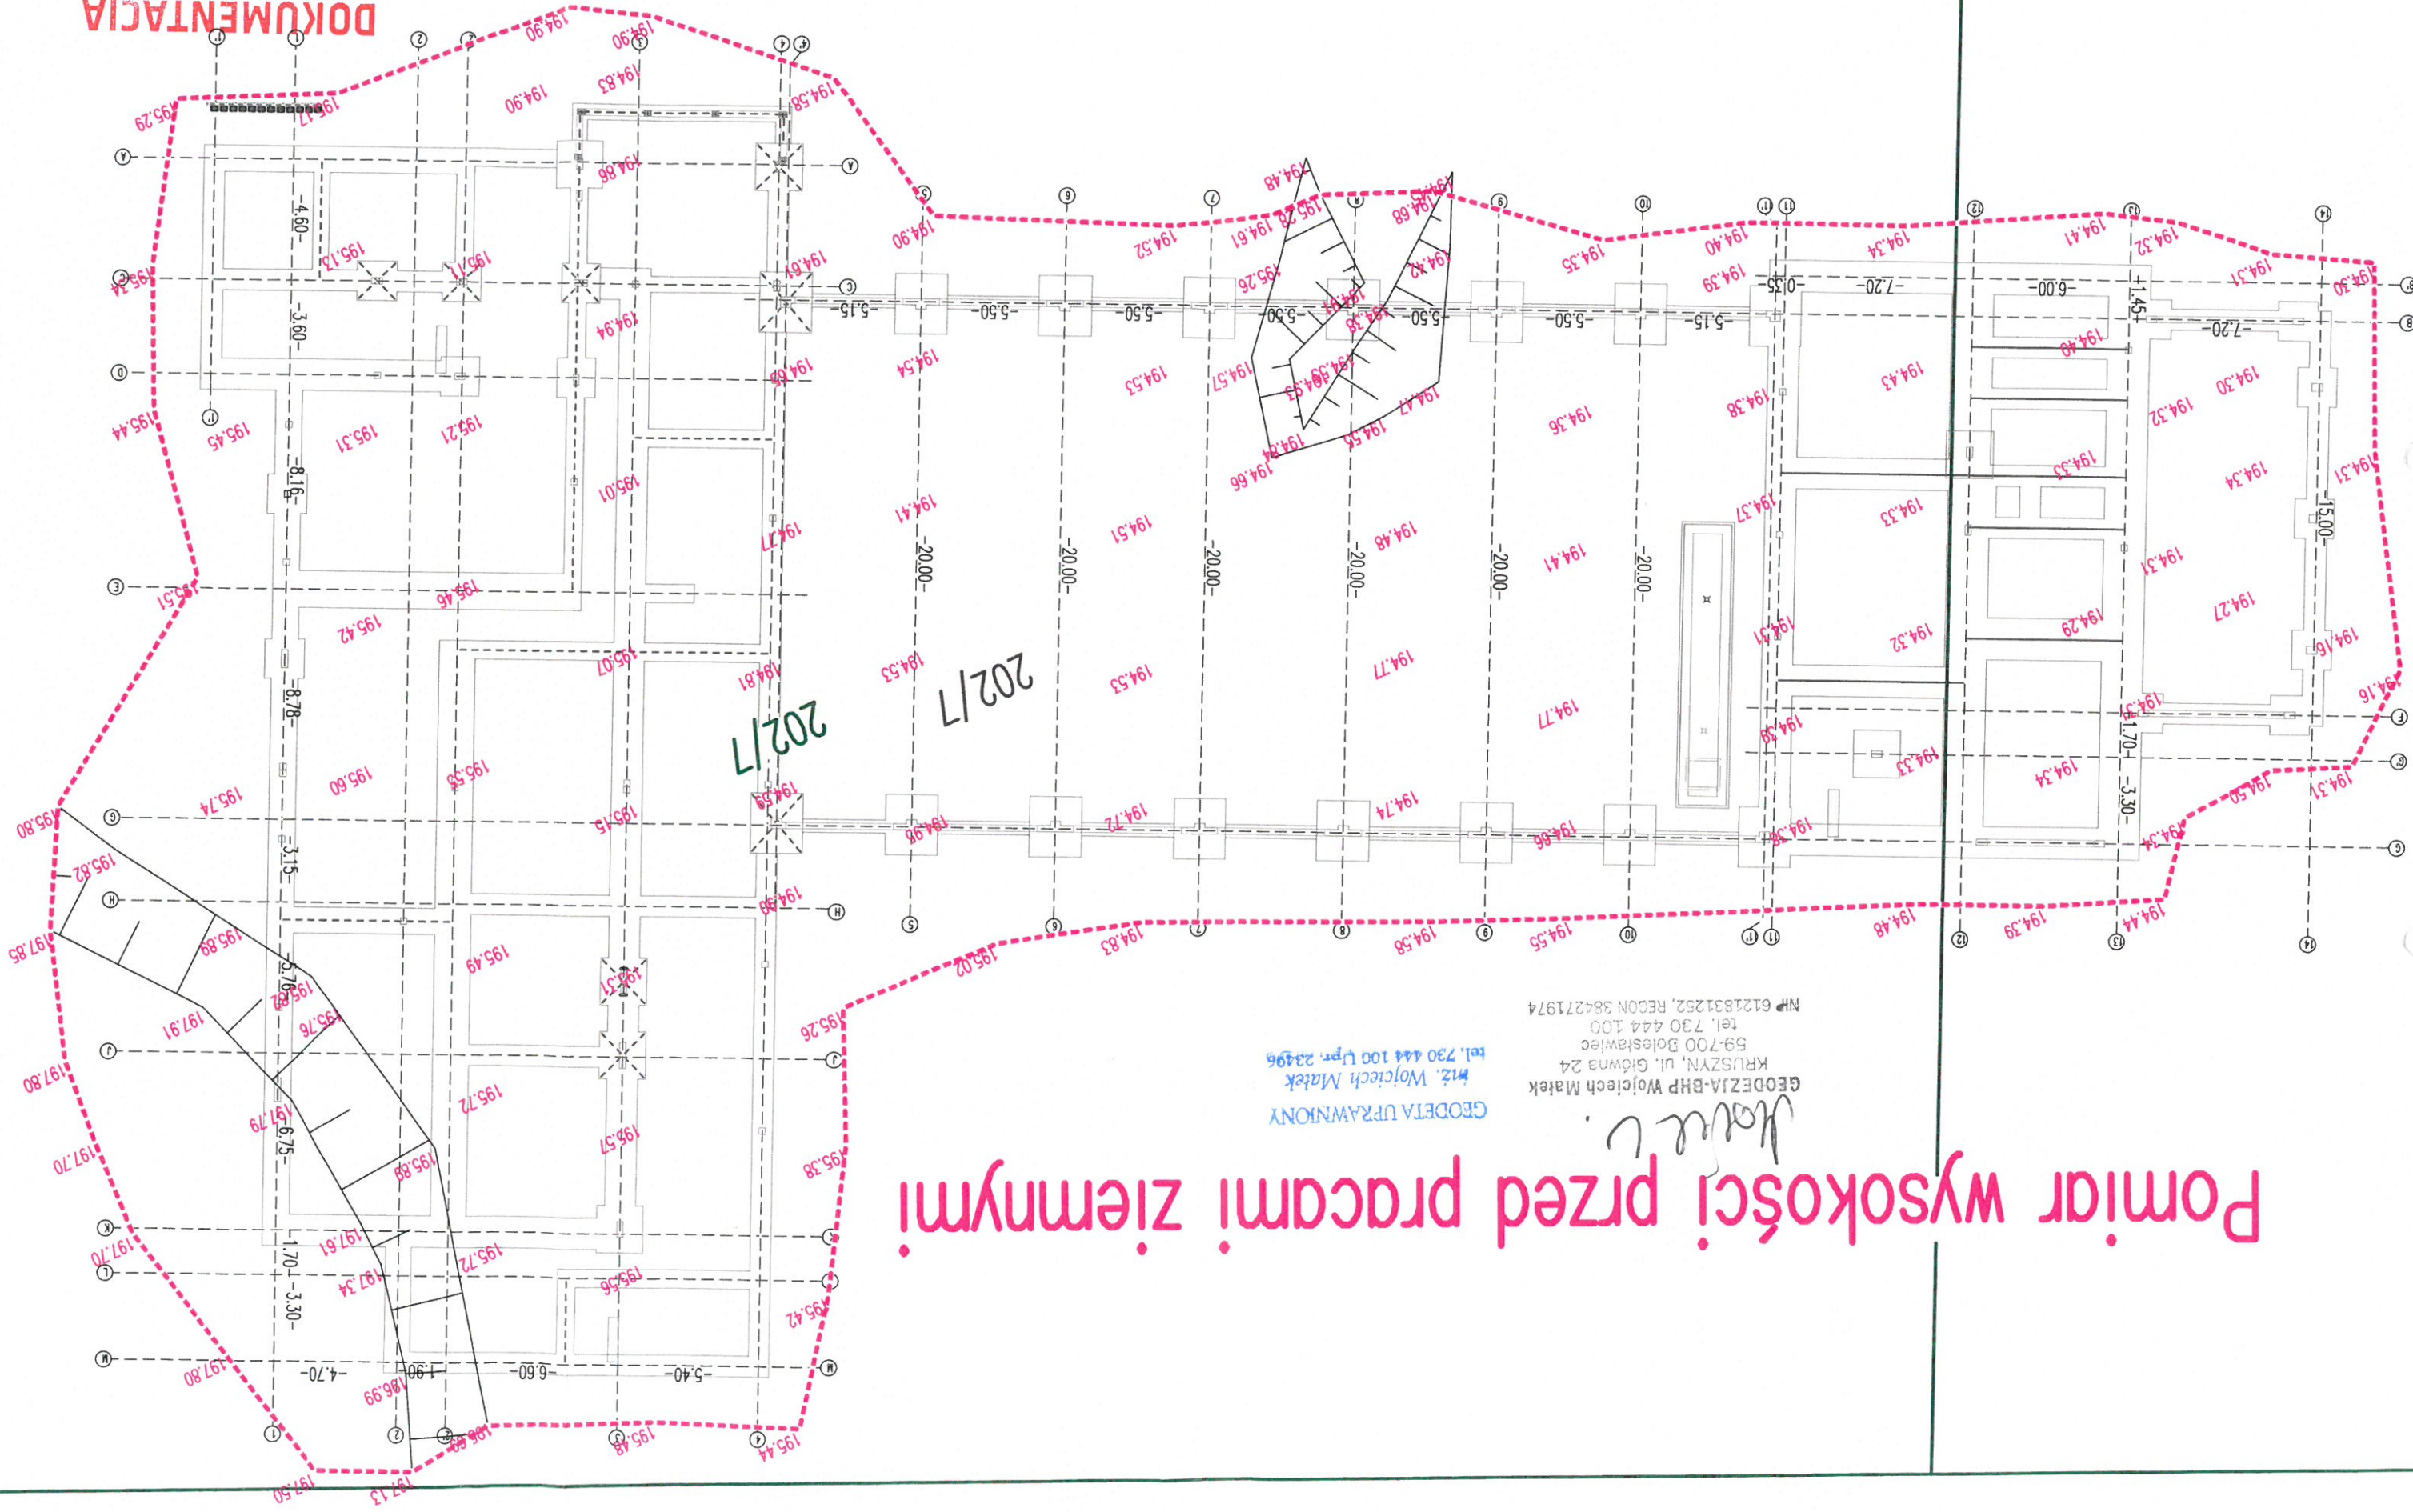

DOKUMENTACJA
POWYKONAWCZA

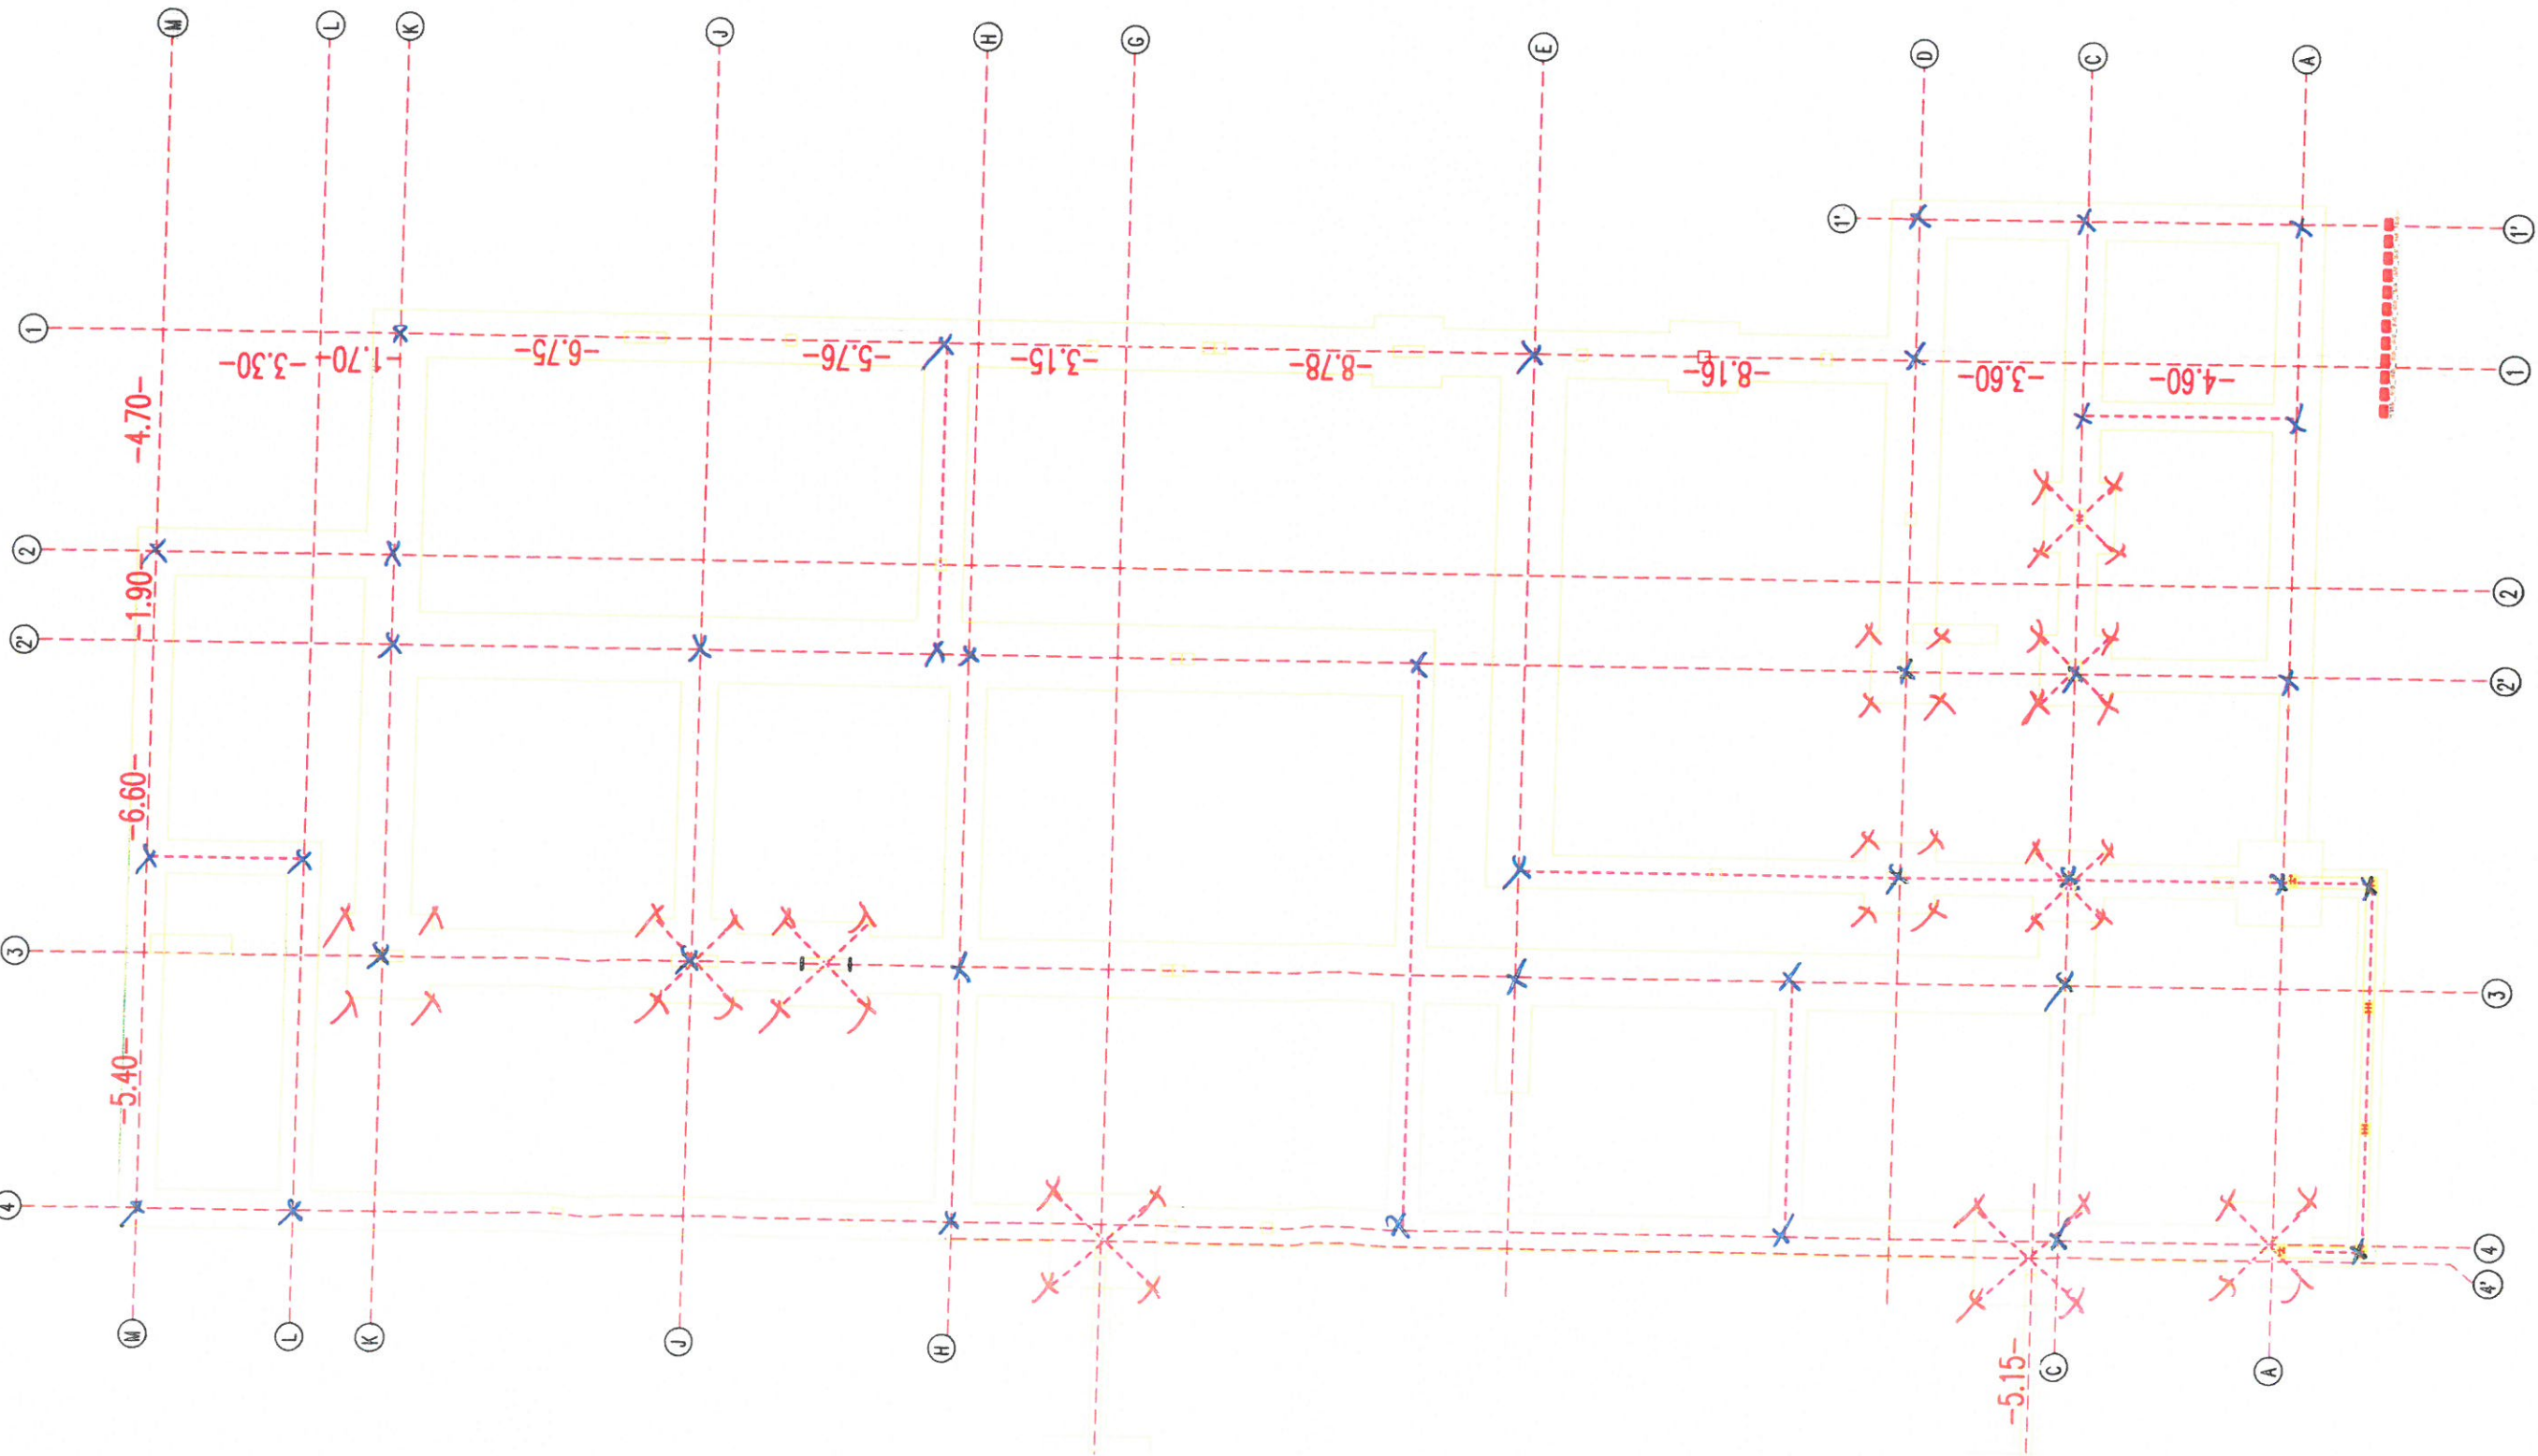

**DOKUMENTACJA
POWYKONAWCZA**

Bolesławiec
L. D. N. i. C. + 25.03.2023 k
28.08.2023 r.
29.08.2023 r.
2.10.2023 r.

Geodeta Uprawniony
inż. Wojciech Matek
tel. 730 444 100 Upr. 23496
Jacek U.

GEODEZJA-BHP Wojciech Matek
KRUSZYN, ul. Główna 24
59-700 Bolesławiec
tel. 730 444 100
NIP 6121831252, REGON 384271974

Skic tytułu
X - Wytyczono osie konstrukcyjne/
Wytyczono oświeżenie osi za fund.

X - Wytyczono oświeżenie osi konstrukcyjnych

▼ - Zmierzono BGPB2 +/- 0.00 = 195.32

Salic teguwa

Bolesławiec
H Dniac 4
11.10.2023 R.


Wojciech Matek

GEODETA UPRAWNIONY

inż. Wojciech Matek
ul. 730 444 100 Upr. 23496


Wojciech Matek

GEODETA UPRAWNIONY

inż. Wojciech Matek
ul. 730 444 100 Upr. 23496

GEODEZJA-BHP Wojciech Matek

KRUSZYN, ul. Główna 24
59-700 Bolesławiec
tel. 730 444 100
NIP 6121831262, REGON 384271974

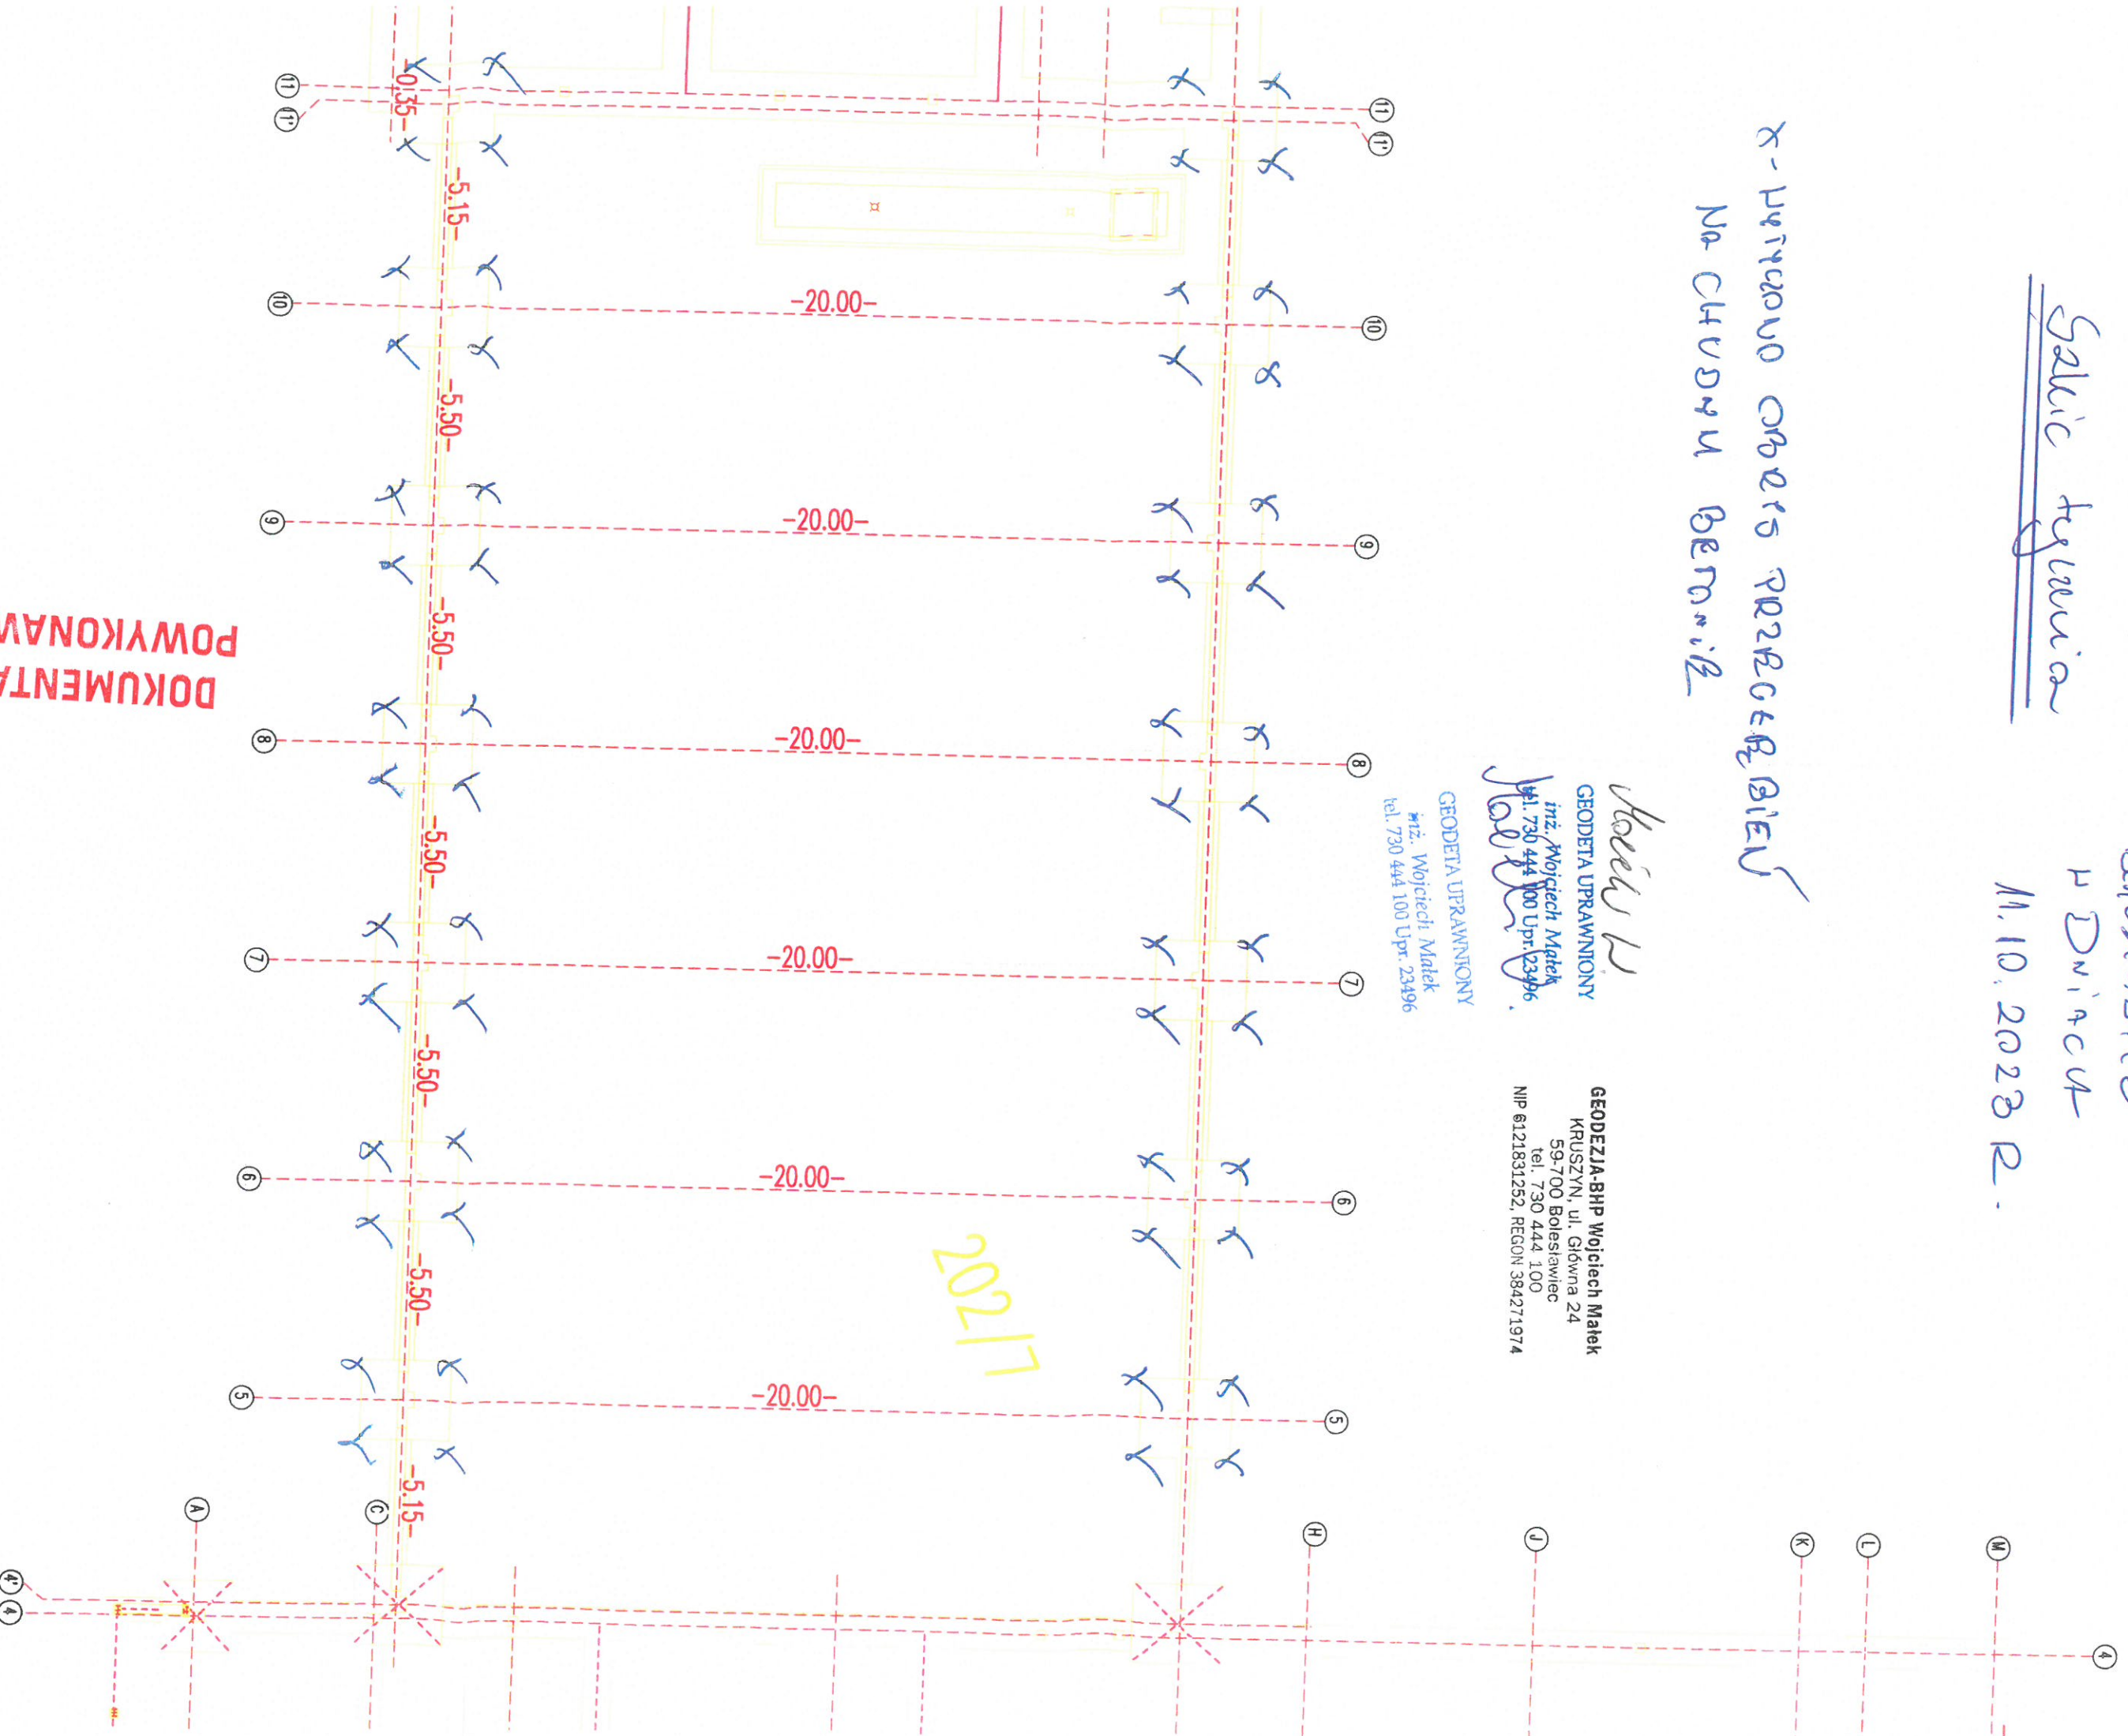

DOKUMENTACJA
POWYKONAWCZA

Bolesławice

W Dniach


Szkic sytuacji


X - wyznaczone osie ścian fundamentowych.

GEODEZJA-BHP Wojciech Matek


KRUSZYŃ, ul. Główna 24
59-700 Bolesławiec
tel. 730 444 100
NIP 6121831252, REGON 384271974

GEODETA UPRAWNIONY

Wojciech Matek
tel. 730 444 100 Upr. 13338

GEODETA UPRAWNIONY

Wojciech Matek
tel. 730 444 100 Upr. 23496

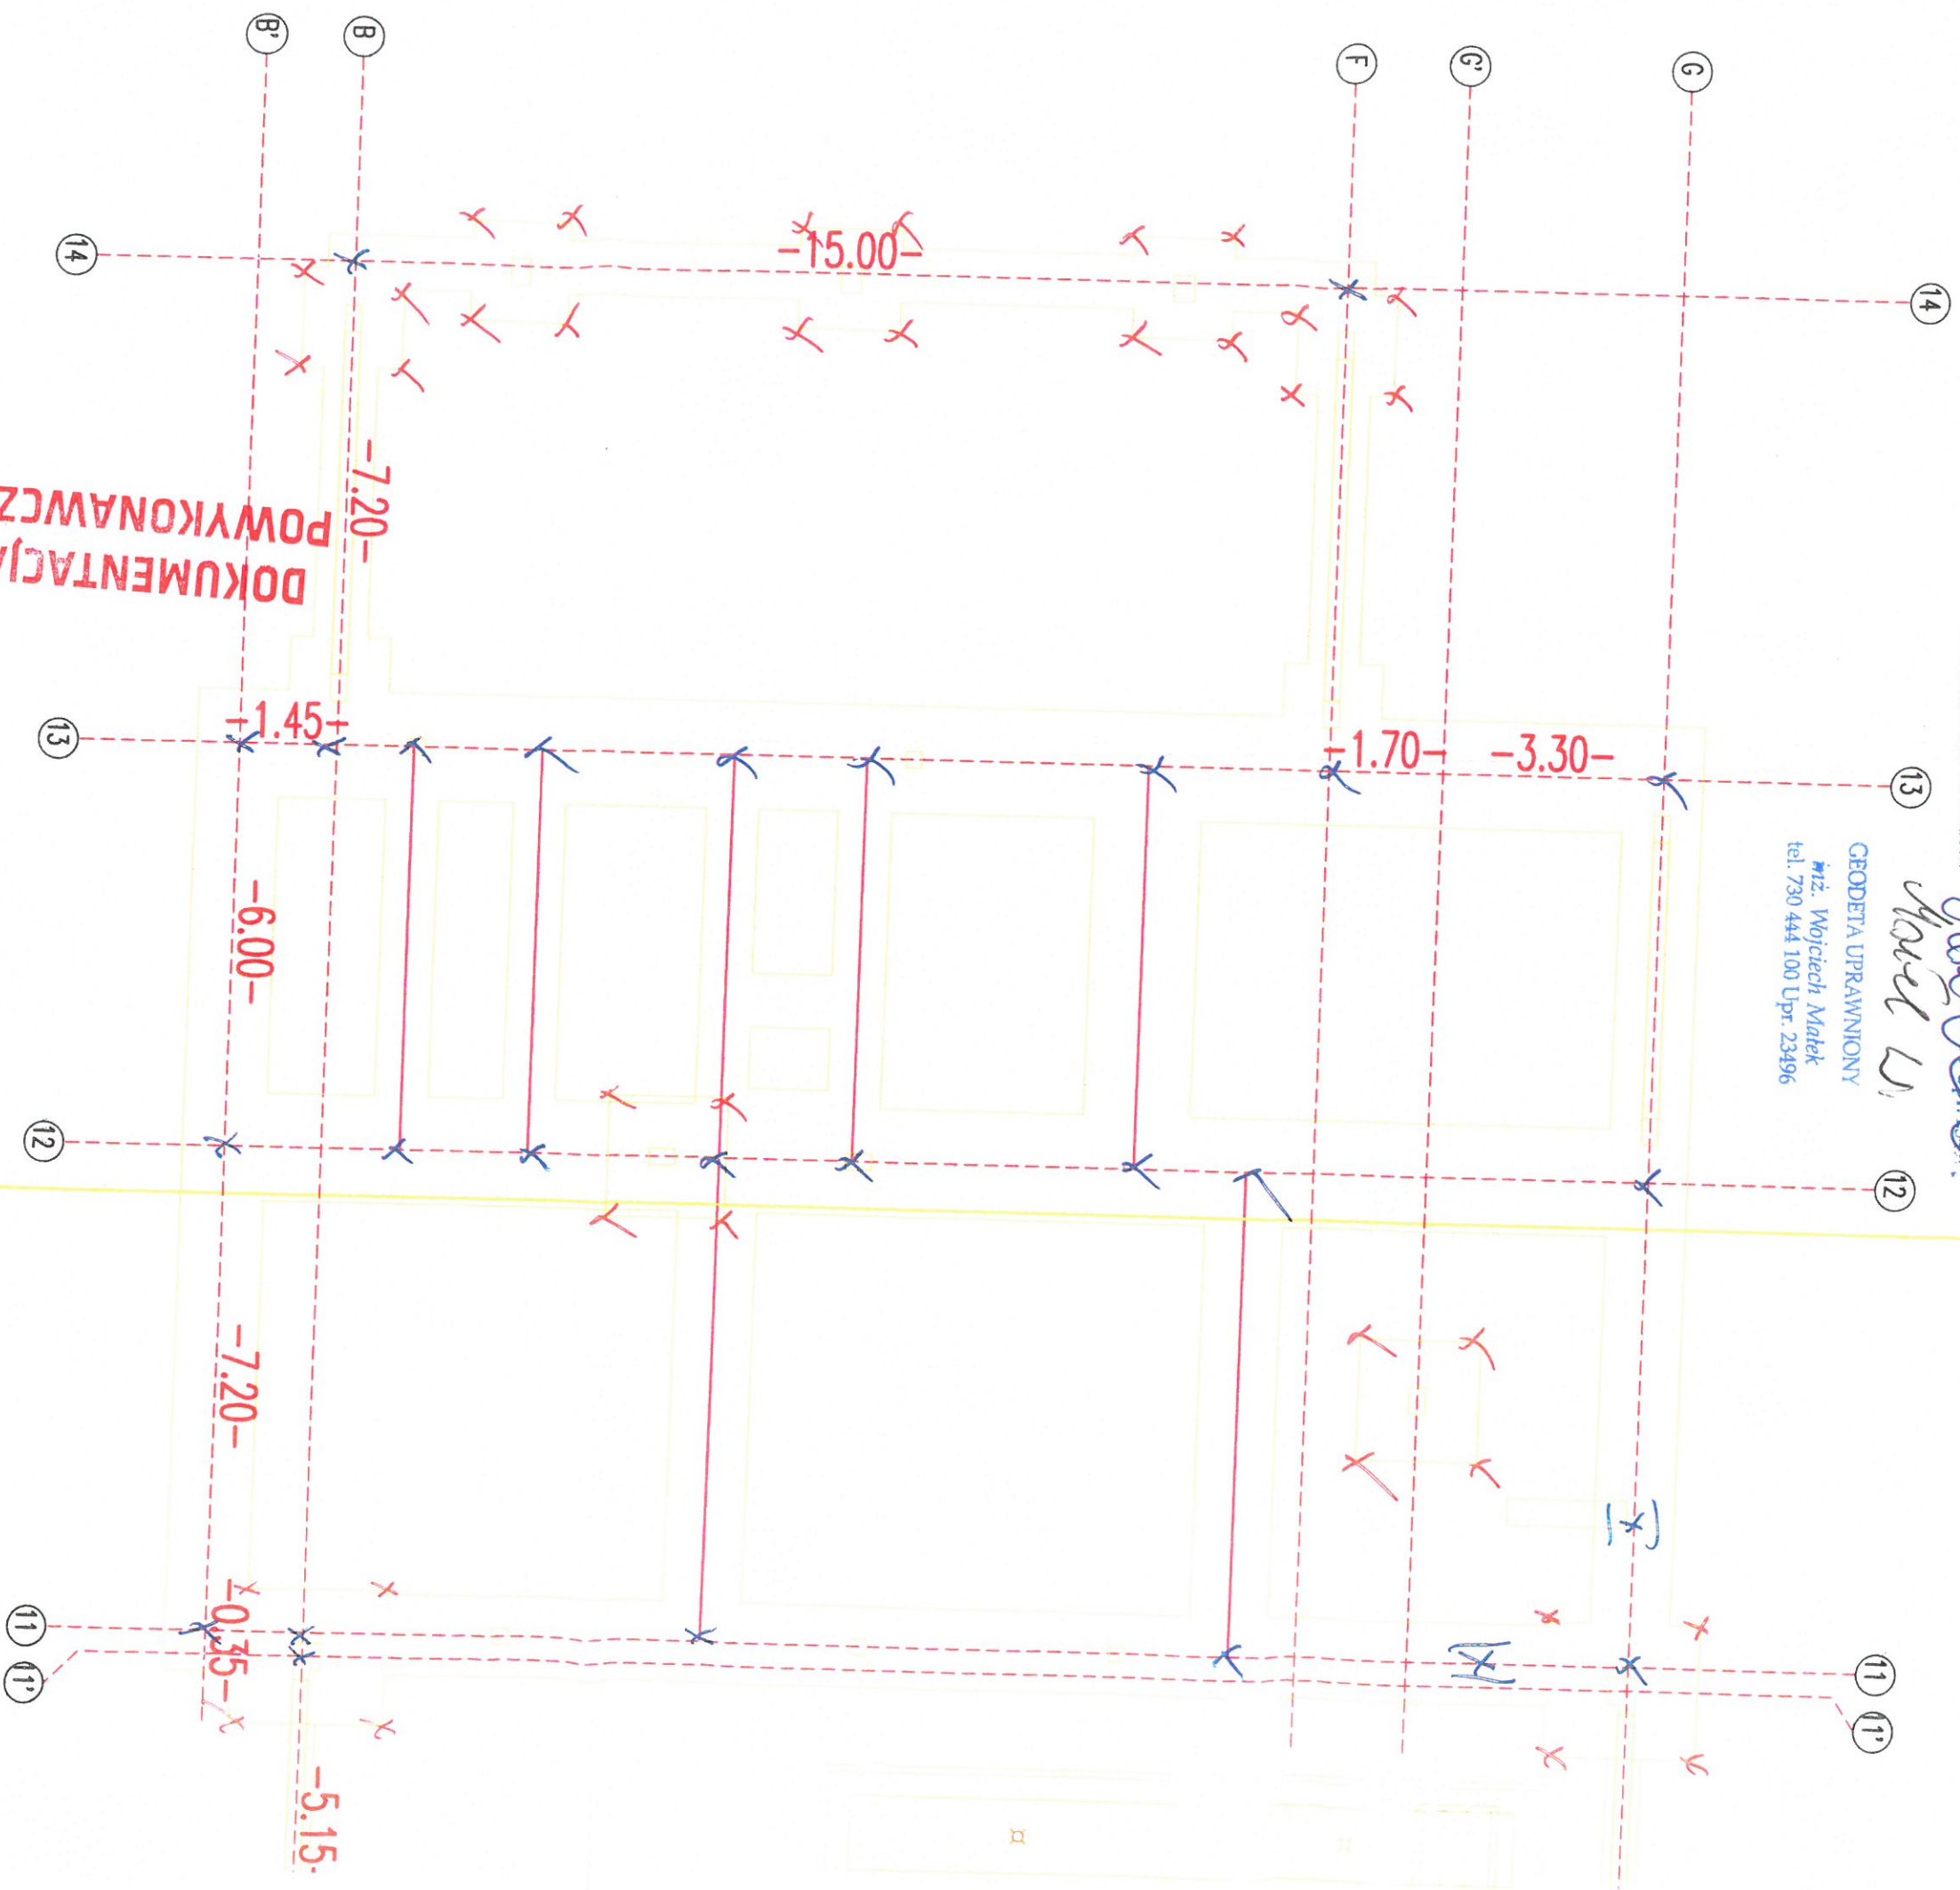


GEODEZJA-BHP Wojciech Matek
KRUSZYN, ul. Główna 24
59-700 Bolesławiec
tel. 730 444 100
NIP 6121831252, REGON 384271974


GEODETA UPRAWNIONY
inż. Wojciech Matek
tel. 730 444 100, pr. 23496

Solic geodezyjny
X - sporządzonego/wytworzonego przez
Bolesławiec

11.10.2023 r.
18.10.2023 r.
16.10.2023 r.

DOKUMENTACJA
POWYKONAWCZA

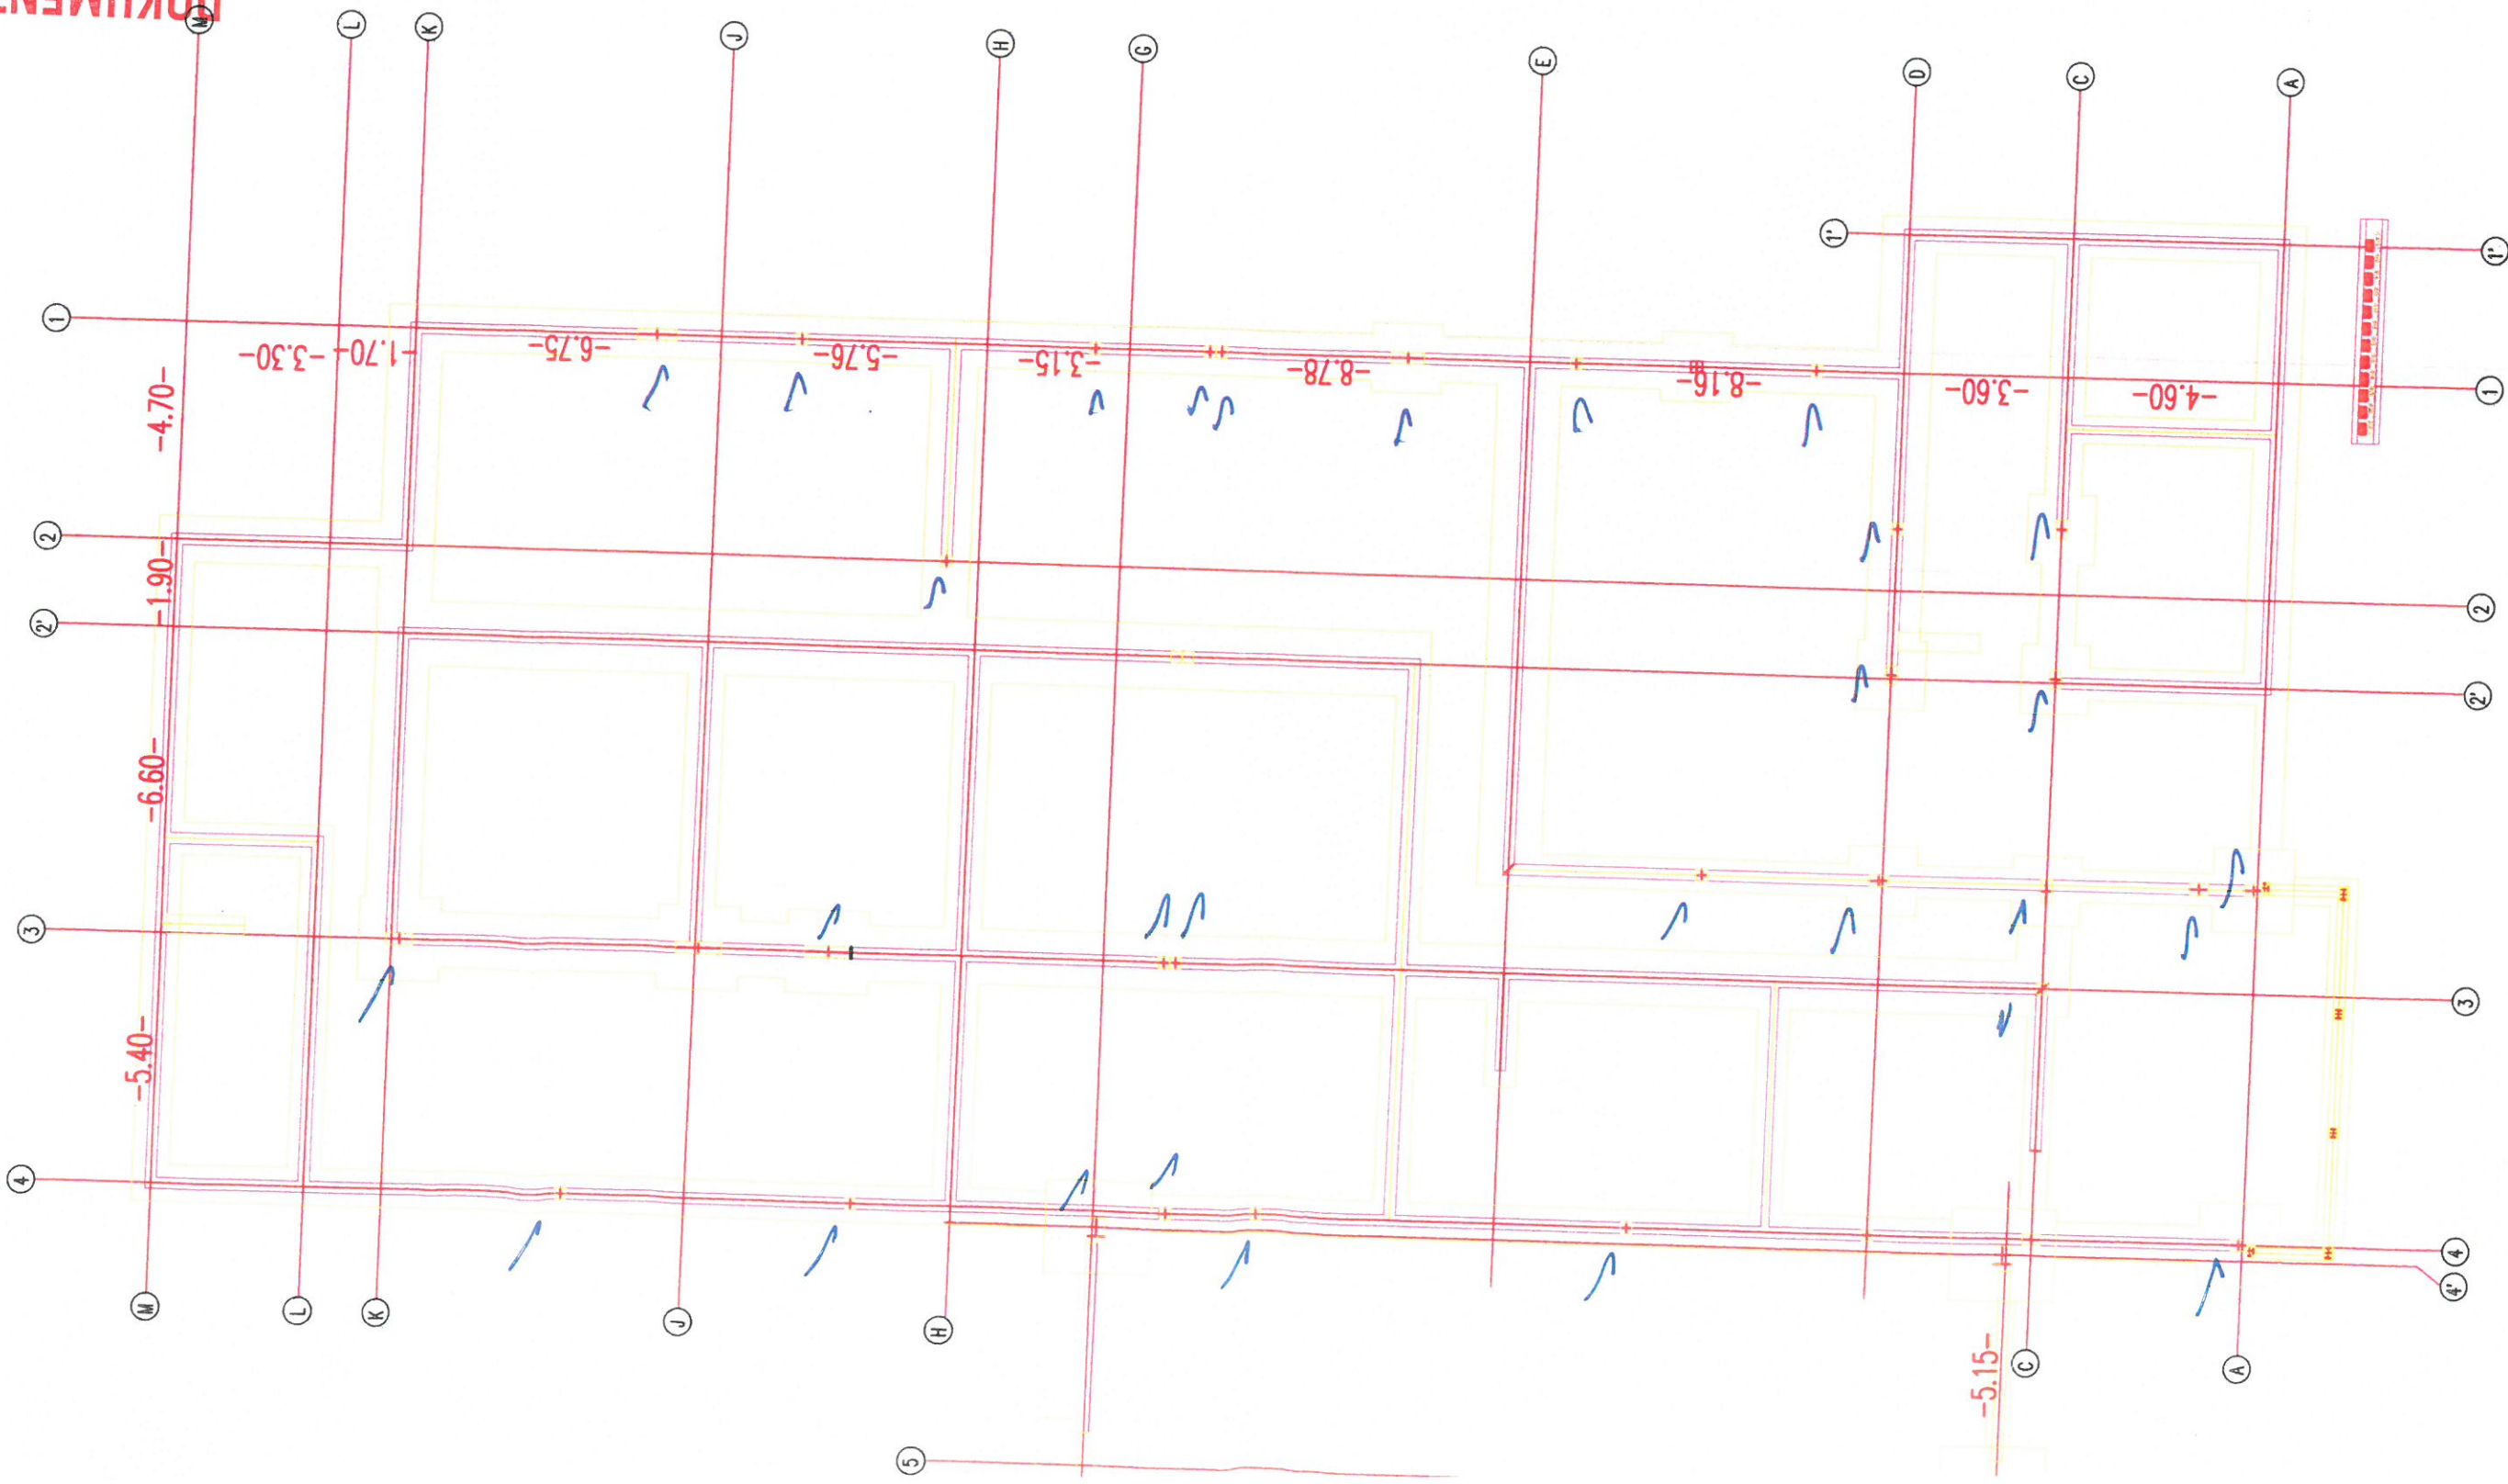

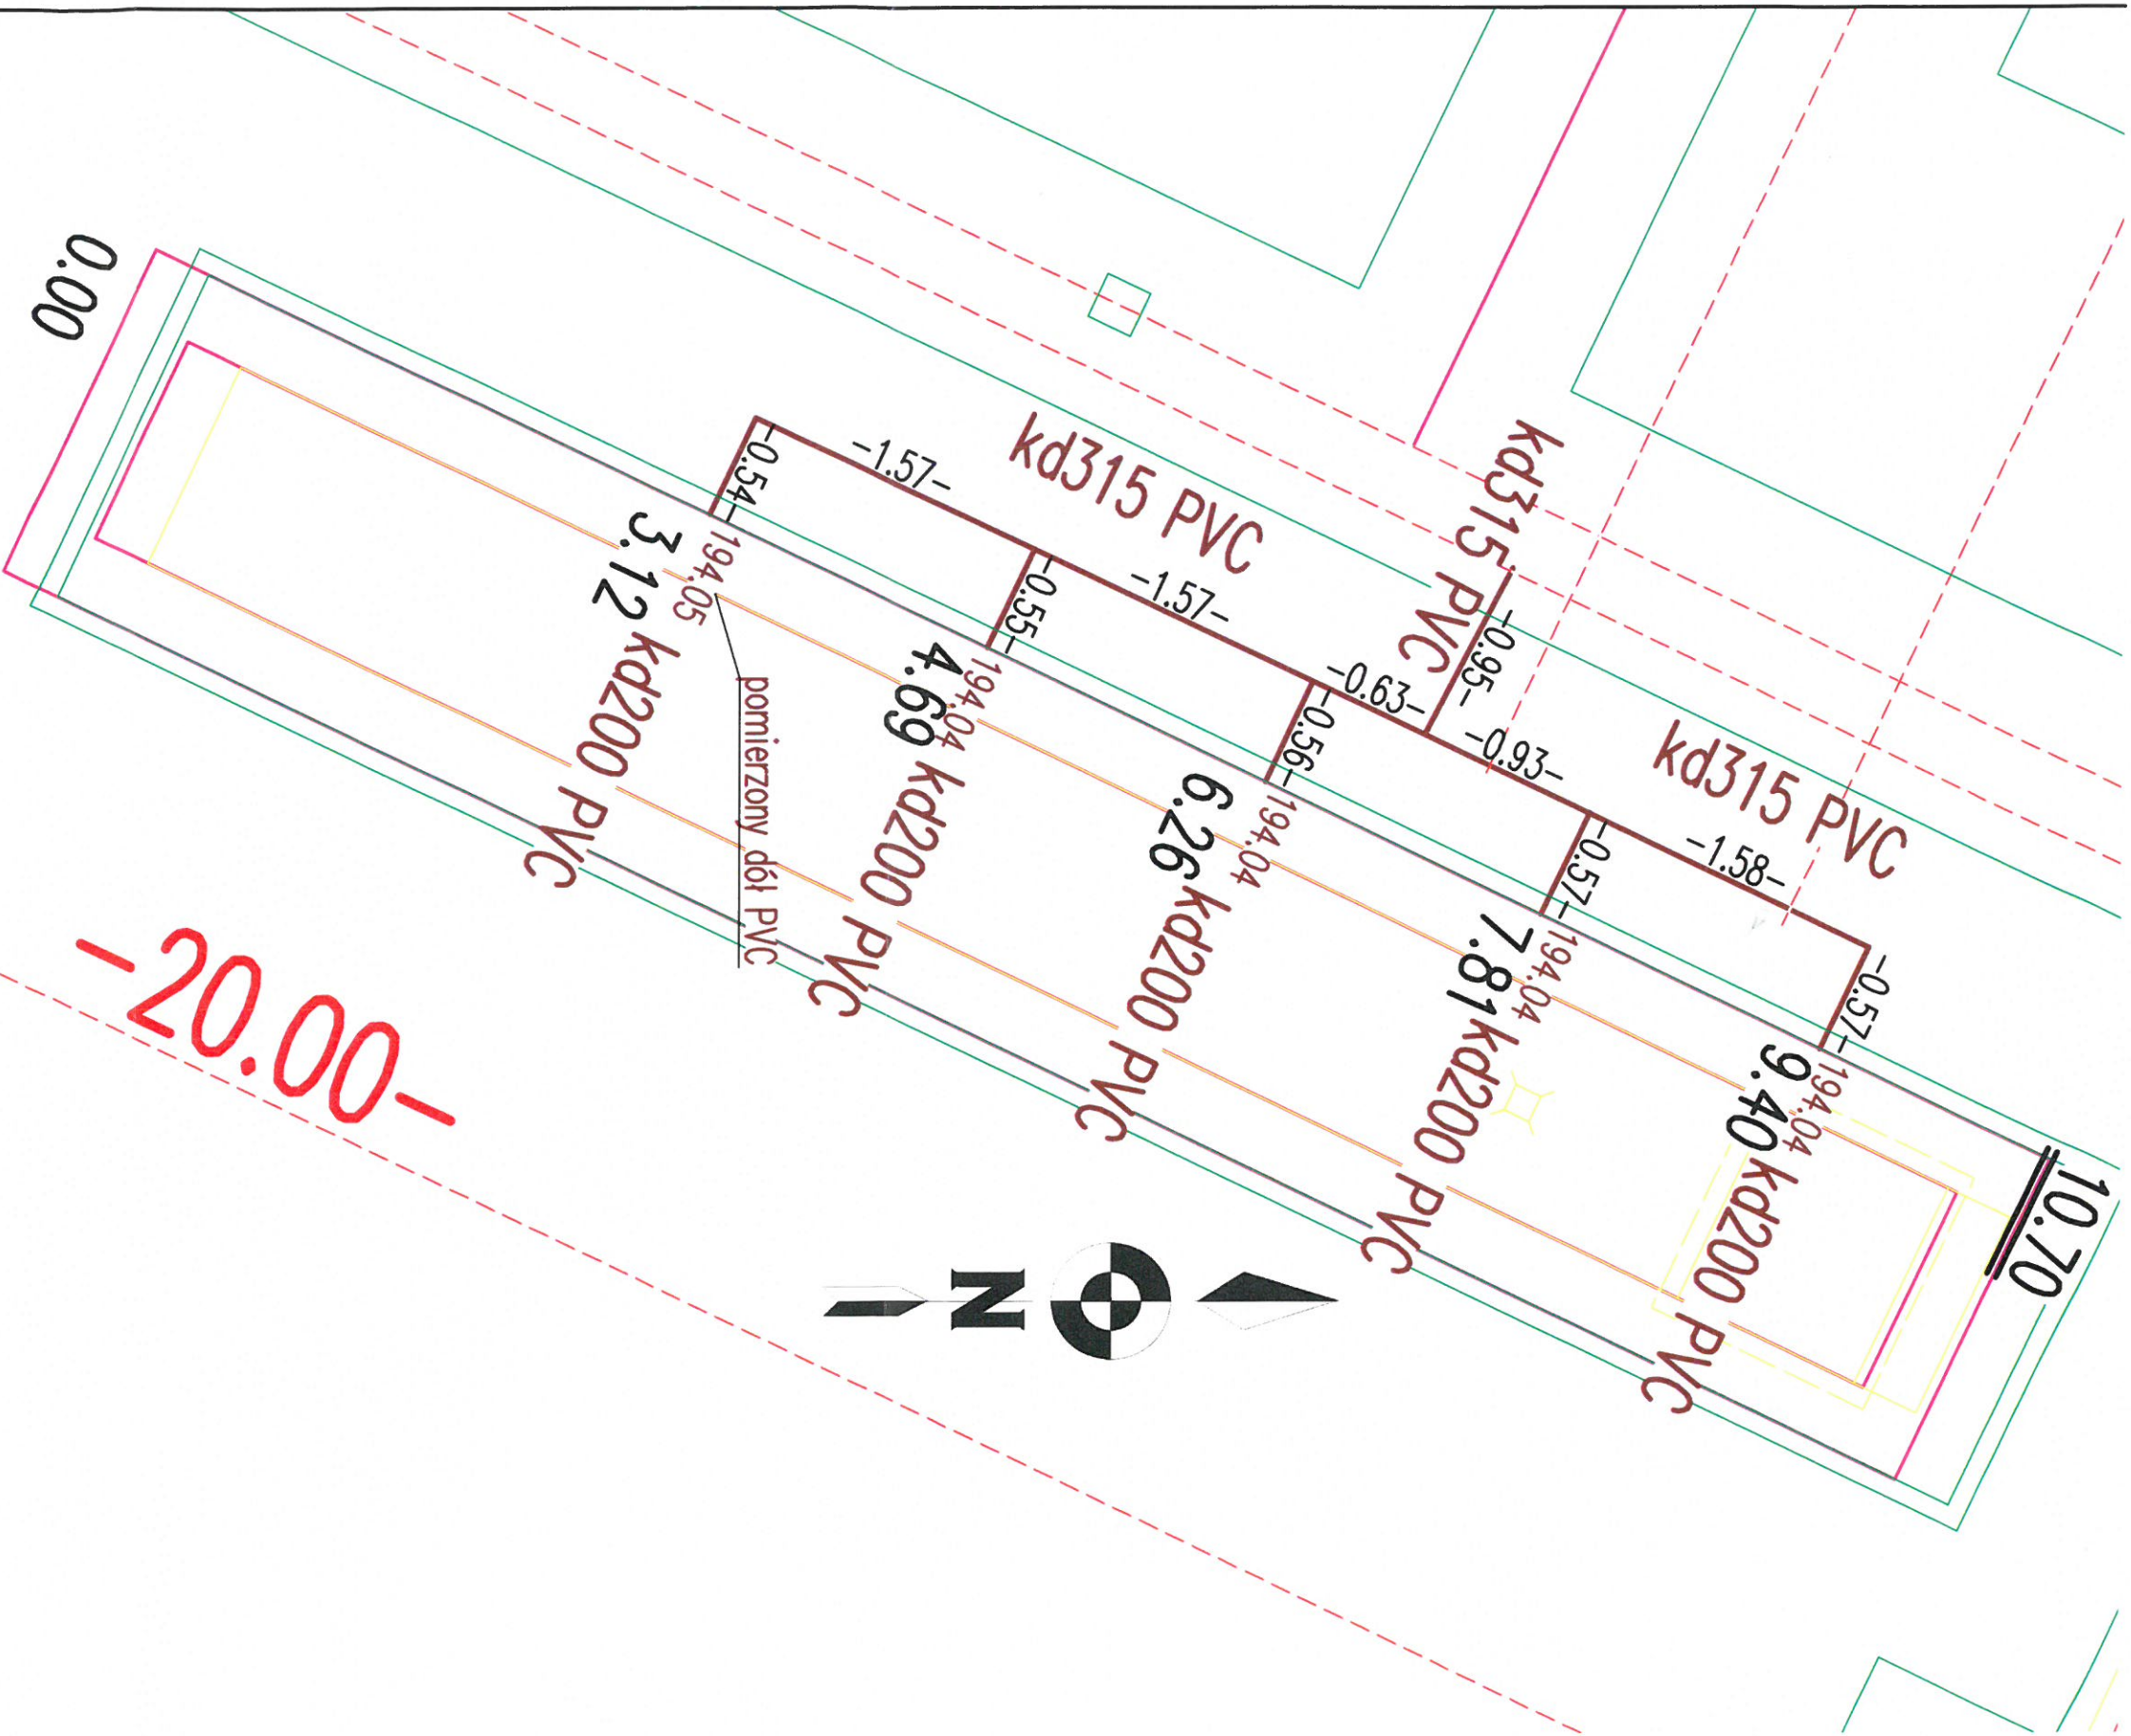

Geodezyjna inwentaryzacja powykonawcza kanalizacji podposadzkowej		Nazwa i imię (wykonawcy)		Województwo: dolnośląskie		Budowa PSP w Bolesławcu	
Data		podpis		Powiat: bolesławiecki		ul. Ekonomiczna	
Pomierzyl		inż. Wojciech Matek		Miasto: Bolesławiec		Kruszyn ul. Główna 24, 59-700 B-c	
Skartował		tel. 730 444 100 Upr.: 23496		Obręb: Bolesławiec 4		Tel.: 730-444-100	
Sprawdził				Działka: 202/7		NIP: 6121831252; REGON: 384271974	

DOKUMENTACJA
POWYKONAWCZA

Bolesławiec, dnia 28.03.2024

Woj.: dolnośląskie
Powiat: bolesławiecki
Gmina: Bolesławiec
Obręb: Bolesławiec-4
Nr dz.: 202/7, 202/6

Szkielet pomiaru wyjść kanalizacji podposadzkowej oraz technologicznej

Budowa Komendy Powiatowej Państwowej Straży Pożarnej z Jednostką Ratowniczo-Gaśniczą w Bolestawcu.

GEODETA UPRAWNIENI

in: Witciech Matek

tel. 730 444 100 Upr. 23496

GEODETA UPRAWNIONY


inż. Wojciech Matek
tel. 730 444 100 Upr. 23496

SPR. 18.04.2024г.

UPRAWNIONY W ZAKRESIE
KONSTRUKCYJNO-BUDOWLANYM
Z 55 ust. 1, 56 ust. 1, 57 ust. 1 pkt 2
Nr uprawn. 1457/85

mgr inż. Krzysztof Strużyk
59-700 Bolesławiec, ul. Krasów II RP Nr 15


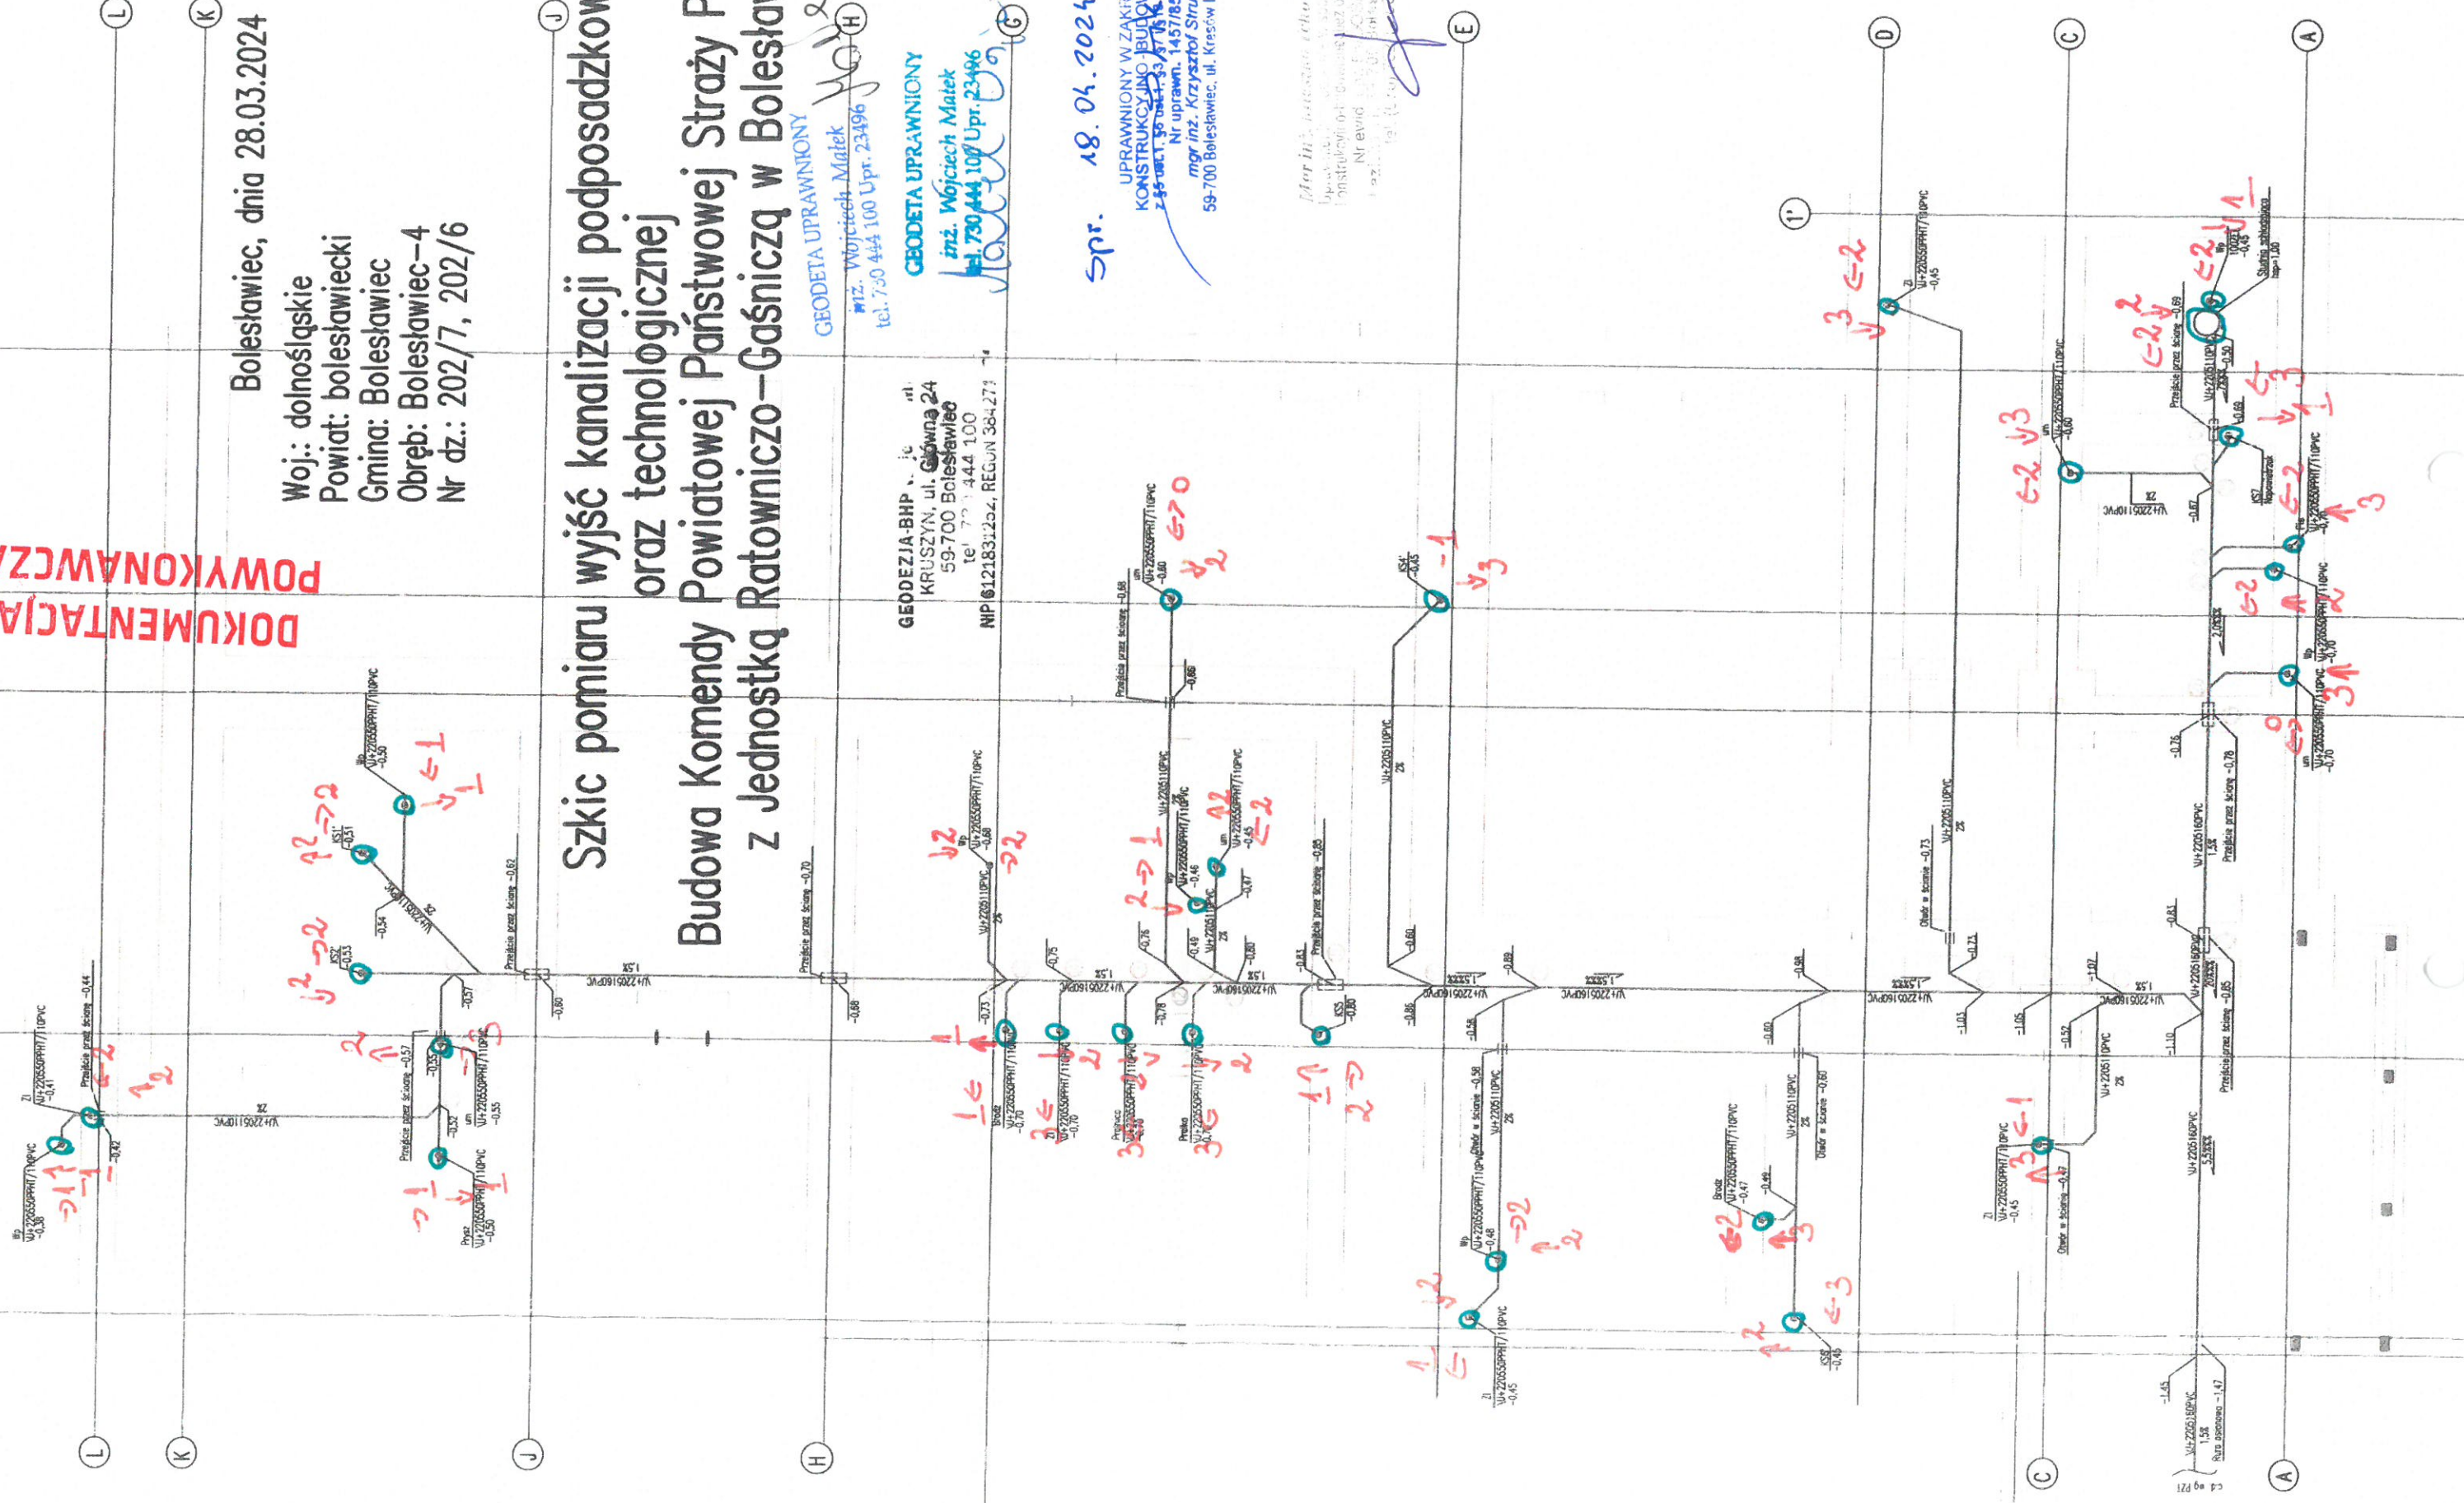

Woj.: dolnośląskie
Powiat: bolesławiecki
Gmina: Bolesławiec
Obręb: Bolesławiec-4
Nr dz.: 202/7, 202/6

Szkie pomiaru wyjść kanalizacji podposadzkowej oraz technologicznej Budowa komendy Powiatowej Państwowej Straży Pożarnej z jednostką Ratowniczo-Gaśniczą w Bolesławcu

Bolesławiec, dnia 28.03.2024


GEODEZJA-BHP Wojciech Matek
KRUSZYN, ul. Główna 24
59-700 Bolesławiec
tel. 730 444 100
NIP 6121831252, REGON 384271974

GEODETA UPRAWNIONY
inż. Wojciech Matek
tel. 730 444 100 Upr. 23496

[illegible]

GEODETA UPRAWNIENY
inż. Wojciech Matek
tel. 730 444 100 Upr. 23496
HARD V.

DOKUMENTACJA

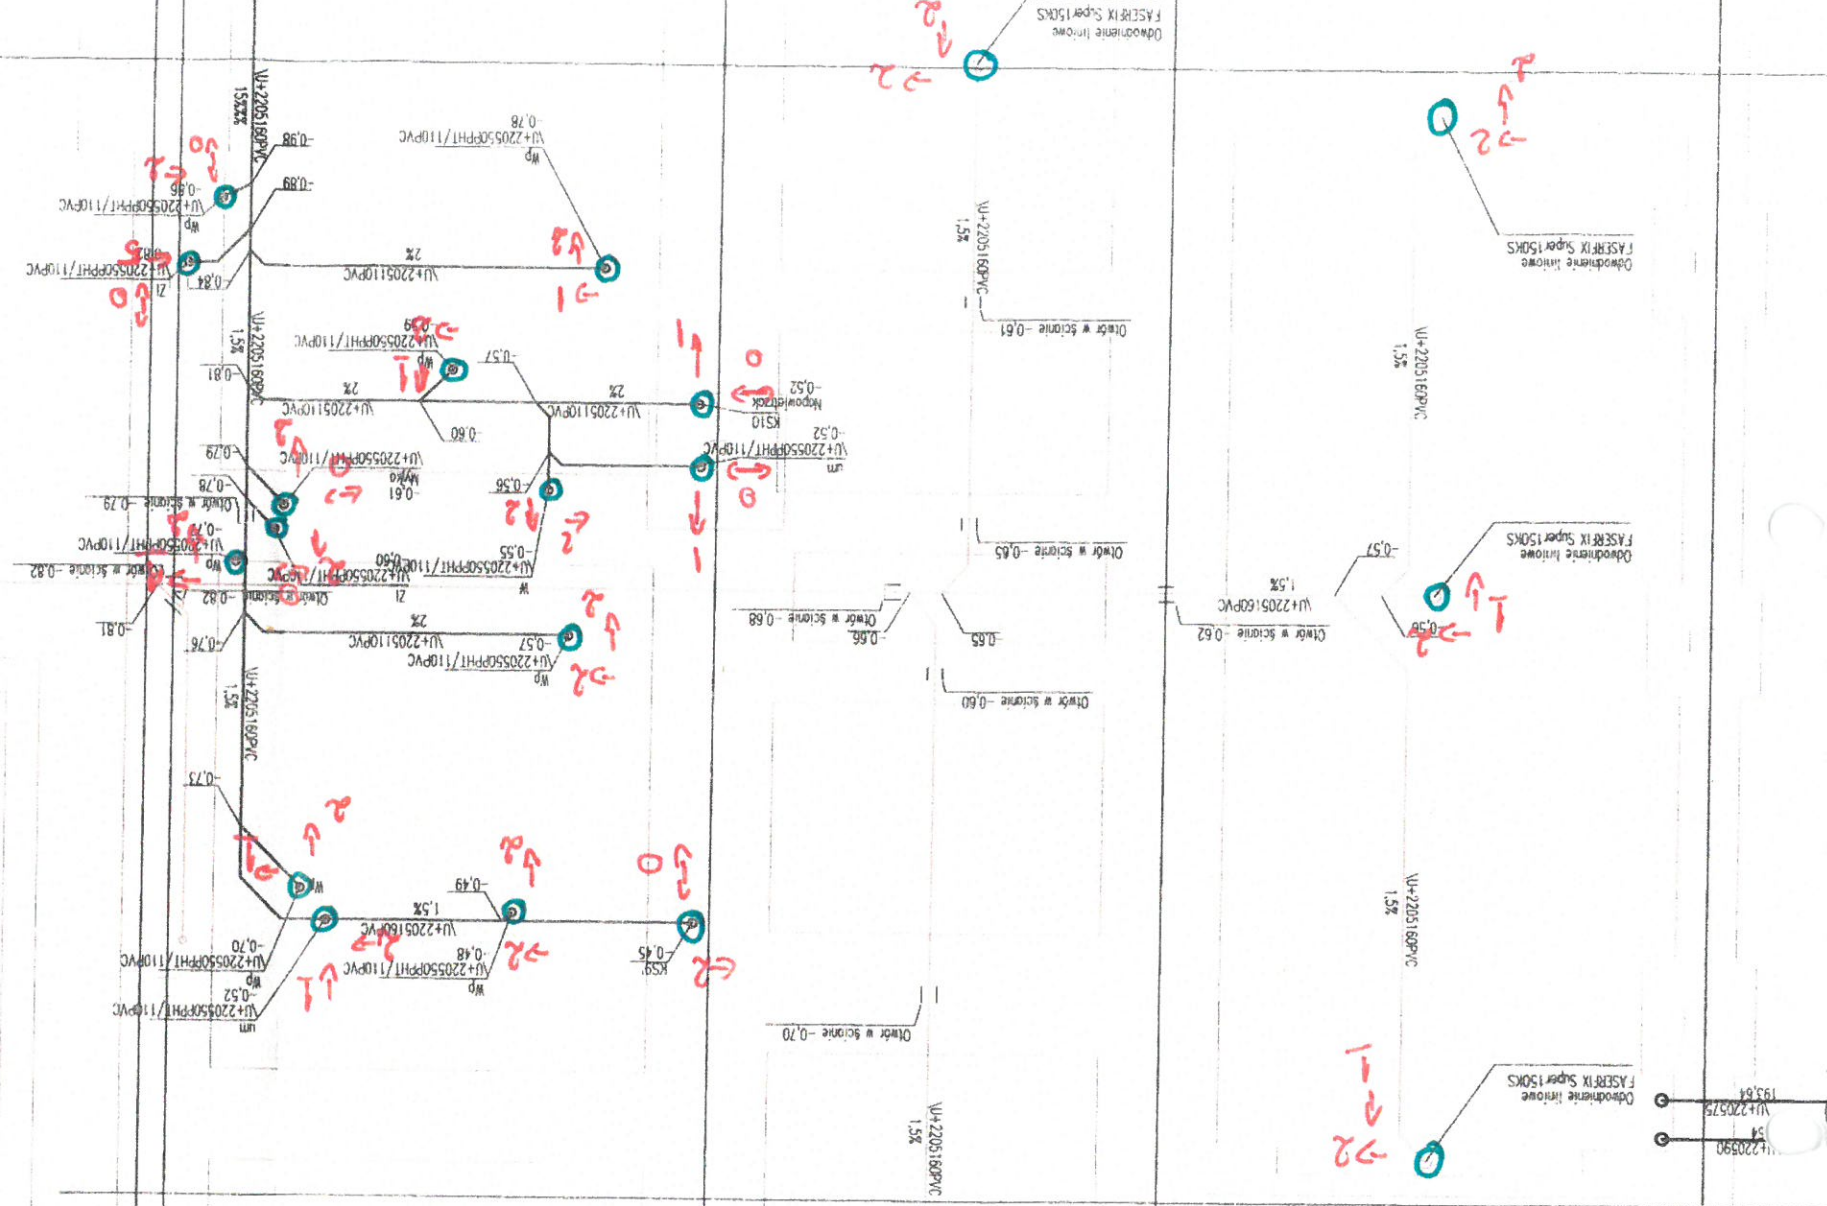

Woj.: dolnośląskie
Powiat: bolesławiecki
Gmina: Bolesławiec
Obręb:
Nr dz.: 202/6, 202/7


GEODEZJA-BHP Wojciech Matek
59-700 Kruśzyn, ul. Główna 24
Tel. 730-444-100
NIP: 612-183-12-52

GEODETA UPRAWNIONY
inż. Wojciech Matek
tel. 730 444 100 Upr. 23496


GEODETA UPRAWNIONY
inż. Wojciech Matek
tel. 730 444 100 Upr. 23496
Matek W

● – pomierzony pion bednarki

Szkieł pomiaru geodezyjnego
– pomiar sytuacyjny pionów "bednarki!"

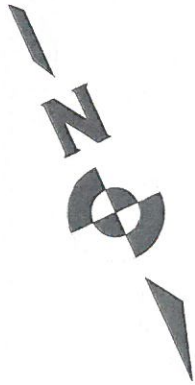

Stan na dzień: 13.04.2024

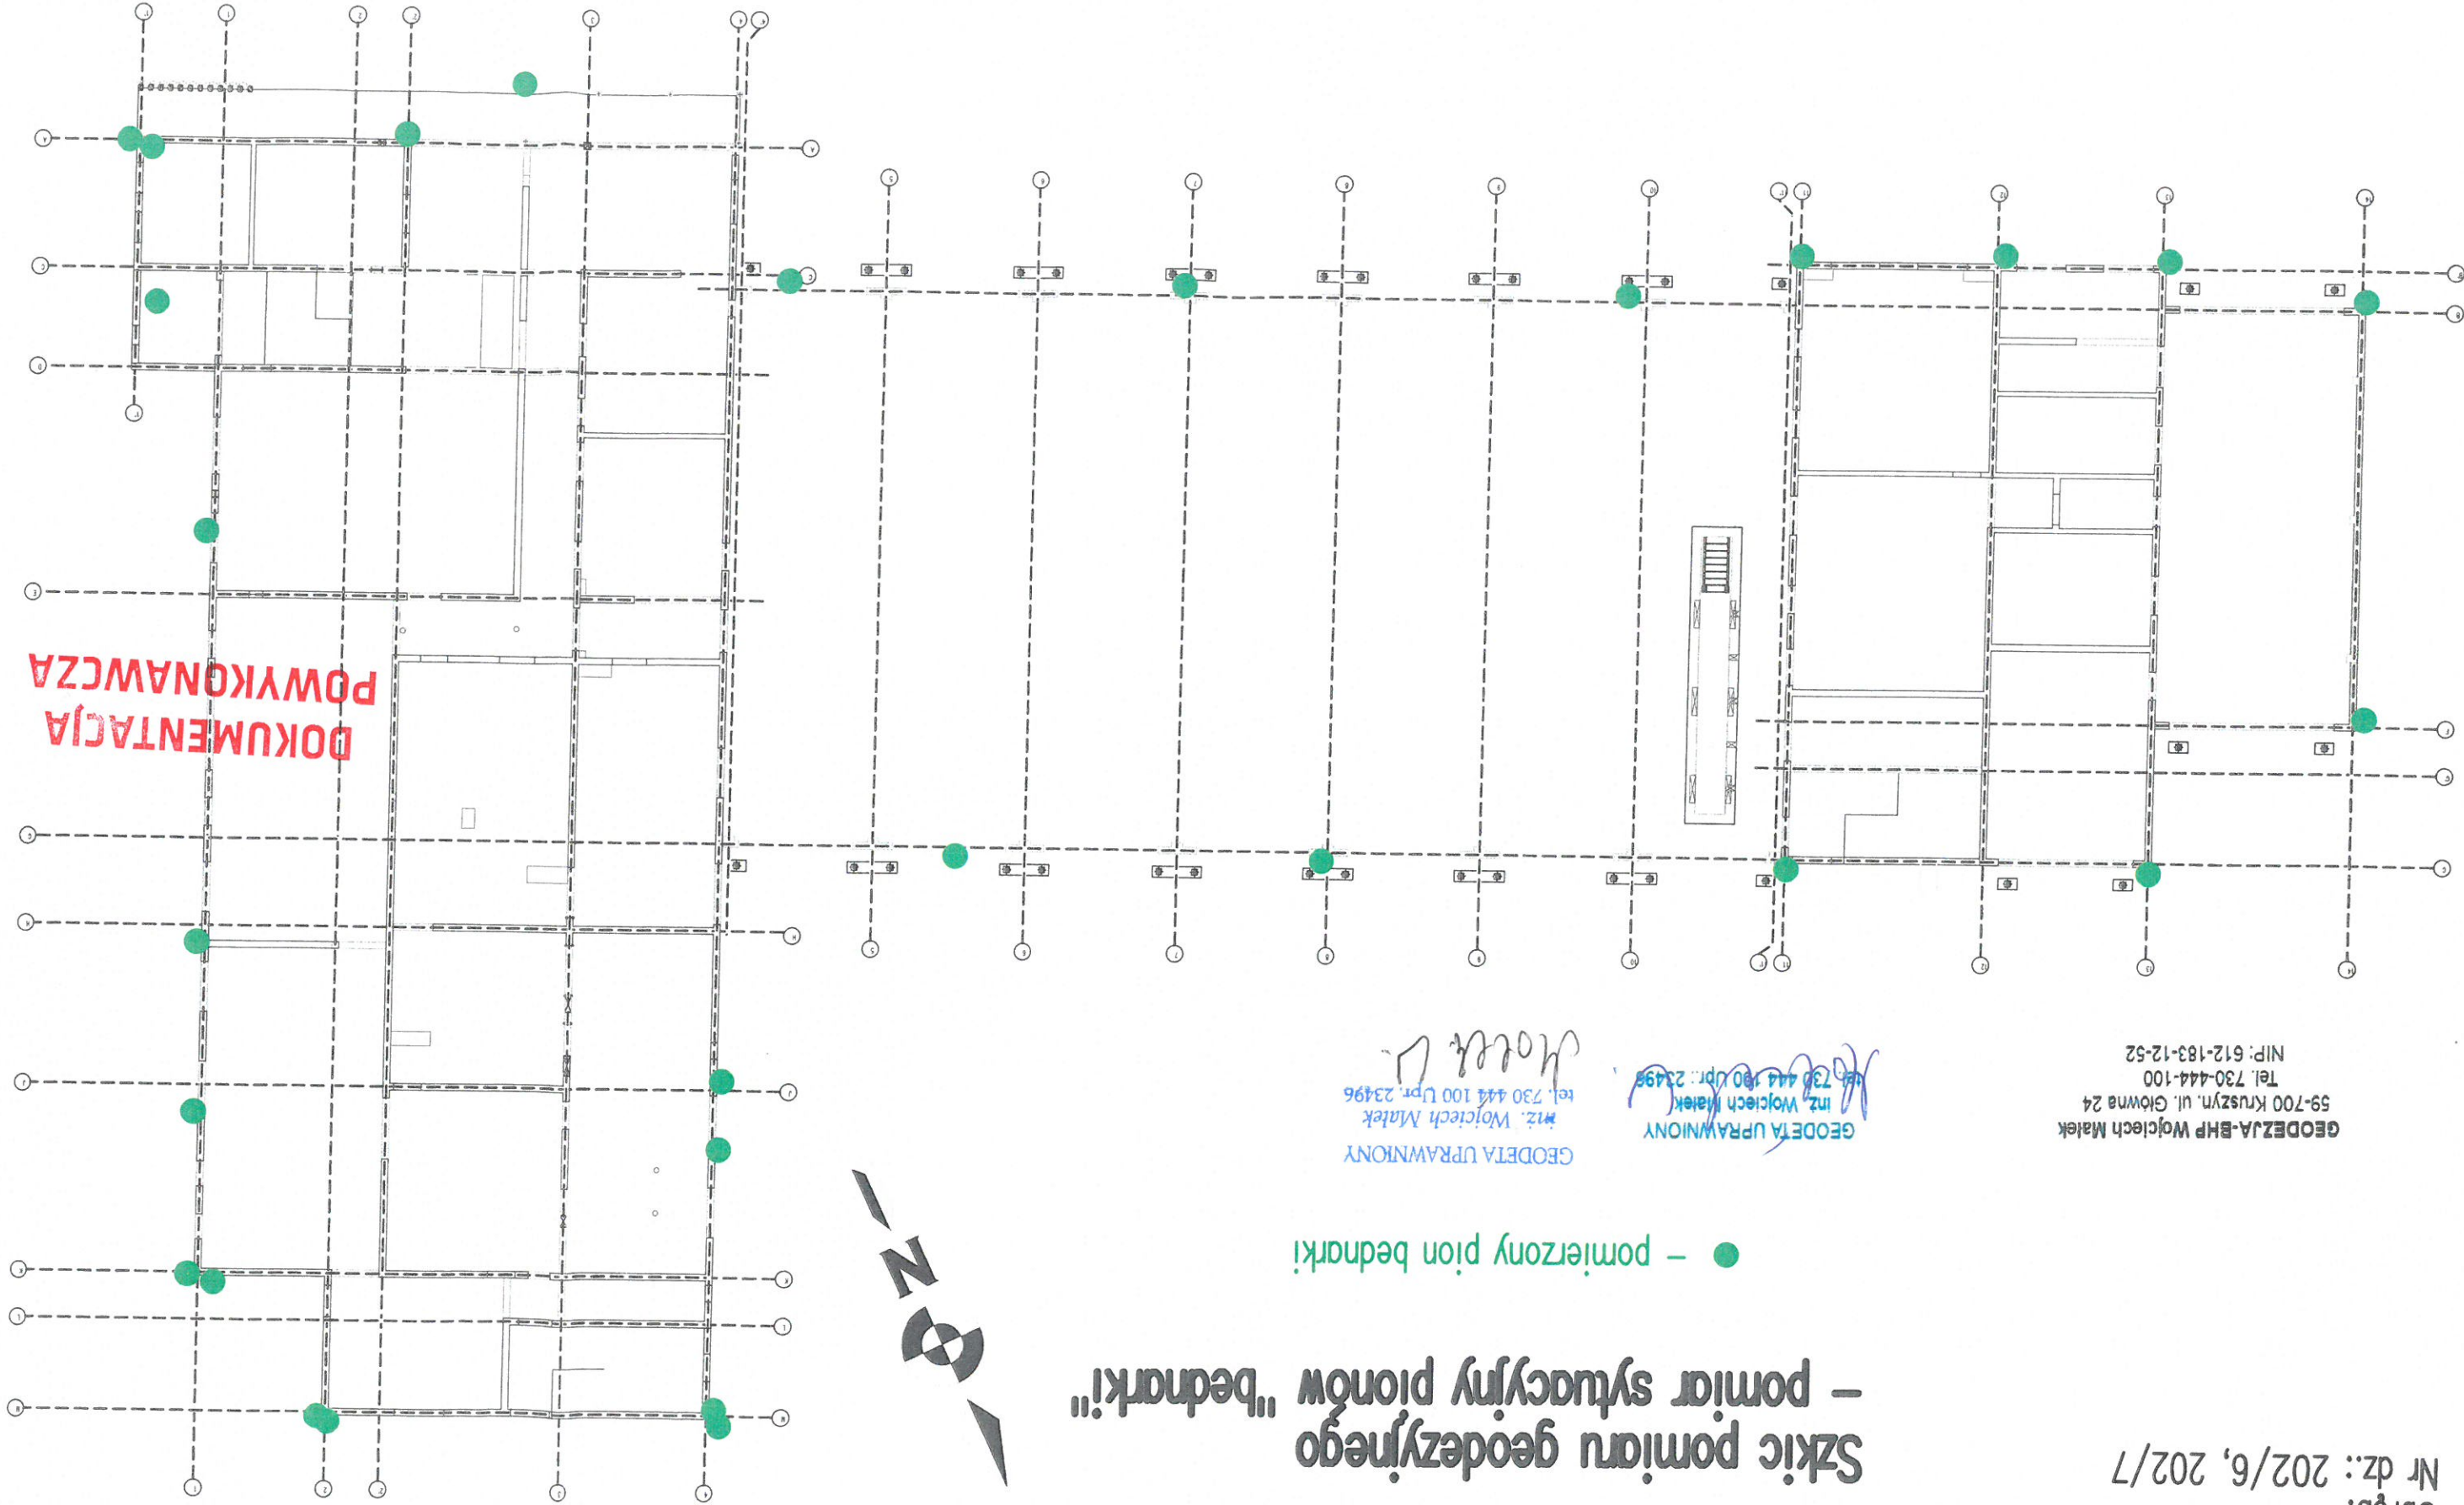

Woj.: dolnośląskie
Powiat: bolesławiecki
Gmina: Bolesławiec
Obręb:
Nr dz.: 202/6, 202/7

Uwaga!


$$- \text{zero buildup} + / - 0.00 = 195.37$$

GEODEZJA-BHP Wojciech Małek
59-700 Kruszyn, ul. Główna 24
Tel. 730-444-100
NIP: 612-183-12-52

GEODETA UPRAWNIONY
inż. Wojciech Matek
tel. 730 444 100 (pr.: 28496)

Szkic pomiaru geodezyjnego – wysokości chudego betonu

Stan na dzień: 13.04.2024

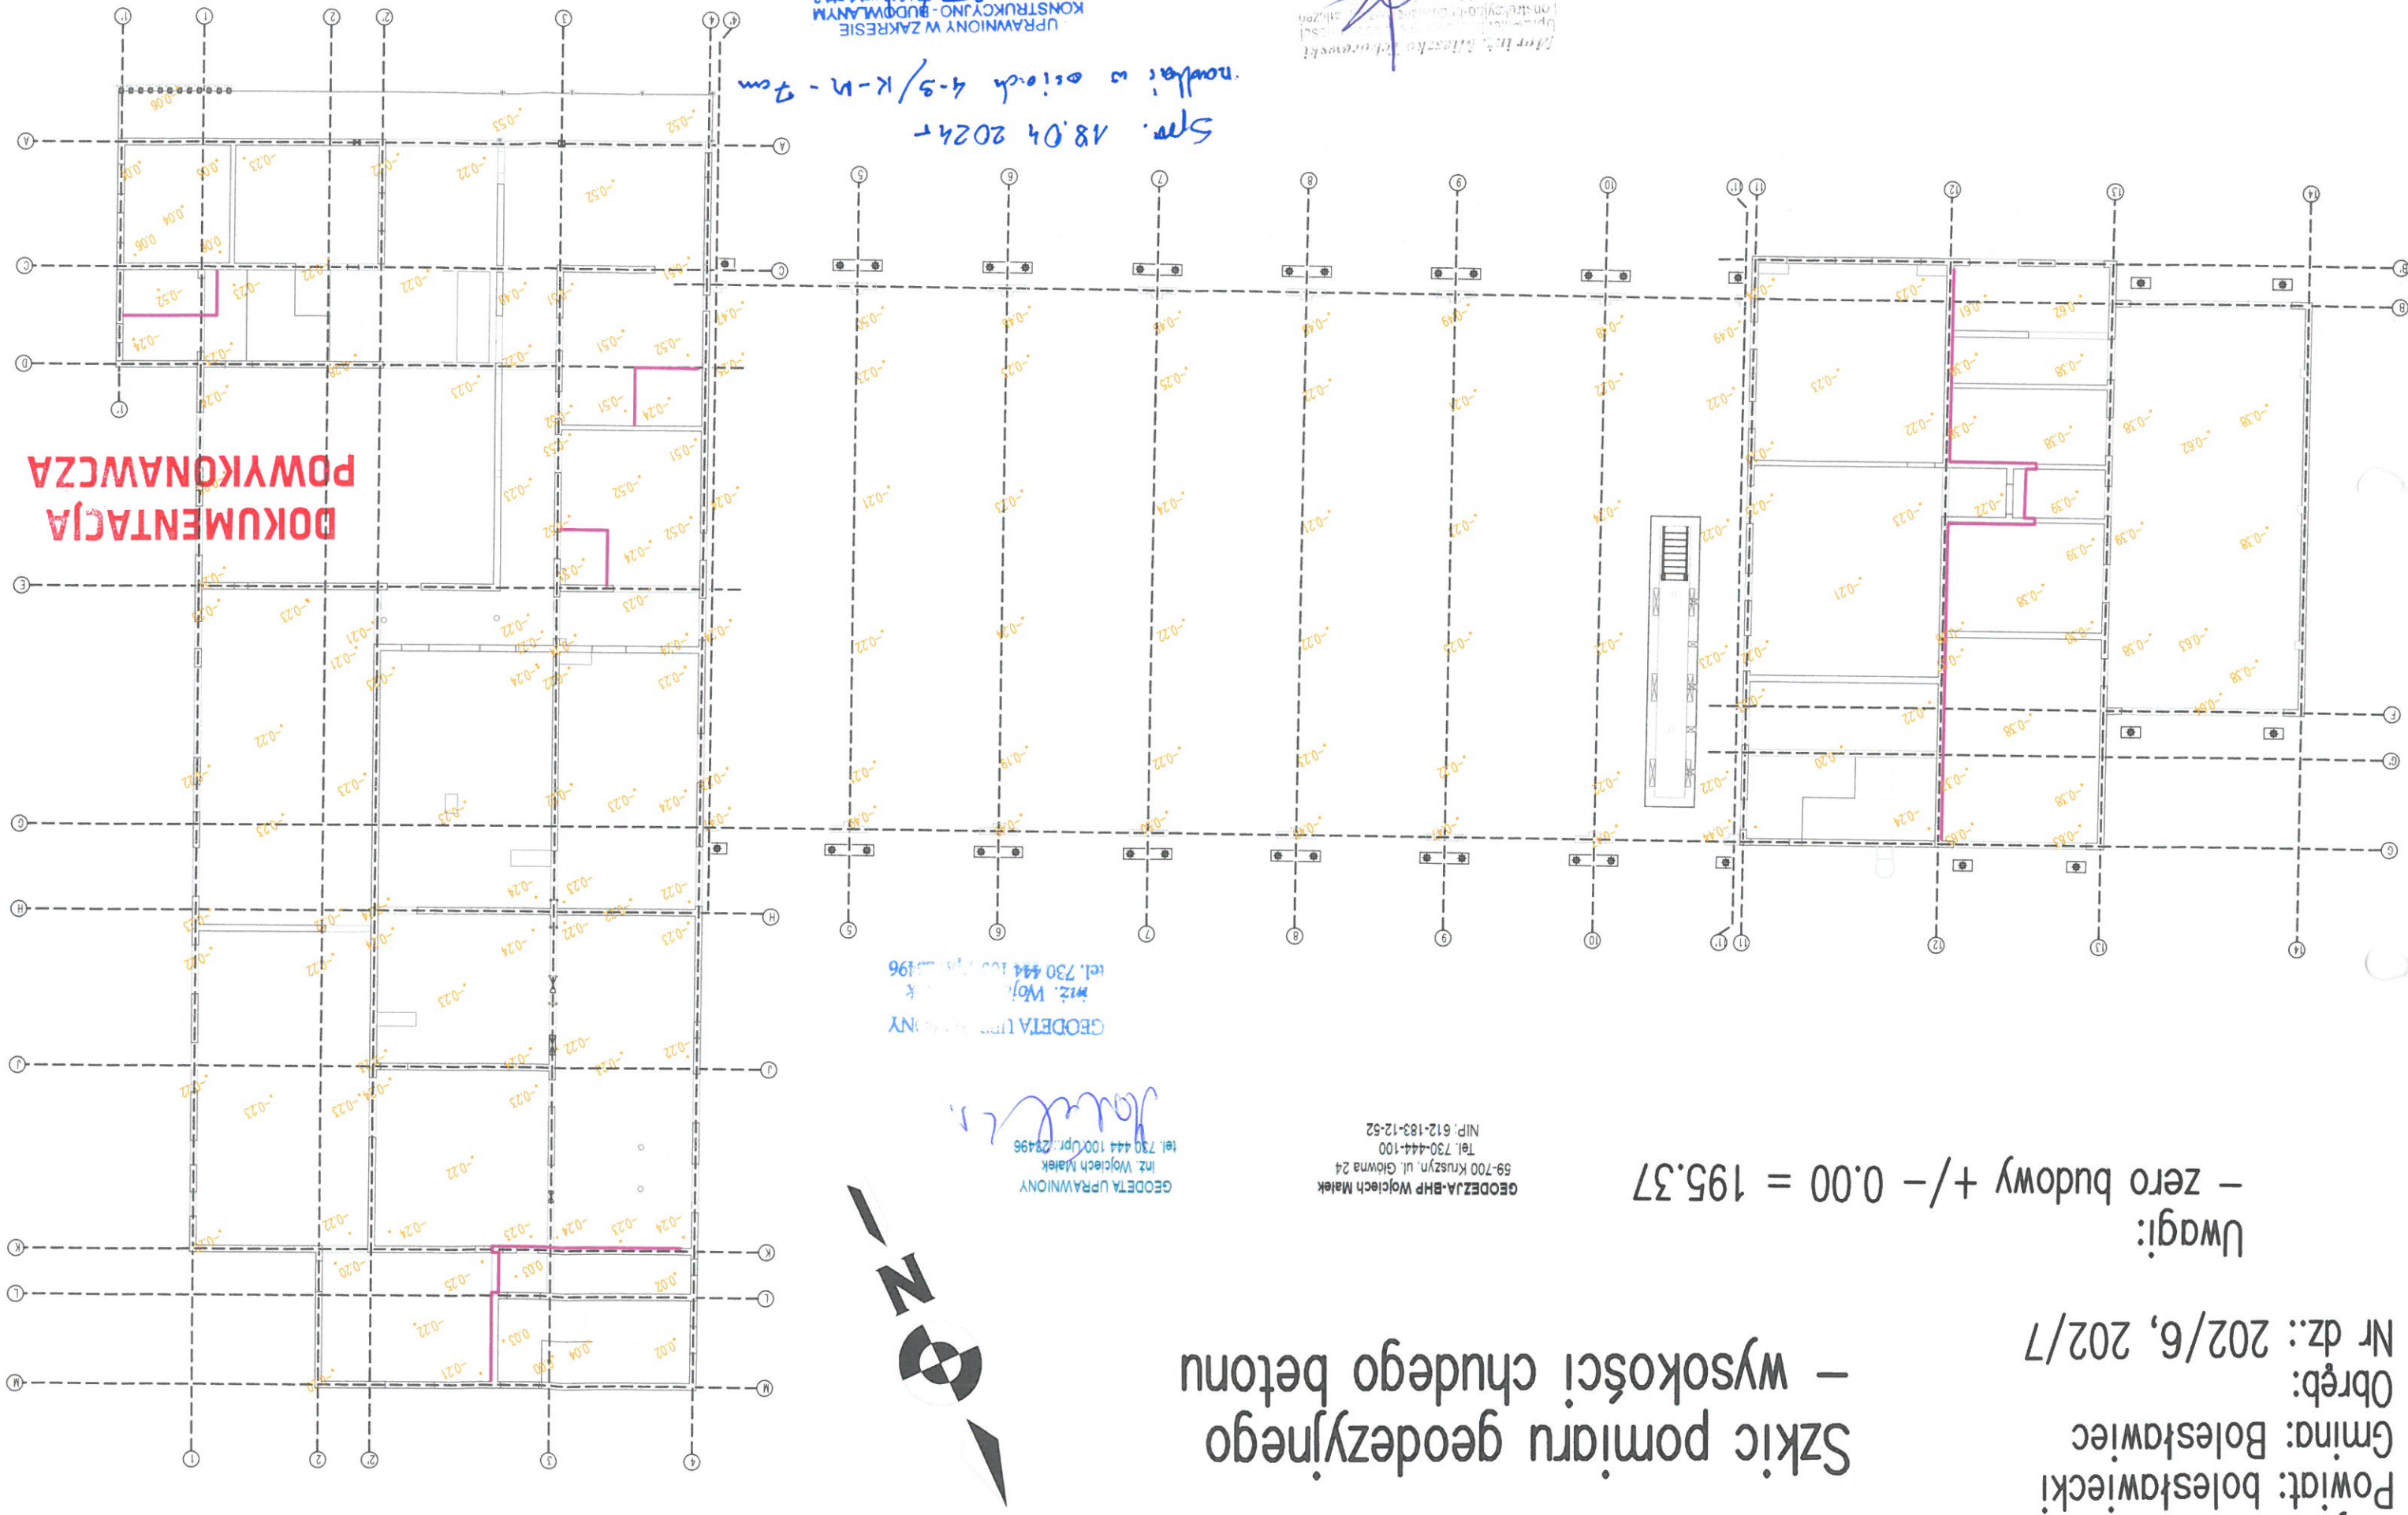

Stán na dzień: 13.04.2024


Woj.: dolnośląskie
Powiat: bolesławicki
Gmina: Bolesławiec
Obręb:
Nr dz.: 202/6, 202/7

Szkie pomiaru geodezyjnego – wysokości chudego betonu

Uwagi:
– zero budowy +/- 0.00 = 195.37

GEODEZJA-BHP Wojciech Matek
59-700 Kruszyń, ul. Główna 24
Tel. 730-444-100
NIP: 612-183-12-52

GEODETA UPRAWNIONY
mgrz. Wojciech Matek
tel. 730 444 100 Upr. 23496

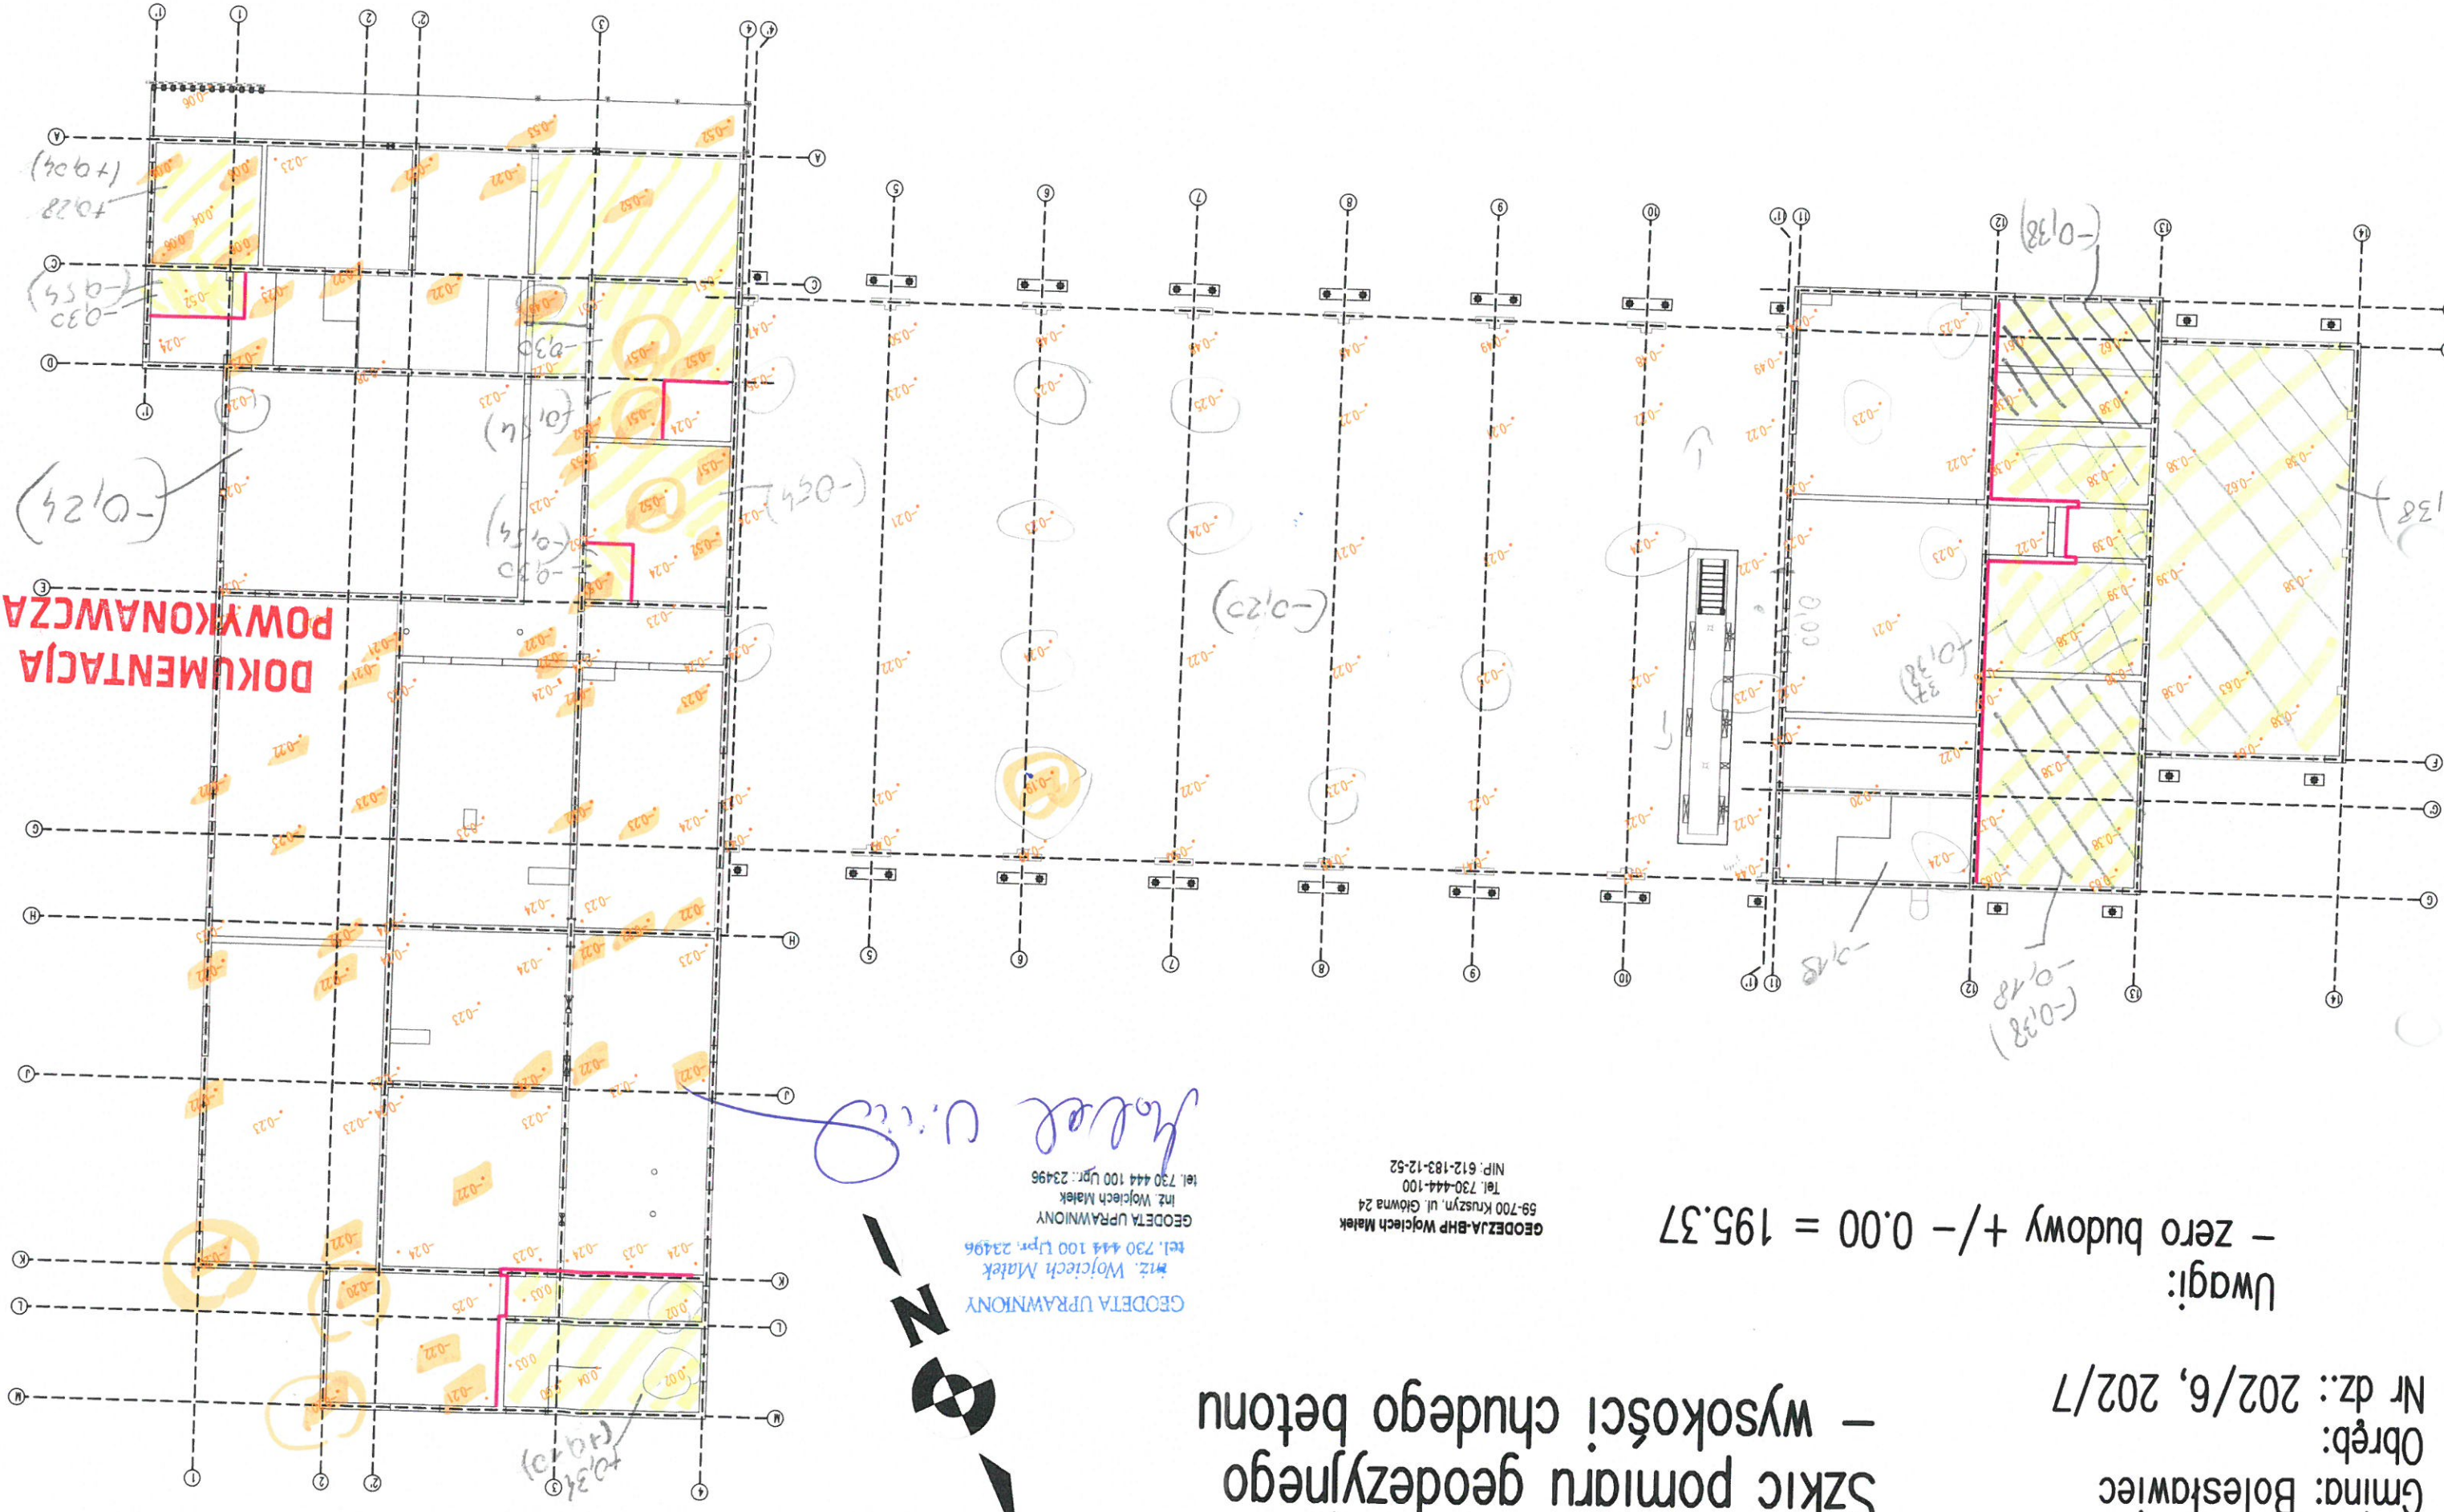

Woj.: dolnośląskie
Powiat: bolesławiecki
Gmina: Bolesławiec
Obręb:
Nr dz.: 202/6, 202/7

Uwagi:
- miary podane w centymetrach
- wektor wskazuje kierunek przesunięcia względem projektu
→ - pomierzony dół
→ - pomierzona góra


Szkie pomiaru geodezyjnego - pomiar sytuacyjny słupów żelbetowych

GEODEZJA-BHP Wojciech Malek
59-700 Kraszryn, ul. Główna 24
Tel. 730-444-100
NIP: 612-183-12-52

GEODETA UPRAWNIONY
Inż. Wojciech Malek
Tel. 730 444 100 Upr.: 234B6



Stan na dzień: 13.04.2024

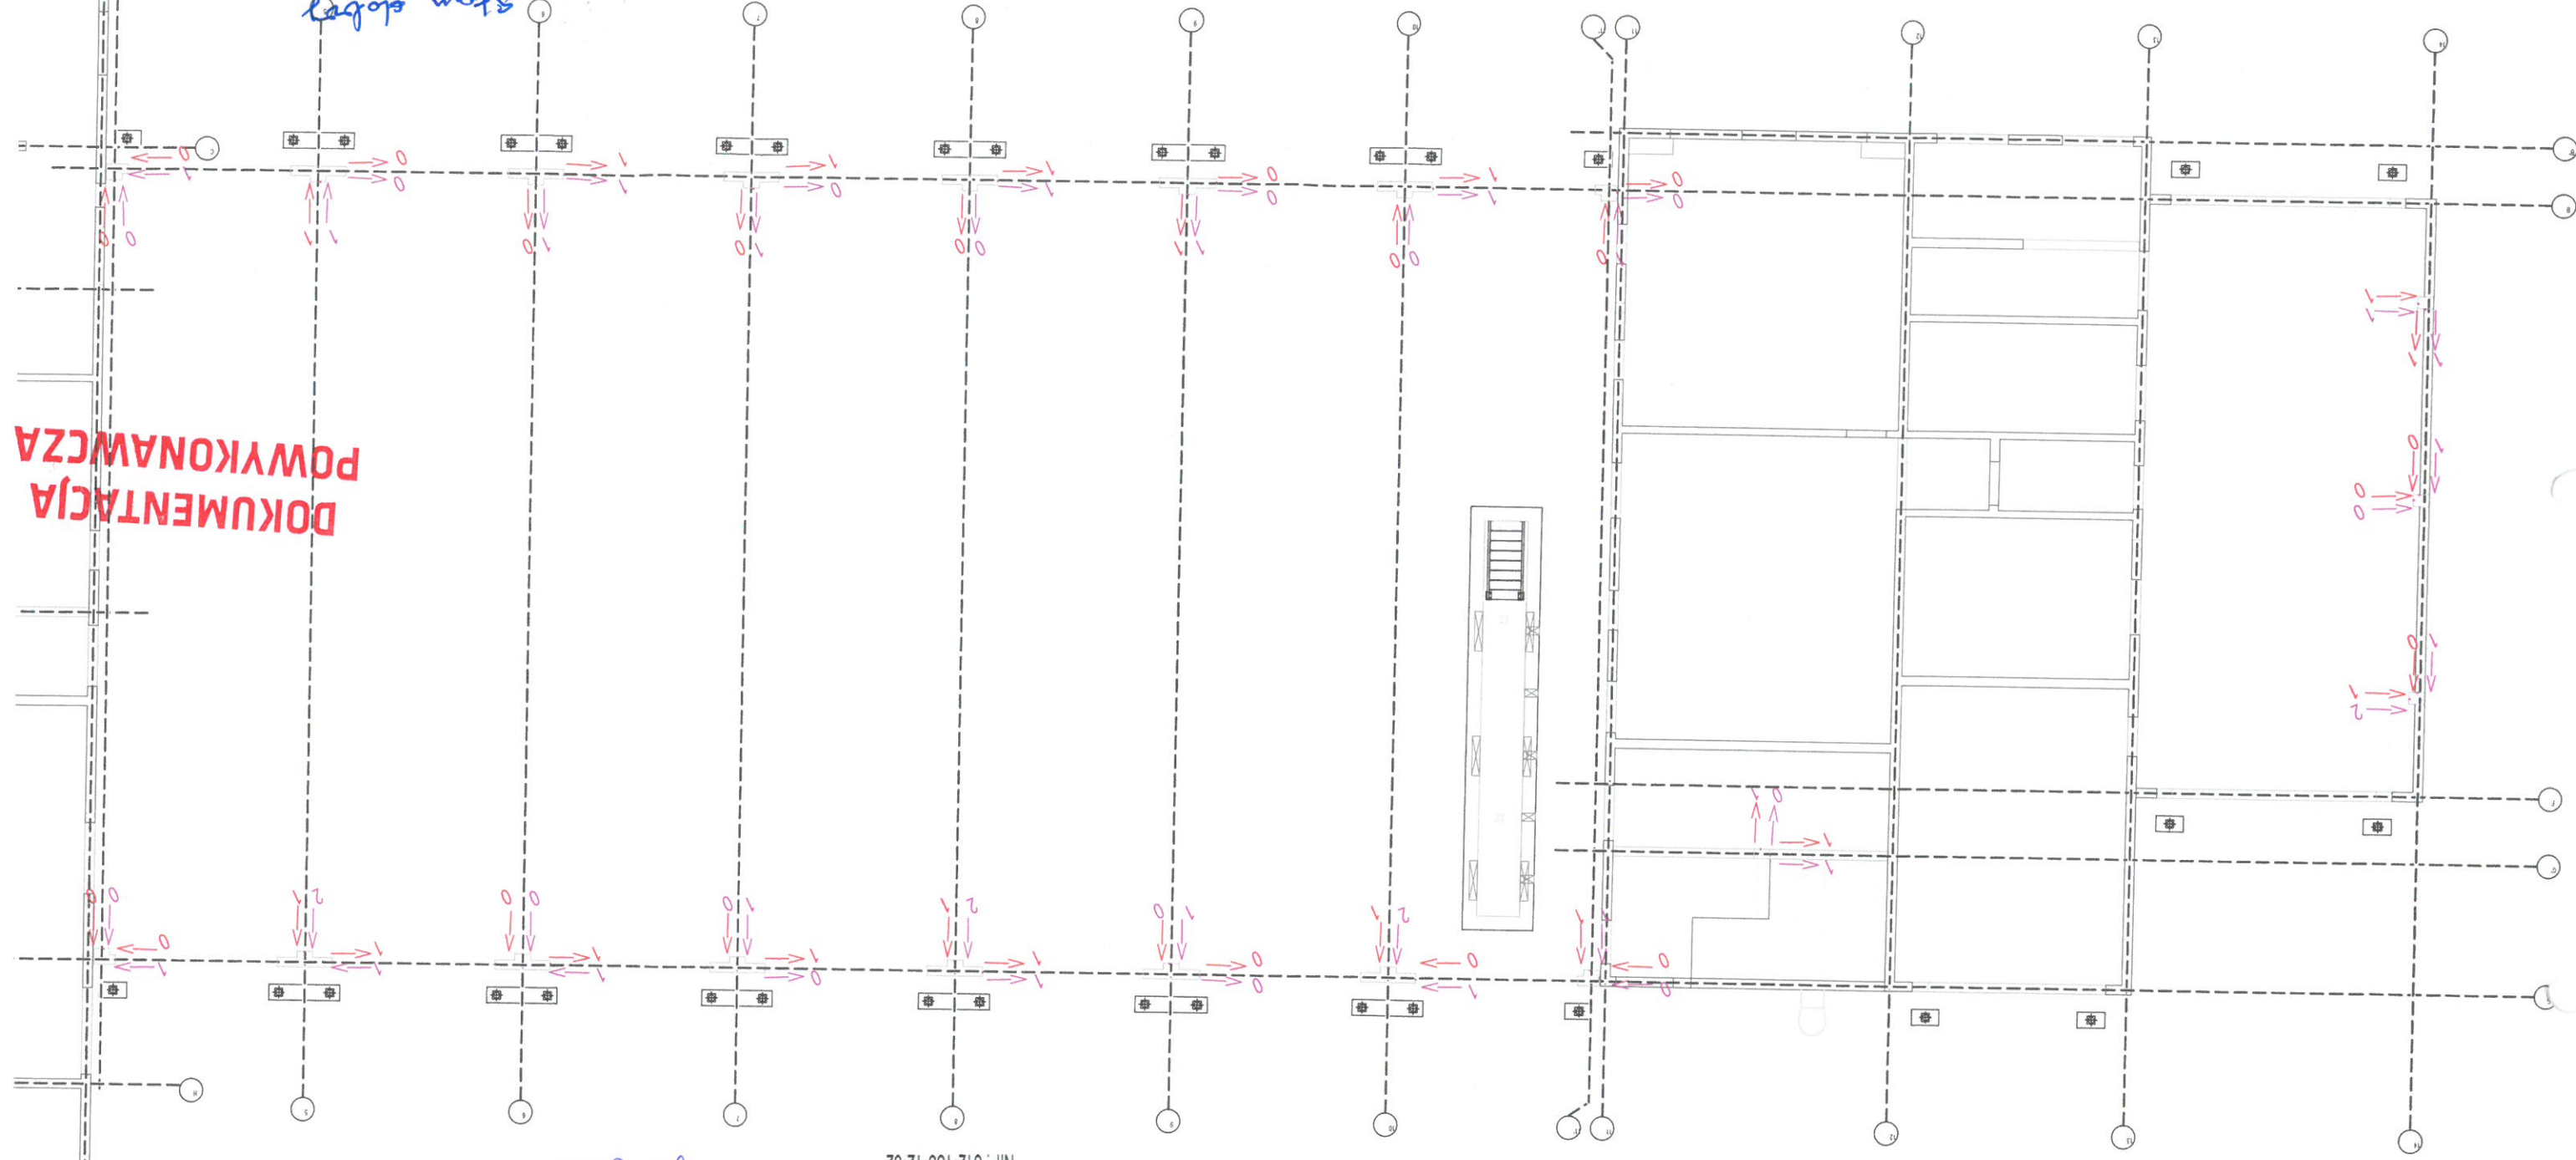

Stan obrotu
Spr. 18.04.2024

UPRAWNIONY W ZAKRESIE
KONSTRUKCYJNO-BUDOWLANYM
Z 59 ust.1, 56 ust.1, 53, 57 i 513 ust.1 pkt 2
Nr uprawn. 1457/85
mgr inż. Krzysztof Strużyński
59-700 Bolesławiec, ul. Kraszyna 11 DP Nr 15



Woj.: dolnośląskie
Powiat: bolesławiecki
Gmina: Bolesławiec
Obręb:
Nr dz.: 202/6, 202/7

Uwagi:
– zero budowy +/- 0.00 = 195.37

GEODEZJA-BHP Wojciech Malek
59-700 Kruszyń, ul. Główna 24
Tel. 730-444-100
NIP: 612-183-12-52

GEODETA UPRAWIŹNIONY
inż. Wojciech Malek
tel. 730-444 100 Upr. 23496

Szkie pomiaru geodezyjnego – wysokości ścian fundamentowych

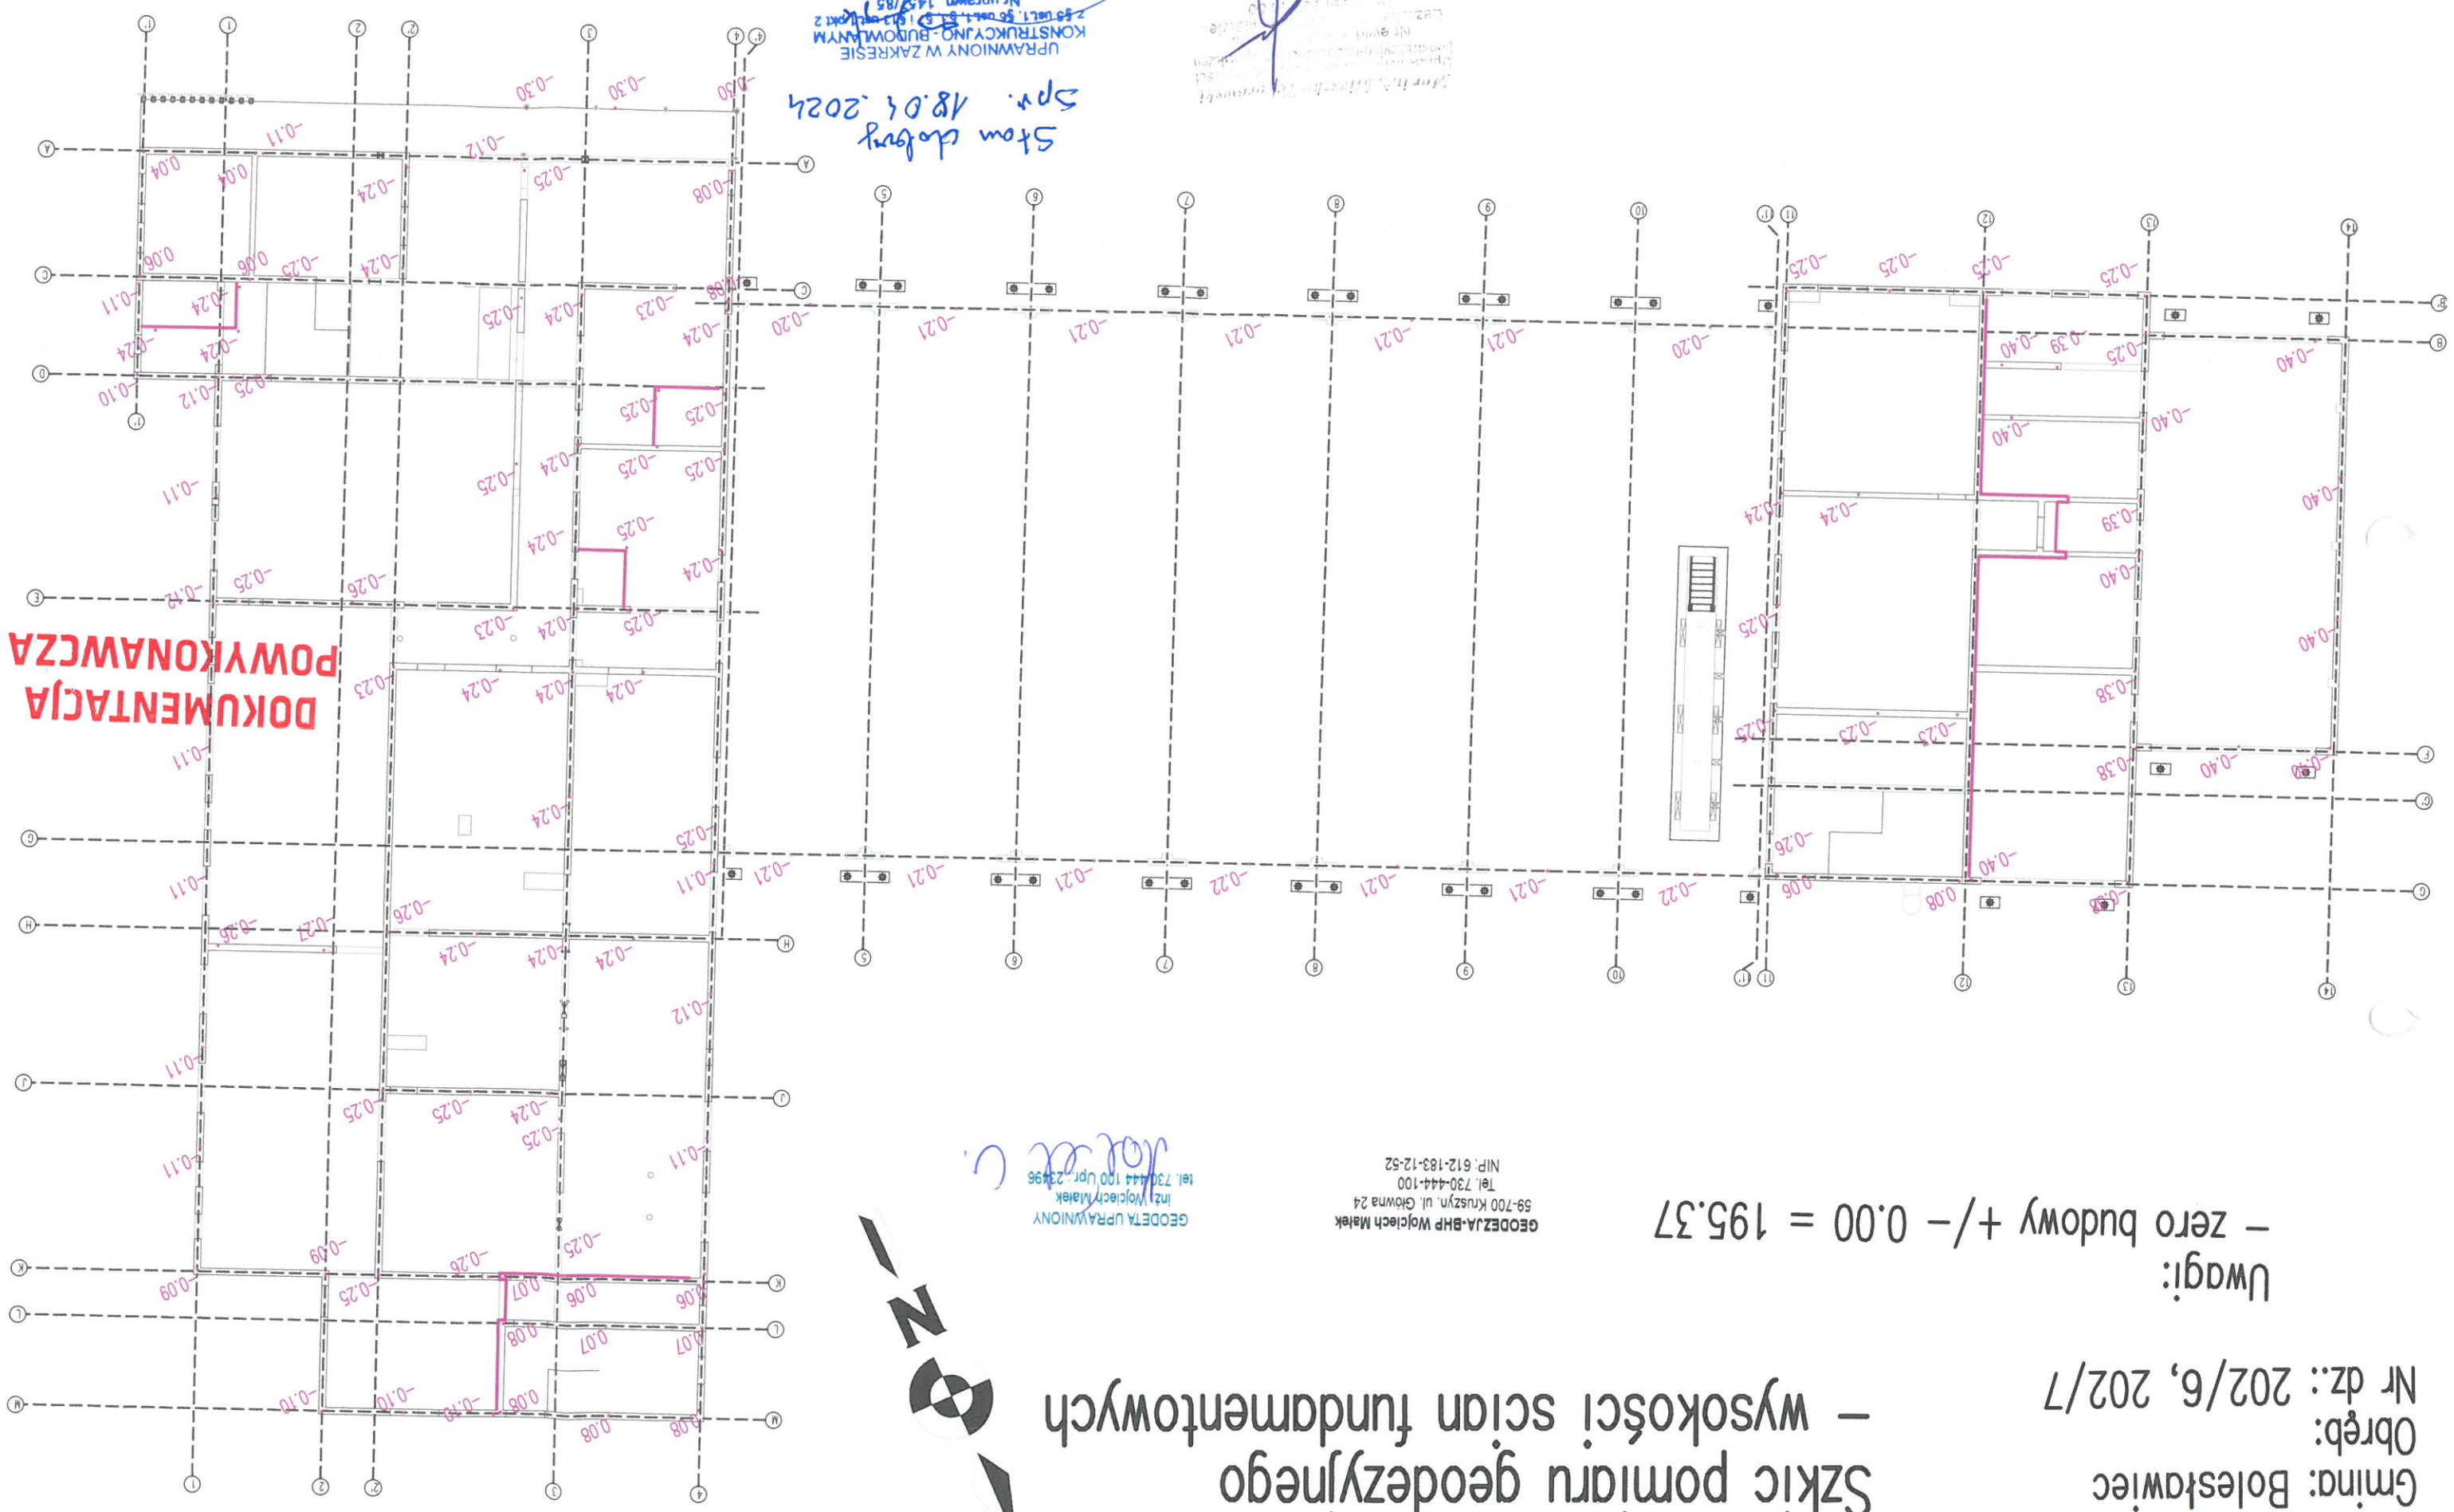
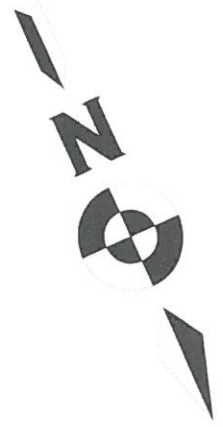


Szkie pomiaru geodezyjnego – pomiar sytuacyjny ścian fundamentowych

GEODEZJA-BHP Wojciech Matek
59-700 Kruszyń, ul. Główna 24
Tel. 730-444-100
NIP: 612-183-12-52

GEODETA UPRAWNIONY
inż. Wojciech Matek
tel. 730 444 100 Upr. 23496

Uwagi:
– miary podane w centymetrach
– wektor wskazuje kierunek przesunięcia względem projektu
– wektor wskazuje kierunek przesunięcia w [cm]

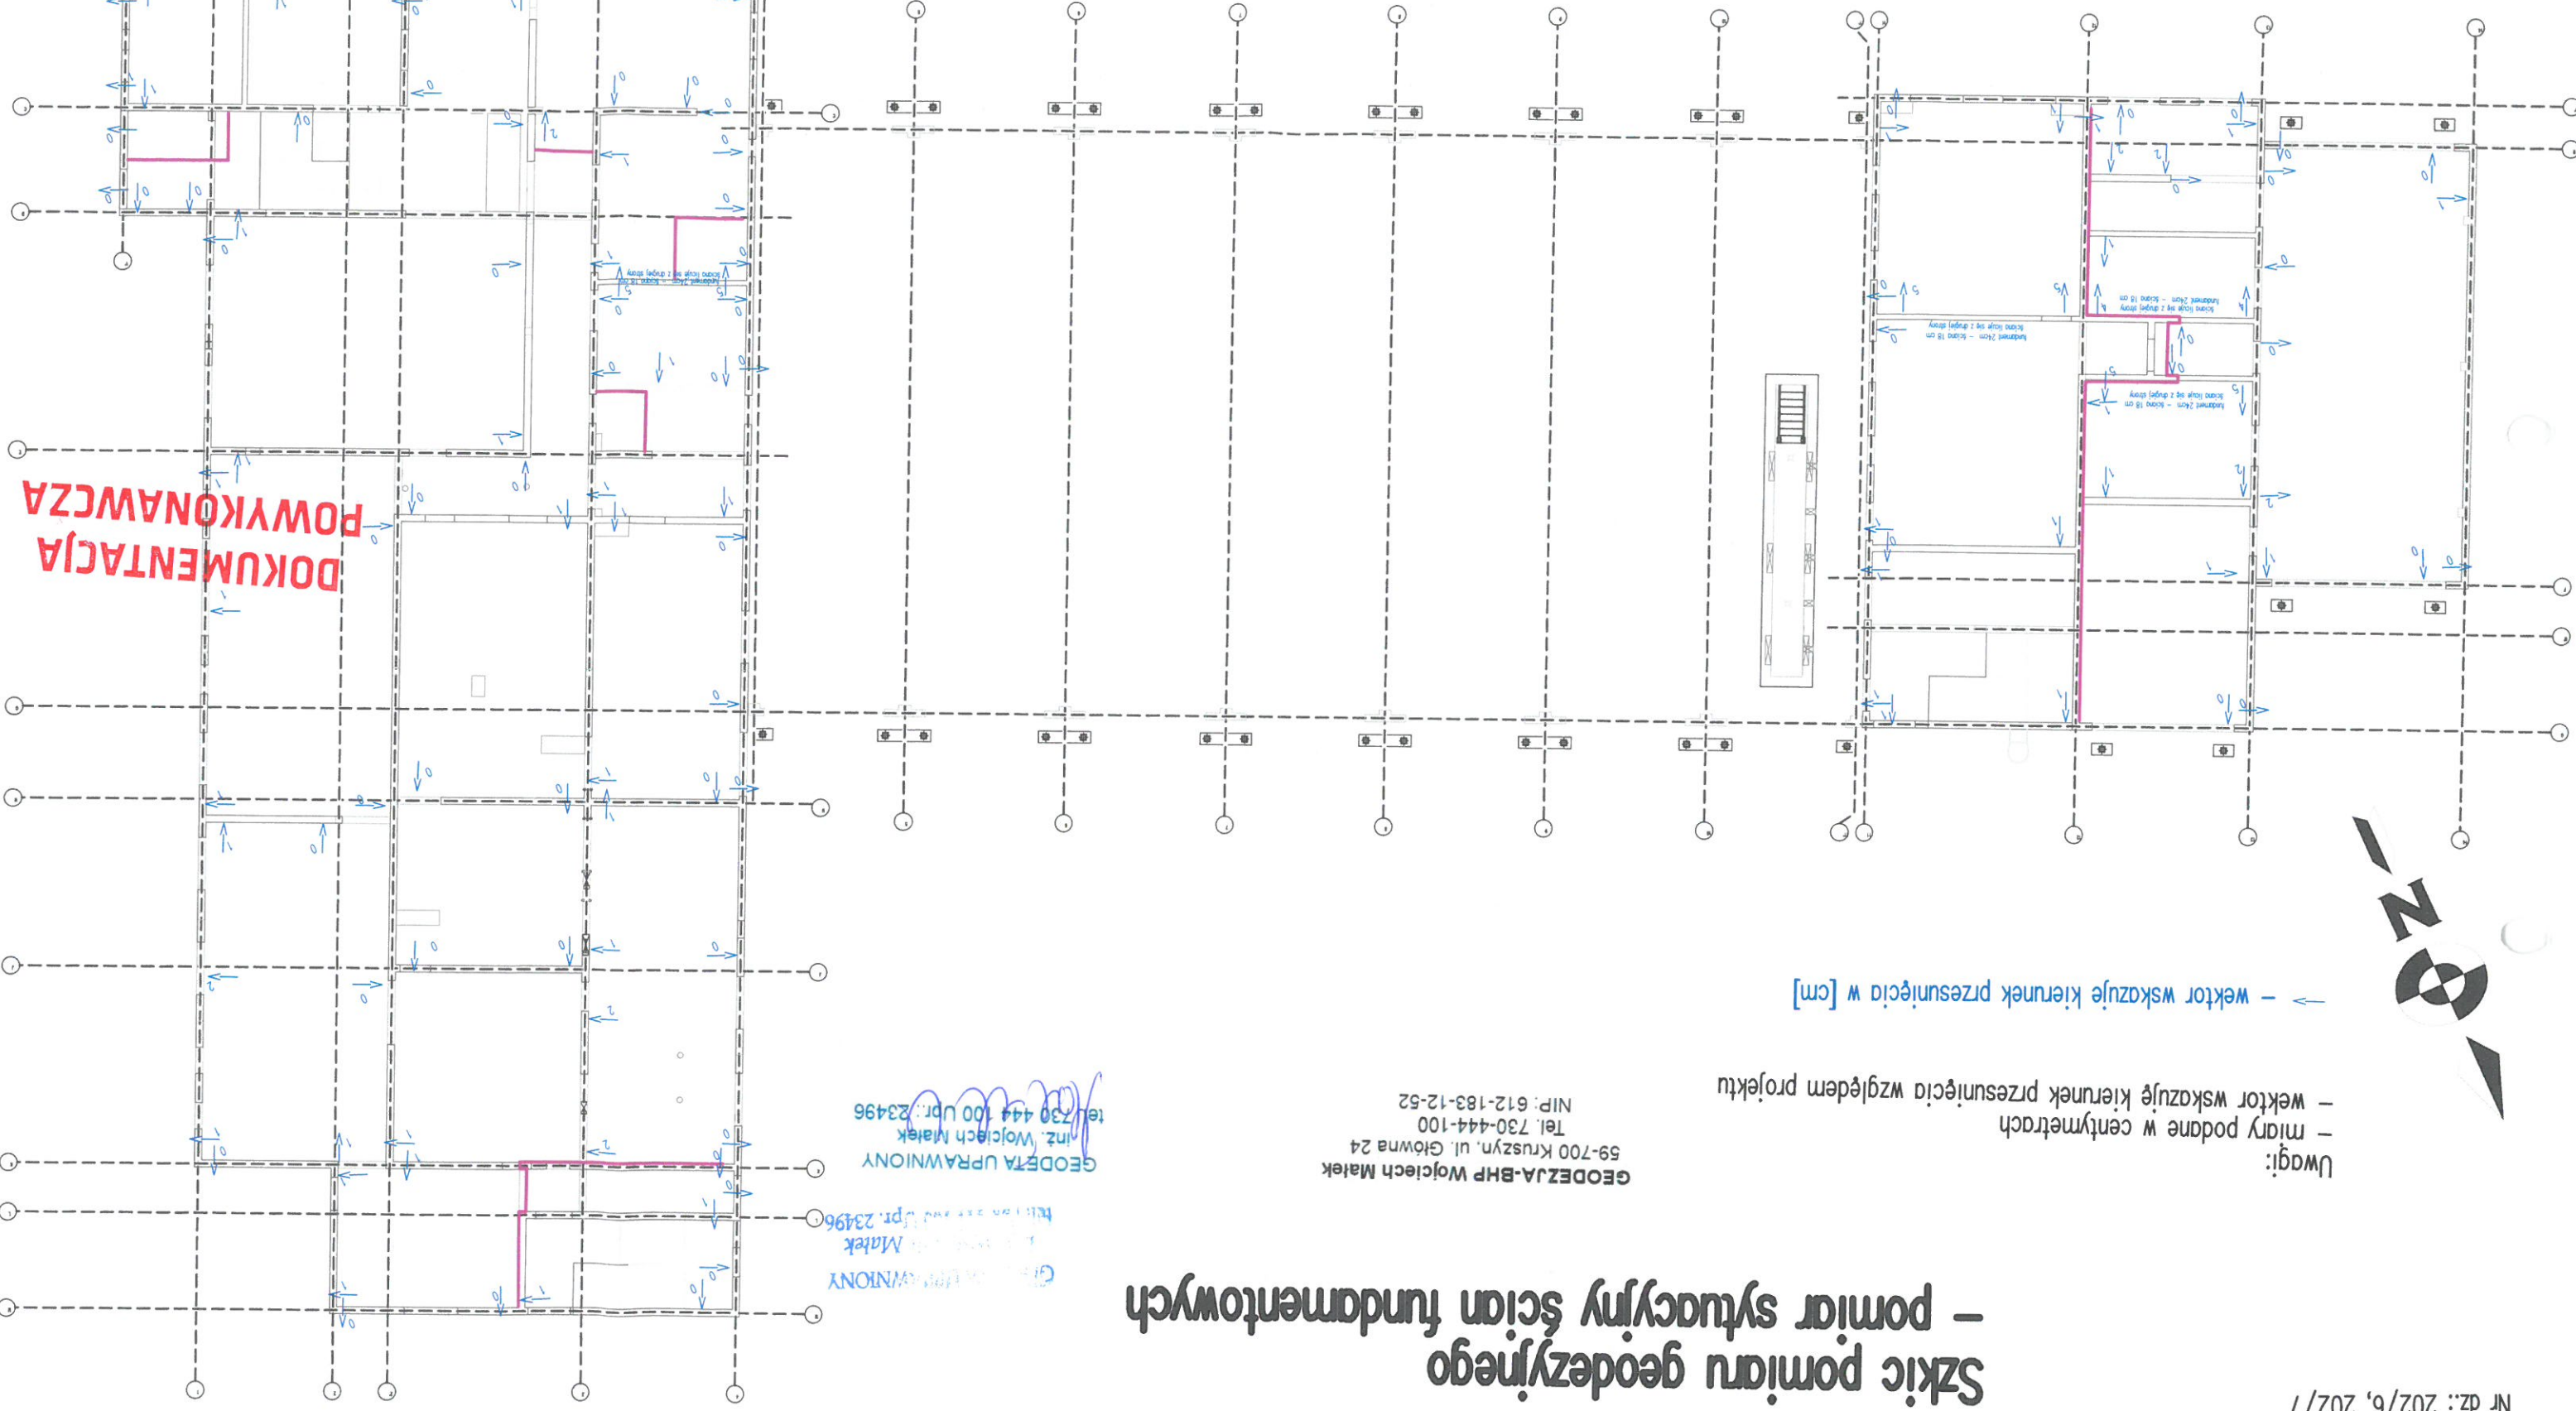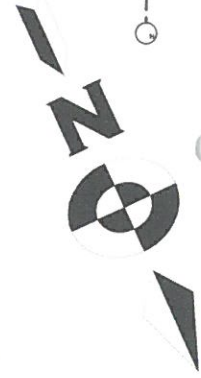

5 pr. 18.04.2024

UPRAWNIONY W ZAKRESIE
KONSTRUKCYJNO-BUDOWLANYM
z 55 uel. 56 uel. 57 i 58 uel. 59
Nr upraw. 1457/85
mgr inż. Krzysztof Strużyk
59-700 Polistawice, ul. Krasowa II RP Nr 15


DOKUMENTACJA
POWYKONAWCZA

Woj.: dolnośląskie
Powiat: bolesławiecki
Gmina: Bolesławiec
Obręb:
Nr dz.: 202/7, 202/6



Szkic pomiaru geodezyjnego

GEODEZJA-BHP Wojciech Małek
59-700 Kruszyn, ul. Główna 24
Tel. 730-444-100
NIP: 612-183-12-52

GEODETA UPRAWNIONY
Inż. Wojciech Małek
tel. 730-444 100 Upr.: 23496

DOKUMENTACJA
POWYKONAWCZA

Spr. 18.04.2024


UPRAWNIONY W ZAKRESIE
KONSTRUKCYJNO-BUDOWLANYM
z § 5 ust. 1, § 6 ust. 1, § 3, § 7 i § 13 ust. 1 pkt 2
Nr uprawn. 1457/85
mgr inż. Krzysztof Struczyk
59-700 Bolesławiec, ul. Kruczy II RP Nr 15

GEODEZJA-BHP

mgr. Wojciech Matek
tel. 730 444 100 LpP. 23496

GEODEZJA-BHP Wojciech Matek
KRUSZYN, ul. Główna 24
59-700 Bolesławiec
tel. 730 444 100
NIP 6121831252, REGON 384271974

**DOKUMENTACJA
POWYKONAWCZA**

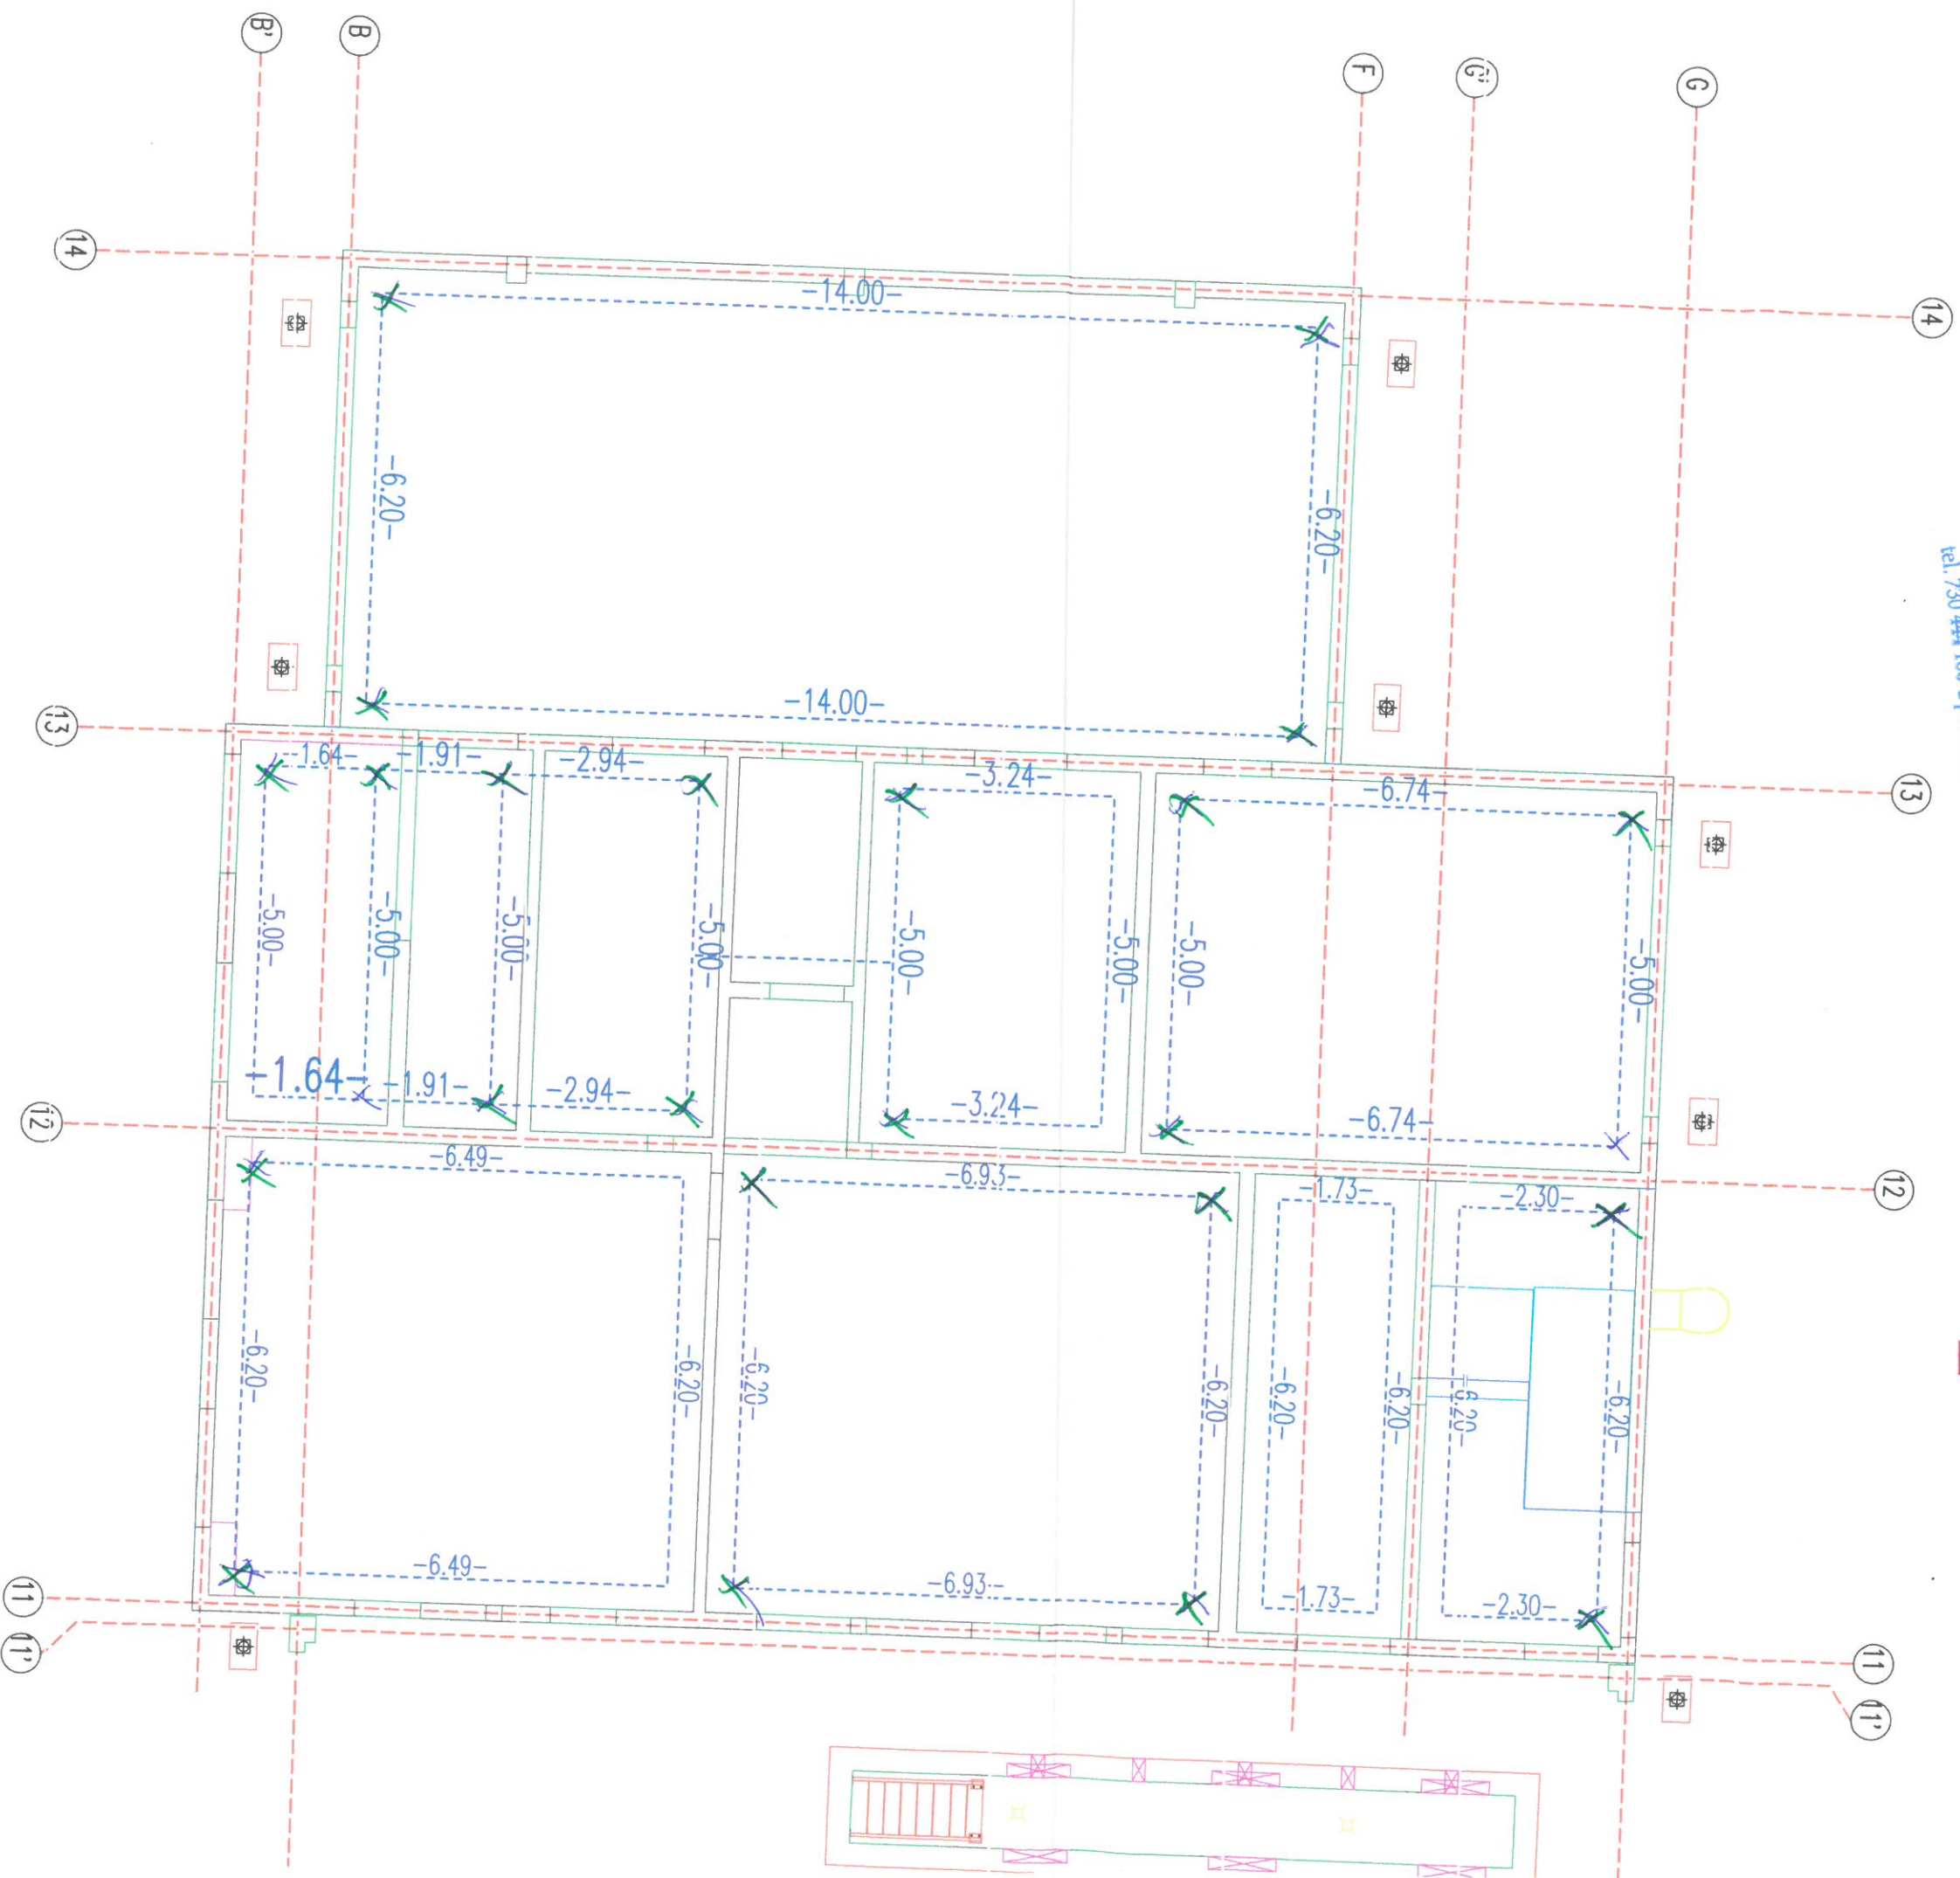

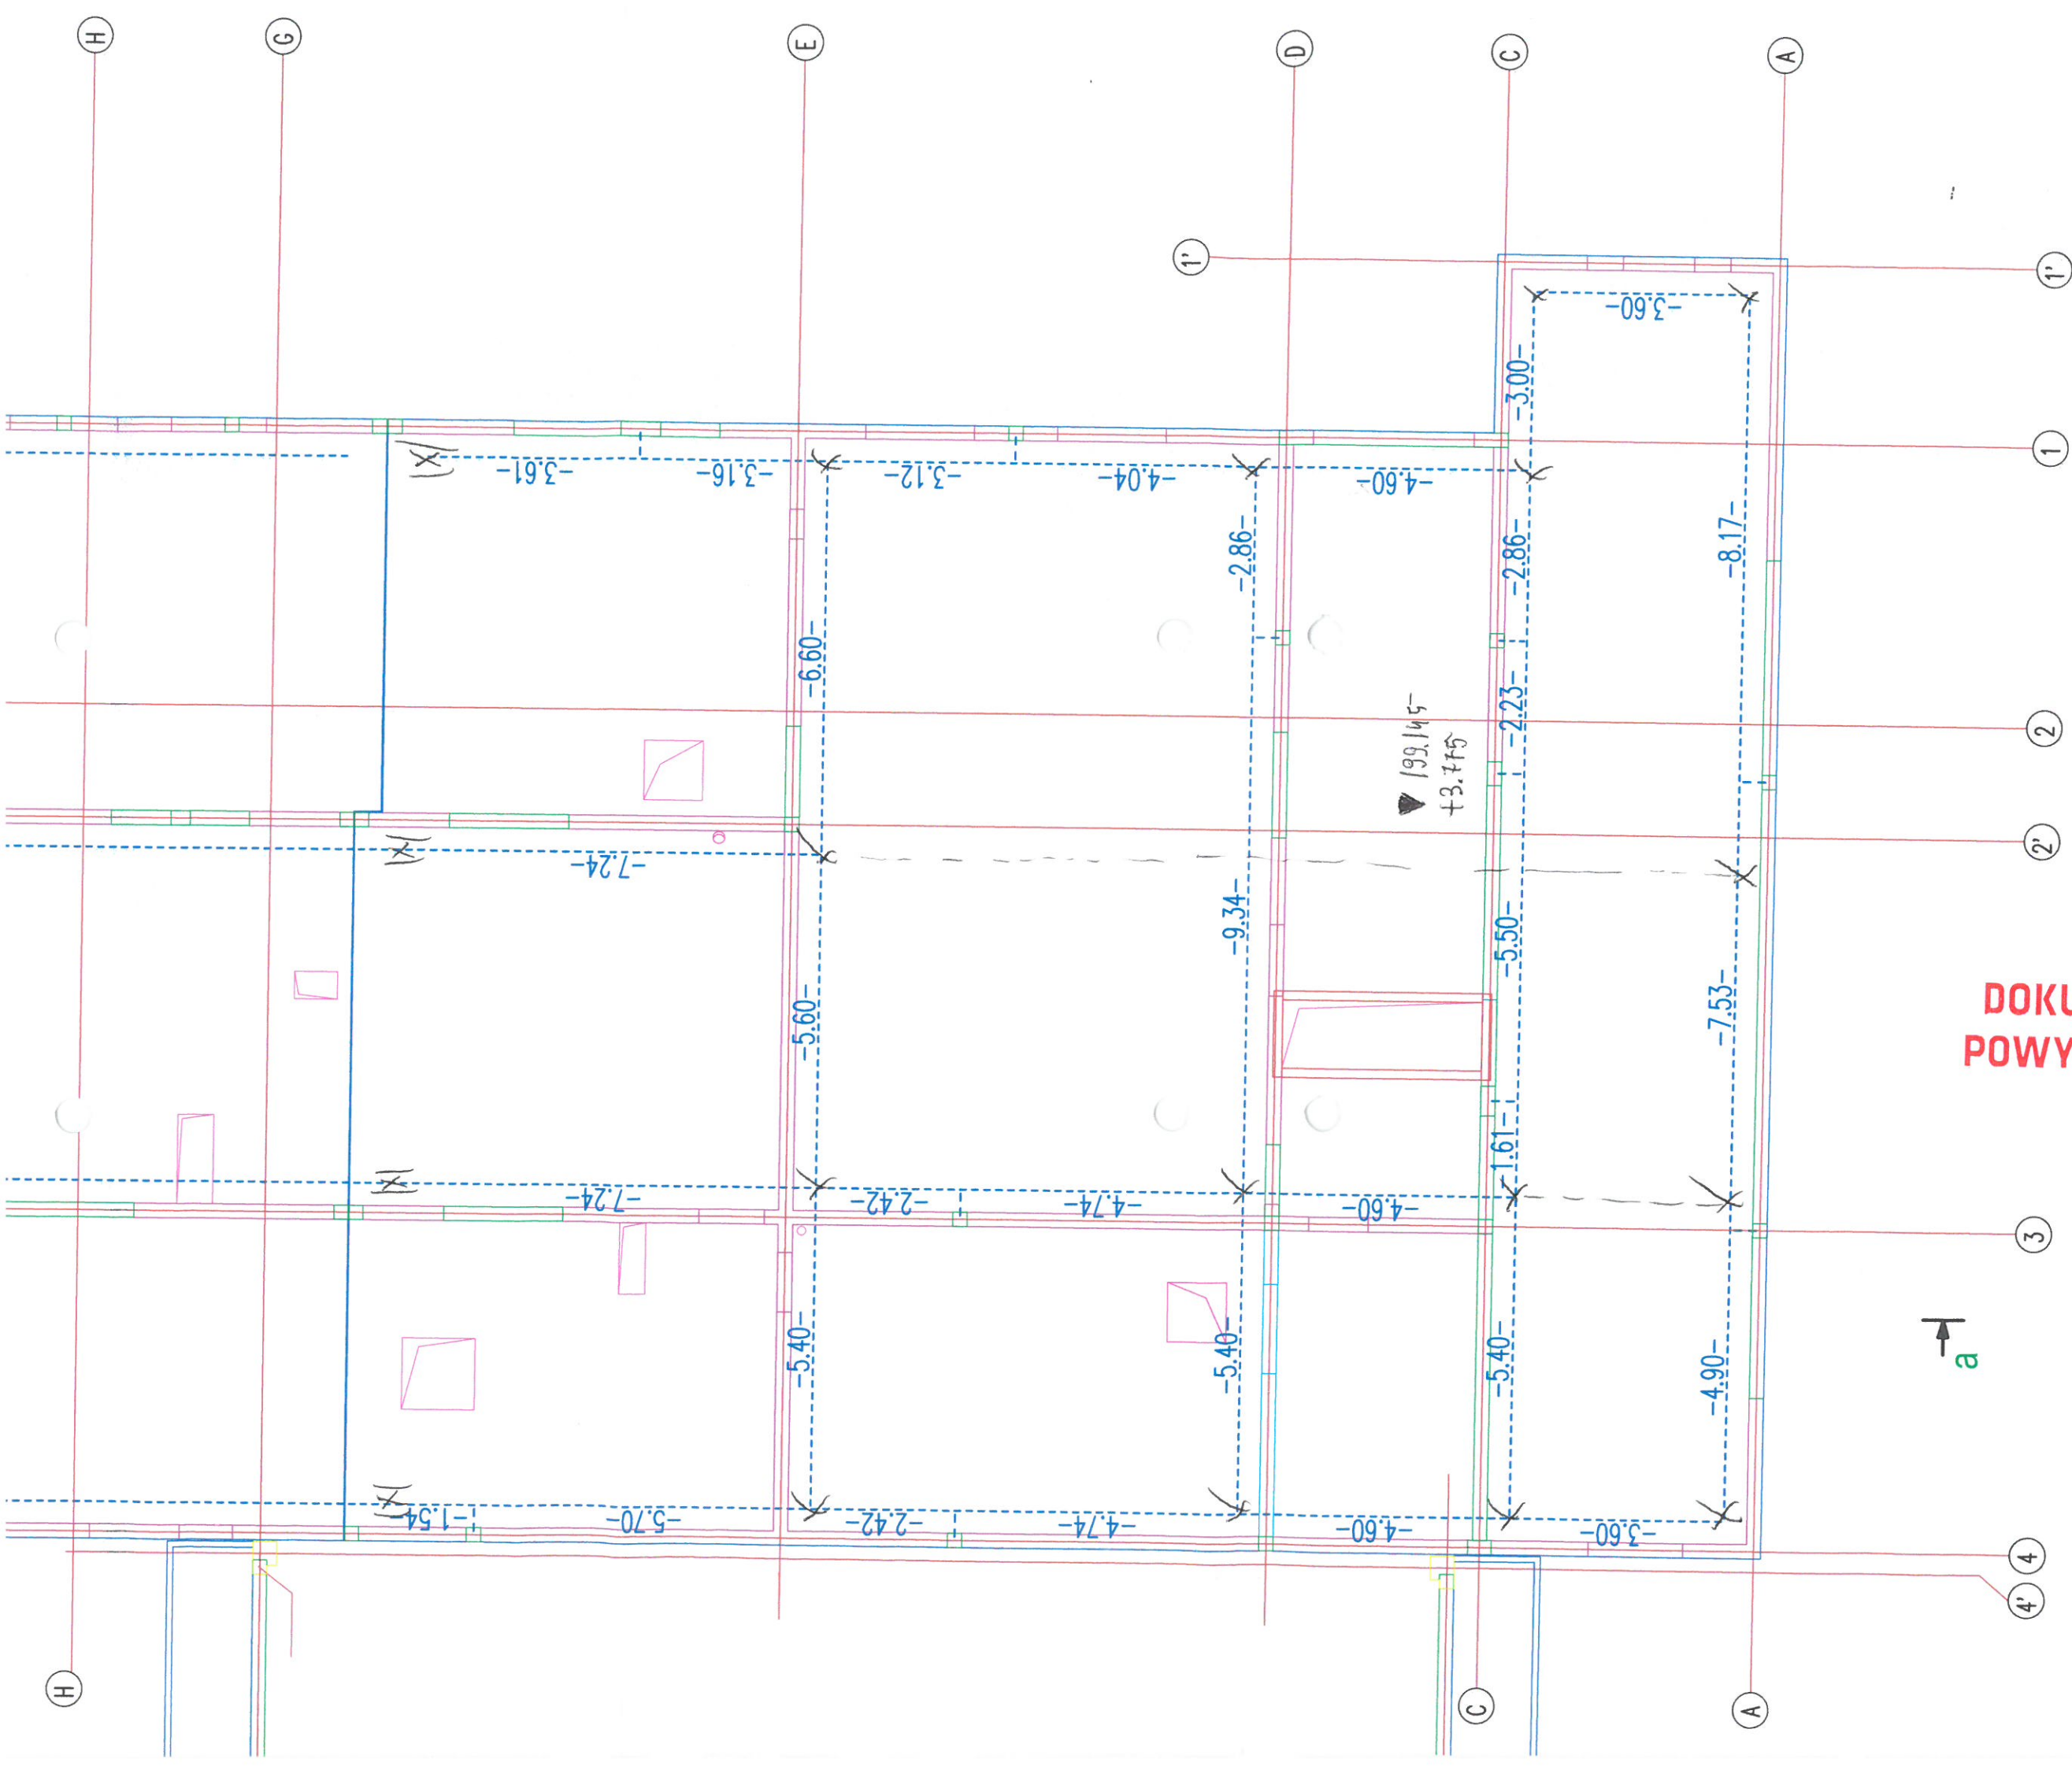

DOKUMENTACJA POWYKONAWCZA

Szkic tytułowy

UWAGI:

- WYKONANO PRZESZCZEGÓLNE ODLEGŁOŚCI 0,500 [m]

- NA DOKUMENTACH DW-K 01-04-BOLESLAWIEC-REWTE 202103-19

GEODEZJA-BHP Wojciech Matek
KRUSZYN, ul. Główna 24
59-700 Bolesławiec
tel. 730 444 100
NIP 6121831252, REGON 384271974

GEODETA UPRAWNIIONY
inż. Wojciech Matek
tel. 730 444 100 Upr. 23496

Handwritten signature

2106.2024 R.


Bolesławiec 10 MIA 06.07.2024r

Solic tyce na
KRPSO Bolesławiec

- Wytyczano przecięcie osi odboite o Ø.500 m.

- Zafazowano Reper = 199.15 (+3.78)

DOKUMENTACJA
POWYKONAWCZA

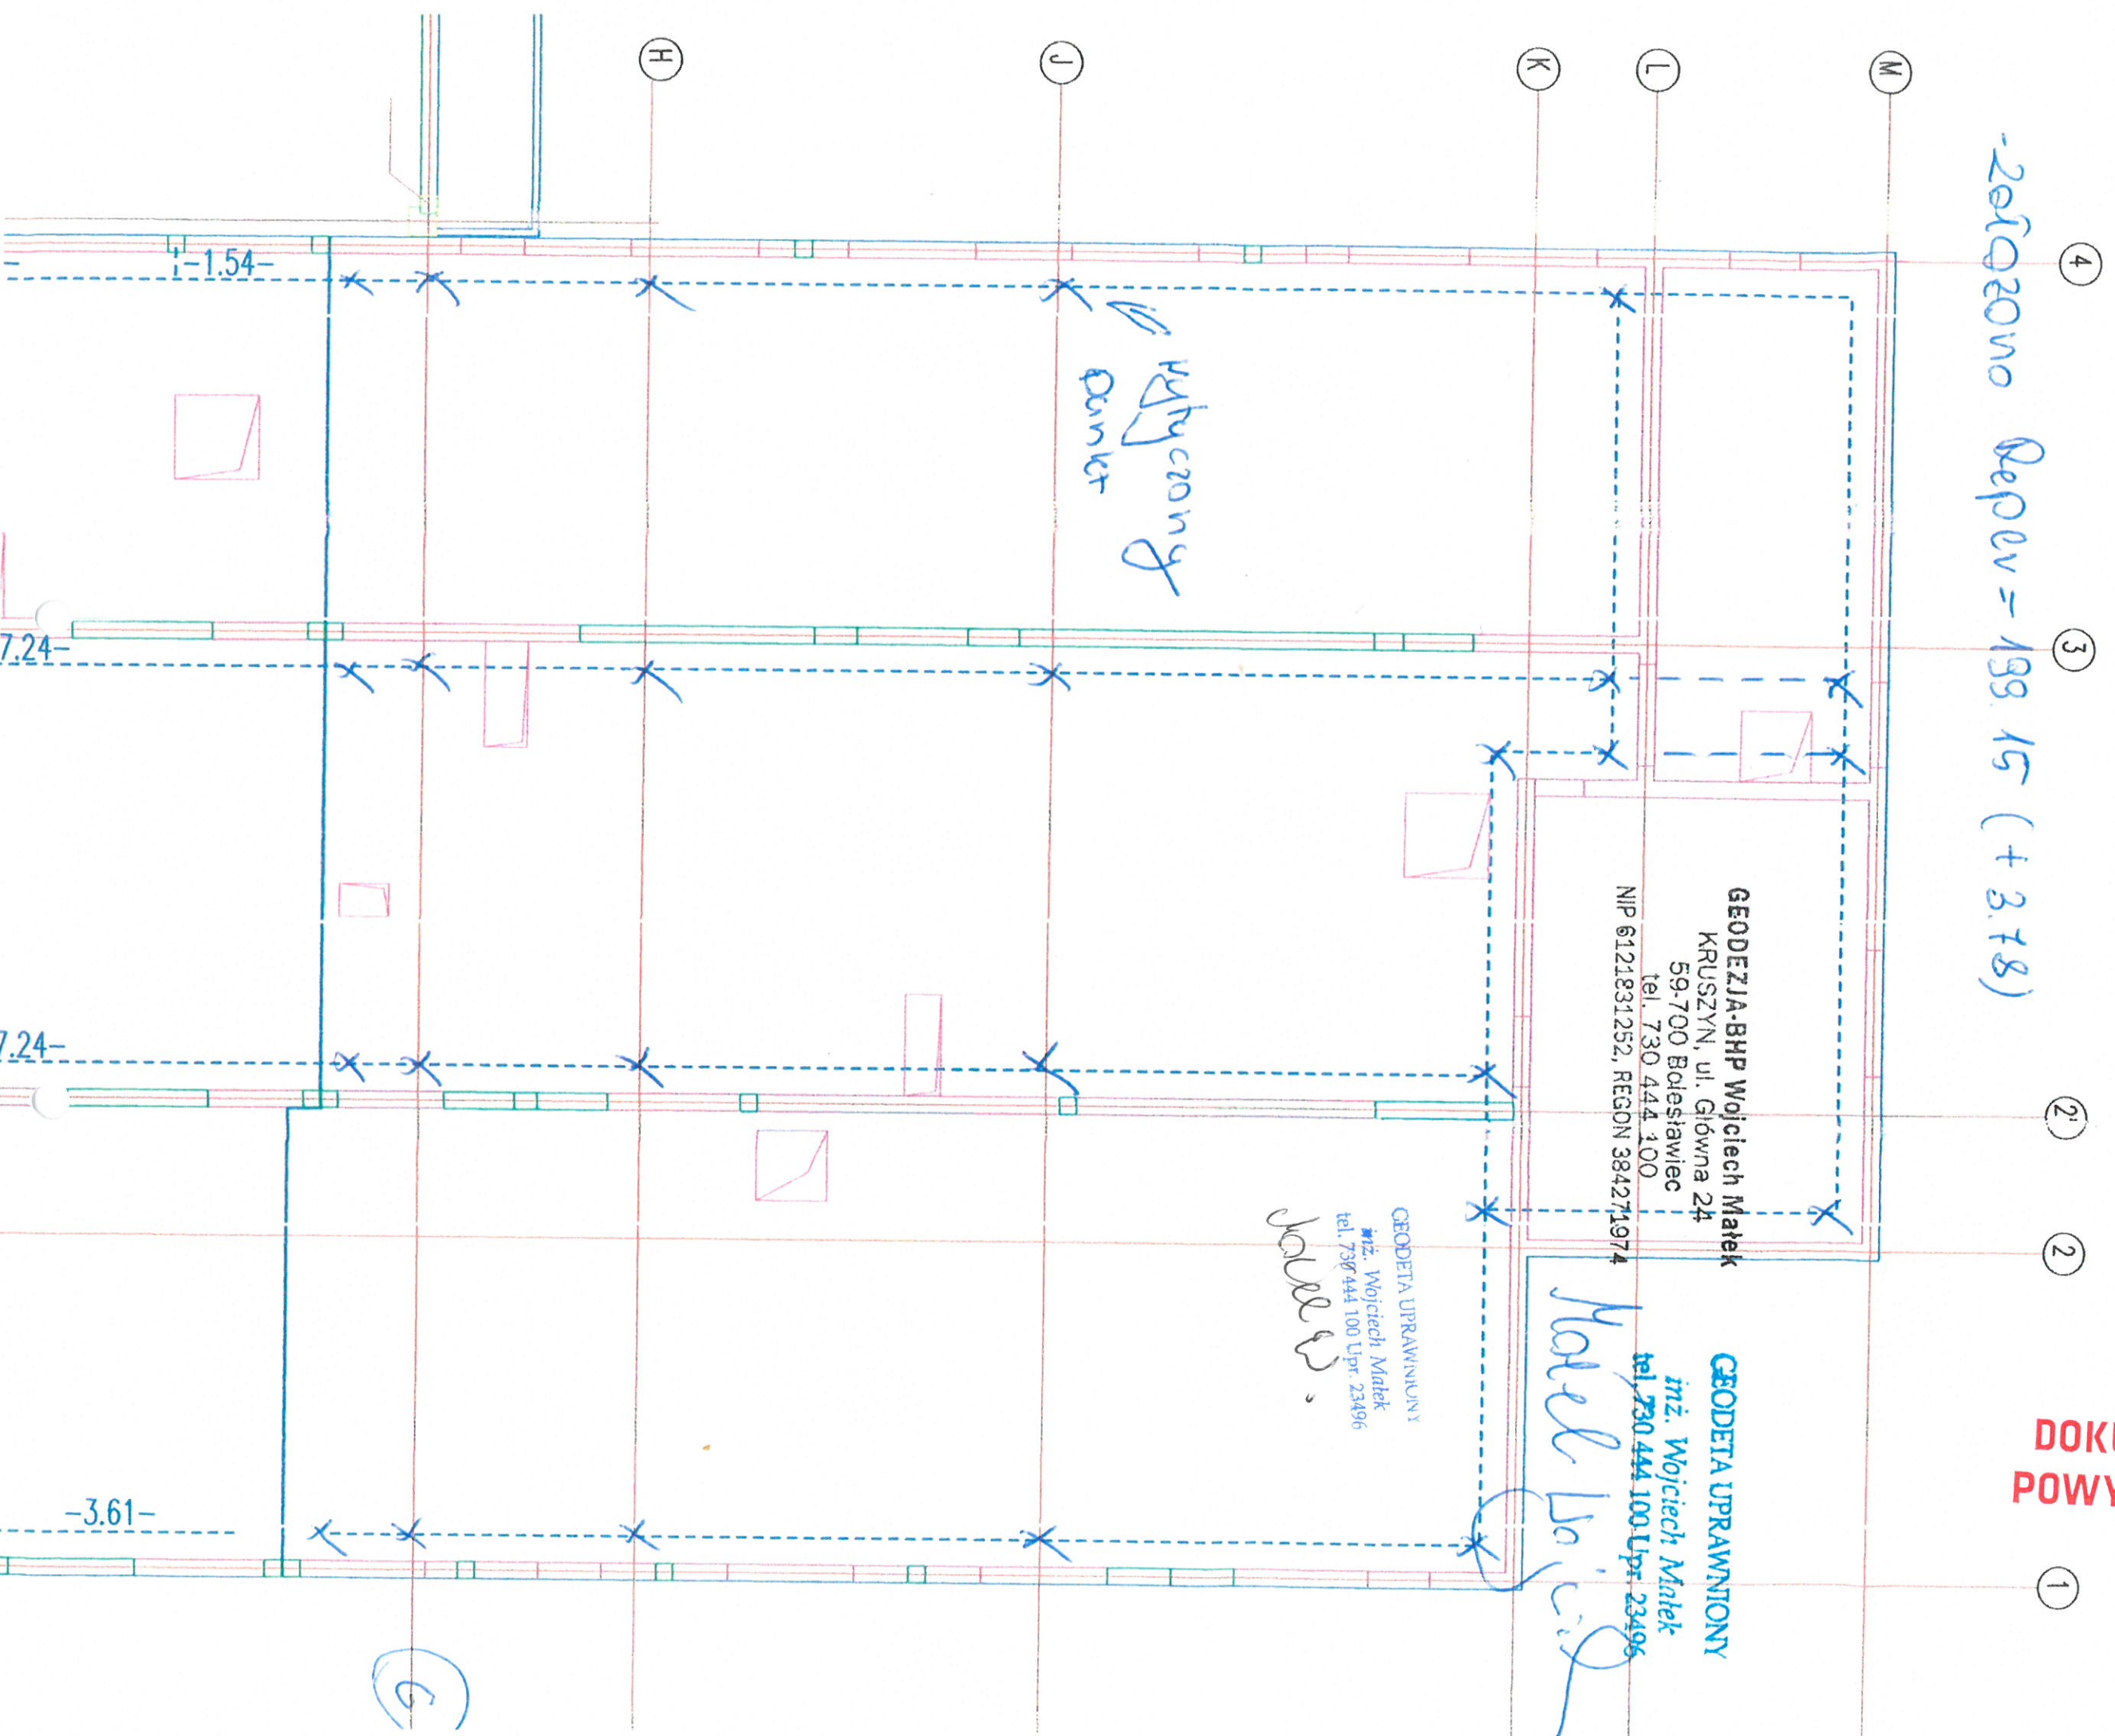

GEODEZJA-BHP Wojciech Matek
KRUSZYN, ul. Główna 24
59-700 Bolesławiec
tel. 730 444 100
NIP 6121831252, REGON 384271974

GEODETA UPRAWNIONY
inż. Wojciech Matek
tel. 730 444 100 Lp. 23496
Matek Wojciech

GEODETA UPRAWNIONY
inż. Wojciech Matek
tel. 730 444 100 Lp. 23496
Matek Wojciech


Szkic tyczenia
- piętros Pierwsze

Bolesławiec, dnia 18.07.2021

GEODETA UPRAWNIONY

inż. Wojciech Matek
tel. 730 444 100 Upr. 23496

GEODEZJA-BHP Wojciech Matek
KRUSZYN, ul. Główna 24
59-700 Bolesławiec
tel. 730 444 100
NIP 6127931232, REGON 384271974

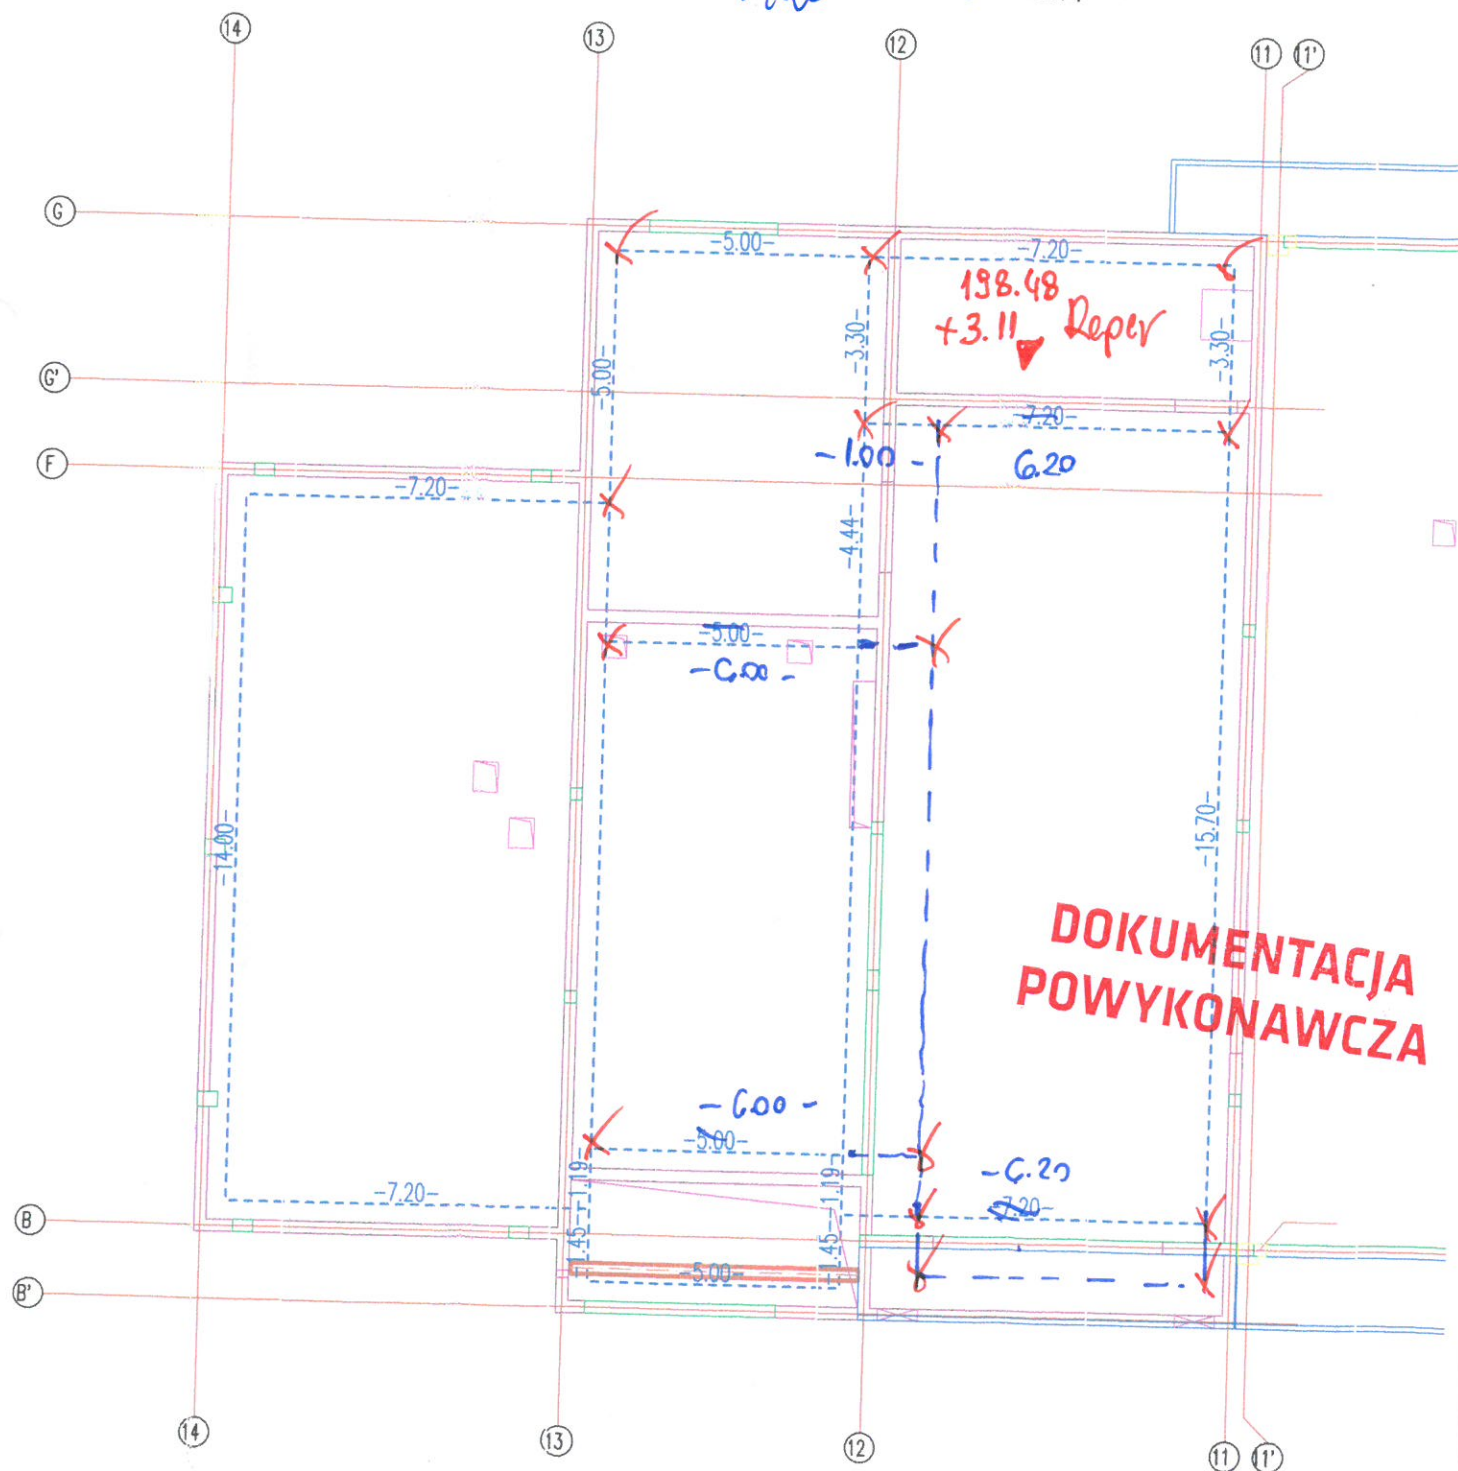


21.10.2024r.

SZKIC WYSOKOŚCI
POSIADOWIENIA KONSTRUKCJI STALOWEJ.

GEODEZJA-BHP Wojciech Matek
KRUSZYN, ul. Główna 24
59-700 Bolesławiec
tel. 730 444 100
NIP 6421831252, REGON 384271974

GEODETA UPRAWNIENY
mgr. Wojciech Matek
tel. 730 444 100 Upr. 23496

Matek

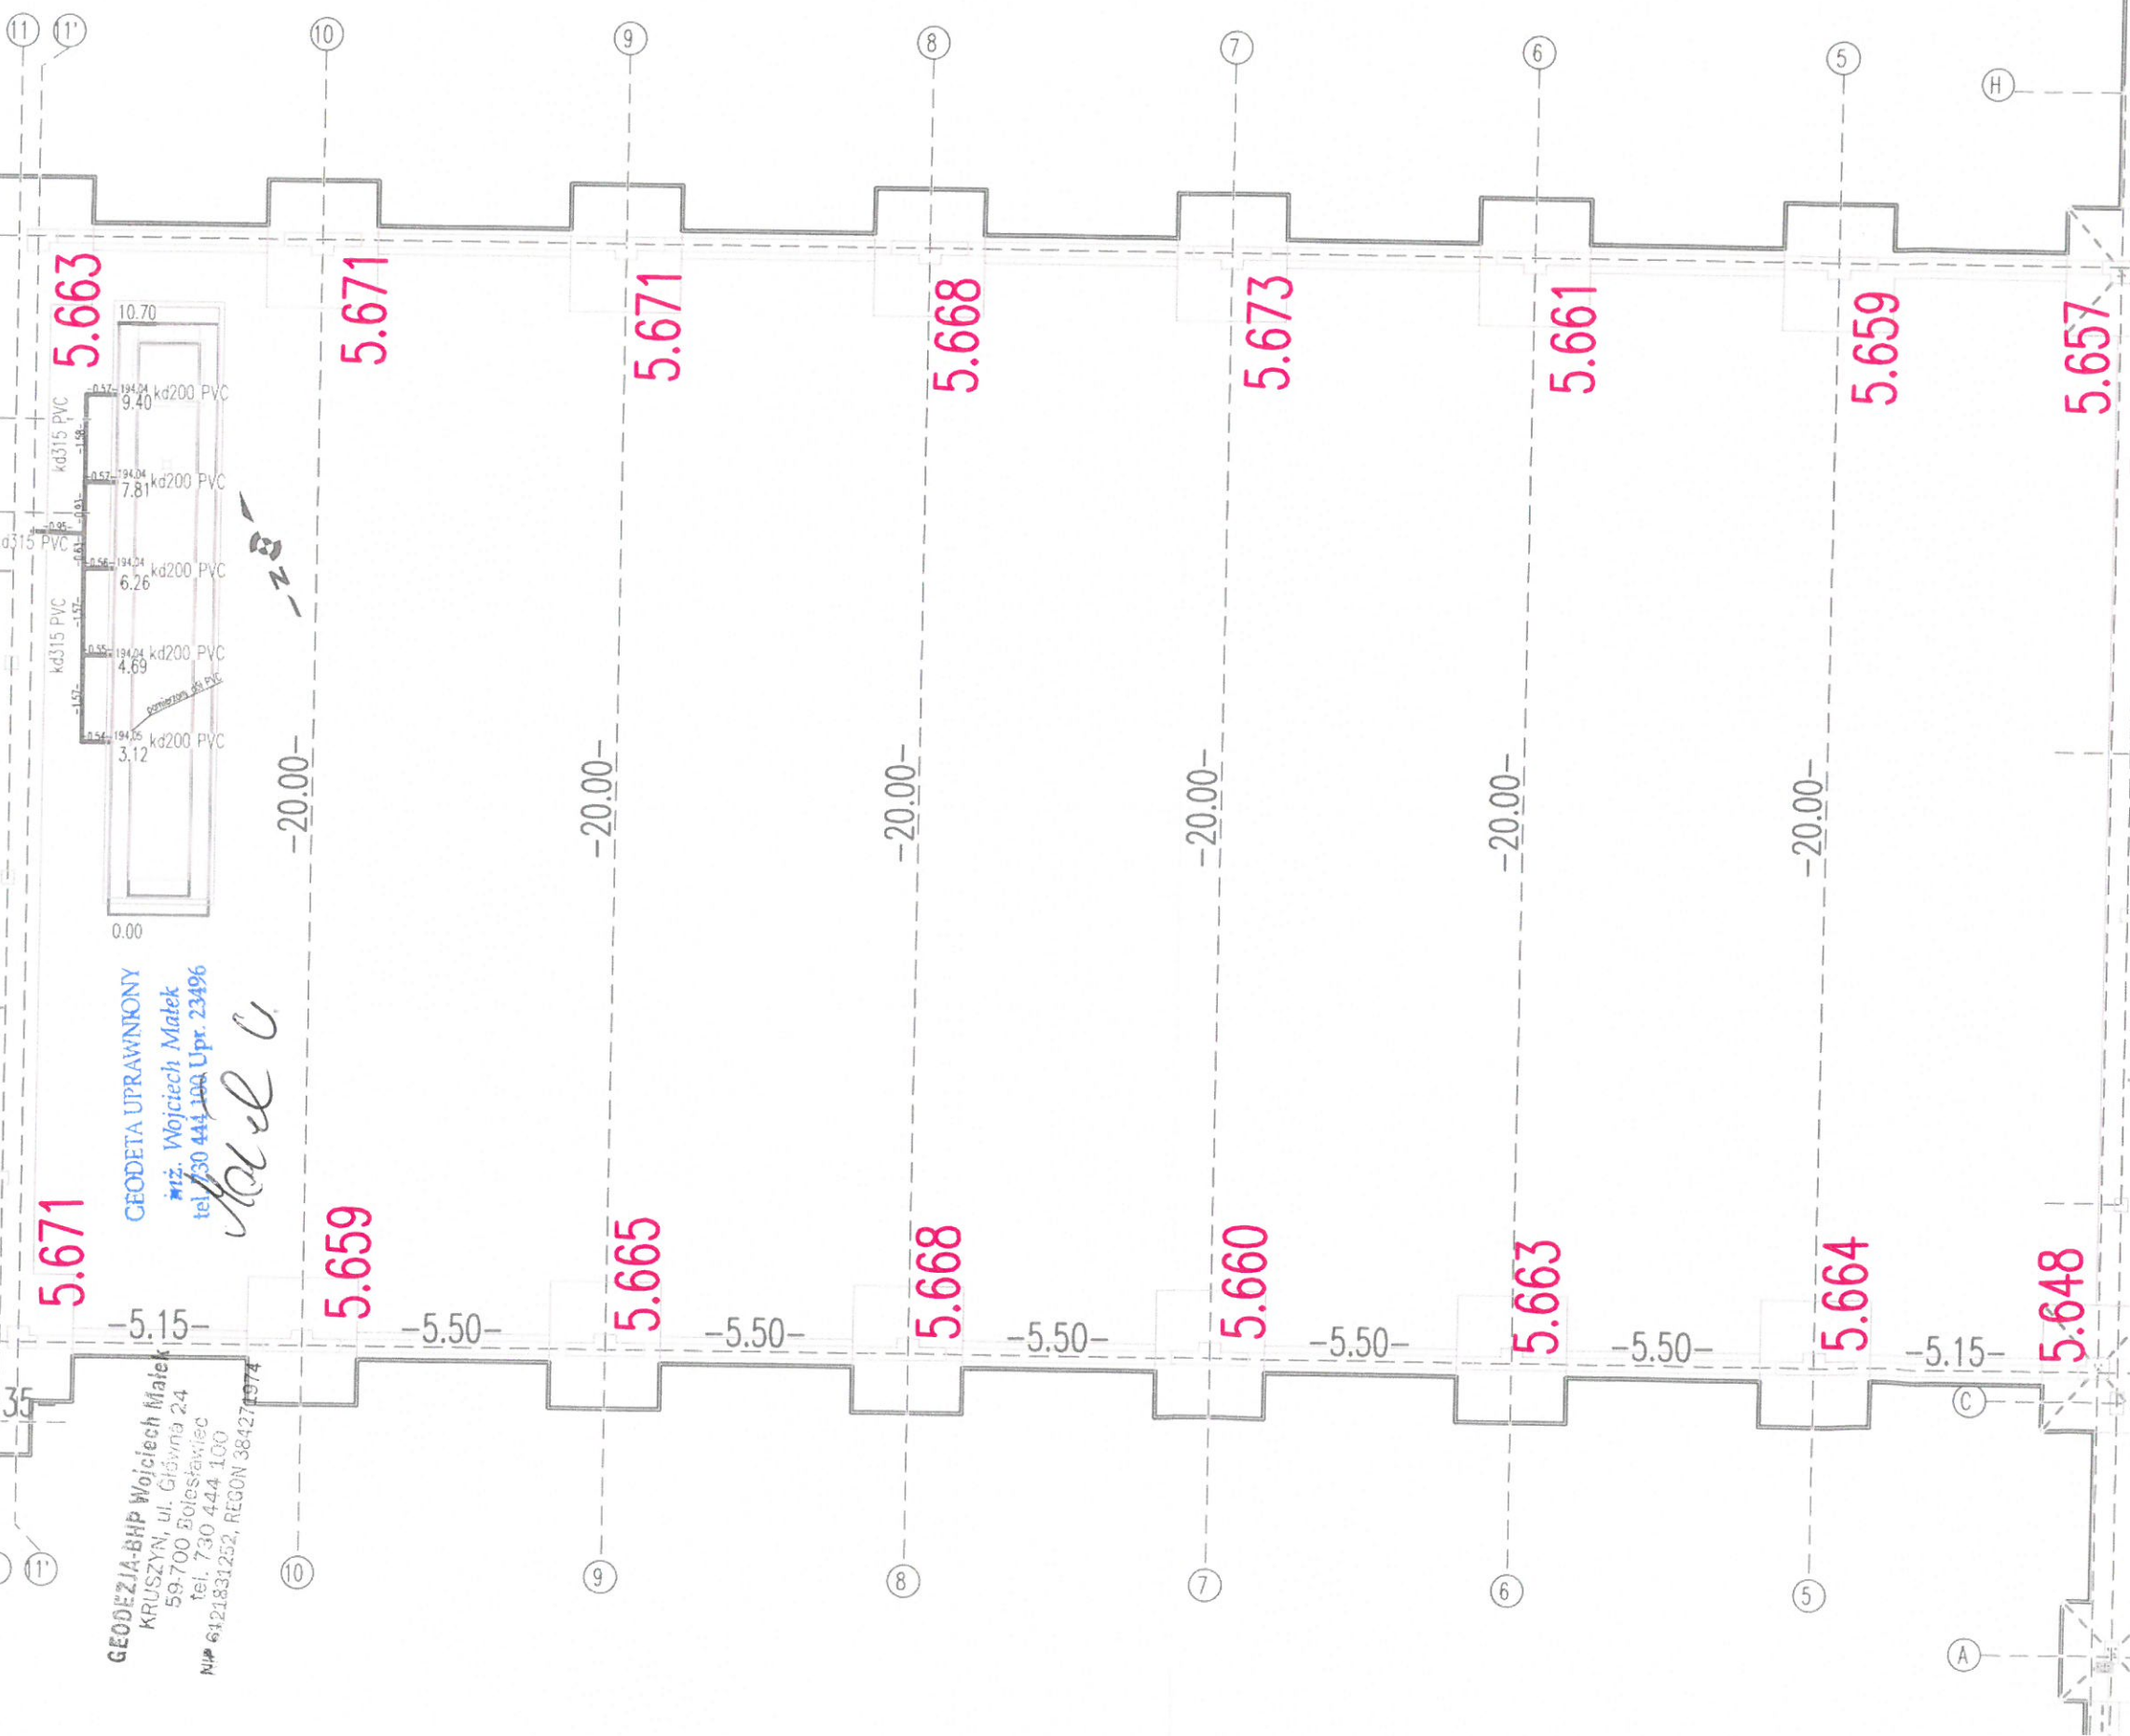

DOKUMENTACJA
POWYKONAWCZA

Stan na dzień 31.10.2024

Gmina: Bolesławiec
Obręb: Bolesławiec-4
Nr dz.: 202/7

Nr dz.: 202/17

5.743

5.744

5.742

5.741

5742

5.742

5.738

15.5


GEODETA UPRAWNIENY
inż. Wojciech Małek

**DOKUMENTACJA
POWYKONAWCZA**

Woj.: dolnośląskie
Powiat: powiat bolesławiecki
Gmina: Bolesławiec
Obręb: Bolesławiec-4
Nr dz.: 202/7, 202/6

Szkic pomiaru wysokościowego – dach

Stan na dzień: 21.01.2025r.

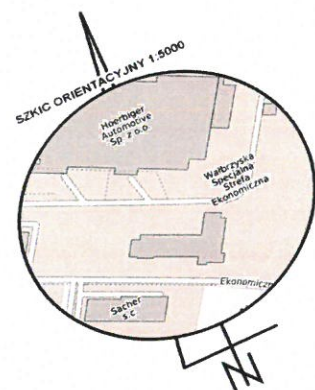


- kolor niebieski attyka
- kolor fioletowy dach (szczyt)
- kolor pomarańczowy (wieża/światliki)

GEODEZJA-BHP Wojciech Małek
KRUSZYN, ul. Główna 24
59-700 Bolesławiec
tel. 730 444 100
NIP: 6121831252, REGON 384271974
GEODEZJA-BHP Wojciech Małek
59-700 Kruszyn, ul. Główna 24
Tel. 730-444-100
NIP: 612-183-12-52

GEODETA UPRAWNIONY
inż. Wojciech Małek
tel. 730 444 100 Upr. 23496

GEODETA UPRAWNIONY
inż. Wojciech Małek
tel. 730 444 100 Upr. 23496

Małek

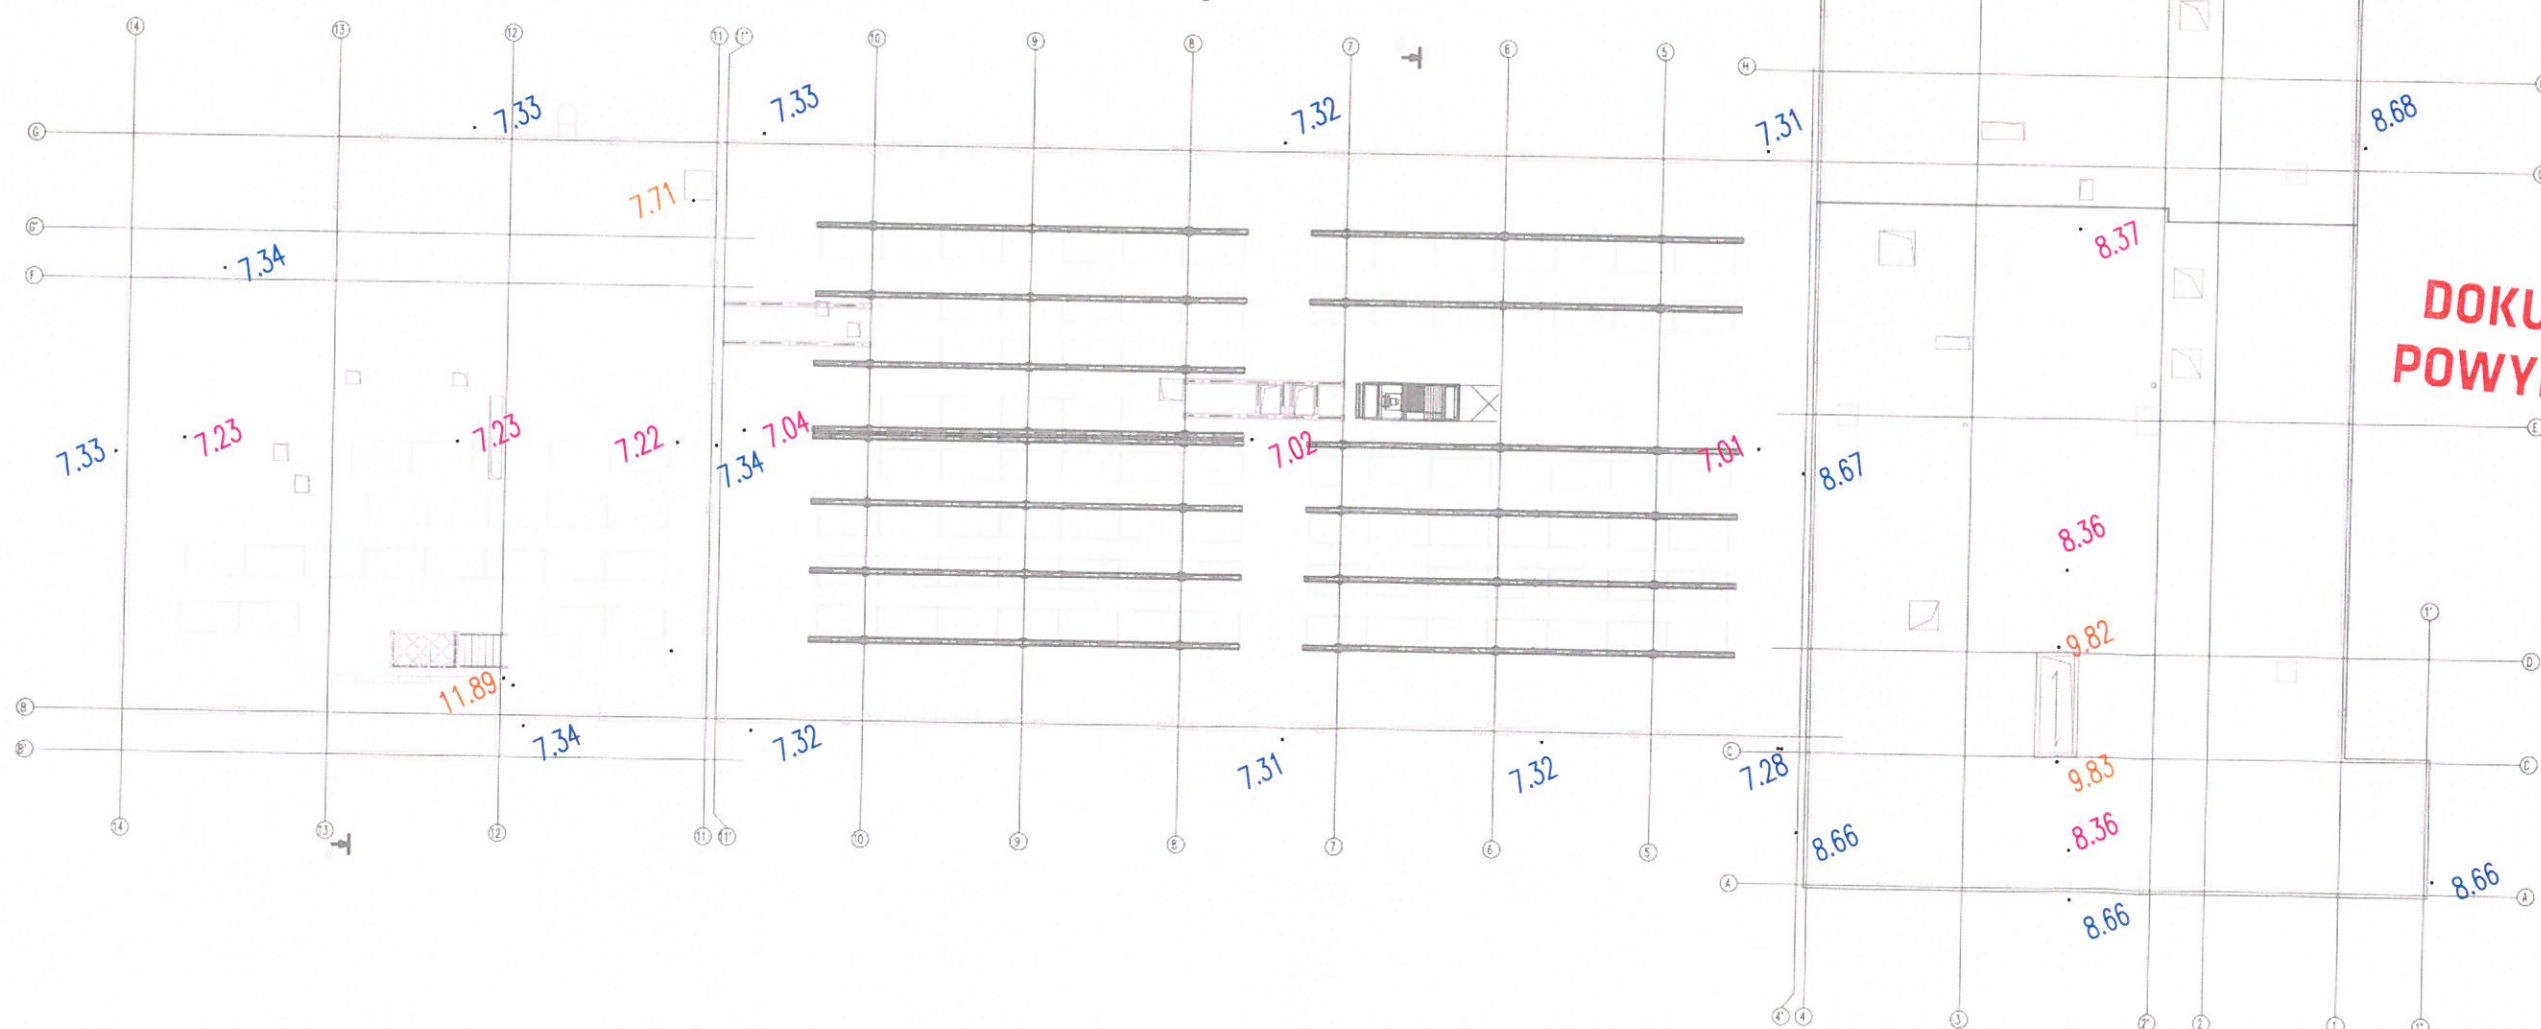


**DOKUMENTACJA
POWYKONAWCZA**

Woj.: dolnośląskie
Powiat: powiat bolesławiecki
Gmina: Bolesławiec
Obręb: Bolesławiec-4
Nr dz.: 202/7, 202/6

Szkic pomiaru wysokościowego – dach

Stan na dzień: 28.01.2025r.

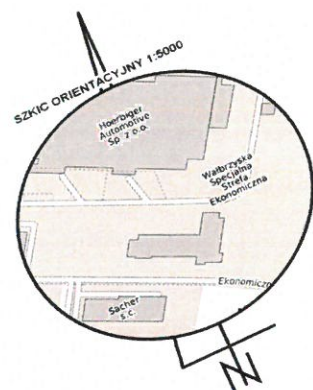

- kolor niebieski attyka
- kolor fioletowy dach (szczyt)
- kolor pomarańczowy (wieża/światliki)
- kolor zielony attyka pomiar dnia 28.01.2025


GEODEZJA-BHP Wojciech Małek
59-700 Kruszyn, ul. Główna 24
Tel. 730-444-100
NIP: 612-183-12-52

GEODETA UPRAWNIONY
inż. Wojciech Małek
tel. 730 444 100 Upr.: 23496

GEODEZJA-BHP Wojciech Małek
KRUSZYN, ul. Główna 24
59-700 Bolesławiec
tel. 730 444 100
NIP 6121831252, REGON 384271974

GEODEZJA-BHP Wojciech Małek
KRUSZYN, ul. Główna 24
59-700 Bolesławiec
tel. 730 444 100
NIP 6121831252, REGON 384271974

GEODETA UPRAWNIONY
inż. Wojciech Małek
tel. 730 444 100 Upr.: 23496

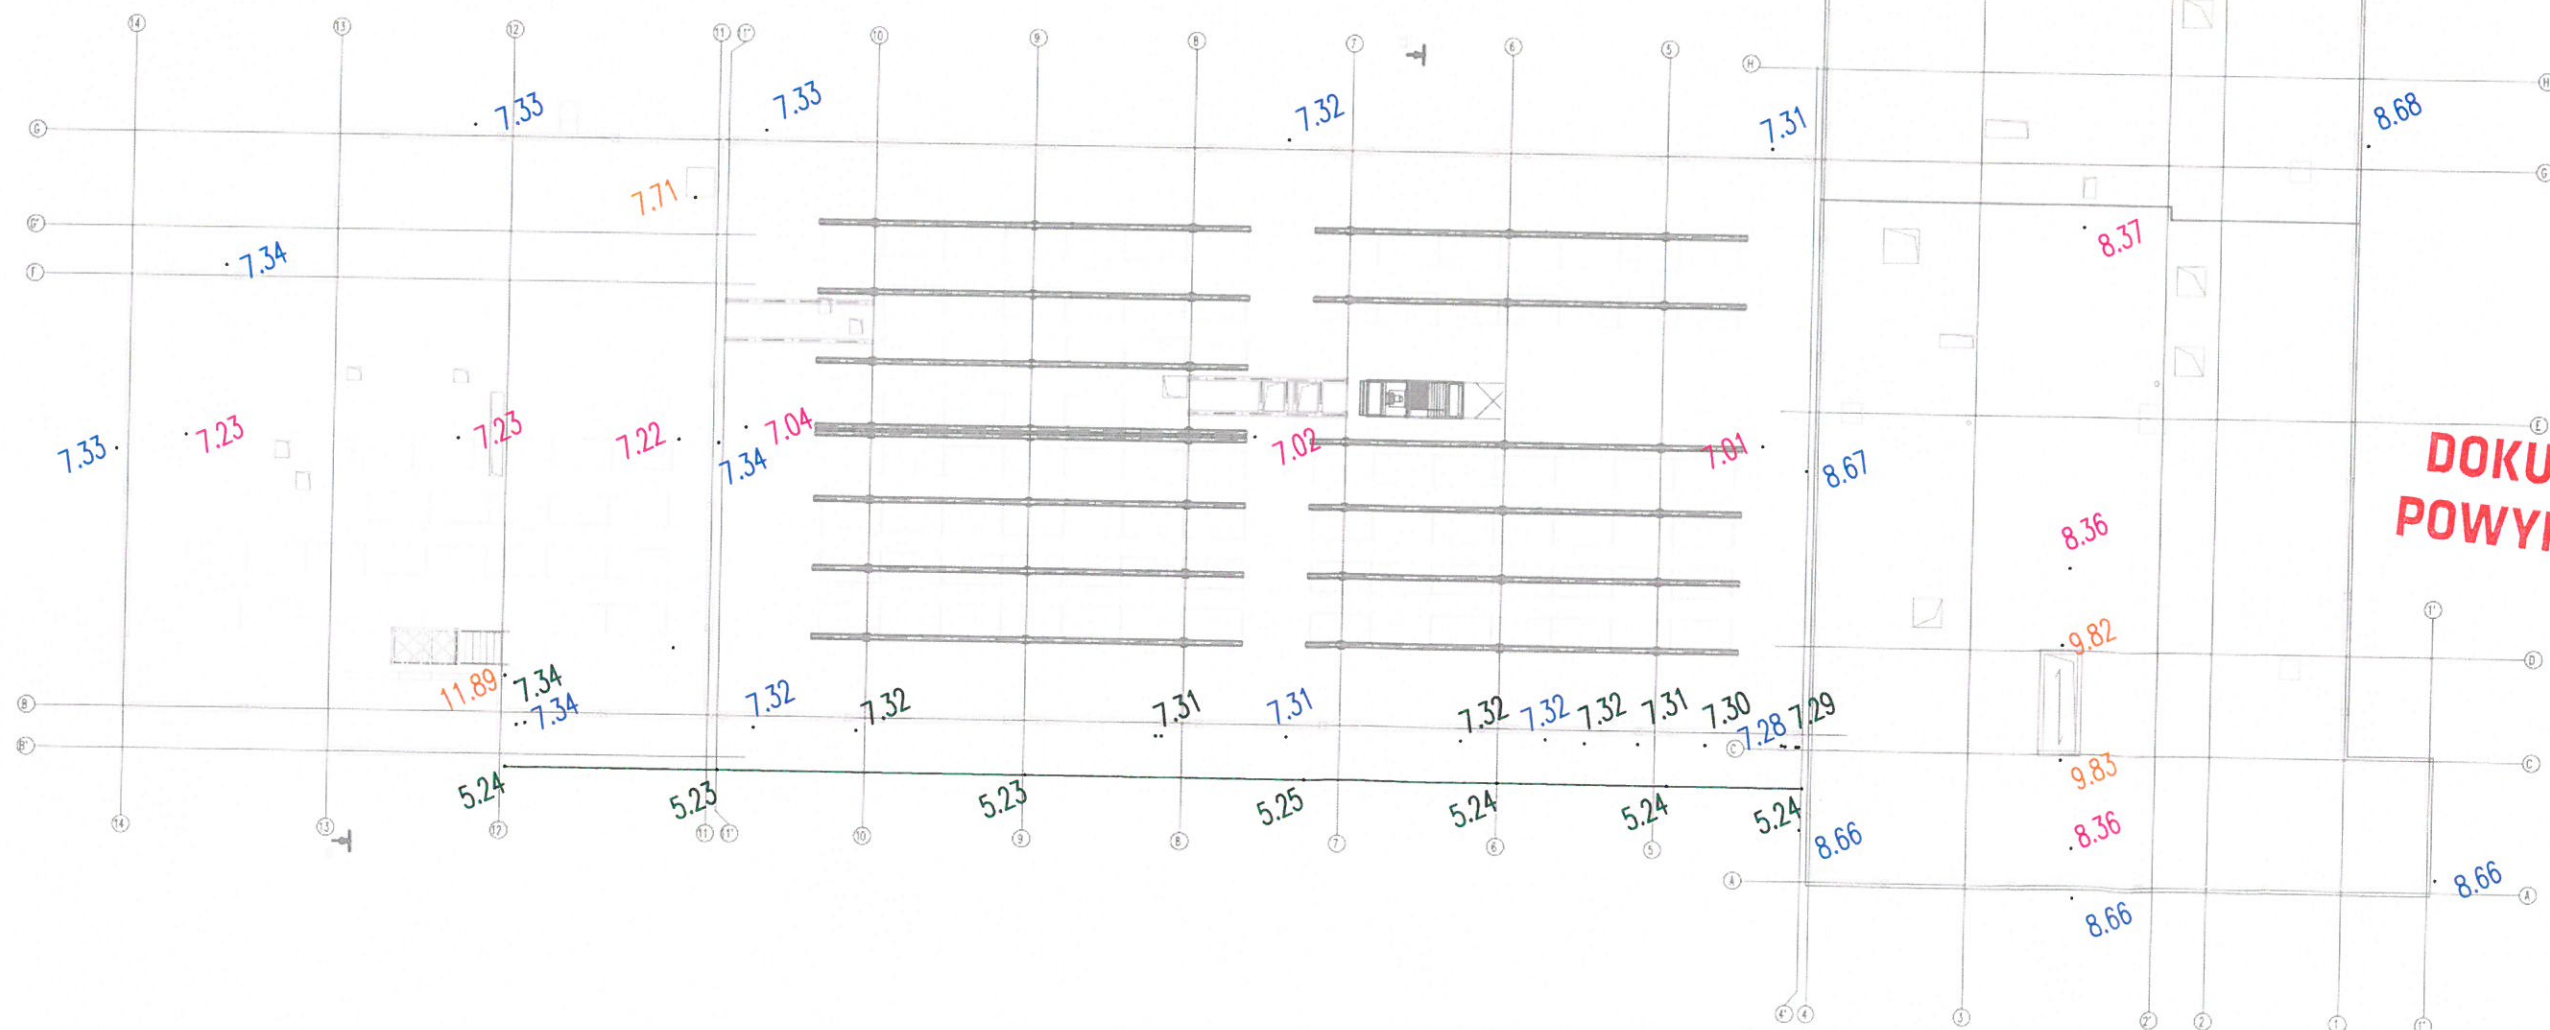

**Wykaz pomierzonych lub obliczonych współrzędnych punktów szczegółów
terenowych pomiaru drenażu oraz kanalizacji deszczowej
Budowa Komendy Powiatowej Państwowej Straży Pożarnej
z Jednostką Ratowniczo-Gaśniczą w Bolesławcu**

Nr	X	Y
p1	5682371.69	5540785.74
p2	5682375.82	5540780.00
p3	5682366.38	5540783.00
p4	5682354.85	5540806.42
p5	5682344.16	5540828.51
p6	5682344.84	5540830.03
p7	5682350.12	5540832.86
p8	5682365.82	5540800.35
p9	5682381.99	5540819.28
p10	5682370.52	5540843.12
p11	5682388.60	5540851.88
p12	5682381.82	5540865.81
p13	5682375.22	5540868.10
p14	5682346.78	5540854.45
p15	5682335.70	5540852.38
p16	5682340.15	5540838.57
p17	5682392.78	5540796.04
p18	5682388.38	5540793.83
p19	5682391.67	5540787.44

**DOKUMENTACJA
POWYKONAWCZA**

GEODETA UPRAWNIONY
inż. Wojciech Małek
tel. 730 444 100 Upr. 23496

[Signature]

GEODEZJA-BHP Wojciech Małek
KRUSZYN, ul. Główna 24
59-700 Bolesławiec
tel. 730 444 100
NIP 6121831232, REGON 384271974

GEODETA UPRAWNIONY
inż. Wojciech Małek
tel. 730 444 100 Upr. 23496

[Signature]

Woj.: dolnośląskie
Powiat: bolesławiecki
Gmina: Bolesławiec
Obręb: Bolesławiec-4
Nr dz.: 202/7, 202/6

Bolesławiec, dnia 28.03.2024

Szkic pomiaru drenażu oraz kanalizacji deszczowej Budowa Komendy Powiatowej Państwowej Straży Pożarnej z Jednostką Ratowniczo-Gaśniczą w Bolesławcu

Zestawienie:

kanalizacja drenaż 160 PVC = 265 mb
kanalizacja drenaż 200 PVC = 11,60 mb
kanalizacja deszczowa 250 PVC = 54,2 mb

Uwagi:

- miejsca wyśię sieci kanalizacji sanitarnej oraz technologicznej nie zostały pomierzone bezpośrednio przed zasypaniem.


GEODEZJA-BHP Wojciech Małek
59-700 Kruszyń, ul. Główna 24
NIP: 612-183-12-52
Tel. 730 444 100, 23496
malek.geodeta@gmail.com

GEODETA UPRAWNIONY
inż. Wojciech Małek
tel. 730 444 100 Upr.: 23496

193,84 Dr5
p9 - numeracja pomiaru

Bolesławiec

GEODETA UPRAWNIONY
inż. Wojciech Małek
tel. 730 444 100 Upr.: 23496

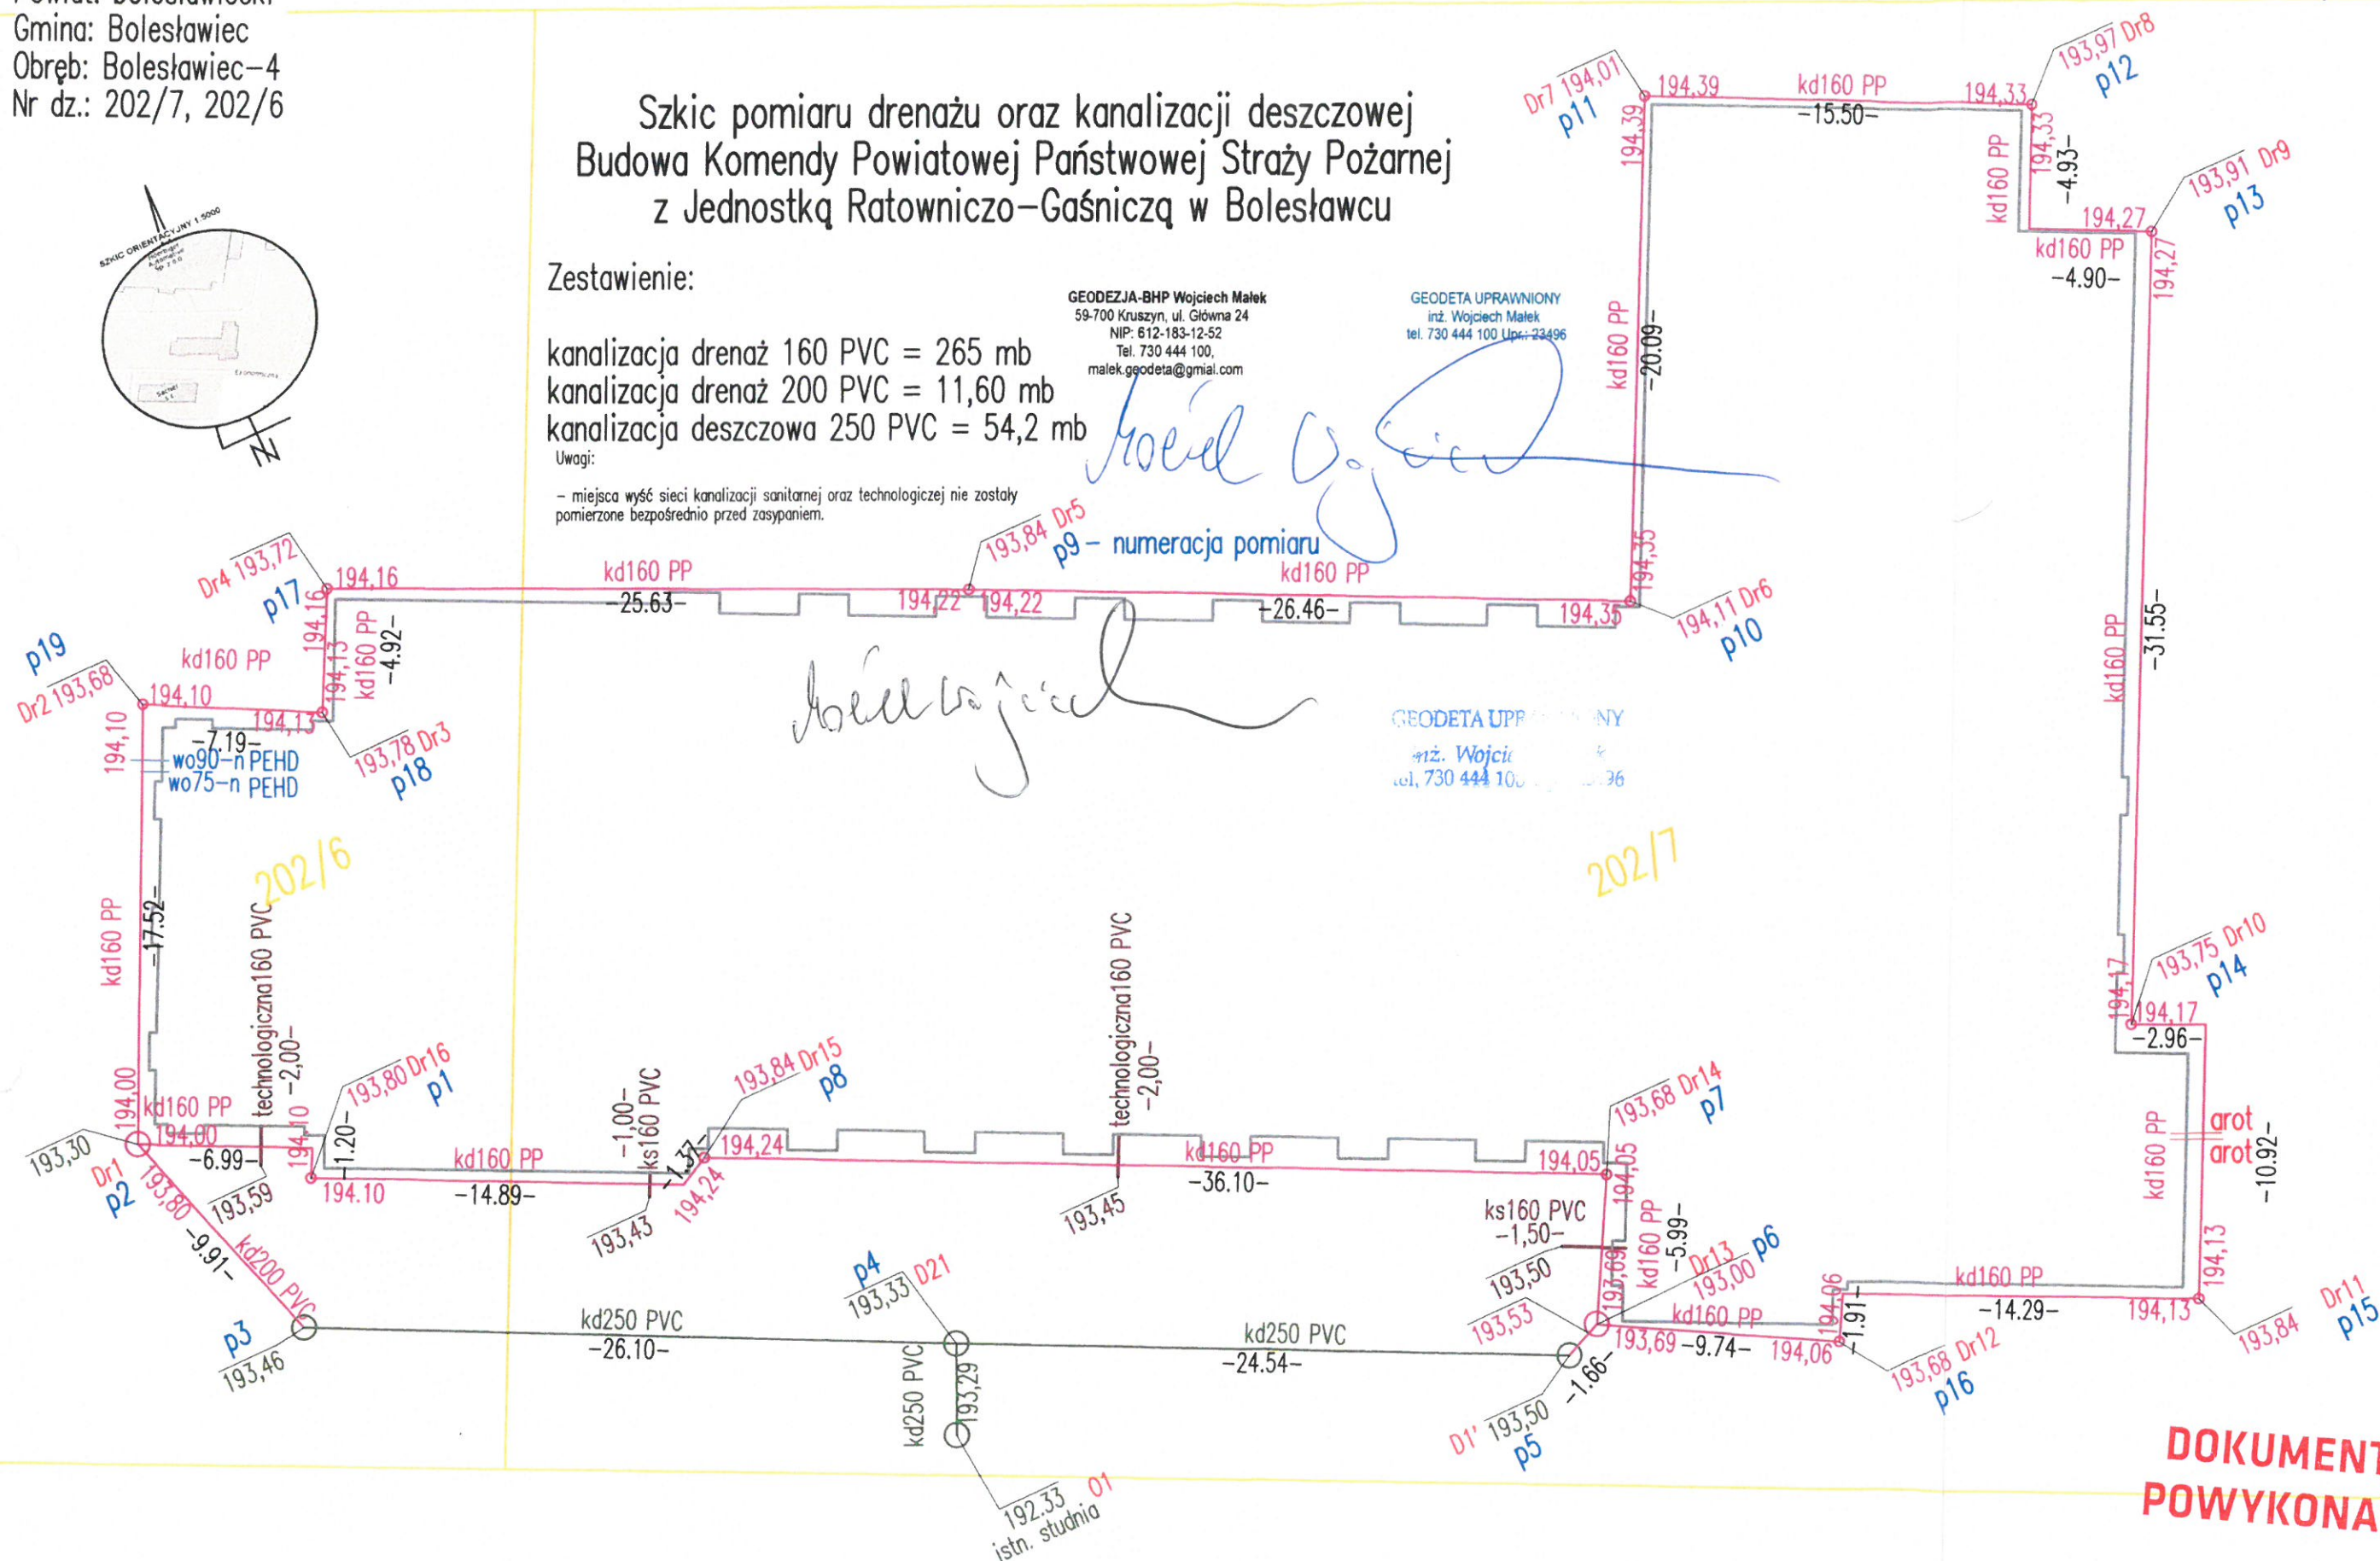

**DOKUMENTACJA
POWYKONAWCZA**


GEODETA UPRAWNIONY
mgr. Wojciech Małek
tel. 730 444 100 Upr. 23426

GEODEZIA-BHP Wojciech Małek
KRUSZYN, ul. Główna 24
59-700 Solesławiec
tel. 730 444 100
NIP 6121831252, REGON 384271974

Wojciech Małek

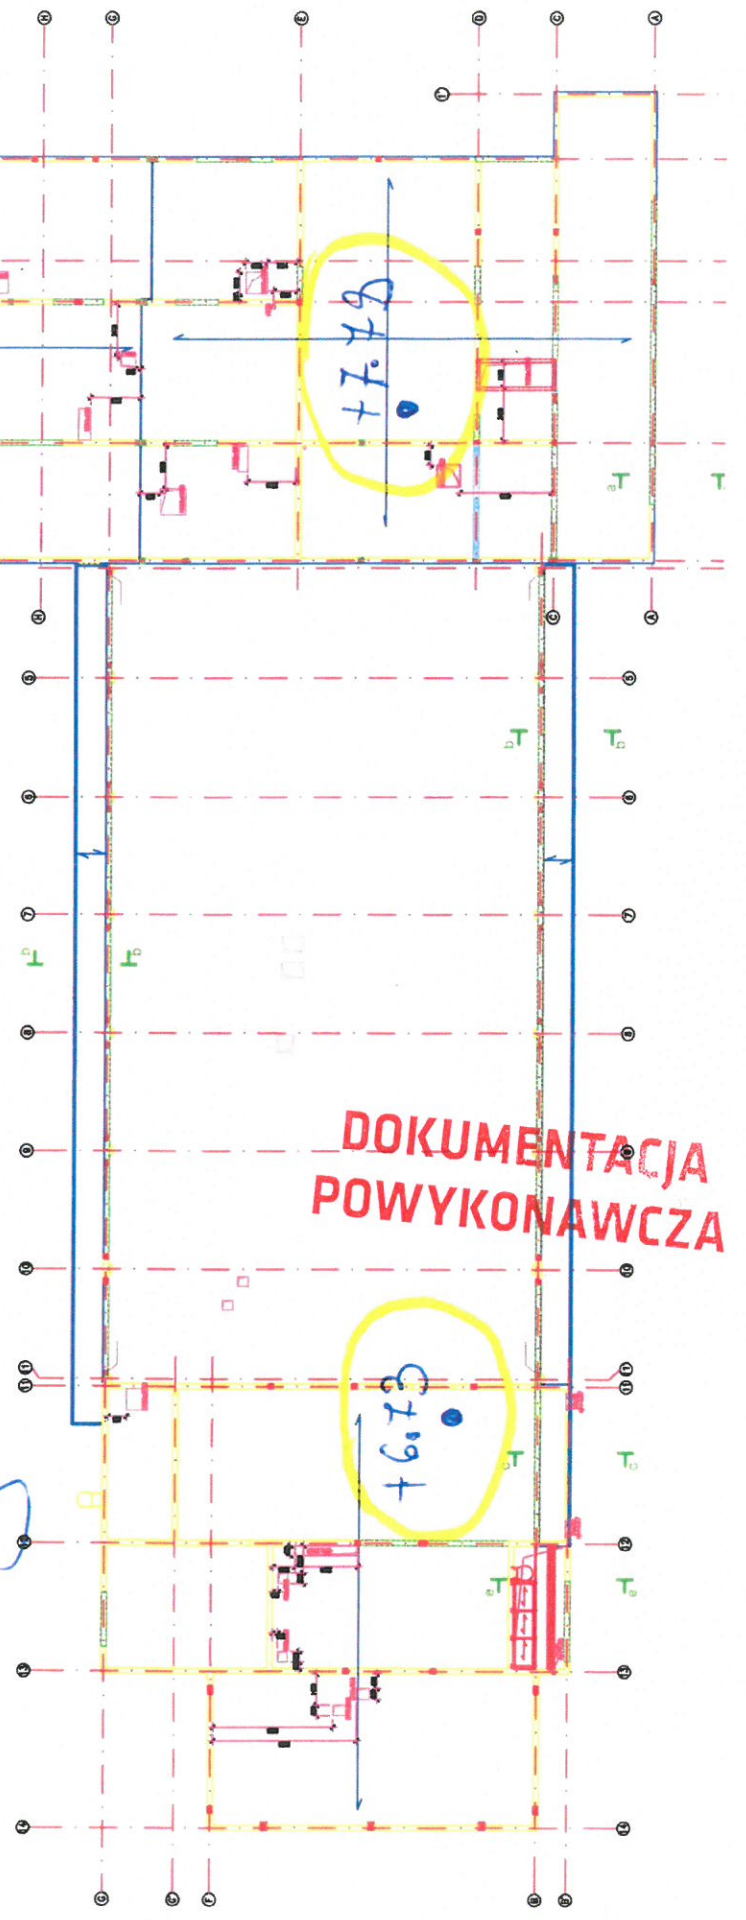



UWAGI

- PRZYJĘTO GRUBOŚĆ SIŁOSTRU 24 cm
ZERÓ PODŁOŻY $\pm 0.00 = 185.37$

GEODETA UPRAWNIONY
mgr inż. Wojciech Matek
tel. 730 444 100 Upr. 23496

GEODEZIA-BHP Wojciech Matek
KRUSZYŃ, ul. Główna 24
59-700 Bolesławiec
tel. 730 444 100
NIP 6121831252 REGON 384271974

Wojciech Matek

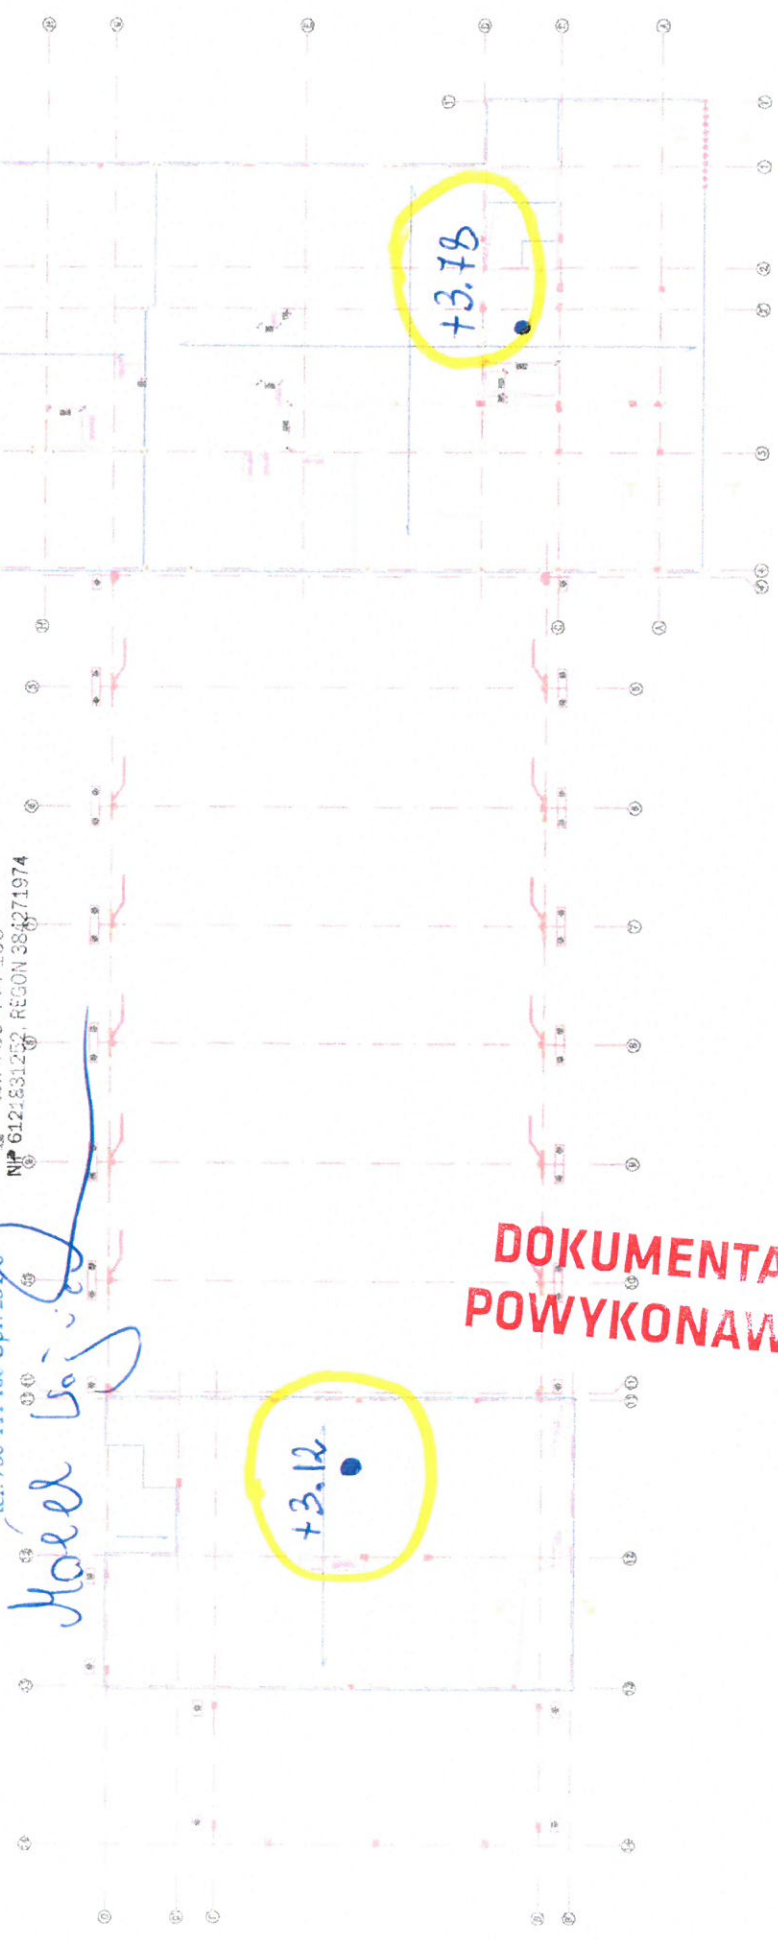

DOKUMENTACJA
POWYKONAWCZA