


LEGENDA:

- [illegible]

**UWAGA NADZORU AUTORSKIEGO:**  
- Załączono rysunek nr 20 przedstawiający rozwiązanie zamienne

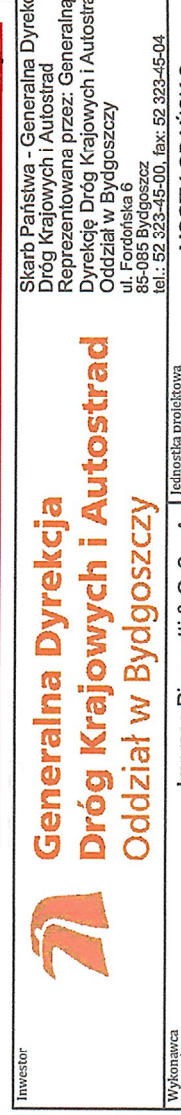

**PIZZAROTTI**  
SINCE 1910

Via Anna Maria Adorni  
Impresie Pizzarotti & C. S.p.A.

ul. Jasnogrodzka 12a  
01-147 Warszawa  
tel. +48 53 531 80 84

Projekt i budowa drogi ekspresowej S-5 na odcinku Nowe Miasto-Boguszyca-granica  
powiatu kujawsko-pomorskiego i wielkopolskiego z podziałem na 3 części:  
ODCINEK 2 Dworzysko (bez wjeźdza) – Aleksandrów (z wjeźdem)

[illegible]