


**PRZEKRÓJ D-D skala 1:200**  
35000 (szerokość przejścia dla zwierząt)

Ekran przeciwoślnieniowy Długość:  $50000 * \sin(45) = 35355$


PRZEKRÓJ POPRZECZNY 1:50/1:200

(CROSS SECTION 1:50/1:200)

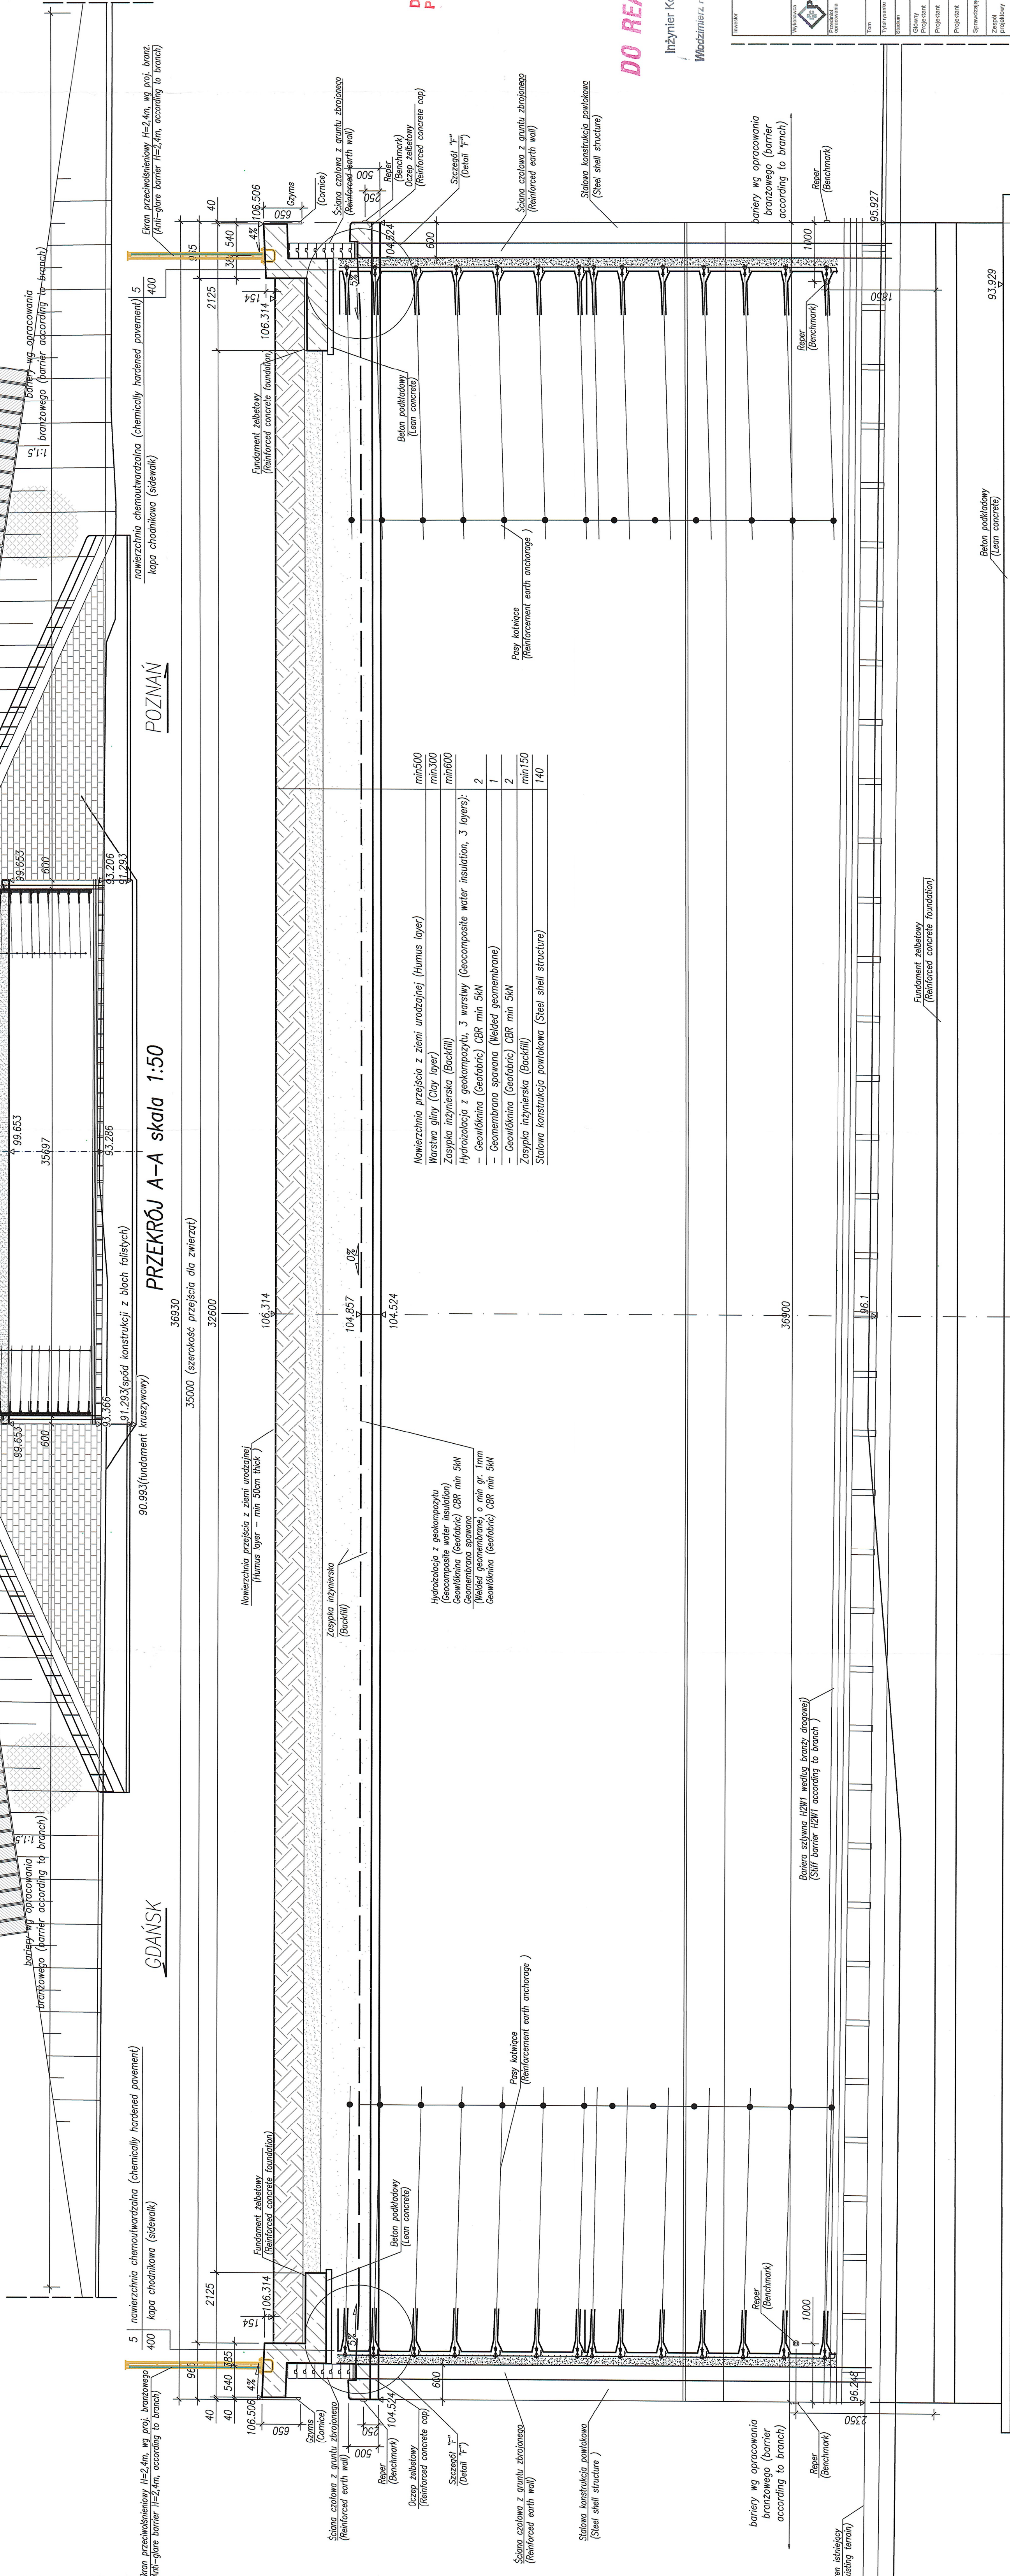

Szczegół zakończenia hydroizolacji – "F"  
(Ending of water insulation – detail "F")

Skala 1:20

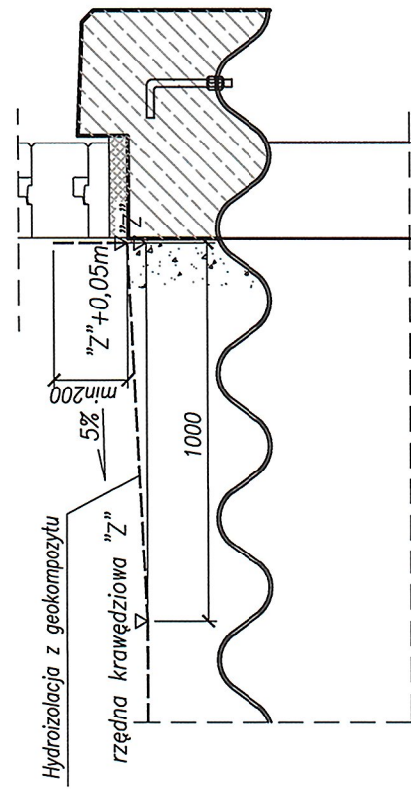

**DOKUMENTACJA  
POWYKONAWCZA**

INSPEKTOR NADZORNI  
mgr inż. Paweł Nulc

**KIEROWNIK ROBOTY MOSTOWYCH**

**mgr inż Krzysztof Kolasa**  
 ul. nr ZAP/02/20/OZOM/09  
 do kierowania robotami budowlanymi  
 bez ograniczeń w specjalności mostowej

**UWAGA NADZORU AUTORSKIEGO:**  
Załączono rysunek nr 24 przedstawiający rozwiązanie zamienne

**Generalna Dyrekcja  
Dróg Krajowych i Autostrad  
Oddział w Bydgoszczy**

[illegible][illegible]