

Woj.: dolnośląskie
Powiat: bolesławiecki
Gmina: Bolesławiec
Obwód: Bolesławiec-4
Nr dz.: 202/7, 202/6

Bolesławiec, dnia 28.03.2024


Zestawienie:

kanalizacja drenaż 160 PVC = 265 mb
kanalizacja drenaż 200 PVC = 11,60 mb
kanalizacja deszczowa 250 PVC = 54,2 mb

Uwagi:


- miejsca wyśię sieci kanalizacji sanitarnej oraz technologicznej nie zostały pomierzone bezpośrednio przed zasypaniem.

GEODEZJA-BHP Wojciech Małek
59-700 Kruszyn, ul. Główna 24
NIP: 612-183-12-52
Tel. 730 444 100
malek.geodeta@gmail.com

GEODETA UPRAWNIONY
inż. Wojciech Małek
tel. 730 444 100 Upr. 23496

GEODETA UPRAWNIONY
inż. Wojciech Małek
tel. 730 444 100 Upr. 23496

**DOKUMENTACJA
POWYKONAWCZA**

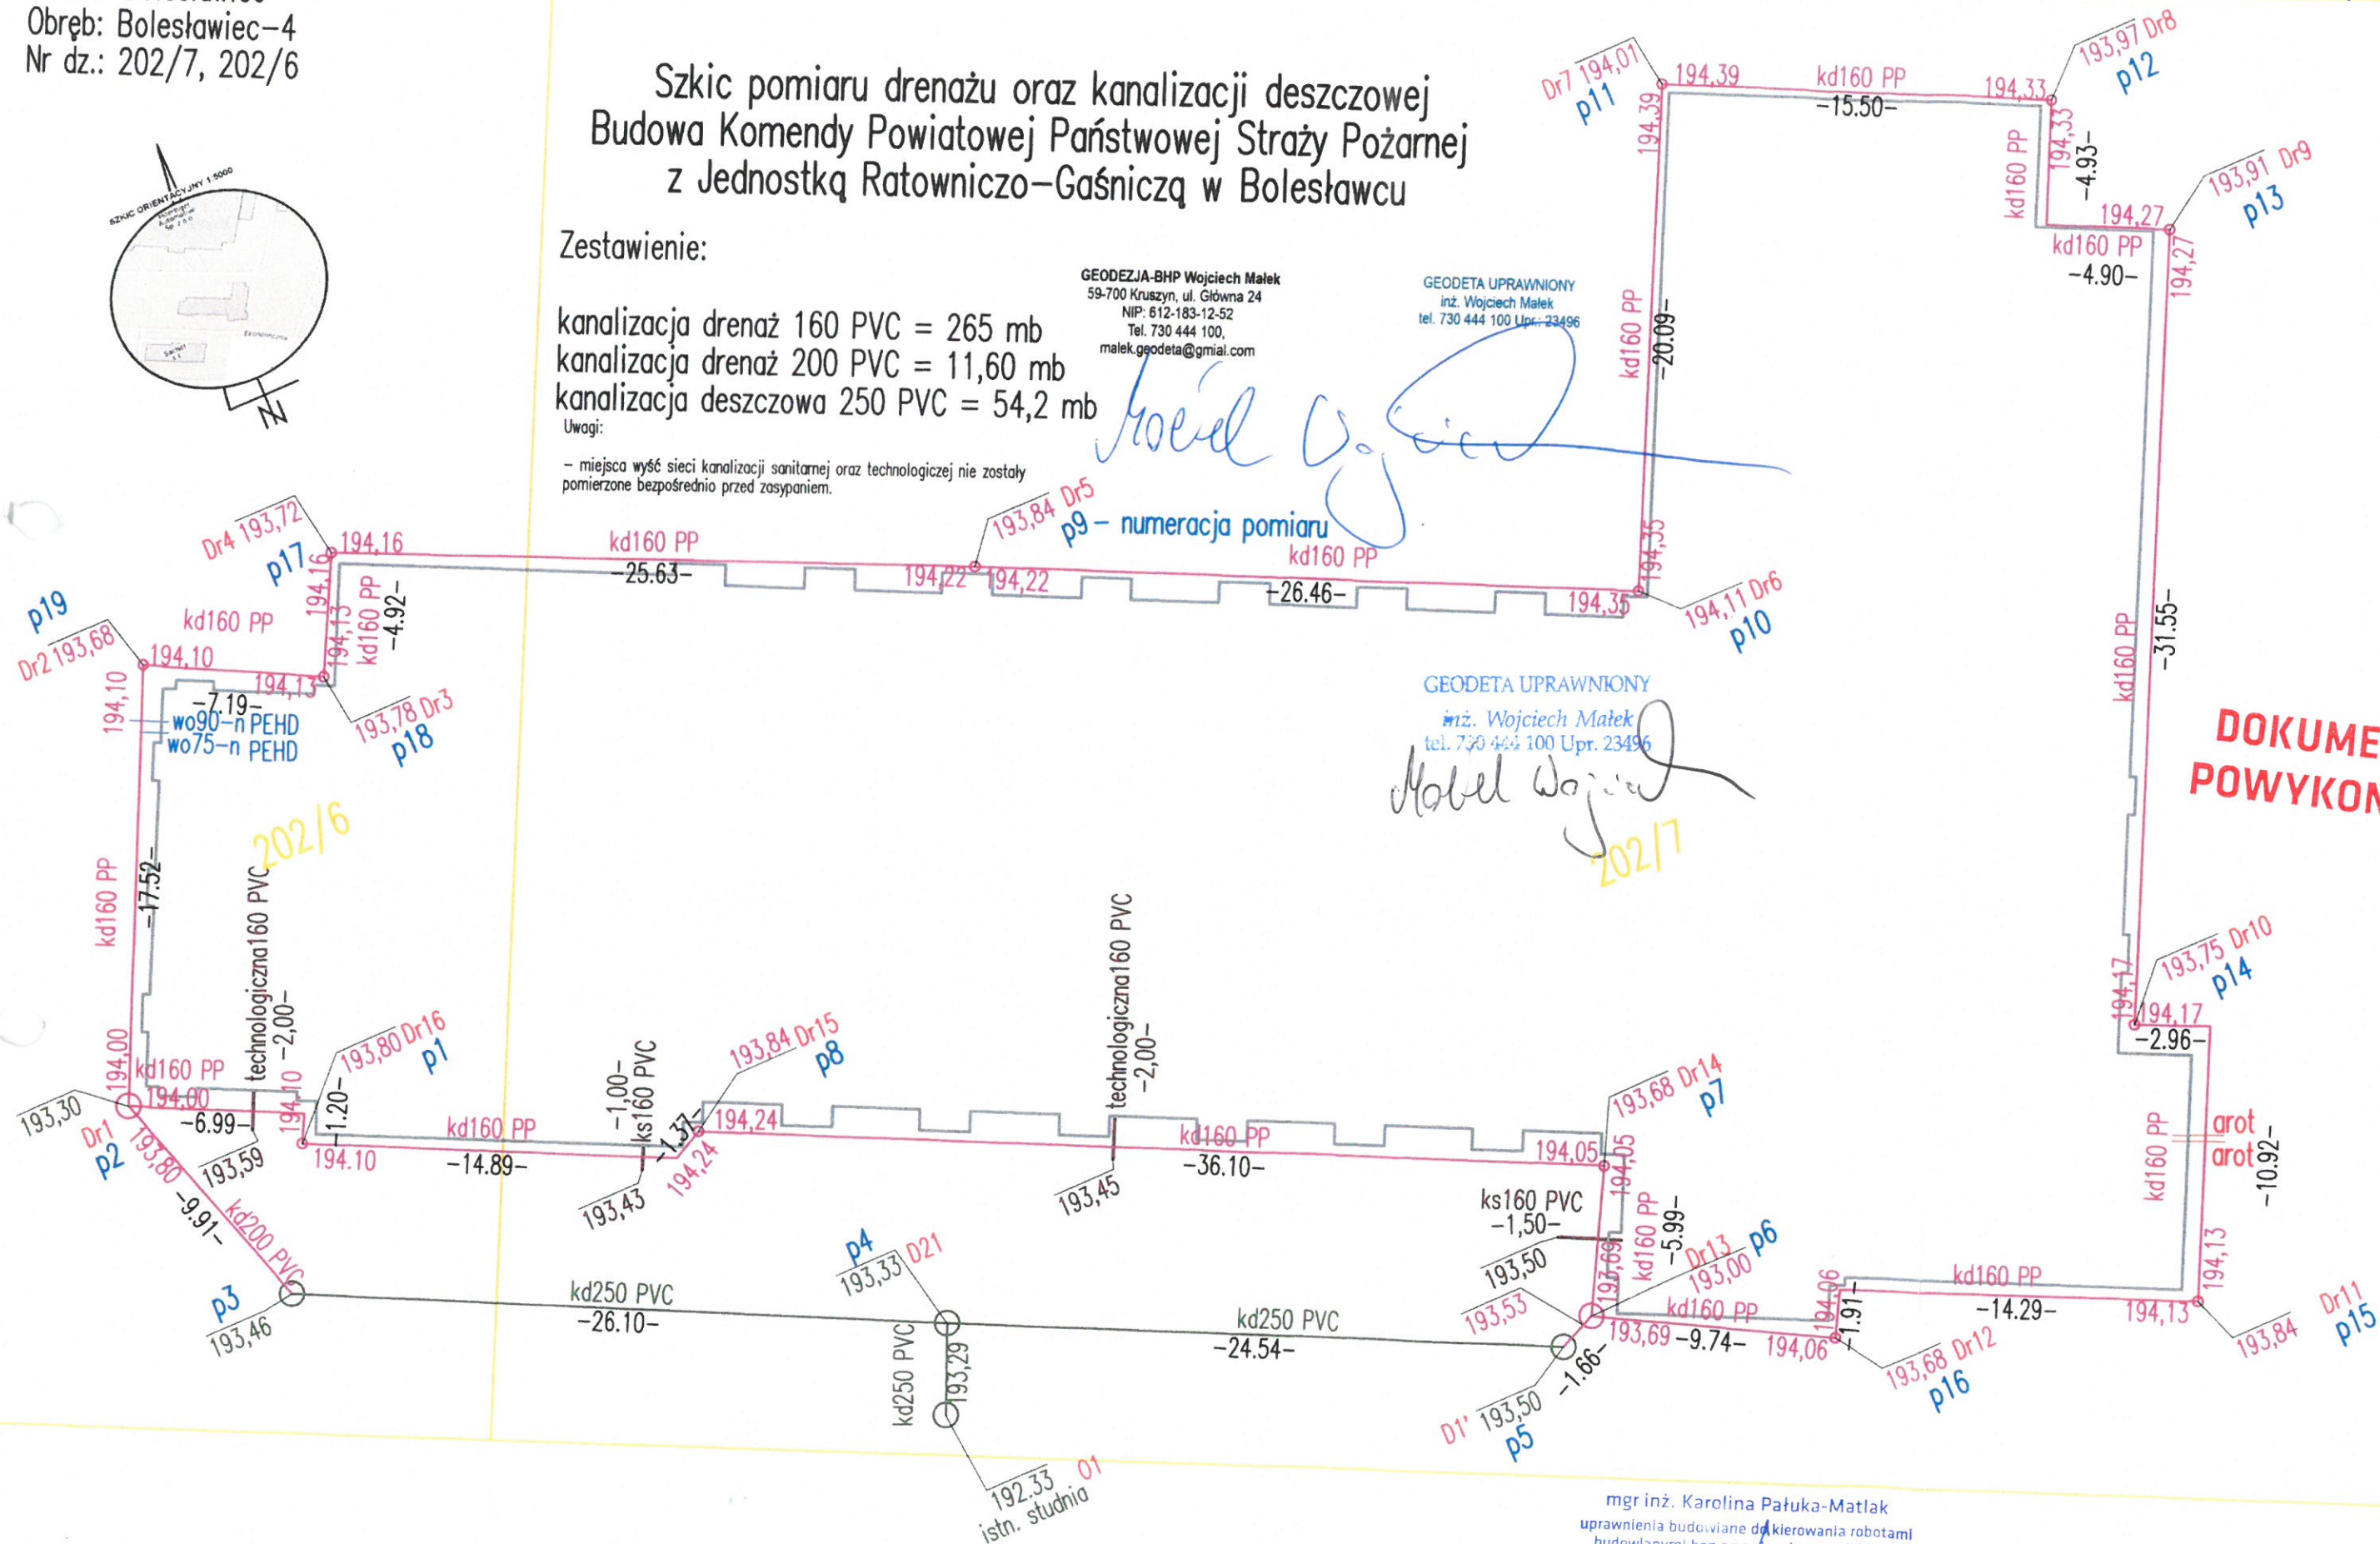

mgr inż. Karolina Pałuka-Matlak
uprawnienia budowlane do kierowania robotami
budowlanymi bez ograniczeń w specjalności
instalacyjnej w zakresie sieci, instalacji i urządzeń
ciepłych, wentylacyjnych, gazowych,
wodociągowych i kanalizacyjnych
nr ewid. WKP/0111/OW05/08

UPRAWNIONY W ZAKRESIE
KONSTRUKCYJNO-BUDOWLANYM
z § 5 ust. 1, § 6 ust. 1, § 3, § 7, § 8, § 9, § 10, § 11 pkt 2
Nr uprawn. 1457/88
mgr inż. Krzysztof Struczyk
59-700 Bolesławiec, ul. Kresów II RP Nr 15

Woj.: dolnośląskie
Powiat: bolesławiecki
Gmina: Bolesławiec
Obręb: Bolesławiec-4
Nr dz.: 202/7, 202/6

Bolesławiec, dnia 28.03.2024

Szkic pomiaru drenażu oraz kanalizacji deszczowej Budowa Komendy Powiatowej Państwowej Straży Pożarnej z Jednostką Ratowniczo-Gaśniczą w Bolesławcu

Zestawienie:

kanalizacja drenaż 160 PVC = 265 mb
kanalizacja drenaż 200 PVC = 11,60 mb
kanalizacja deszczowa 250 PVC = 54,2 mb


Uwagi:

- miejsca wyść sieci kanalizacji sanitarnej oraz technologicznej nie zostały pomierzone bezpośrednio przed zasypianiem.

GEODEZJA-BHP Wojciech Małek
59-700 Kruszyń, ul. Główna 24
NIP: 612-183-12-52
Tel. 730 444 100,
malek.geodeta@gmail.com

GEODETA UPRAWNIONY
inż. Wojciech Małek
tel. 730 444 100 Upr. 23496

GEODETA UPRAWNIONY
inż. Wojciech Małek
tel. 730 444 100 Upr. 23496

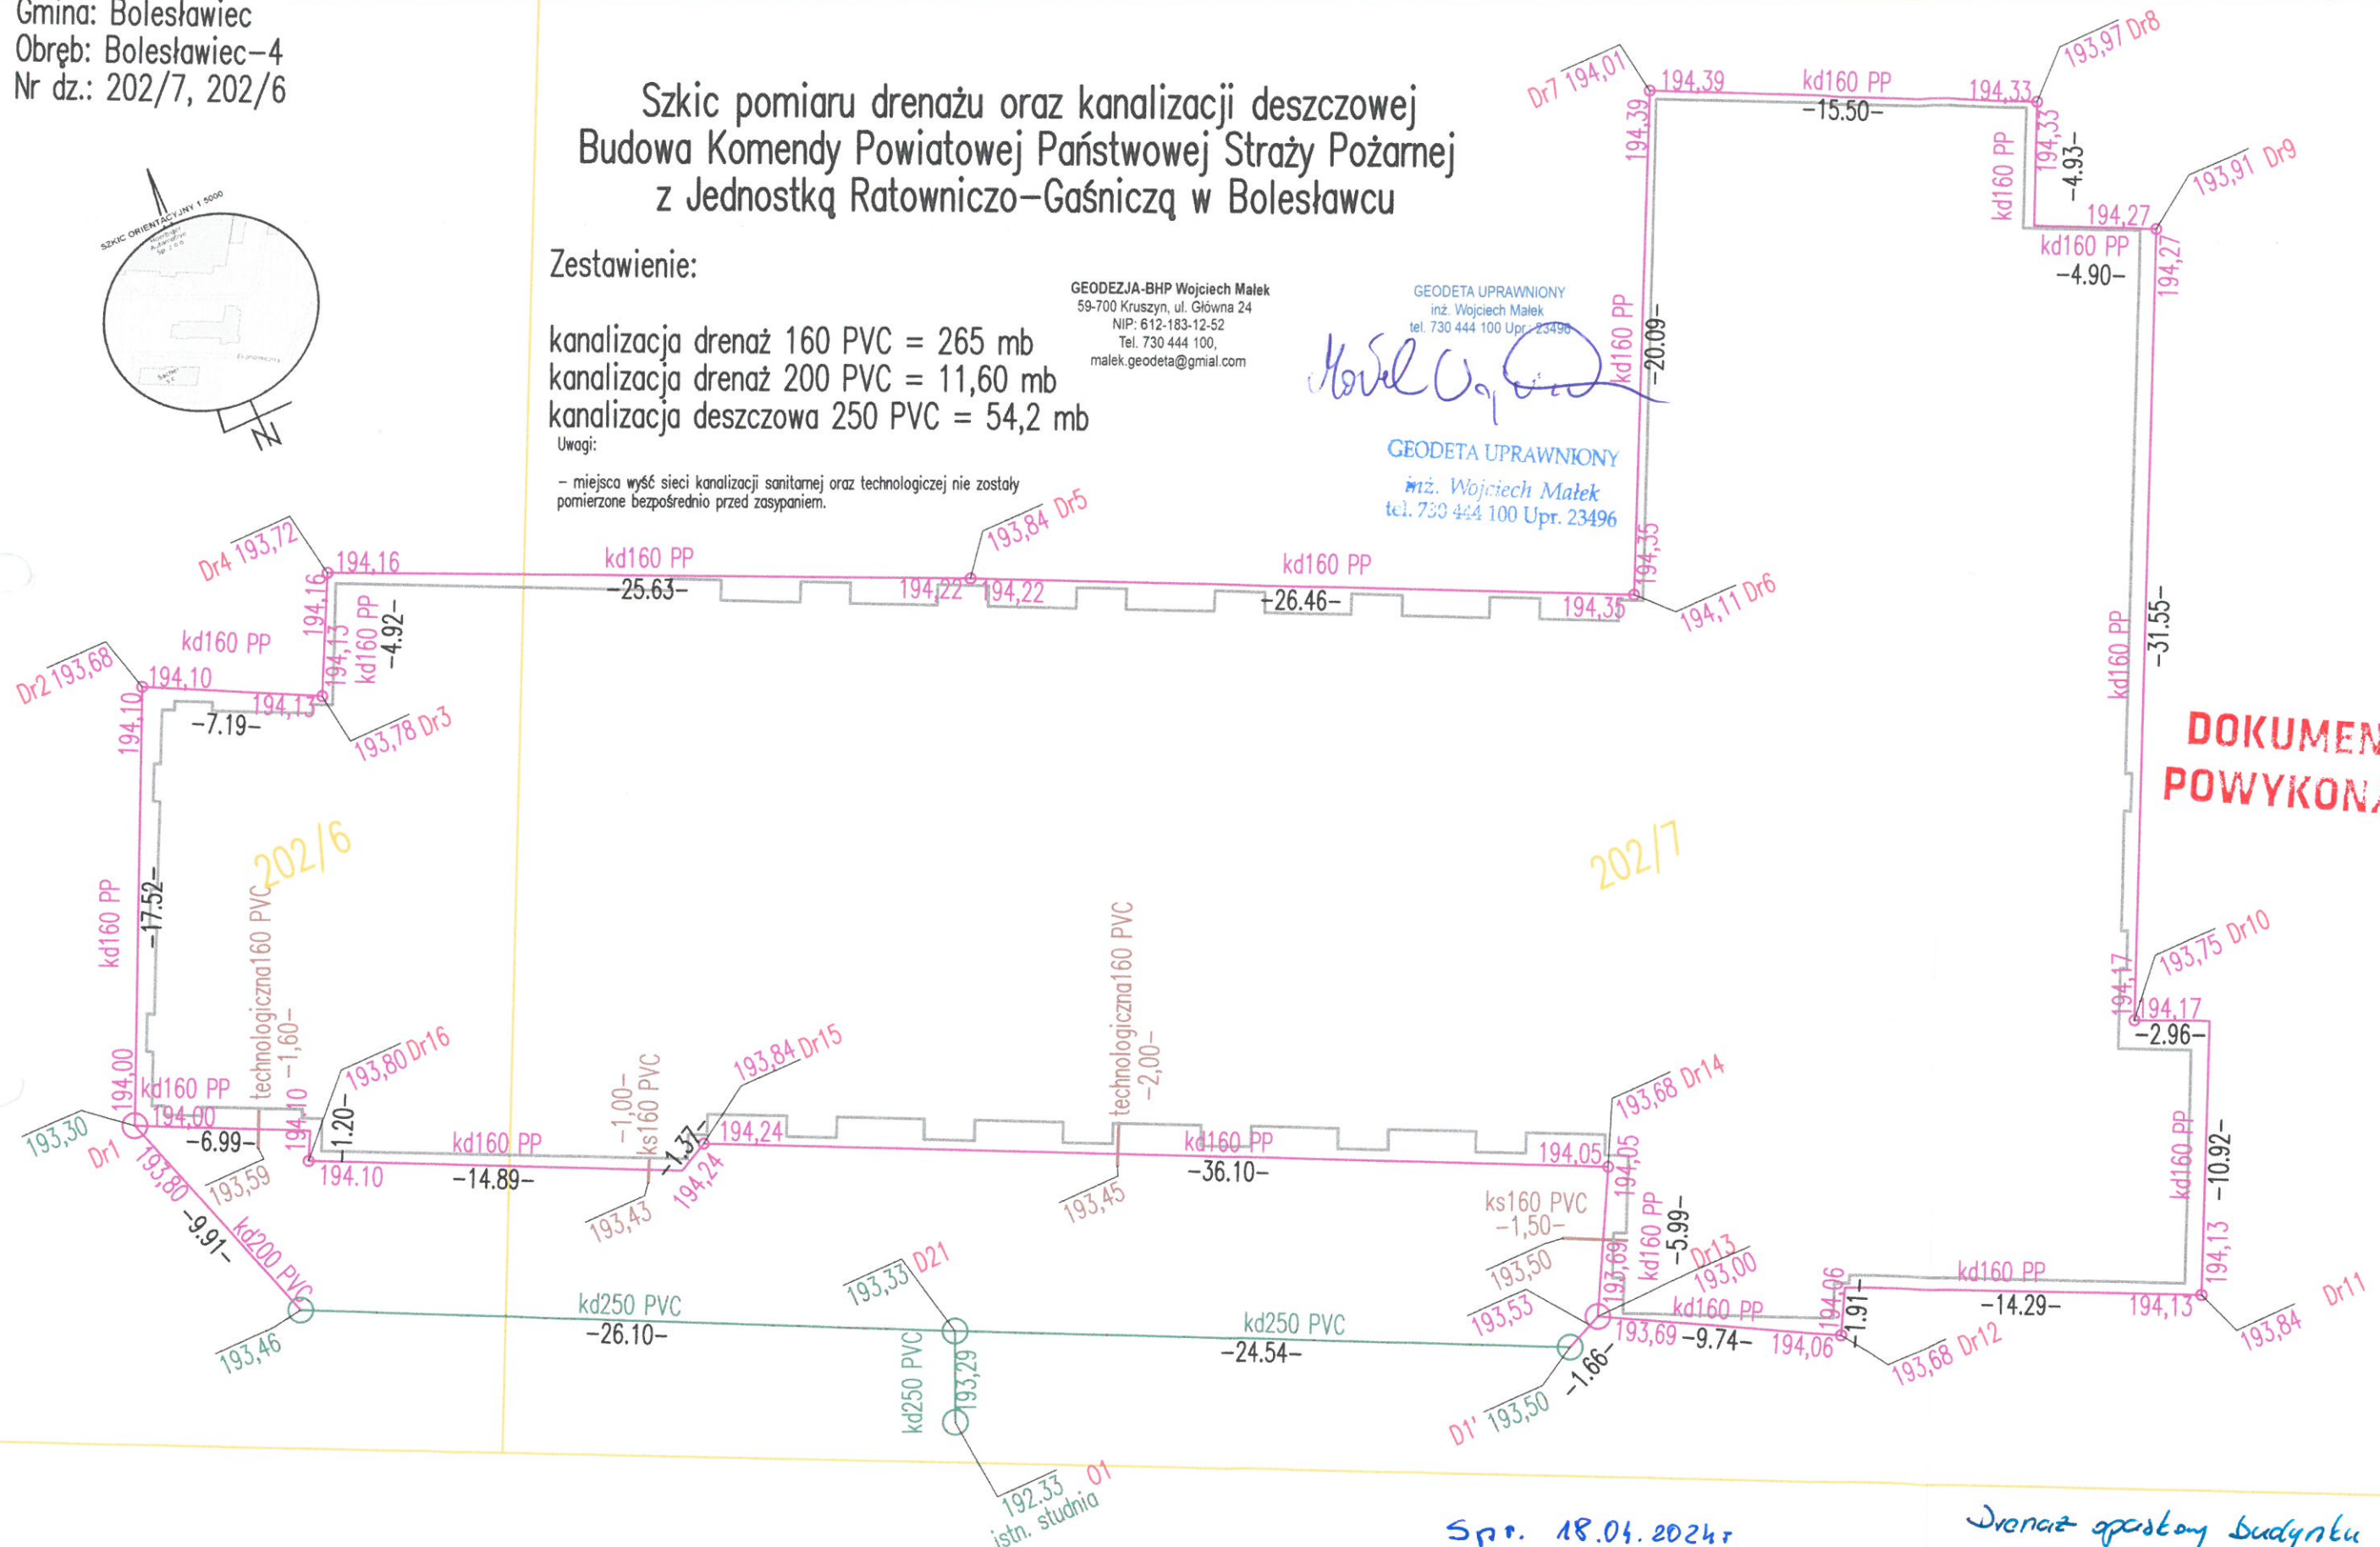


Spr. 18.04.2024r

UPRAWNIONY W ZAKRESIE
KONSTRUKCYJNO-BUDOWLANYM
z 18 ust. 1, 30 ust. 1, 33, 37, 38, 39, 99, 100
Nr uprawn. 1457/85
mgr inż. Krzysztof Strużyk
59-700 Bolesławiec, ul. Kresów II RP Nr 15

Drenaż opaskowy budynku został
wykonany zgodnie z załącznikami
projektowymi

mgr inż. Jacek Krystek

Uprawnienia budowlane w specjalności instalacyjnej
w zakresie sieci instalacji urządzeń wodociągowych
i kanalizacyjnych, ciepłych, wentylacyjnych i gazowych
do projektowania i kierowania robotami bez ograniczeń
nr upr. 7/98/JG, 61/98/JG