


SZKIC CIĘĆ ODNOWIENIOWYCH NA ROK 2024
N-CTWO MIĘDZYLEŚIE, L-CTWO Szklary

13-16-2-09-122 -f -00		Rębnia	IVD	Powierzchnia manipulacyjna (ha)	Zadrz.	0.6
		Rodzaj cięcie		Powierzchnia do odnowienia (ha)	TSL	LGŚW
Rodzaj obiektu selekcyjnego		Orientacyjny % pobór masy	30	Pow. zredukowana do odnowienia (ha)	TD	JD,BK

Uwagi:

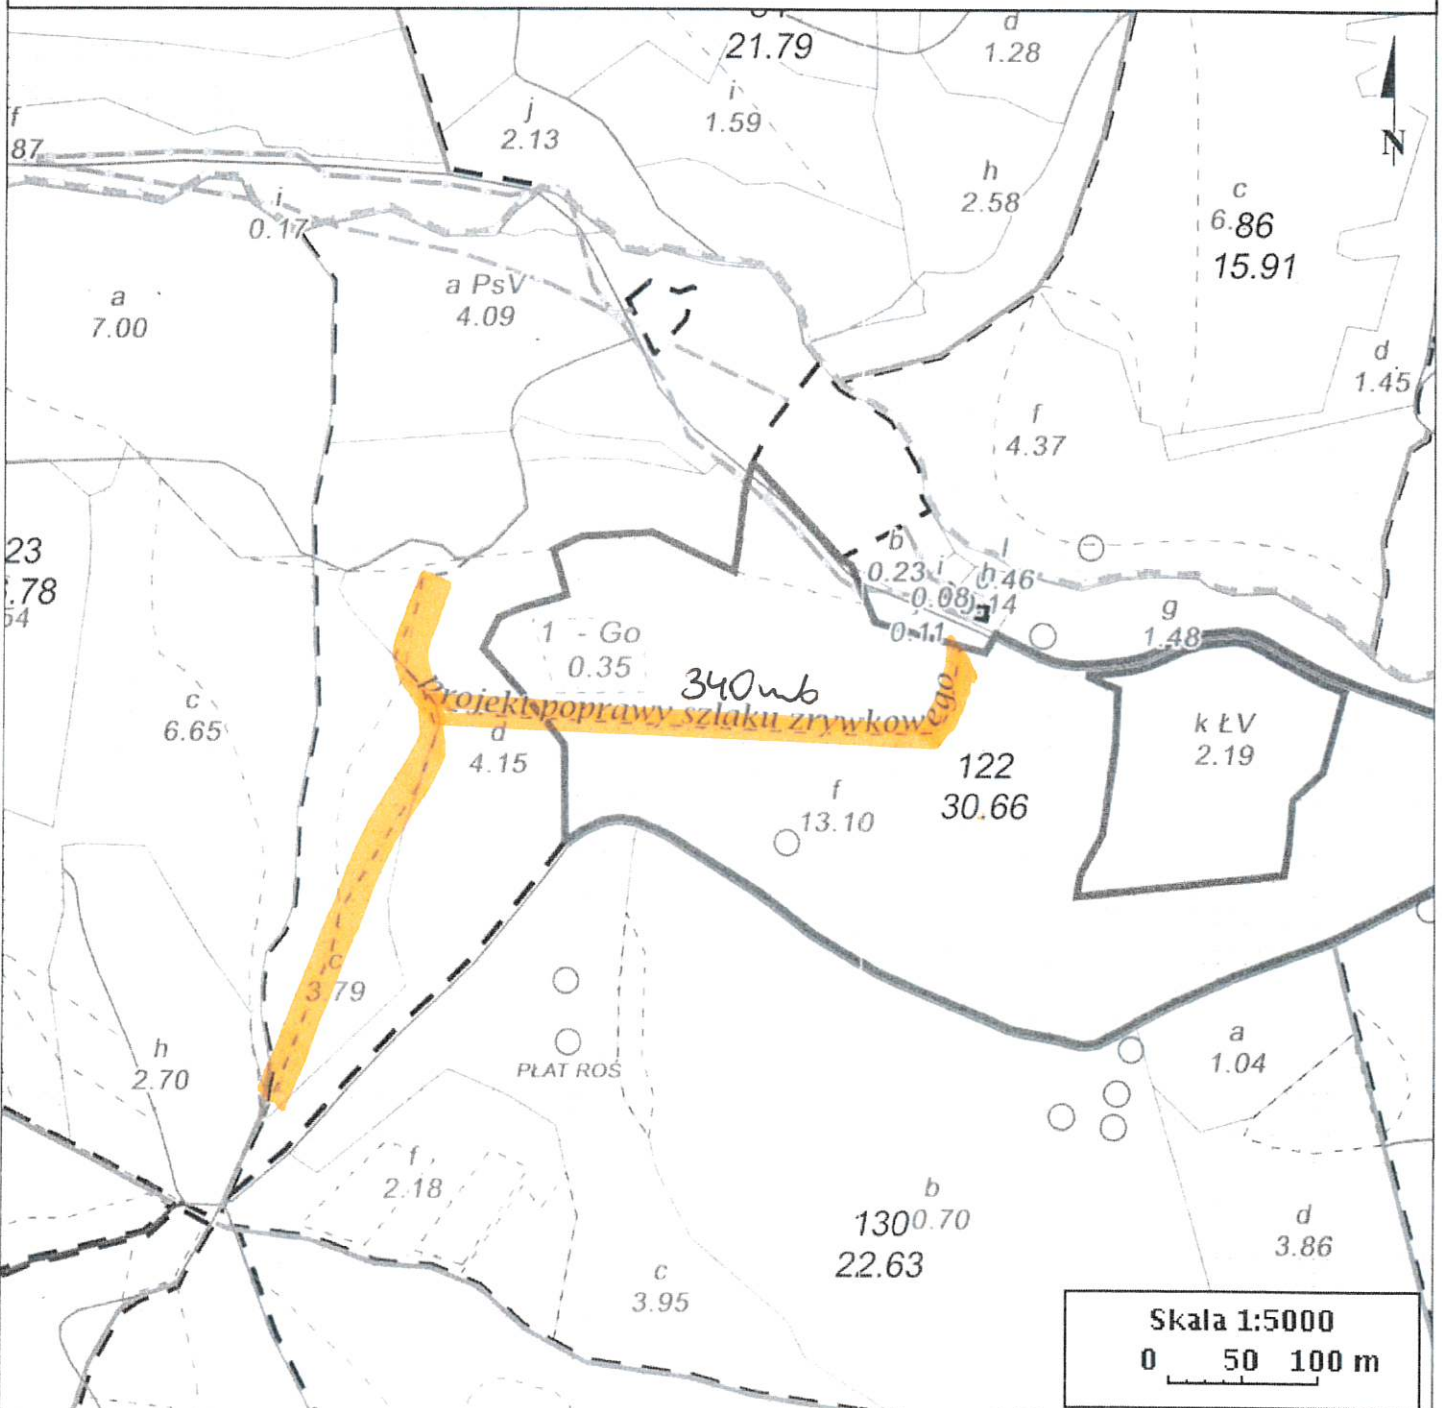

Skala 1:5000
0 50 100 m

Pozostałe ciek	Szlaki zrywkowe	Inne	Oddziały	Leśnictwa	Nadleśnictwa
Inne obiekty infrastruktury	Linie podziału powierzchniowego	Linie energetyczne	Punktowe osobliwości przyrodnicze	PNSW pozostające	PNSW
Droga publiczna	Rowy	Ścieżka	Wydzielania	Powierzchnia manipulacyjna	Budynki
Droga leśna		Szlaki zrywkowe			Działki zrębowe


- poprawa szlaku zrywkowego

~~Plac~~ 142b
~~manipulacyjny~~

SZKIC CIĘĆ ODNOWIENIOWYCH NA ROK 2023
N-CTWO MIĘDZYLESIE, L-CTWO Szklary

13-16-2-09-141 -b -00		Rębnia	IVD	Powierzchnia manipulacyjna (ha)		Zadrz.	0.7
		Rodzaj cięć		Powierzchnia do odnowienia (ha)		TSL	LMGŚW
Rodzaj obiektu selekcyjnego		Orientacyjny % pobór masy	30	Pow. zredukowana do odnowienia (ha)		TD	BK,ŚW

Uwagi:

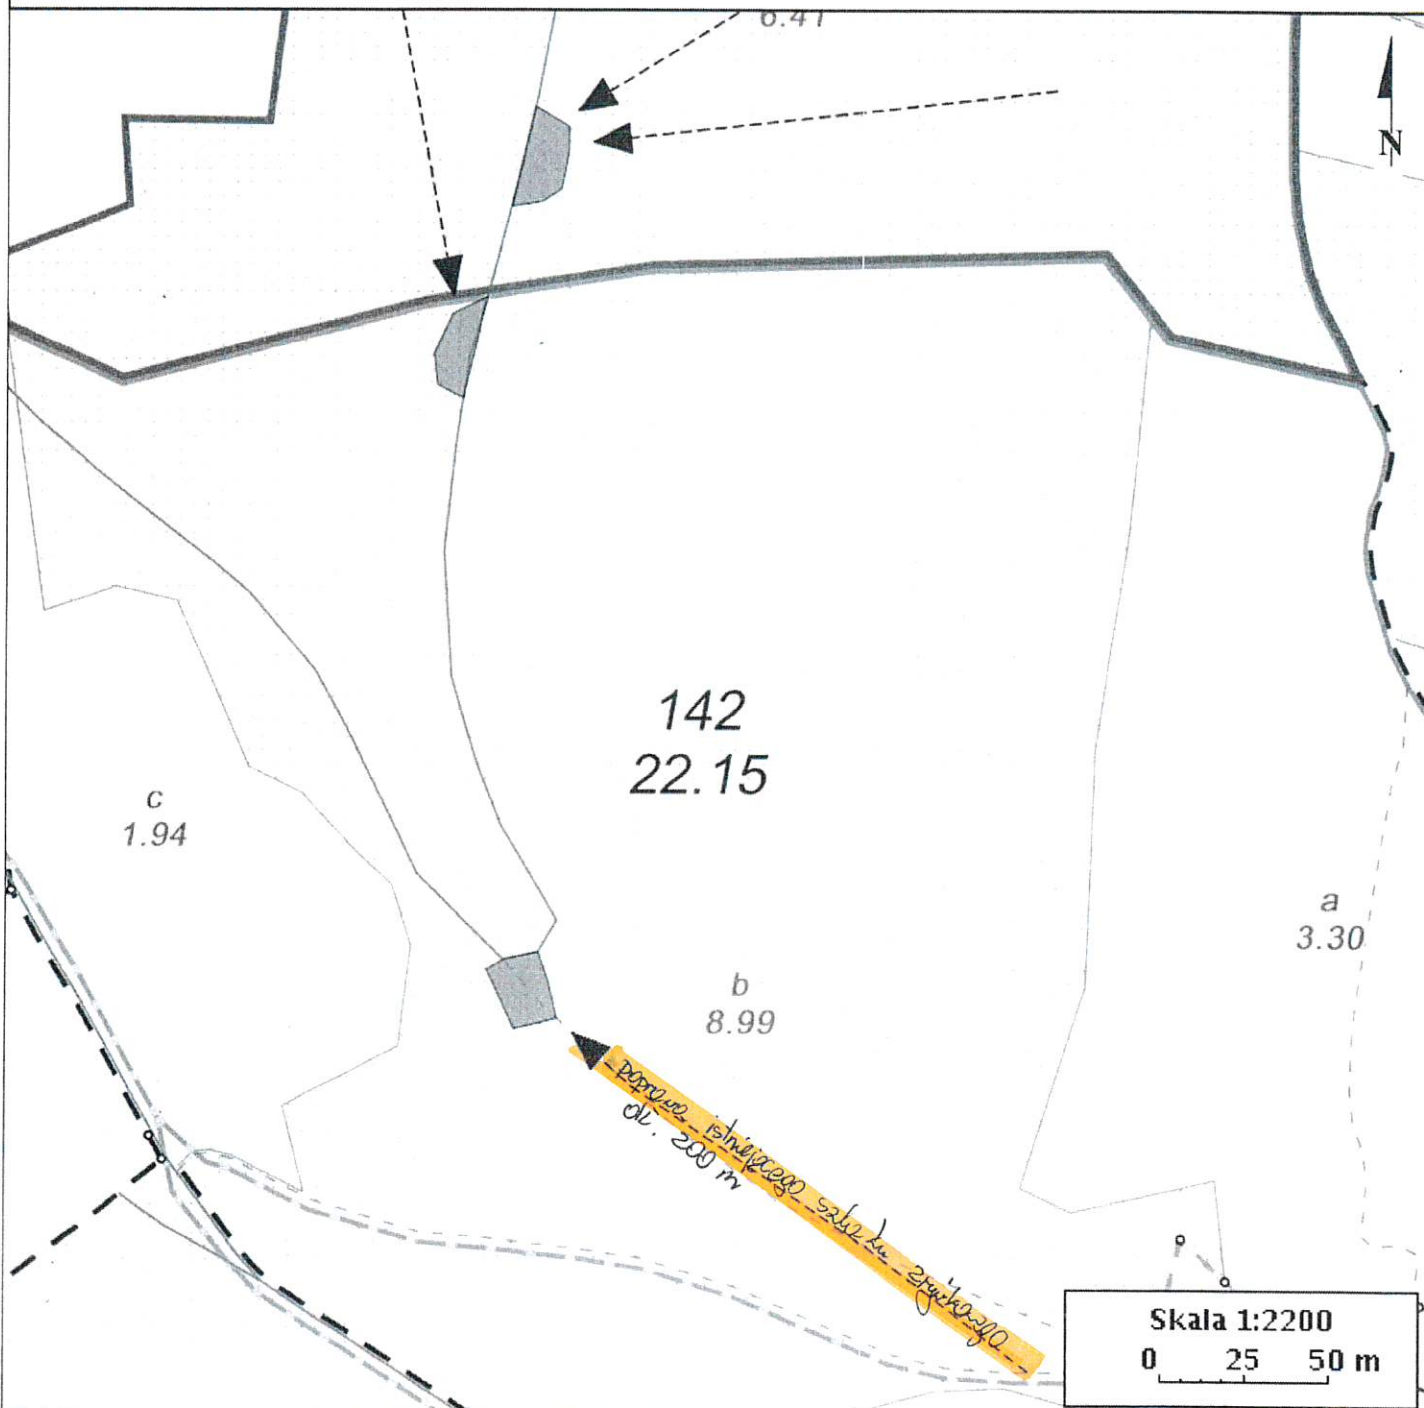


Inne obiekty infrastruktury	Linie podziału powierzchniowego	Szlaki zrywkowe	Leśnictwa	Miejsce składowania drewna
Droga publiczna	Inne	Kierunek zrywki	Powierzchnia manipulacyjna	Działki zrębowe
Droga leśna	Linie energetyczne	Oddziały	Graniczniki	
	Ścieżka	Wydzielenia	Nadleśnictwa	

— - poprawa istniejącego szlaku zrywki

SZKIC CIĘĆ ODNOWIENIOWYCH NA ROK 2024
N-CTWO MIĘDZYLESIE, L-CTWO Szklary

13-16-2-09-123 -c -00		Rębnia	IVD	Powierzchnia manipulacyjna (ha)	Zadrz.	0.6
LEŚNICTWO SZKLARY		Rodzaj cięć		Powierzchnia do odnowienia (ha)	TSL	LGŚW
		Orientacyjny % pobór masy	30	Pow. zredukowana do odnowienia (ha)	TD	JD,BK

Uwagi:

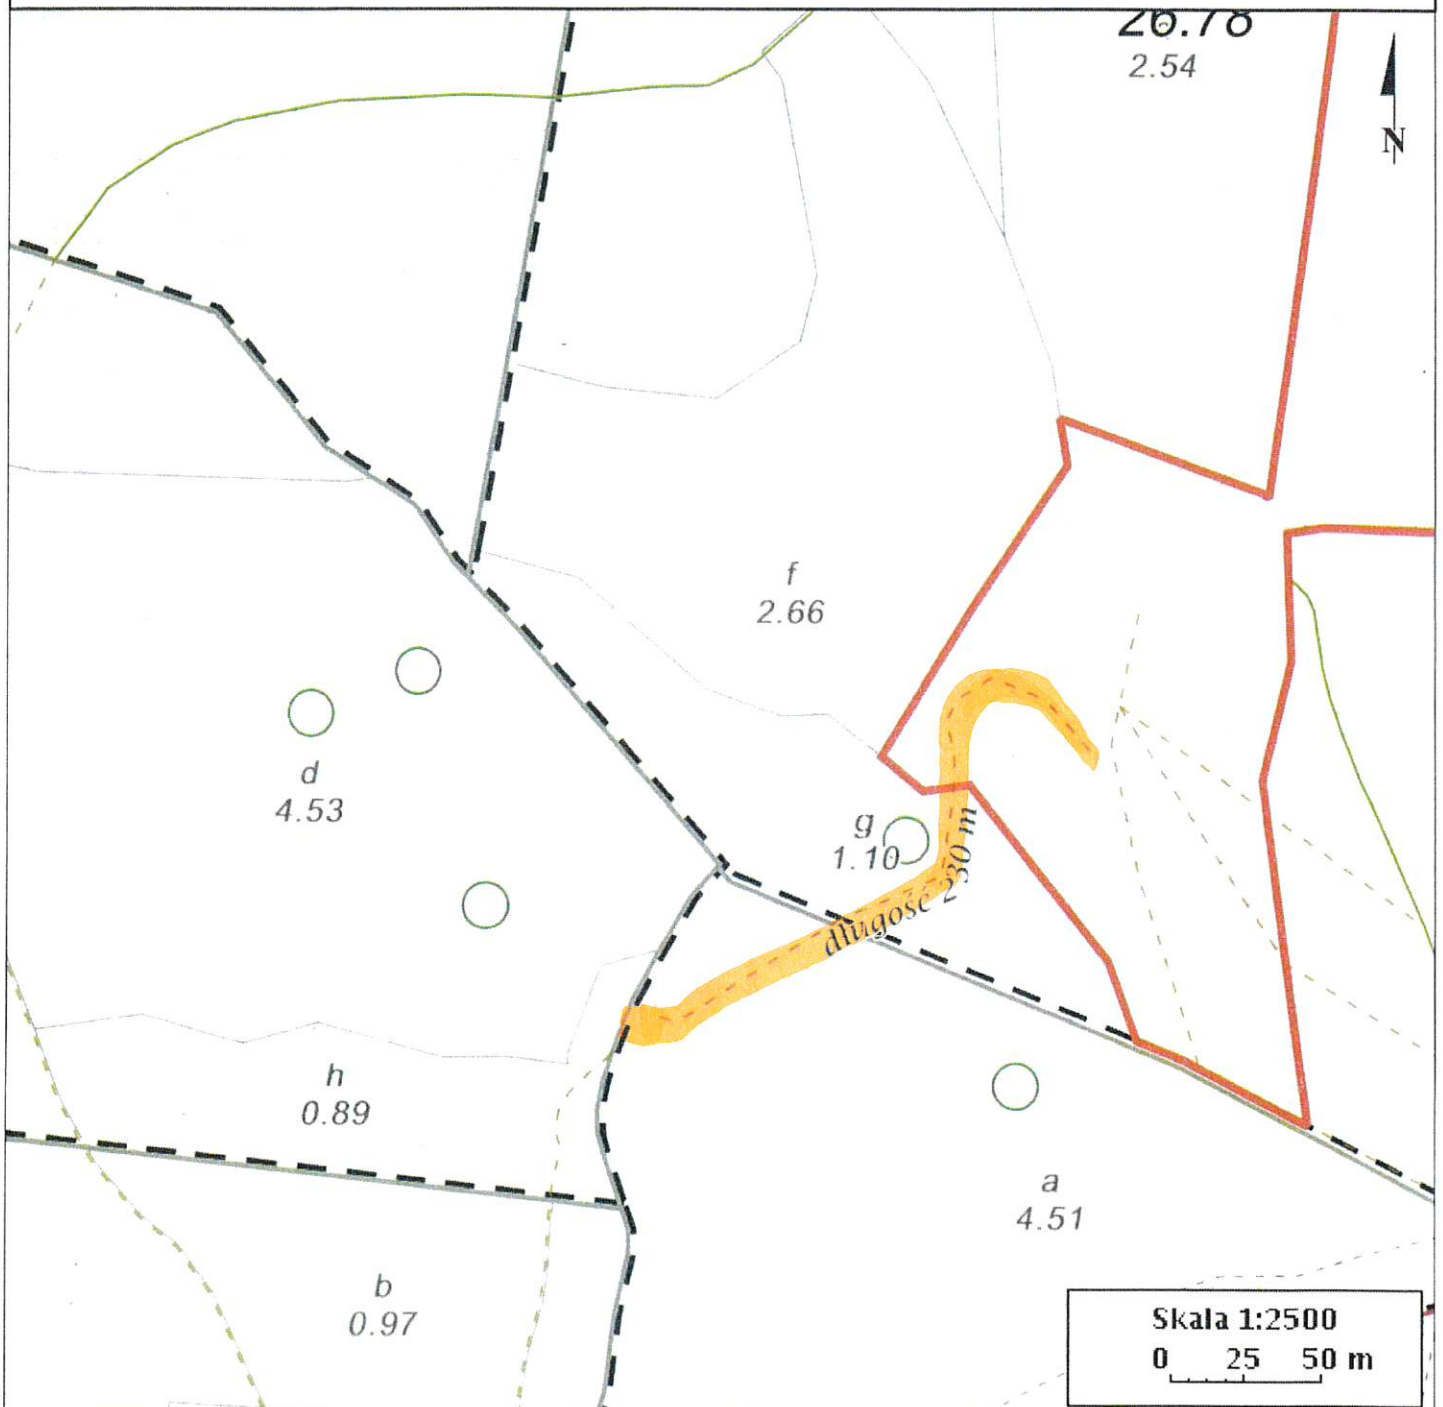


Inne obiekty infrastruktury	Linie podziału powierzchniowego	Punktowe osobliwości przyrodnicze	Powierzchnia manipulacyjna
Droga publiczna	Inne	Oddziały	Nadleśnictwa
Droga leśna	Ścieżka	Wydzielania	PNSW
Szlaki zrywkowe	Szlaki zrywkowe	Leśnictwa	Działki zrębowe

 - projekt poprawy szlaku

SZKIC CIĘĆ ODNOWIENIOWYCH NA ROK 2024 N-CTWO MIĘDZYLESIE, L-CTWO Szklary

13-16-2-09-130 -b -00	Rębnia		Powierzchnia manipulacyjna (ha)	Zadrz.	0.9
	Rodzaj cięć		Powierzchnia do odnowienia (ha)	TSL	LMGŚW
Rodzaj obiektu selekcyjnego	Orientacyjny % pobór masy		Pow. zredukowana do odnowienia (ha)	TD	BK,ŚW

Uwagi: projekt szlaku zrywkowego

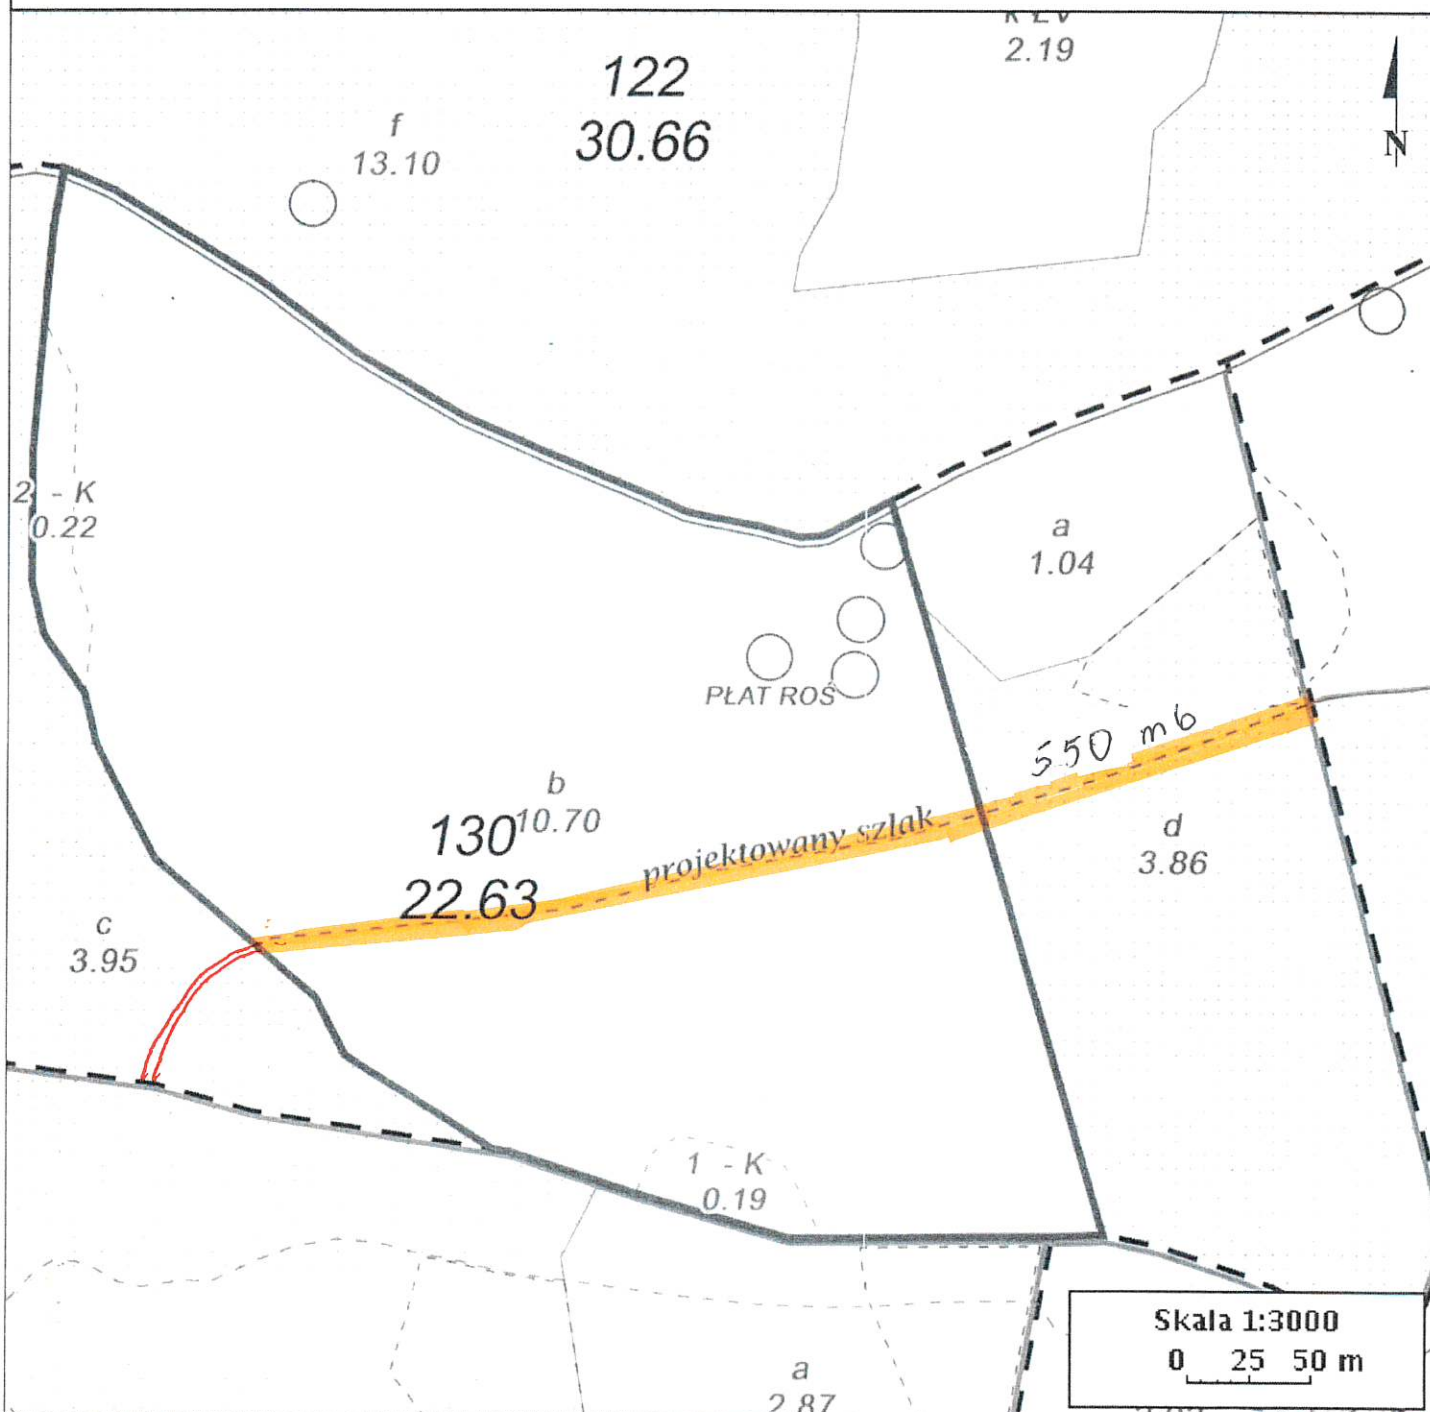

○ Punktowe osobliwości przyrodnicze	□ PNSW pozostające	✂ Inne obiekty infrastruktury	— Linie podziału powierzchniowego
□ Oddziały	□ Powierzchnia manipulacyjna	— Droga leśna	— Inne
□ Wydzielania	□ Nadleśnictwa	— Szlaki zrywkowe	— Ścieżka
□ Leśnictwa	□ PNSW		— Działki zrębowe

LEŚNICTWO
Komitet Dębski

- projektowany szlak (poprawa)