


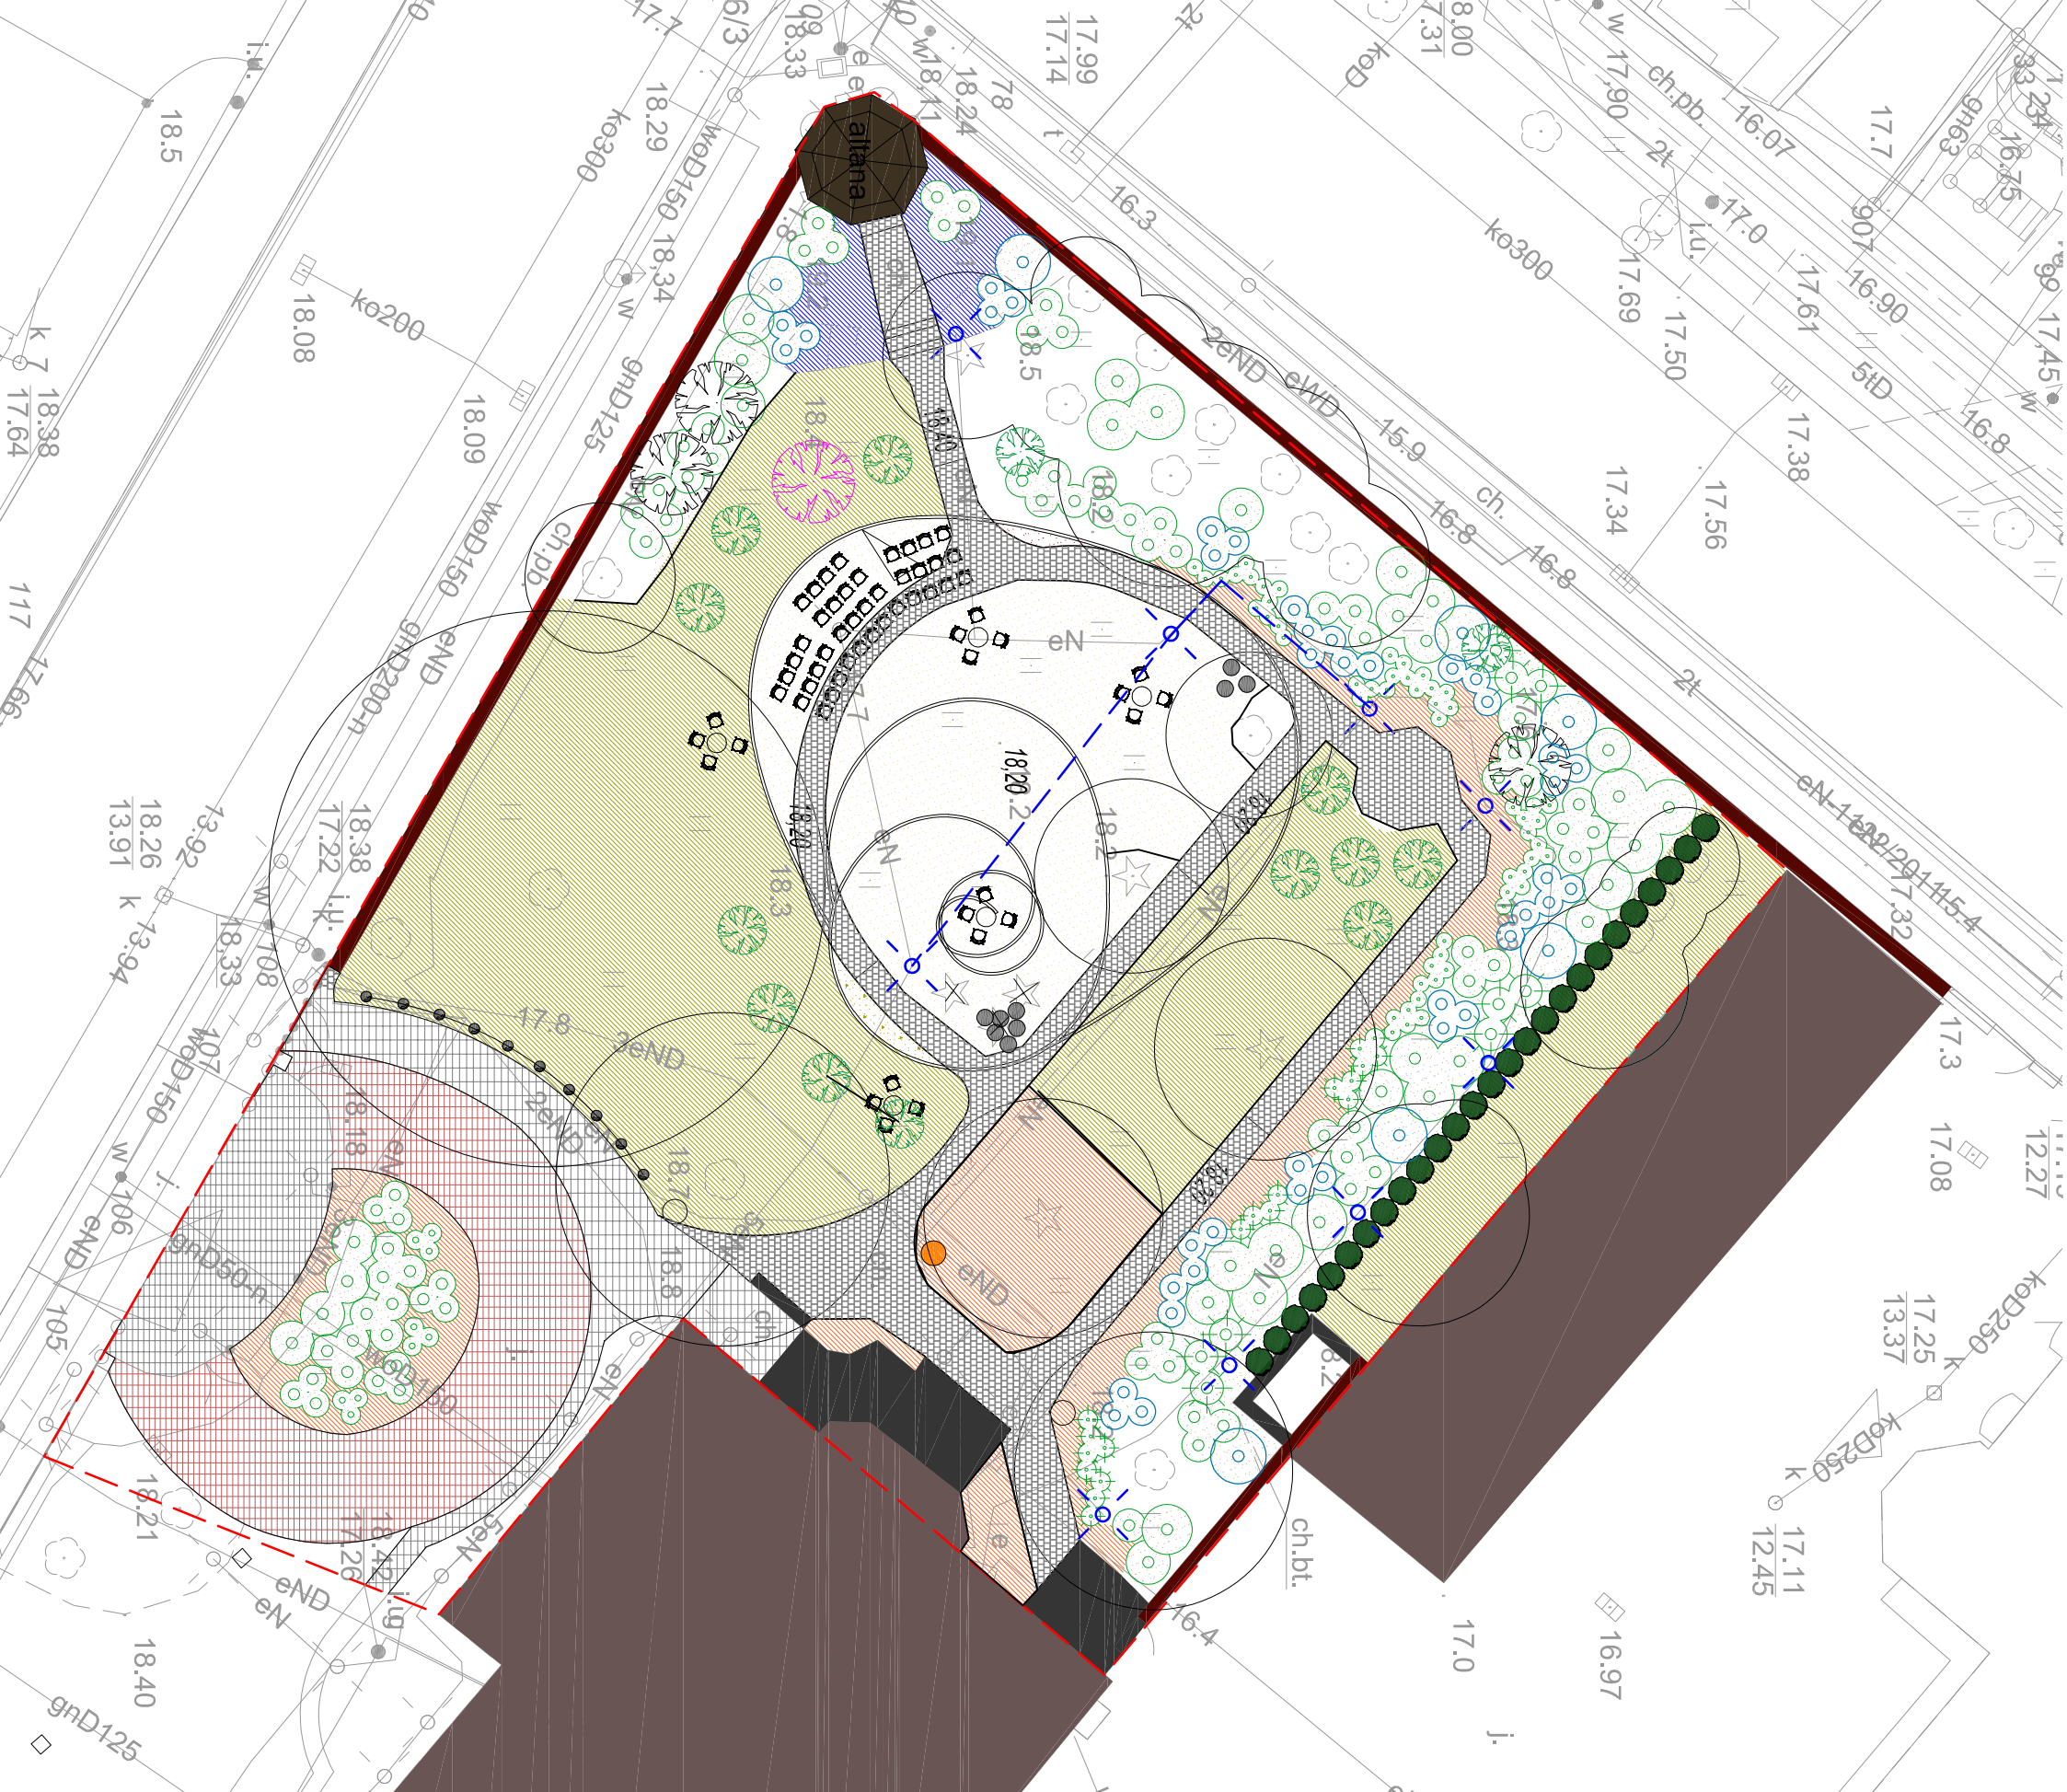

LEGENDA

- zakres opracowania
- istniejąca zabudowa

ELEMENTY ZAGOSPODAROWANIA DO ZACHOWANIA - BEZ INGERENCJI

- nawierzchnia z kostki kamiennej drogowej
- nawierzchnia z kostki granitowej 8/11
- schody, murki, stopnie itp.
- ogrodzenie ceglane
- istniejące drzewo
- Drzewo z przesadzenia
- Nasadenia zastępcze - Dąb Fastigiata 14szt

ELEMENTY ZAGOSPODAROWANIA DO ZACHOWANIA - REMONT/WYMIANA

- nawierzchnia z kostki granitowej 8/11
- dobudowana sieć elektryczna 3x2,5
- słupek oświetleniowy LED
- drzewo - przesadzenie
- żywoplot

ELEMENTY ZAGOSPODAROWANIA NOWOPROJEKTOWANE

- nawierzchnia HanseGrand
- wzór w nawierzchni z cegły klinkierowej czerwonej
- obrzeże granitowe strzegom 6x20x100 cm
- stółowy płótek oddzielający
- kosz na odpadki kolor szary RAL 7040
- donica betonowa
- krzew iglasty
- krzew liściasty
- trawa ozdobna
- krzewy / pnącza zadarniające
- rabata bylinowa
- trawnik

INWESTOR

ZACHODNIOPOMORSKI URZĄD WOJEWODZKI
W SZCZECINIE
Ul. Wały Chrobrego 4
70-502 Szczecin

INWESTYCJA

Utworzenie fragmentu powierzchni ogrodu wraz z usytuowaniem elementów małej architektury, remontem istniejących alejek oraz nową aranżacją zieleni ogrodu ZUW

ADRES INWESTYCJI

Szczecin,
ul. Wały Chrobrego 4

obrob 2023 dr. nr 9

WYKONAWCA

LandscapeDesign.pl
Łukasz Frąckowiak
ul. Fiedlewa 57/4, 70-781 Szczecin

RYSUNEK

SKALA 1:250

ZAGOSPODAROWANIE TERENU

DATA

NR RYS.:

07.2023

1

OPRACOWAŁ

AUTOR PROJEKTU

mgr inż. arch. Katarzyna Chmielewska
upr. bud. 122PJOIAOKK2014
specjalność architektoniczna

mgr inż. arch. krajobrazu
Natalia Mackow
specjalność architektura krajobrazu

Dokumentacja powykonawcza wykonana

mgr inż. arch. krajobrazu

Łukasz Frąckowiak

specjalność architektura krajobrazu