




47.25 1.25 0.60 2.500

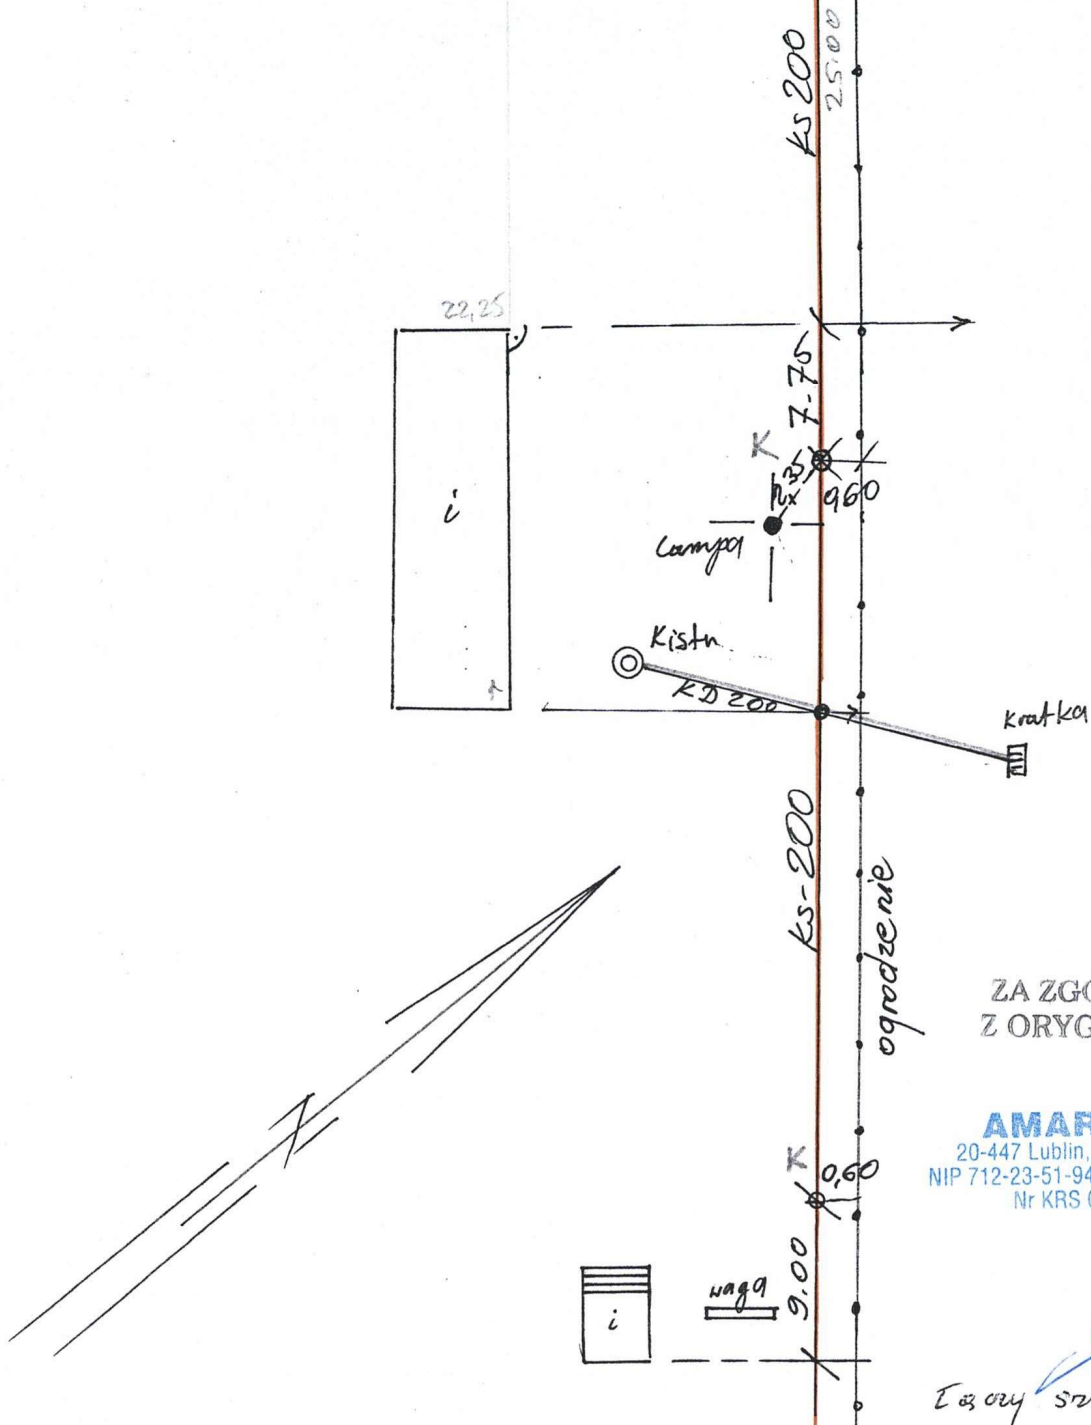

ZA ZGODNOŚCI  
Z ORYGINAŁEM

**AMAR** Sp. z o.o.  
20-447 Lublin, ul. Energetyków 1  
NIP 712-23-51-943, Regon 430927327  
Nr KRS 0000286651


Prezes Zarządu

Andrzej Sagan

Łączy szkic Nr. 1

Nazwa lub symbol obiektu <b>DPG MEDYKA</b>				Rodzaj pracy <b>sanitarnej Ks 200</b>
	Data	Nazwisko i imię (wykonawcy)		<b>GEODEZJA</b> Tadeusz Kondratho, Jan Gr Krzysztof Mandecki 37-700 Przemyśl, ul. Borełowska tel./fax (0-16) 670-20-18 REGON 551503814, NIP 795-22-69-133
		GEODEZJA PRAWNIONY		
Pomierzył	16.11.09	inż. Krzysztof Mandecki ul. Sikorskiego 4, 37-700 Przemyśl tel. 6799514, Upr. nr 4740	Woj. podkarpackie	
Skartował			Wieś: <b>Medyka</b>	
Wykreślił			Gmina: <b>MEDYKA</b>	Szkic polowy nr. <b>2</b>
Sprawdził				Pierworys nr. <b>DOKUMENTACJA POWYKONAWCZA</b>



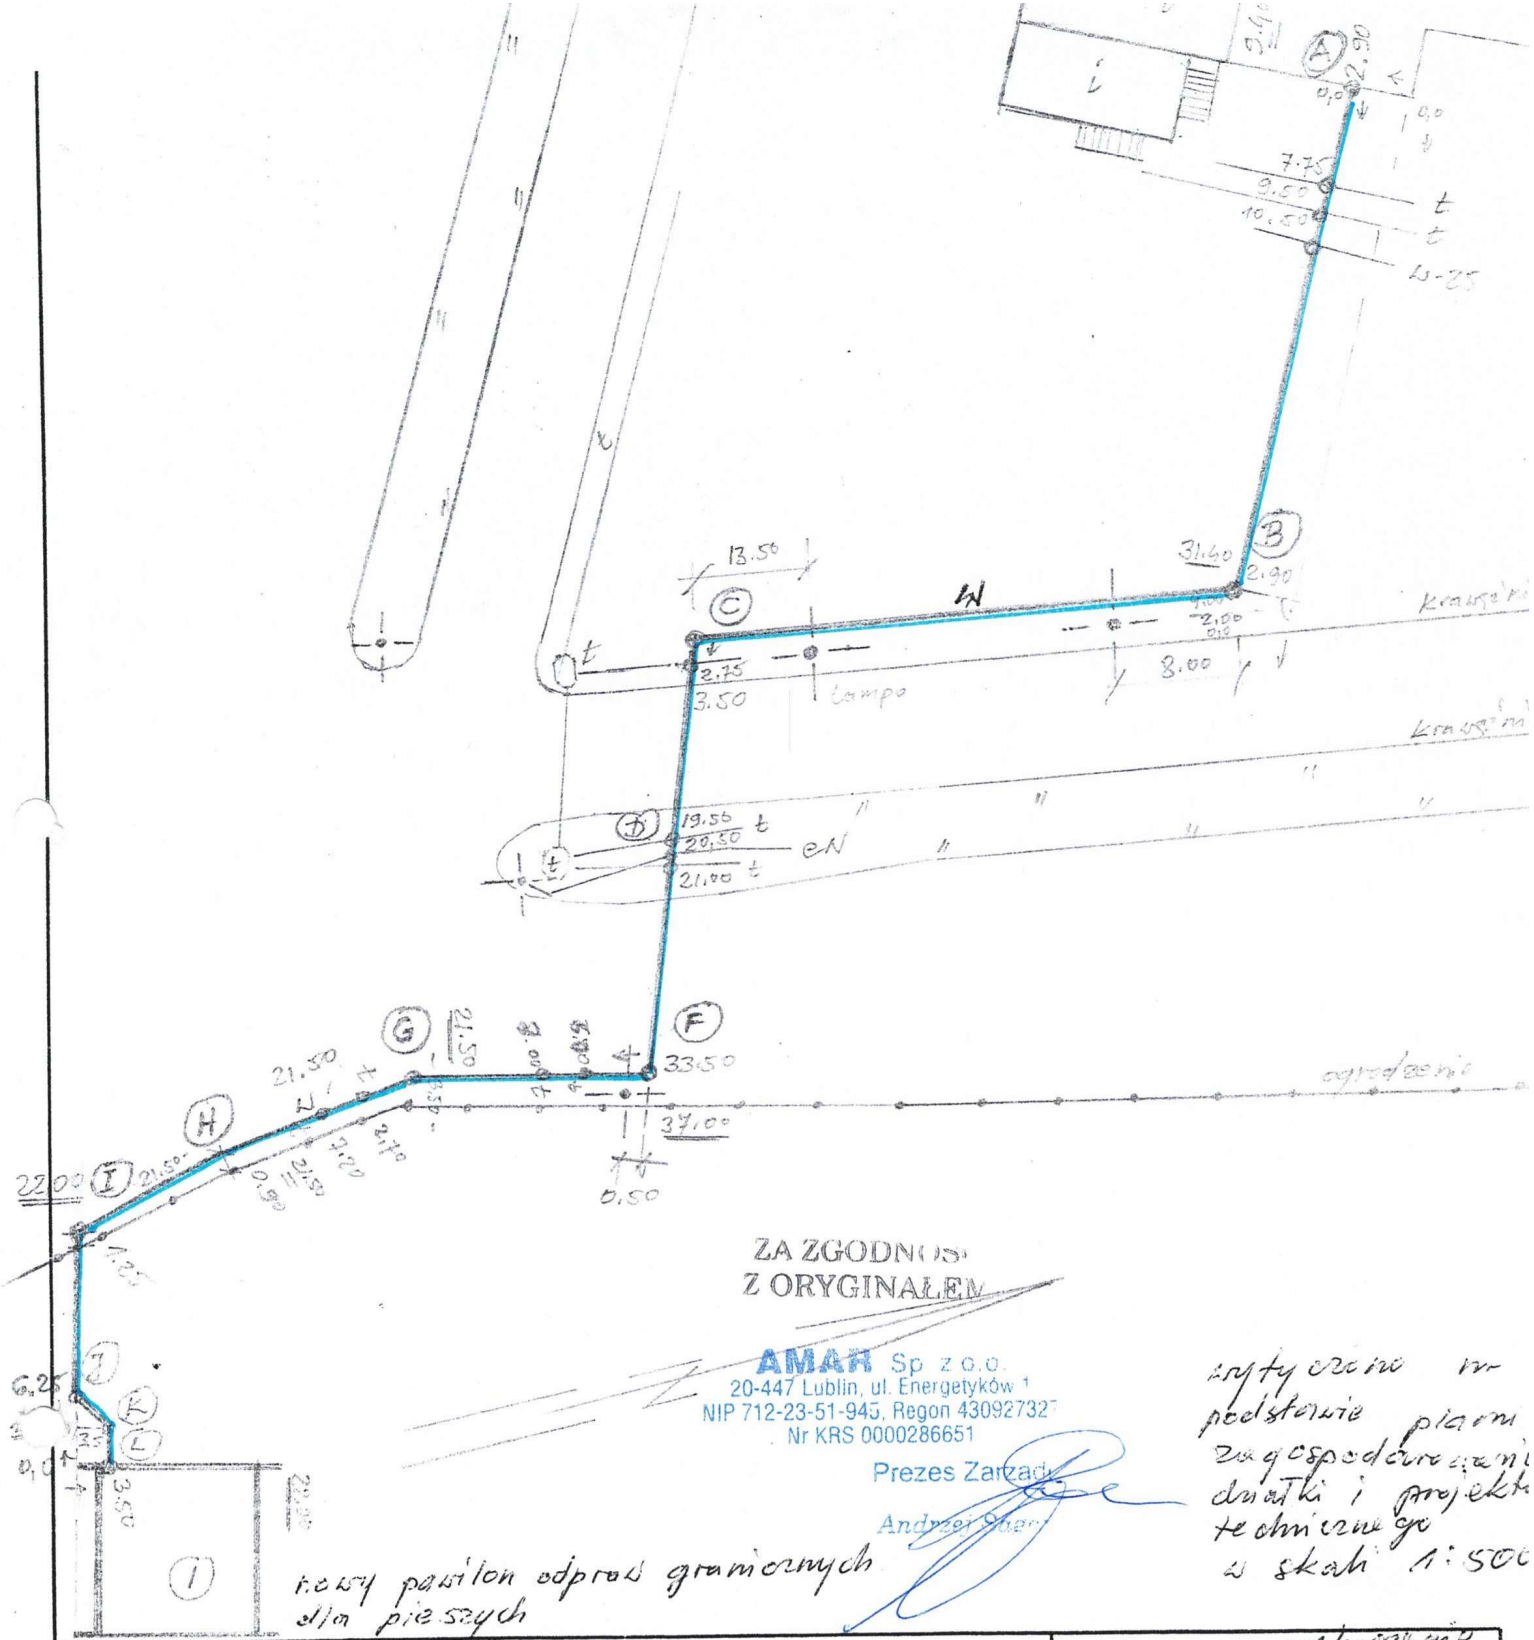

ZA ZGODNOŚCI  
Z ORYGINAŁEM

**AMAH** Sp. z o.o.  
20-447 Lublin, ul. Energetyków 1  
NIP 712-23-51-945, Regon 430927327  
Nr KRS 0000286651

Prezes Zarządu

Andrzej Gacek

rytyczne na  
podstawie planu  
zagospodarowania  
działki i projektu  
technicznego  
w skali 1:500

nowy pawilon odprawy granicznych  
dla pieszych

Nazwa lub symbol obiektu <b>DPG MEDYKA</b>			Rodzaj pracy <b>rytyczne na podstawie planu zagospodarowania działki i projektu technicznego w skali 1:500</b>
	Data	Nazwisko i imię (wykonawcy)	<b>"GEODEZIA" S.C.</b> Główny Konradko, Jan Gawlikowski Krzysztof Mandęcki 37 700 Przemysł, ul. Borełowskiego 1/305 tel/fax (0 15) 970 20 10 REGON 151503314, NIP 795-22-69-134
Pomierzył	16. XI. 09	inż. Krzysztof Mandęcki ul. Sikorskiego 700 Przemysł tel. 6709 44 44, fax 67 4740	
Skartował		Woj. podkarpackie	
Wykreślił		Wieś: <b>Medyka</b>	
Sprawdził		Gmina: <b>MEDYKA</b>	
			Szkic polowy nr <b>1</b> Pierworys <b>DO DOKUMENTACJI POWYKONAWCZA</b>