


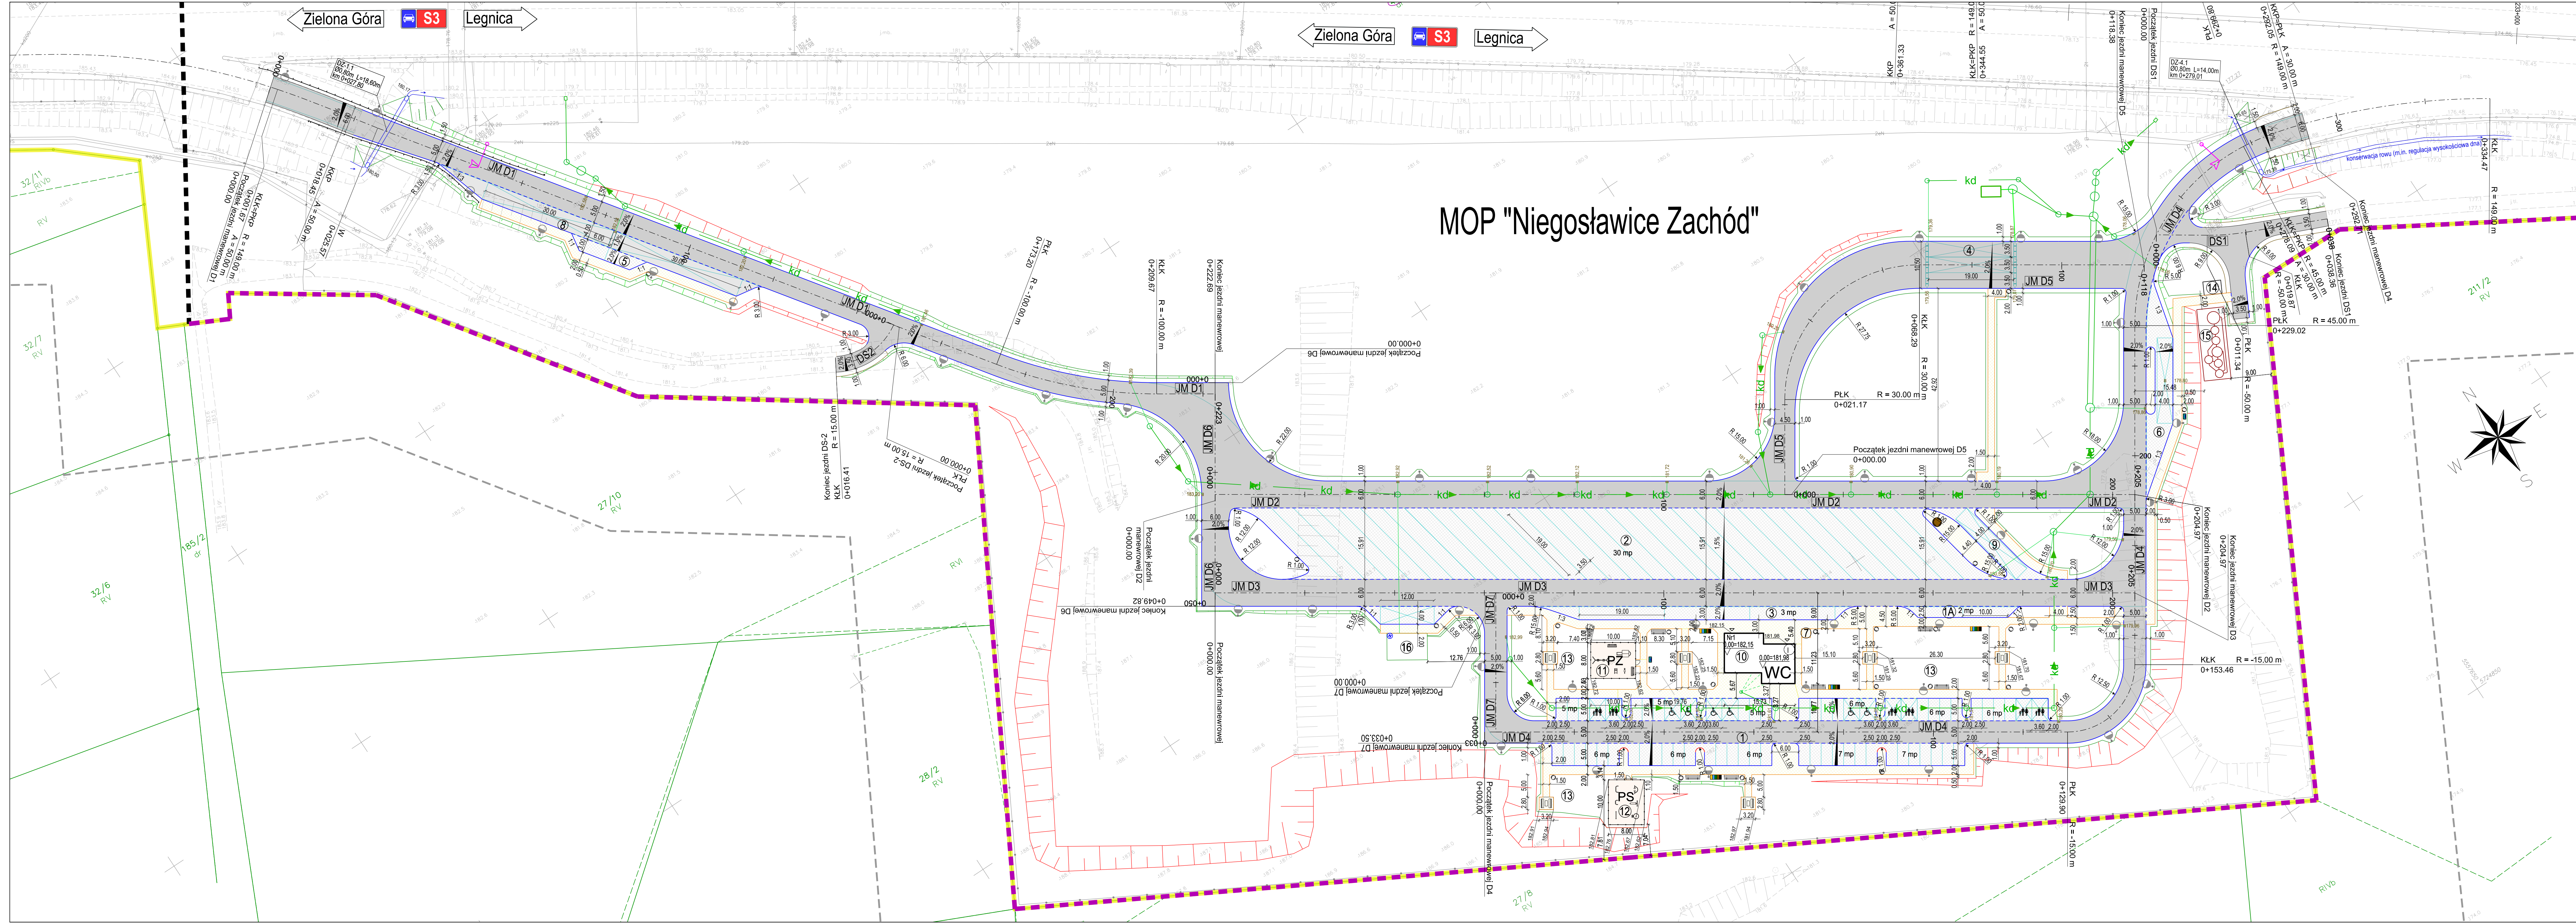

MOP "Niegostawice Zachód"

- WYKAZ OBIEKTÓW:
- JM D... - jazdnia manewrowa
 - 1. Stanowiska postojowe dla samochodów osobowych: 65
 - 1A. Stanowiska postojowe dla samochodów osobowych: 2
 - 2. Stanowiska postojowe dla samochodów ciężarowych: 30
 - 3. Stanowiska postojowe dla autobusów: 3
 - 4. Stanowiska postojowe dla pojazdów z ładunkami niebezpiecznymi: 2
 - 5. Stanowiska postojowe dla samochodów ITD 2
 - 6. Stanowisko do zrzutu nieczystości z autobusów
 - 7. Miejsce pod kolumnę alarmową
 - 8. Stanowisko do wadzenia pojazdów
 - 9. Stanowisko do samodzielnego naprawy
 - 10. Budynki sanitariaty
 - 11. Plac zabawy dla dzieci
 - 12. Słowniki plenerowa
 - 13. Teren przeznaczony pod rekreację
 - 14. Zadaszona wiatra śmieciowa
 - 15. Oczyszczalnia ścieków
 - 16. Zbiornik poży

INWESTOR: **GDDKiA**
Generalny Dyrektor Dróg Krajowych i Autostrad
ul. Wronia 53
00-874 Warszawa

ZAMÓWIENIE:
Projekt i Budowa Miejsca Obsługi Podróżnych kategorii II i III do standardu kategorii I przy drodze ekspresowej S3: „Niegostawice Wschód”, „Niegostawice Zachód”.
KODS ZAMIERZENIA BUDOWLANEGO:
województwo: lubuskie
powiat: żagański
gmina: Niegostawice

ZAMIERZENIE BUDOWLANE:
Budowa Miejsca Obsługi Podróżnych kategorii II i III do standardu kategorii I przy drodze ekspresowej S3: „Niegostawice Wschód”, „Niegostawice Zachód”.

STADIUM:
DOKUMENTACJA POWYKONAWCZA - TOM 1.1 BRANŻA DROGOWA

TYTUŁ RYSUNKU:
PLAN SYTUACYJNY - MOP "NIEGOSTAWICE ZACHÓD"

JEDNOSTKA PROJEKTOWA:
LH Engineering Sp. z o.o.
ul. Warszawska 110
28-366 Małogoszcz
biuro: Al. Jerozolimskie 142 B, 02-305 Warszawa

STANOWISKO	IMIĘ I NAZWISKO	NR UPRAWNIEN	SPECIALNOŚĆ	PODPIS
Główny projektant	inż. Marcin Narciński	MAZ/0124/POOD/08	Drogowa	
Sprawdzający	mgr inż. Karol Dworakowski	PDL/0101/POOD/12	Drogowa	
DATA OPRACOWANIA:	BRANŻA:	TOM:	SKALA:	NR RYSUNKU:
06.2024	DROGOWA	1.1	1:500	1.3