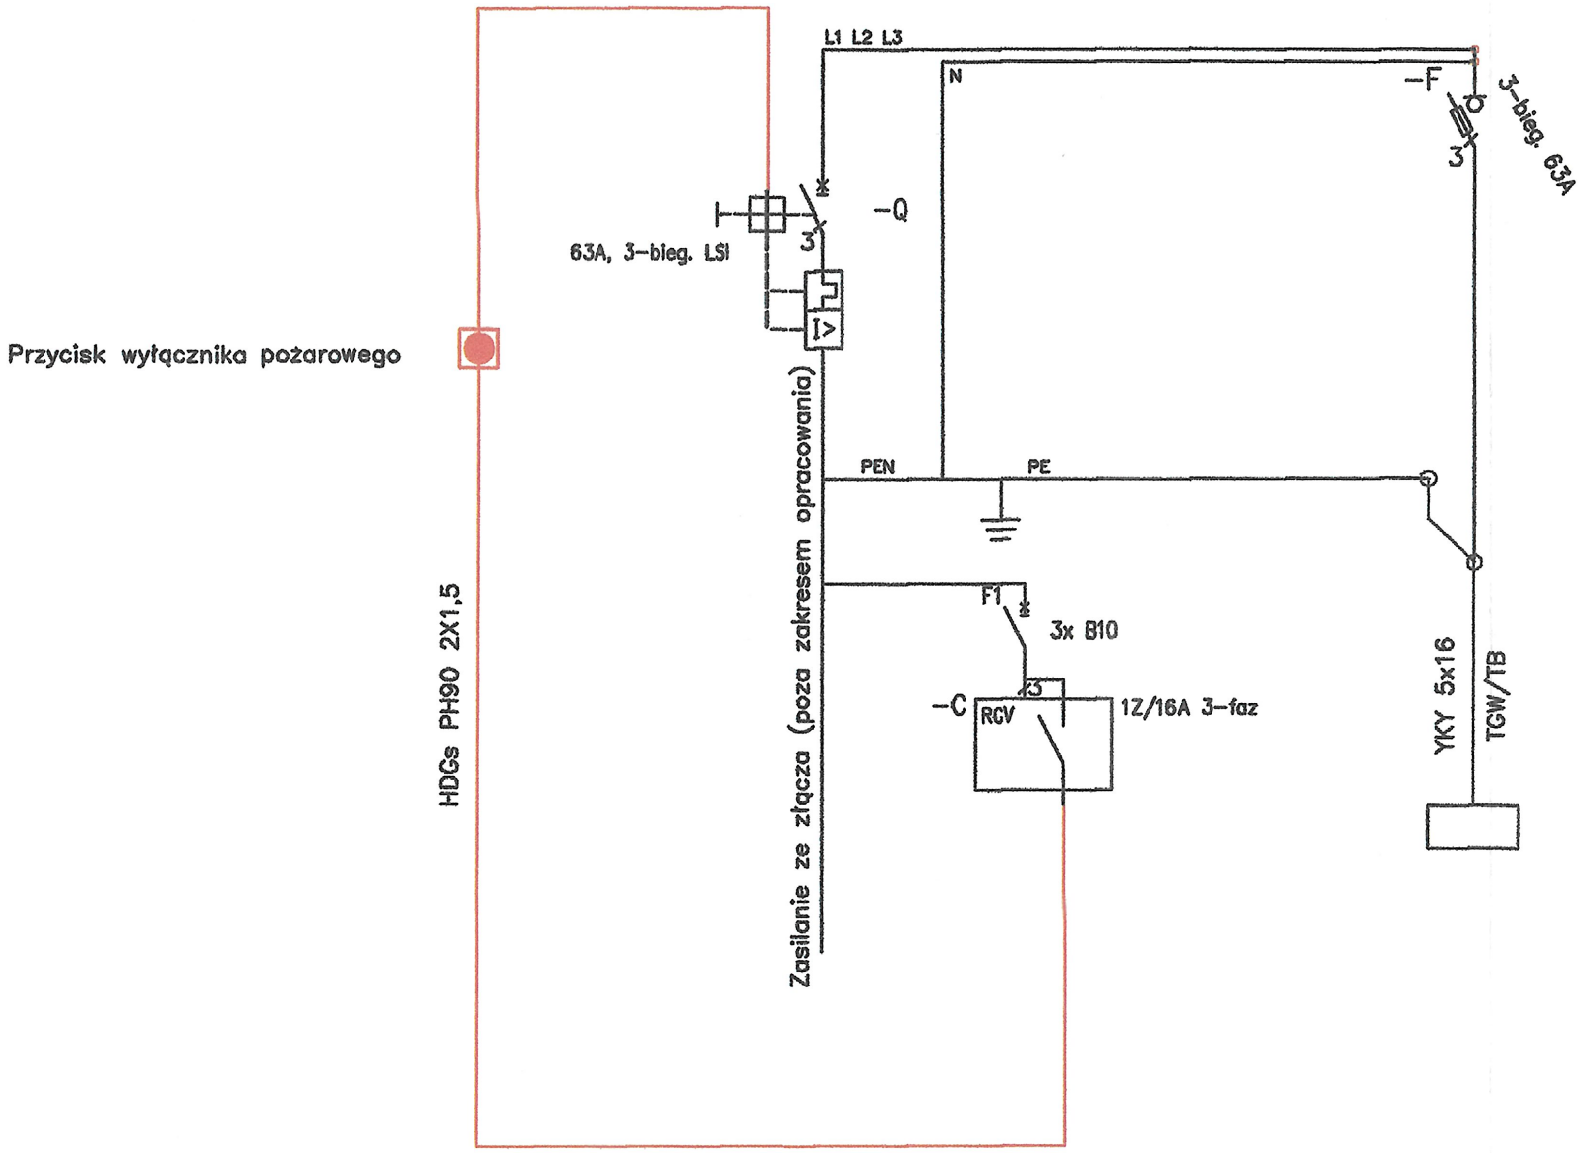


# Tablica TGW

DOKUMENTACJA SPOWYKONAWCZA
Za zgodność z oryginałem
KIEROWNIK BUDOWY
Maciej Bednarz

| | |
|---|---|
| INWESTOR | Skarb Państwa - Generalny Dyrektor Dróg Krajowych i Autostrad reprezentowany przez Generalną Dyrekcję Dróg Krajowych i Autostrad Oddział w Szczecinie al. Bohaterów Warszawy 33, 70-340 Szczecin |
| WYKONAWCA | BUDIMEX S.A. ul. Stawki 40 01-040 Warszawa |
| JEDNOSTKA PROJEKTOWA | TRAKT sp. z o.o. sp.k. 40-159 Katowice, ul. Jesionowa 9a BUDIMEX S.A. ul. Stawki 40, 01-040 Warszawa |
| ZAMIERZENIE INWESTYCYJNE | Projekt i budowa obwodnicy Brzozowa w ciągu S3 oraz dostosowanie drogi krajowej nr 3 do parametrów drogi ekspresowej na odcinku Brzozowo-Miękowo |
| ZADANIE | Budowa obwodnicy Brzozowa w ciągu S3 oraz rozbudowa drogi krajowej nr 3 do parametrów drogi ekspresowej na odcinku Brzozowo-Miękowo |
| TOM | TOM IX.II - PROJEKT ARCHITEKTONICZNO - BUDOWLANY<br>ARCHITEKTURA MOP Przybiernów Wschód. Toaleta i elementy małej architektury<br>Tom IX.II/4 - Budynek WC oraz obiekty małej architektury - instalacje elektryczne |
| TYTUŁ RYSUNKU | SCHEMAT TABLICY TGW |

| FUNKCJA | IMIĘ I NAZWISKO | BRANŻA/NUMER UPRAWNIEŃ | PODPIS |
|---|---|---|---|
| GŁ. PROJEKTANT | mgr inż. Leszek Tarnogrodzki | Elektryczna / OPL/0310/PWOE/07 | |
| SPRAWDZAJĄCY | mgr inż. Karol Wujec | Elektryczna / OPL/0737/POOE/11 | |
| OPRACOWUJĄCY | inż. Anna Olejnik-Lizak | | |

| NR UMOWY | SKALA | DATA | STADIUM | BRANŻA | NR RYS. |
|---|---|---|---|---|---|
| 4.1/2410/2016/A/4/2017 (PR-727/17) | - | WRZESIEŃ 2018 | PAB | ELEKTRYCZNA | 2.1 /PIE-1-1-PB-01 |

38