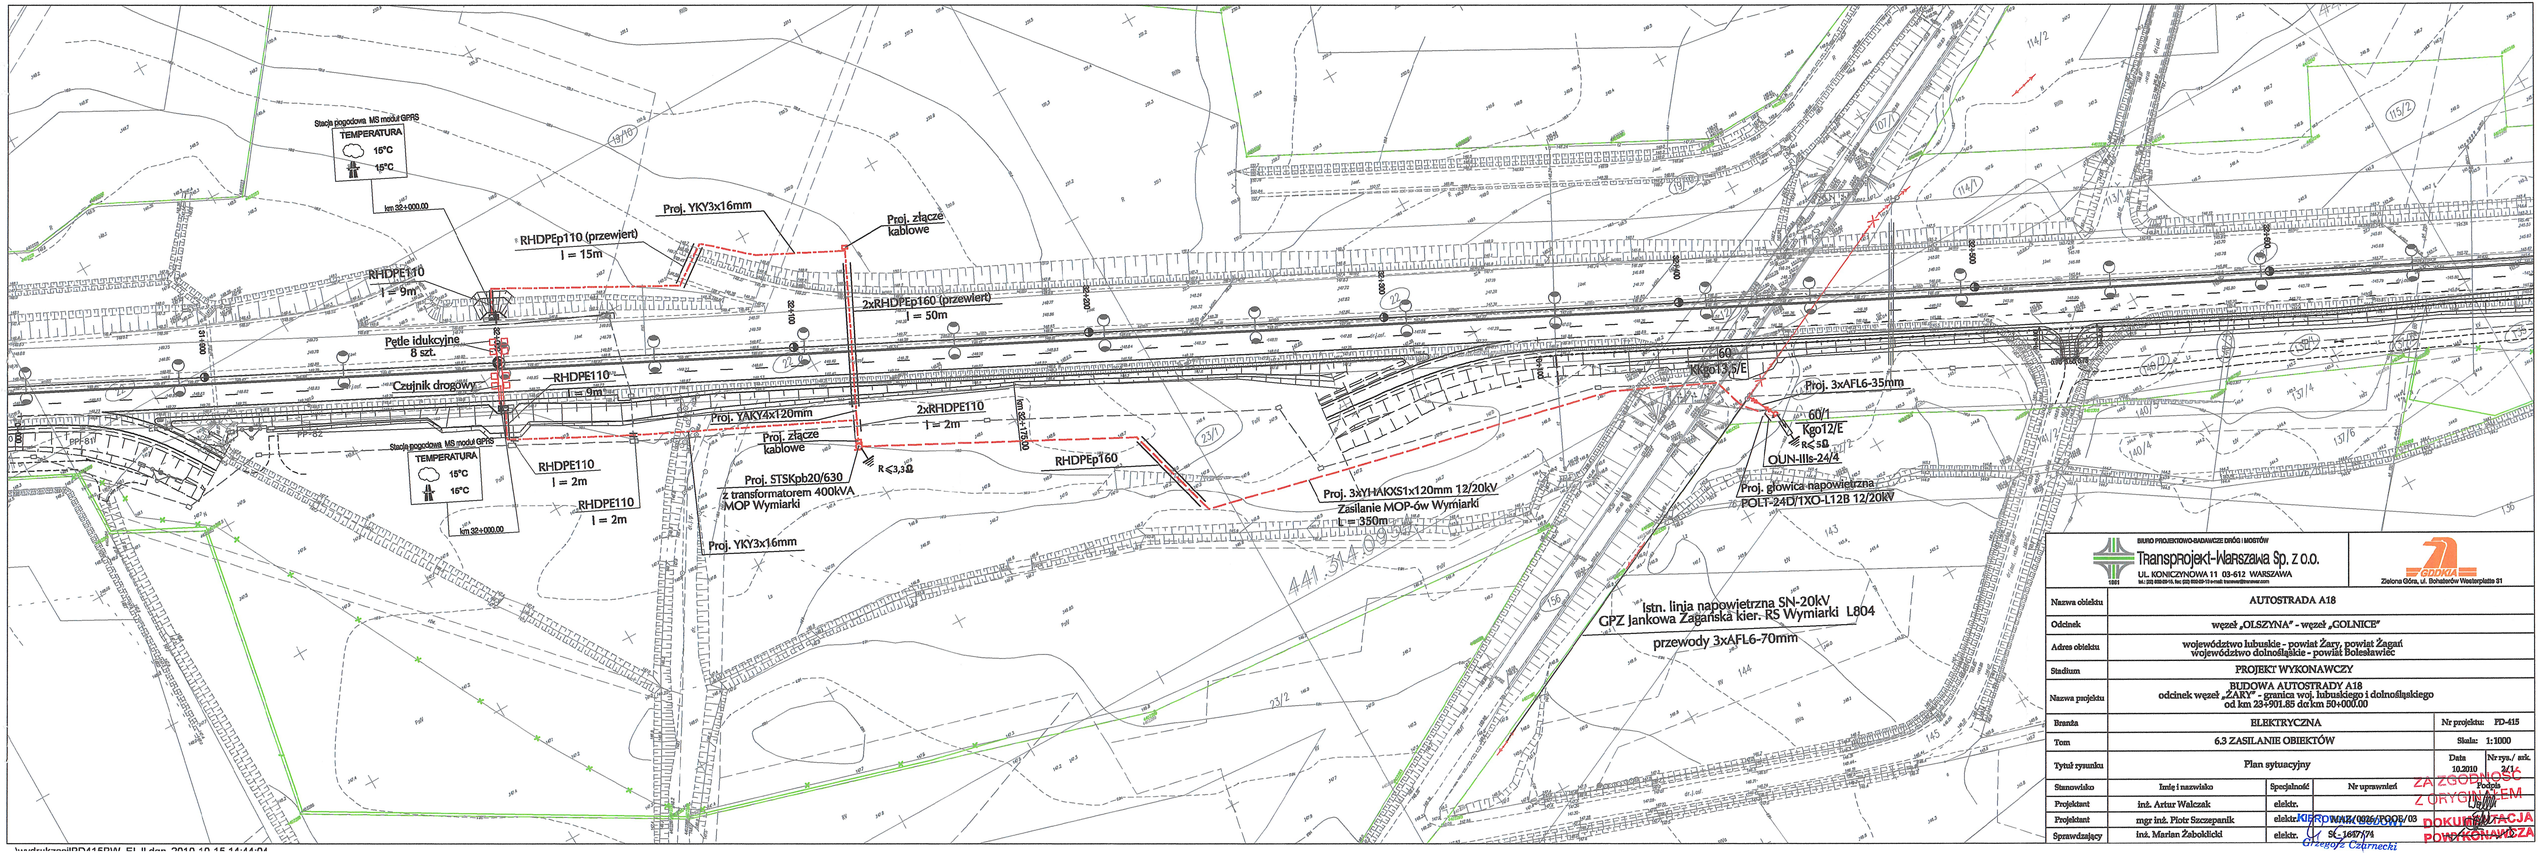

BIURO PROJEKTOWO-BADAWCZE DRÓG I MOSTÓW
Transprojekt-Warszawa Sp. z o.o.
UL. KONICZYNOWA 11 03-612 WARSZAWA
tel. (22) 616-04-11, fax (22) 616-03-13 e-mail: transw@transw.com.pl
1951

GDDKiA
Zielona Góra, ul. Bohaterów Westerplatte 21

Nazwa obiektu	AUTOSTRADA A18
Odcinek	węzeł „OLSZYNA" - węzeł „GOLNICE"
Adres obiektu	województwo lubuskie - powiat Żary, powiat Żagań województwo dolnośląskie - powiat Bolesławiec
Stadium	PROJEKT WYKONAWCZY
Nazwa projektu	BUDOWA AUTOSTRADY A18 odcinek węzeł „ZARY - granica woj. lubuskiego i dolnośląskiego od km 23+901.85 do km 50+000.00
Branża	ELEKTRYCZNA — Nr projektu: FD-415
Tom	6.3 ZASILANIE OBIEKTÓW — Skala: 1:1000
Tytuł rysunku	Plan sytuacyjny — Data 10.2010 — Nr rys./ark. 3/4

Stanowisko	Imię i nazwisko	Specjalność	Nr uprawnień	Podpis
Projektant	inż. Artur Walczak	elektr.		
Projektant	mgr inż. Piotr Szczepanik	elektr.	KIERO/WAZ/0026/POOE/03	
Sprawdzający	inż. Marian Żabolicki	elektr.	SL-1647/174	

Grzegorz Czarnecki

DOKUMENTACJA POWYKONAWCZA