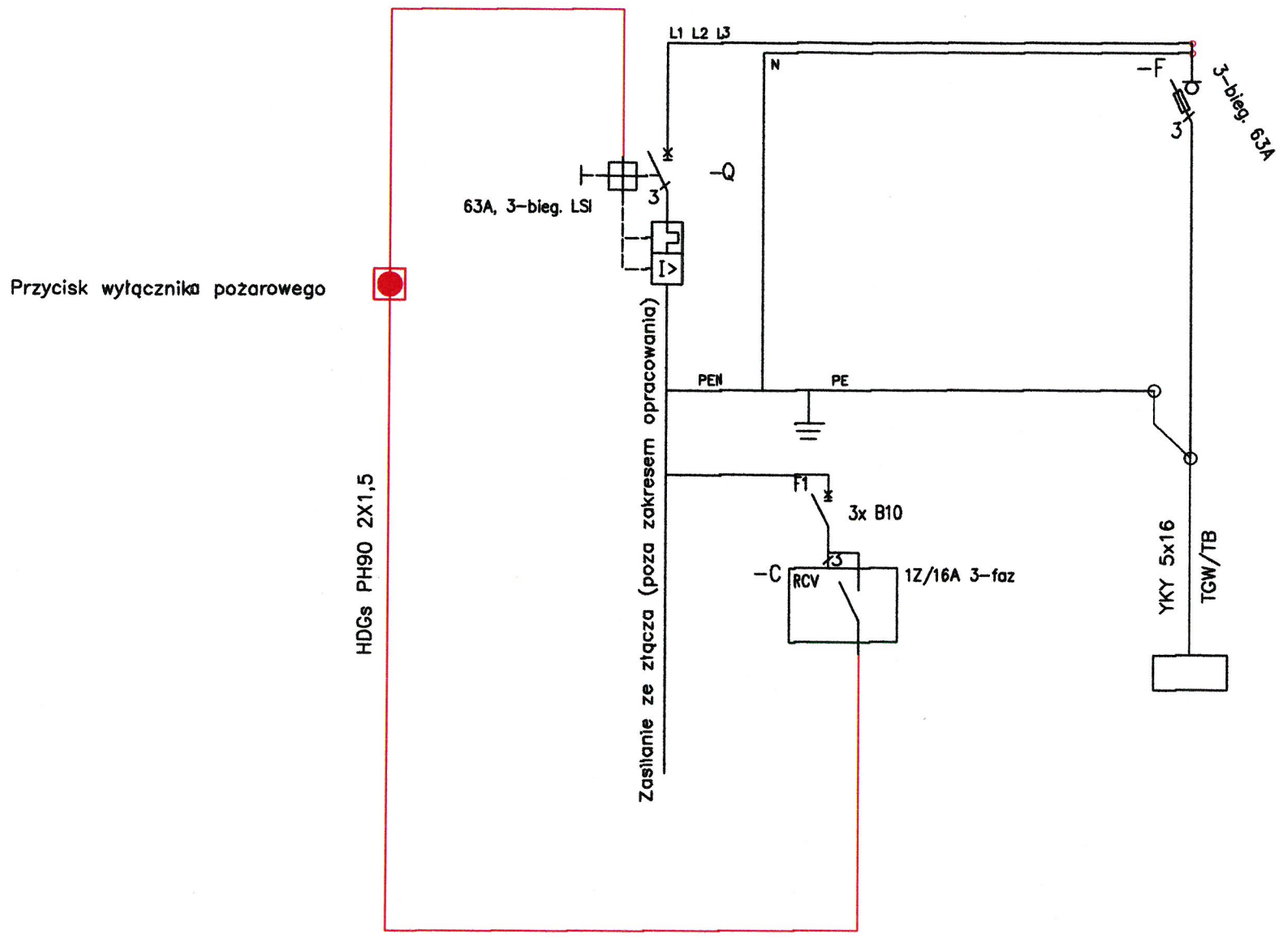

Tablica TGW

DOKUMENTACJA POWYKONAWCZA
Za zgodność z oryginałem
KIEROWNIK BUDOWY
Maciej Bednarz

INWESTOR	Skarb Państwa - Generalny Dyrektor Dróg Krajowych i Autostrad reprezentowany przez Generalną Dyrekcję Dróg Krajowych i Autostrad Oddział w Szczecinie al. Bohaterów Warszawy 33, 70-340 Szczecin
WYKONAWCA	BUDIMEX S.A. ul. Stawki 40 01-040 Warszawa
JEDNOSTKA PROJEKTOWA	TRAKT sp. z o.o. sp.k. 40-159 Katowice, ul. Jesienowa 9a; BUDIMEX S.A. ul. Stawki 40, 01-040 Warszawa
ZAMIERZENIE INWESTYCYJNE	Projekt i budowa obwodnicy Brzozowa w ciągu S3 oraz dostosowanie drogi krajowej nr 3 do parametrów drogi ekspresowej na odcinku Brzozowo-Miękowo
ZADANIE	Budowa obwodnicy Brzozowa w ciągu S3 oraz rozbudowa drogi krajowej nr 3 do parametrów drogi ekspresowej na odcinku Brzozowo-Miękowo
TOM	TOM IX.I - PROJEKT ARCHITEKTONICZNO - BUDOWLANY ARCHITEKTURA MOP Przybiernów Zachód. Toaleta i elementy małej architektury Tom IX.I/4 - Budynek WC oraz obiekty małej architektury - instalacje elektryczne
TYTUŁ RYSUNKU	SCHEMAT TABLICY TGW

FUNKCJA	IMIĘ I NAZWISKO	BRANŻA/NUMER UPRAWNIEŃ	PODPIS
GŁ.PROJEKTANT	mgr inż. Leszek Tarnogrodzki	Elektryczna / OPL/0310/PWOE/07	
SPRAWDZAJĄCY	mgr inż. Karol Wujec	Elektryczna / OPL/0737/POOE/11	
OPRACOWUJĄCY	inż. Anna Olejnik-Lizak		

NR UMOWY	SKALA	DATA	STADIUM	BRANŻA	NR RYS.
4.1/2410/9/2015/1-4/2017 (PR-727/17)	-	WRZESIEŃ 2018	PAB	ELEKTRYCZNA	2.1 /PIE-1-1-PB-01