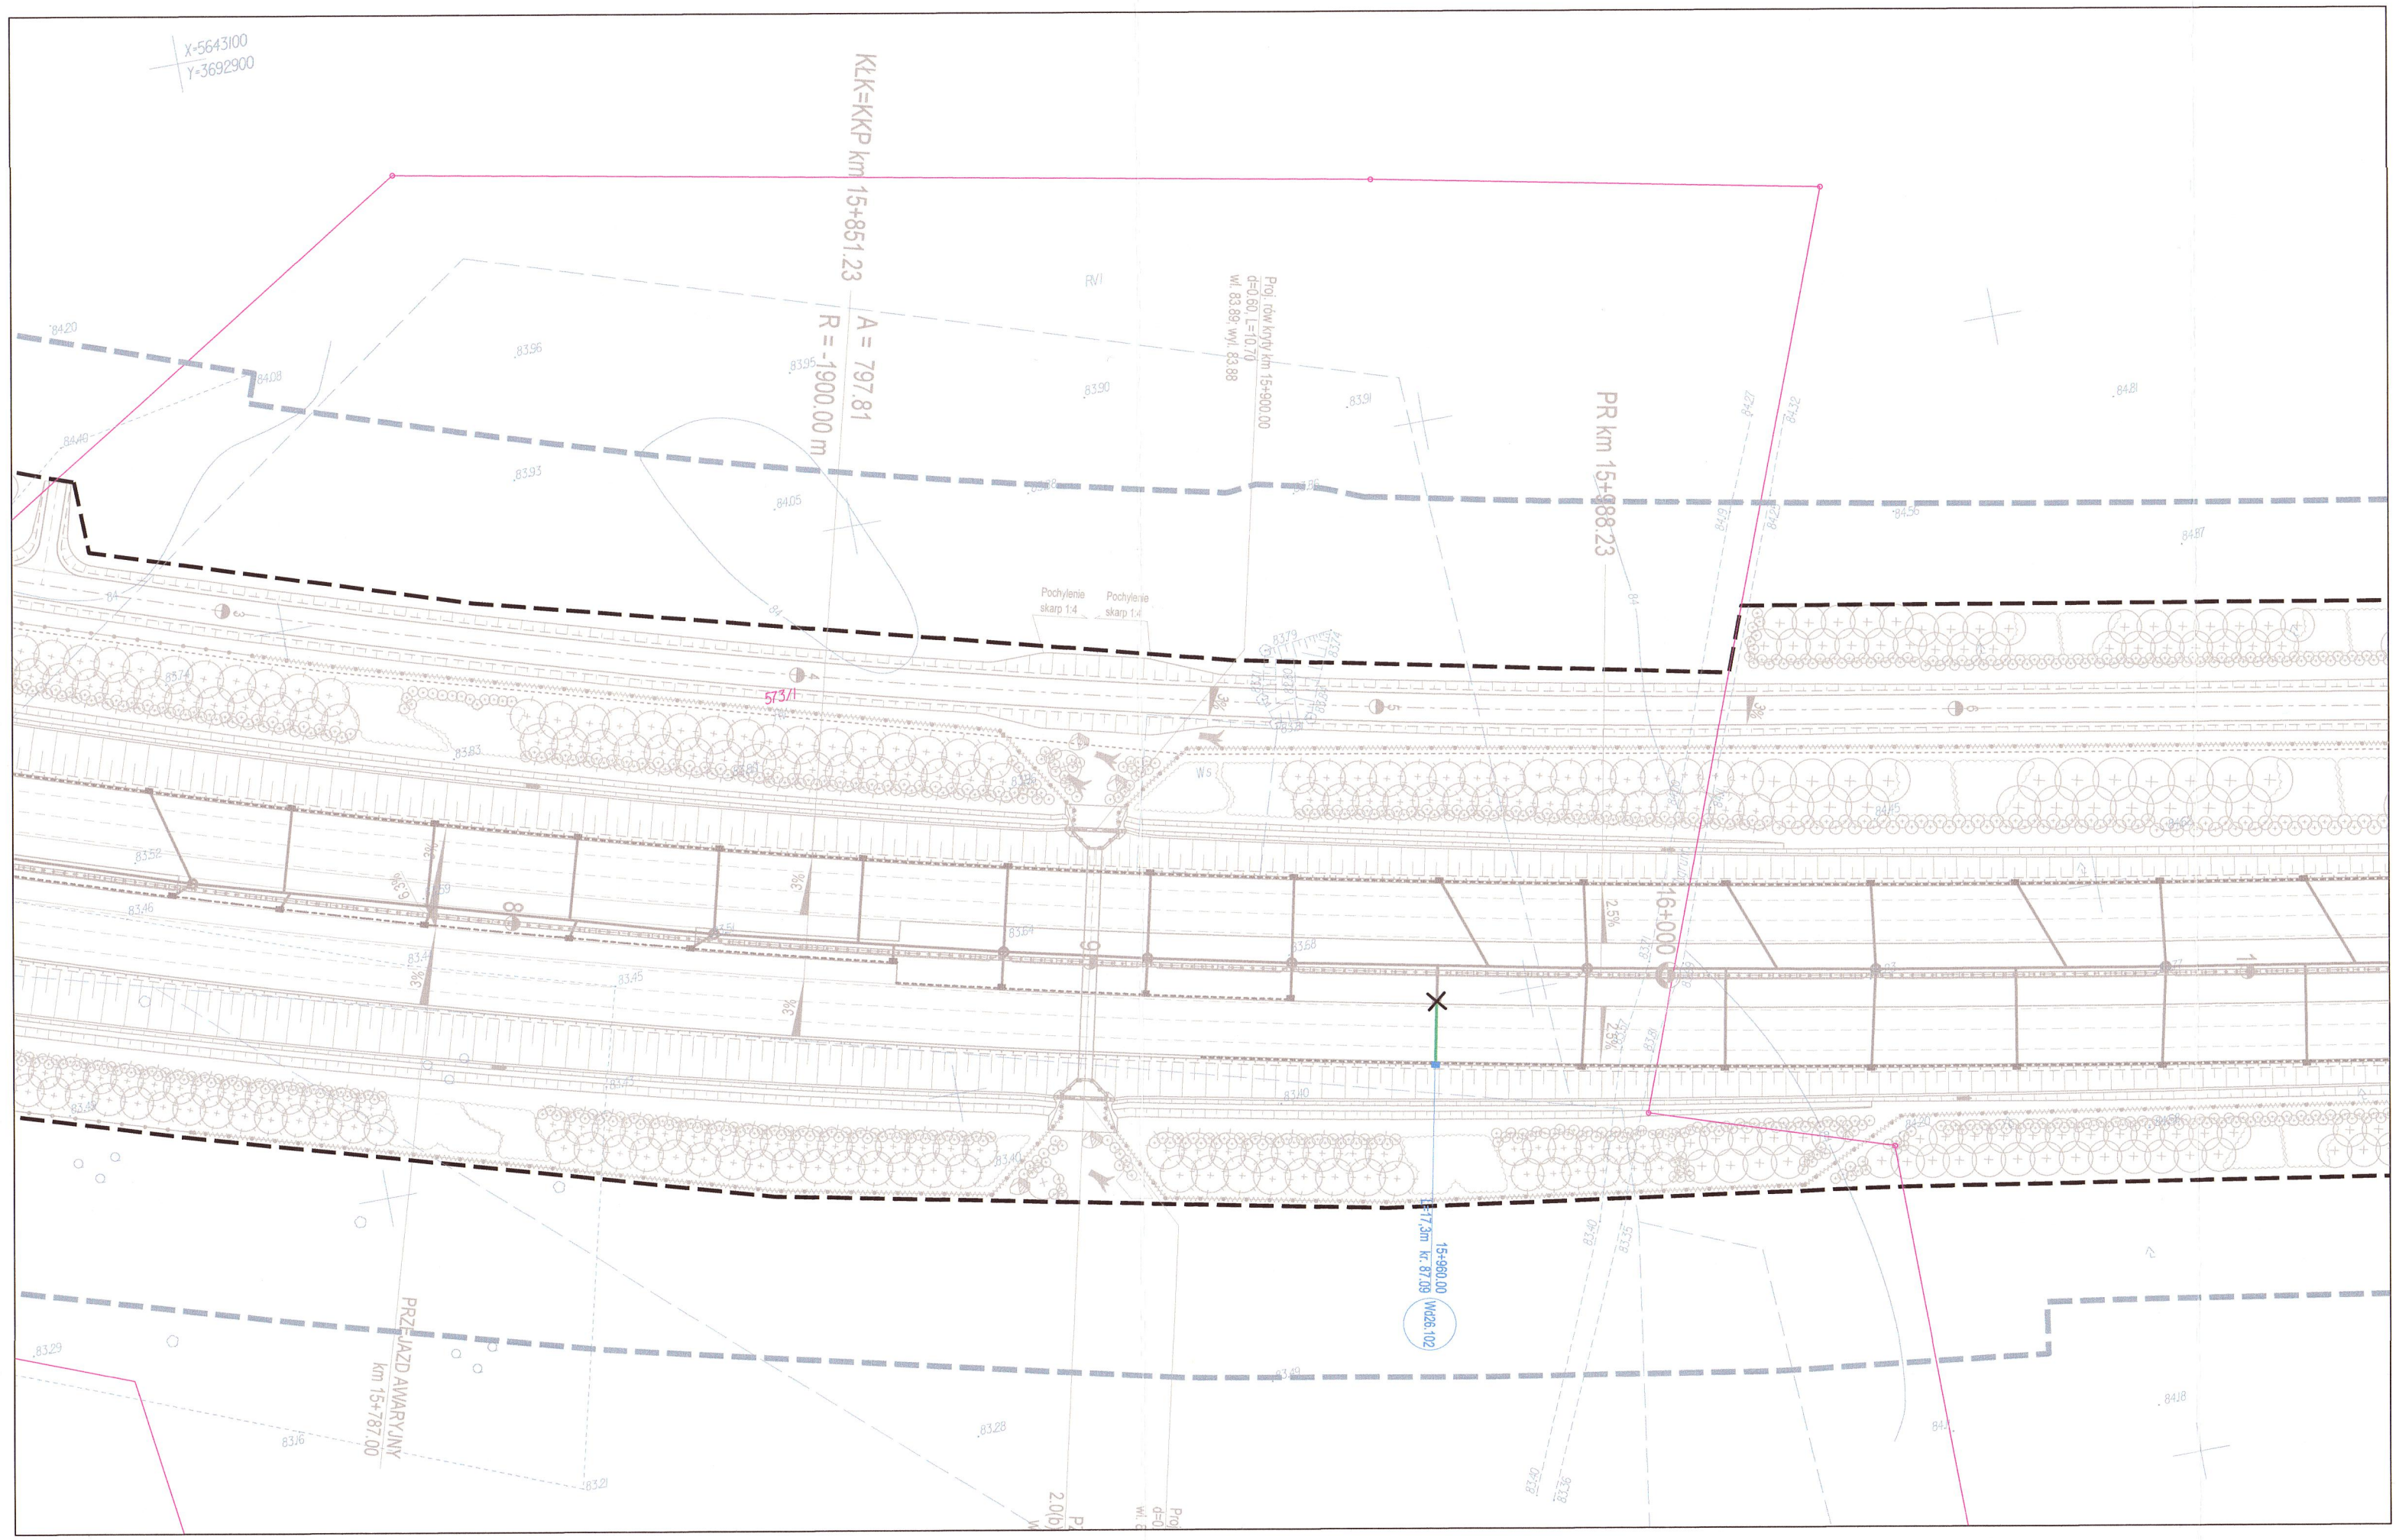

STAROSTWO POWIATOWE w LESZNIE

na podstawie art. 28 ust. 1 ustawy z dnia 17 maja 1989 r. - Prawo geodezyjne i kartograficzne (Dz.U. z 2005 r. Nr 240, poz. 2027 ze zm.) uzgodniono usytuowanie projektowanych sieci uzbrojenia terenu

sieci uzbrojenia kat. dr 55 - zm. GN.III.6630.280.2013

(wyszczególnienie uzgodnionych sieci uzbrojenia terenu)

Uzgodnione usytuowanie sieci uzbrojenia terenu podlega wytyczeniu i geodezyjnej inwentaryzacji powykonawczej przez jednostki uprawnione do wykonywania prac geodezyjnych.

W razie niezgodności stwierdzonej sieci uzbrojenia terenu z uzgodnionym projektem inwestor zobowiązany jest przedłożyć mapę z wynikami pomiarów powykonawczych właściwemu organowi administracji architektoniczno-budowlanej.

Uzgodnienie usytuowania projektowanych sieci uzbrojenia terenu zachowuje ważność przez okres 1 roku od dnia wydania opinii w sprawie uzgodnienia usytuowania projektowanych sieci uzbrojenia terenu. Uzgodnienie traci ważność w przypadku, o którym mowa w § 13 rozporządzenia Ministra Rozwoju Regionalnego i Budownictwa z dnia 2 kwietnia 2001 r. w sprawie geodezyjnej ewidencji sieci uzbrojenia terenu oraz zasobów uzgodnienia dokumentacji projektowej (Dz.U. Nr 38, poz. 455)

Sygn. opinii GN.III.6630.87.2013 Z-ca

Miejscowość i data Leszno, dn. 26.11.2013

LEGENDA

- sieci uzgodnione protokołem nr GN.III.6630.280.2013 z dnia 11 czerwca 2013 r.
- wpust deszczowy, uzgodniony protokołem nr GN.III.6630.280.2013 z dnia 11 czerwca 2013 r., który podlega zmianie lokalizacji
- nowa lokalizacja wpustu kanalizacji deszczowej

Nr	Typ modyfikacji	Data	Imię i nazwisko

Inwestor / Zamawiający
Generalna Dyrekcja Dróg Krajowych i Autostrad
ul. Siemiradzkiego 5a
60-763 Poznań

GDDKiA

Jednostka projektowa
URS Polska Sp. z o.o
ul.Rejtana 17, 02-516 Warszawa
Biuro we Wrocławiu ul.Klecińska 123, 54-413 Wrocław

URS

Stadium	Zadanie
PB	**Budowa drogi S5 Poznań - Wrocław, odcinek Radomicko - Kaczkowo**
Nr tomu **01**	Nazwa tomu **Projekt zagospodarowania terenu**
Branża **Zbiorcza (Z)**	Tytuł rysunku **Plan sytuacyjny/Plansza zbiorcza km 15+960.00**

Stanowisko	Imię i nazwisko	Nr uprawnień	Podpis
Główny Projektant	mgr inż. Jacek Grabowski	13/00/DUW	
Projektant	mgr inż. Andrzej Walczak	72/DOŚ/06	
Sprawdzający	mgr inż. Marek Bacała	2/DOŚ/03	

Nr projektu	Skala	Data	Nr egz.	Nr rys.
PL1292	**1:1000**	**11.2013r.**		**02-05**

Stadium	Branża	Km	Nr obiektu	Nr tomu	Nr rysunku	Rewizja
PB	**Z**	**-**	**-**	**01**	**5/8**	**00**