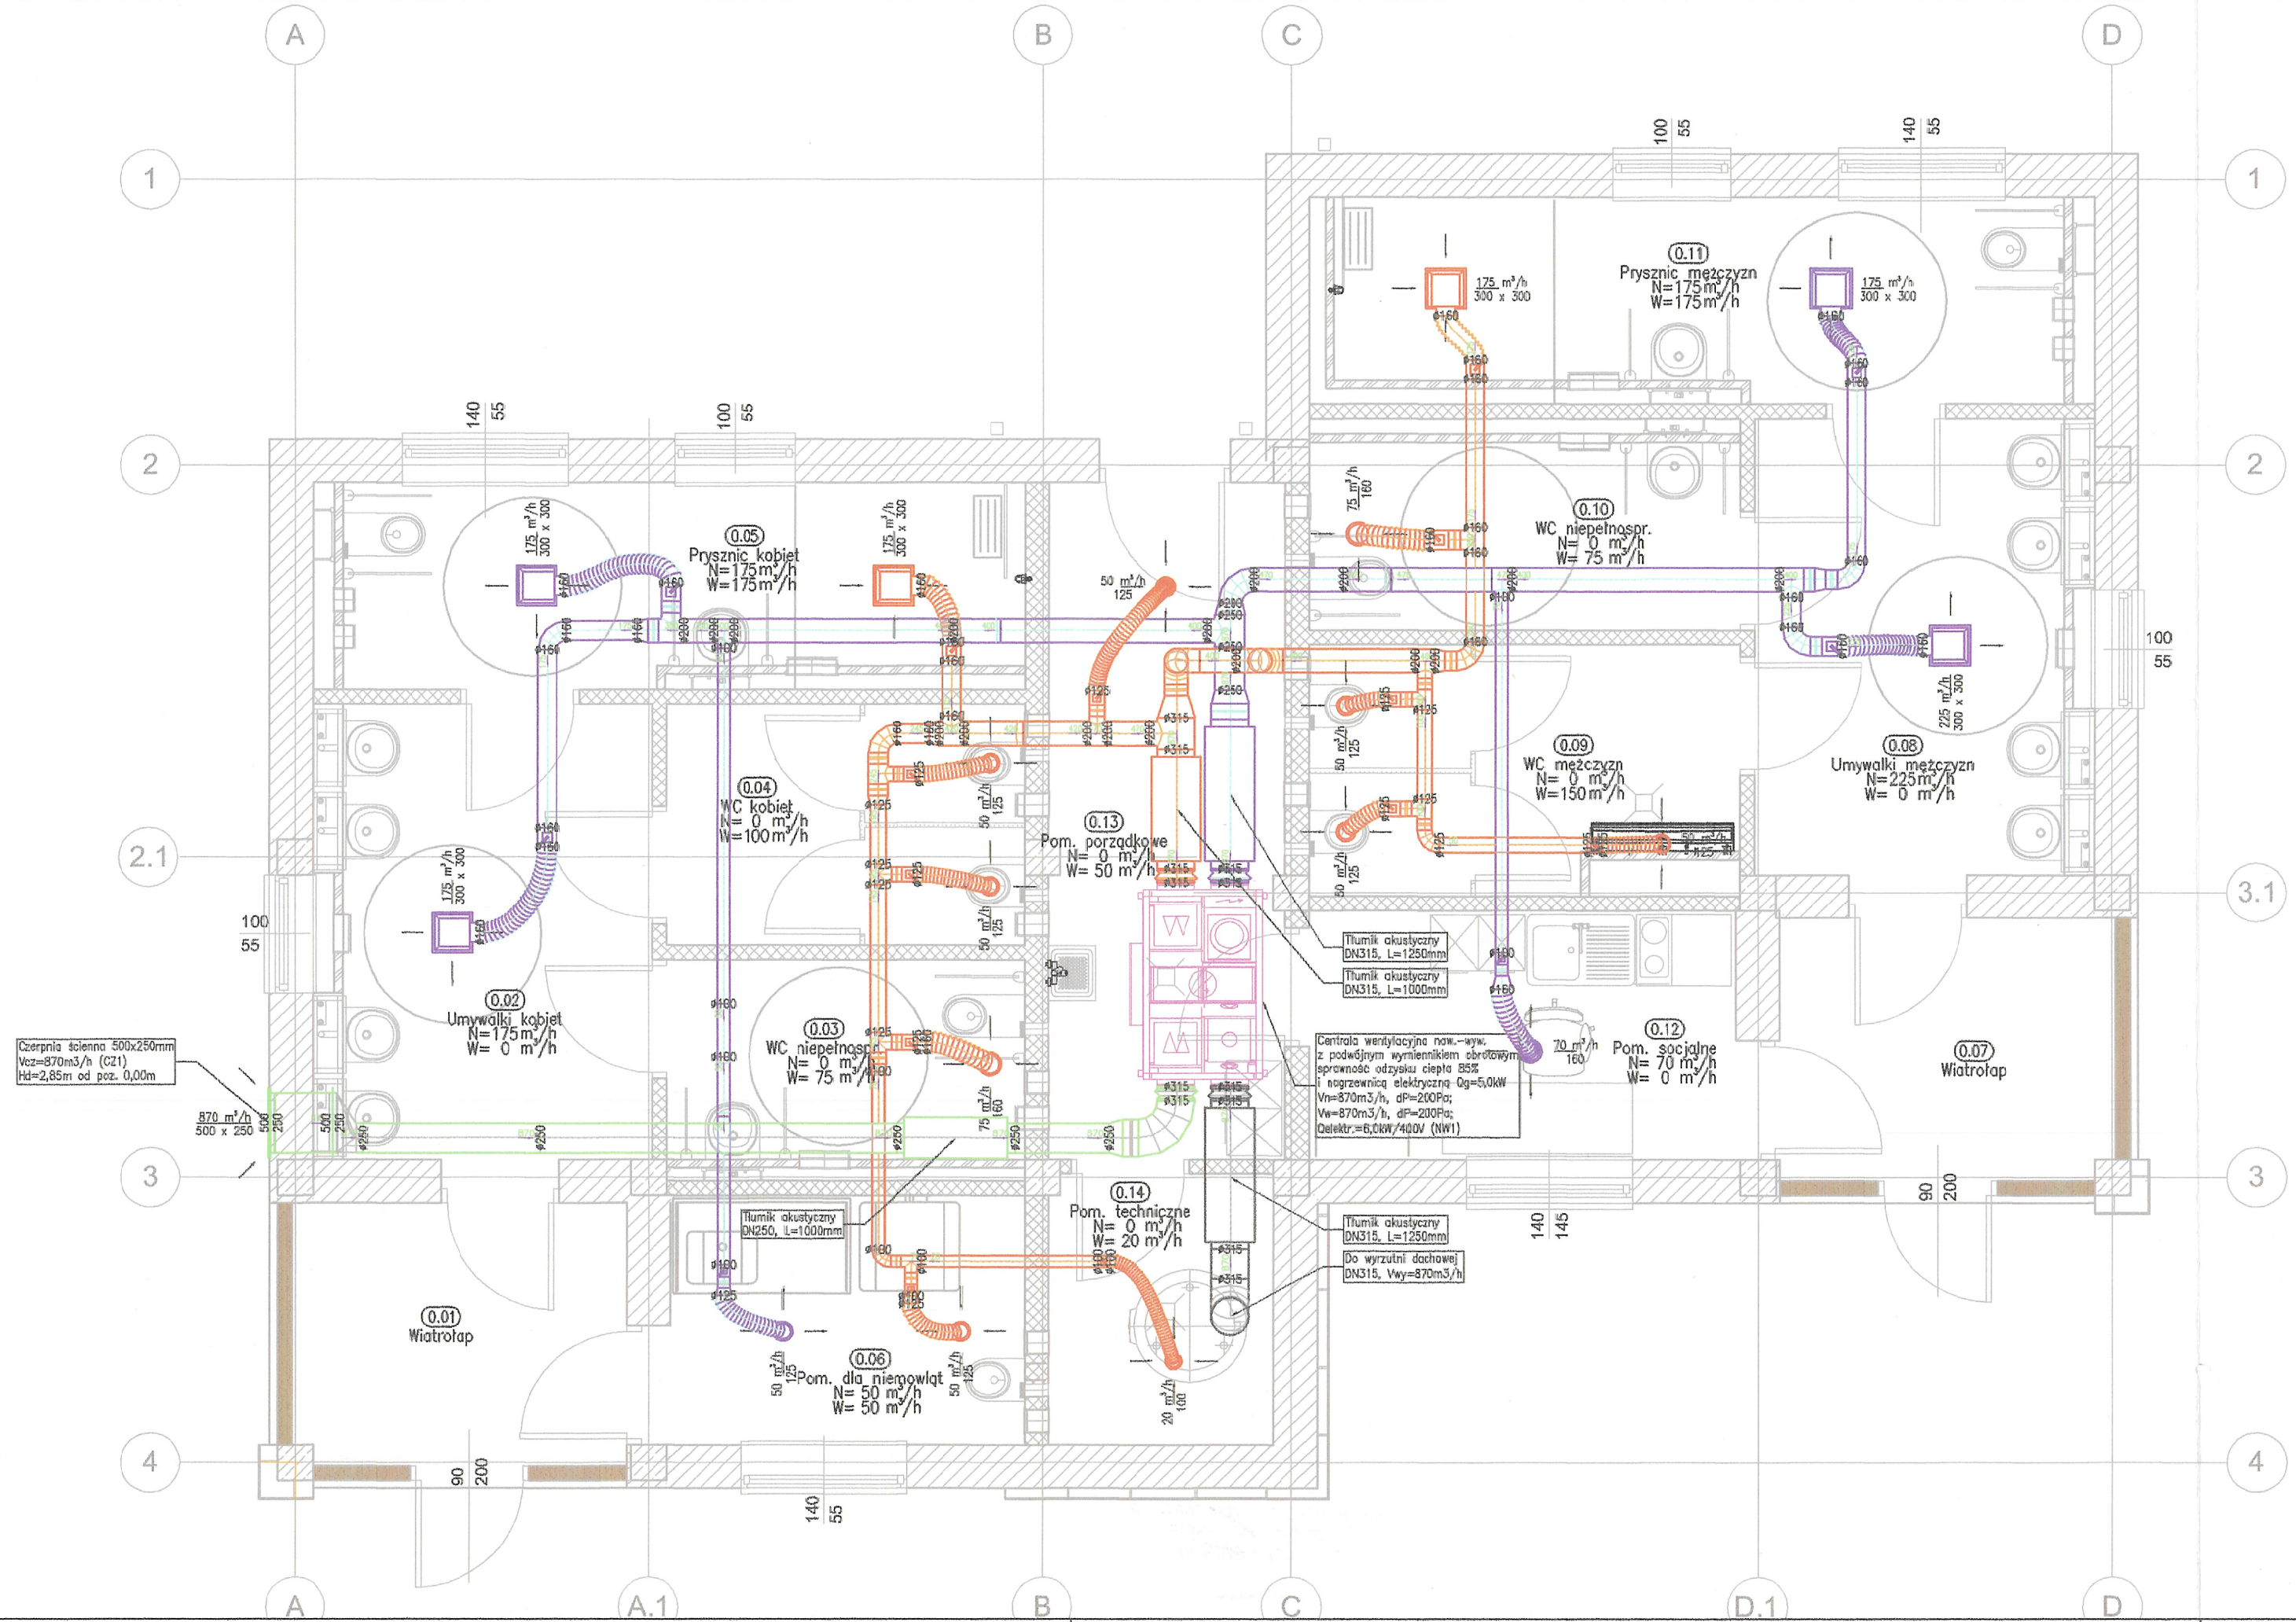

DOKUMENTACJA POWYKONAWCZA
Za zgodność z oryginałem
KIEROWNIK BUDOWY
Maciej Bednarz

INWESTOR	Skarb Państwa - Generalny Dyrektor Dróg Krajowych i Autostrad reprezentowany przez Generalną Dyrekcję Dróg Krajowych i Autostrad Oddział w Szczecinie al. Bohaterów Warszawy 33, 70-340 Szczecin
WYKONAWCA	BUDIMEX S.A. ul. Stawki 40 01-040 Warszawa
JEDNOSTKA PROJEKTOWA	TRAKT sp. z o.o. sp.k. 40-159 Katowice, ul. Jesionowa 9a tel. (0-32) 208-12-70, fax (0-32) 205-70-04 trakt@trakt.eu BUDIMEX S.A. ul. Stawki 40, 01-040 Warszawa
ZAMIERZENIE INWESTYCYJNE	Projekt i budowa obwodnicy Brzozowa w ciągu S3 oraz dostosowanie drogi krajowej nr 3 do parametrów drogi ekspresowej na odcinku Brzozowo-Miękowo
ZADANIE	Budowa obwodnicy Brzozowa w ciągu S3 oraz rozbudowa drogi krajowej nr 3 do parametrów drogi ekspresowej na odcinku Brzozowo-Miękowo
TOM	TOM IX.II - PROJEKT ARCHITEKTONICZNO - BUDOWLANY ARCHITEKTURA MOP Przybiernów zachód. Toaleta i elementy małej architektury Tom IX.I/3 - Budynek WC oraz obiekty małej architektury - część instalacje sanitarne
TYTUŁ RYSUNKU	RZUT PARTERU INSTALACJA WENTYLACJI MECHANICZNEJ

FUNKCJA	IMIĘ I NAZWISKO	BRANŻA/NUMER UPRAWNIEŃ	PODPIS
PROJEKTANT	mgr inż. Serwacy Pierchała	Instalacyjna / 1935/94	
SPRAWDZAJĄCY	mgr inż. Adam Stefaniak	Instalacyjna / SLK/4254/PWOS/12	
OPRACOWUJĄCY	mgr inż. Bartosz Ciołek		
OPRACOWUJĄCY	mgr inż. Jan Jaskólski		

NR UMOWY	SKALA	DATA	STADIUM	BRANŻA	NR RYS.
4.1/2410/3/2015/A/4/2017 (PR-727/17)	1:50	WRZESIEŃ 2018	PAB	INST. SANITARNE	01/PAR-1-1-PB-01

A4