SCHEMAT FUNDAMENTÓW

1:50

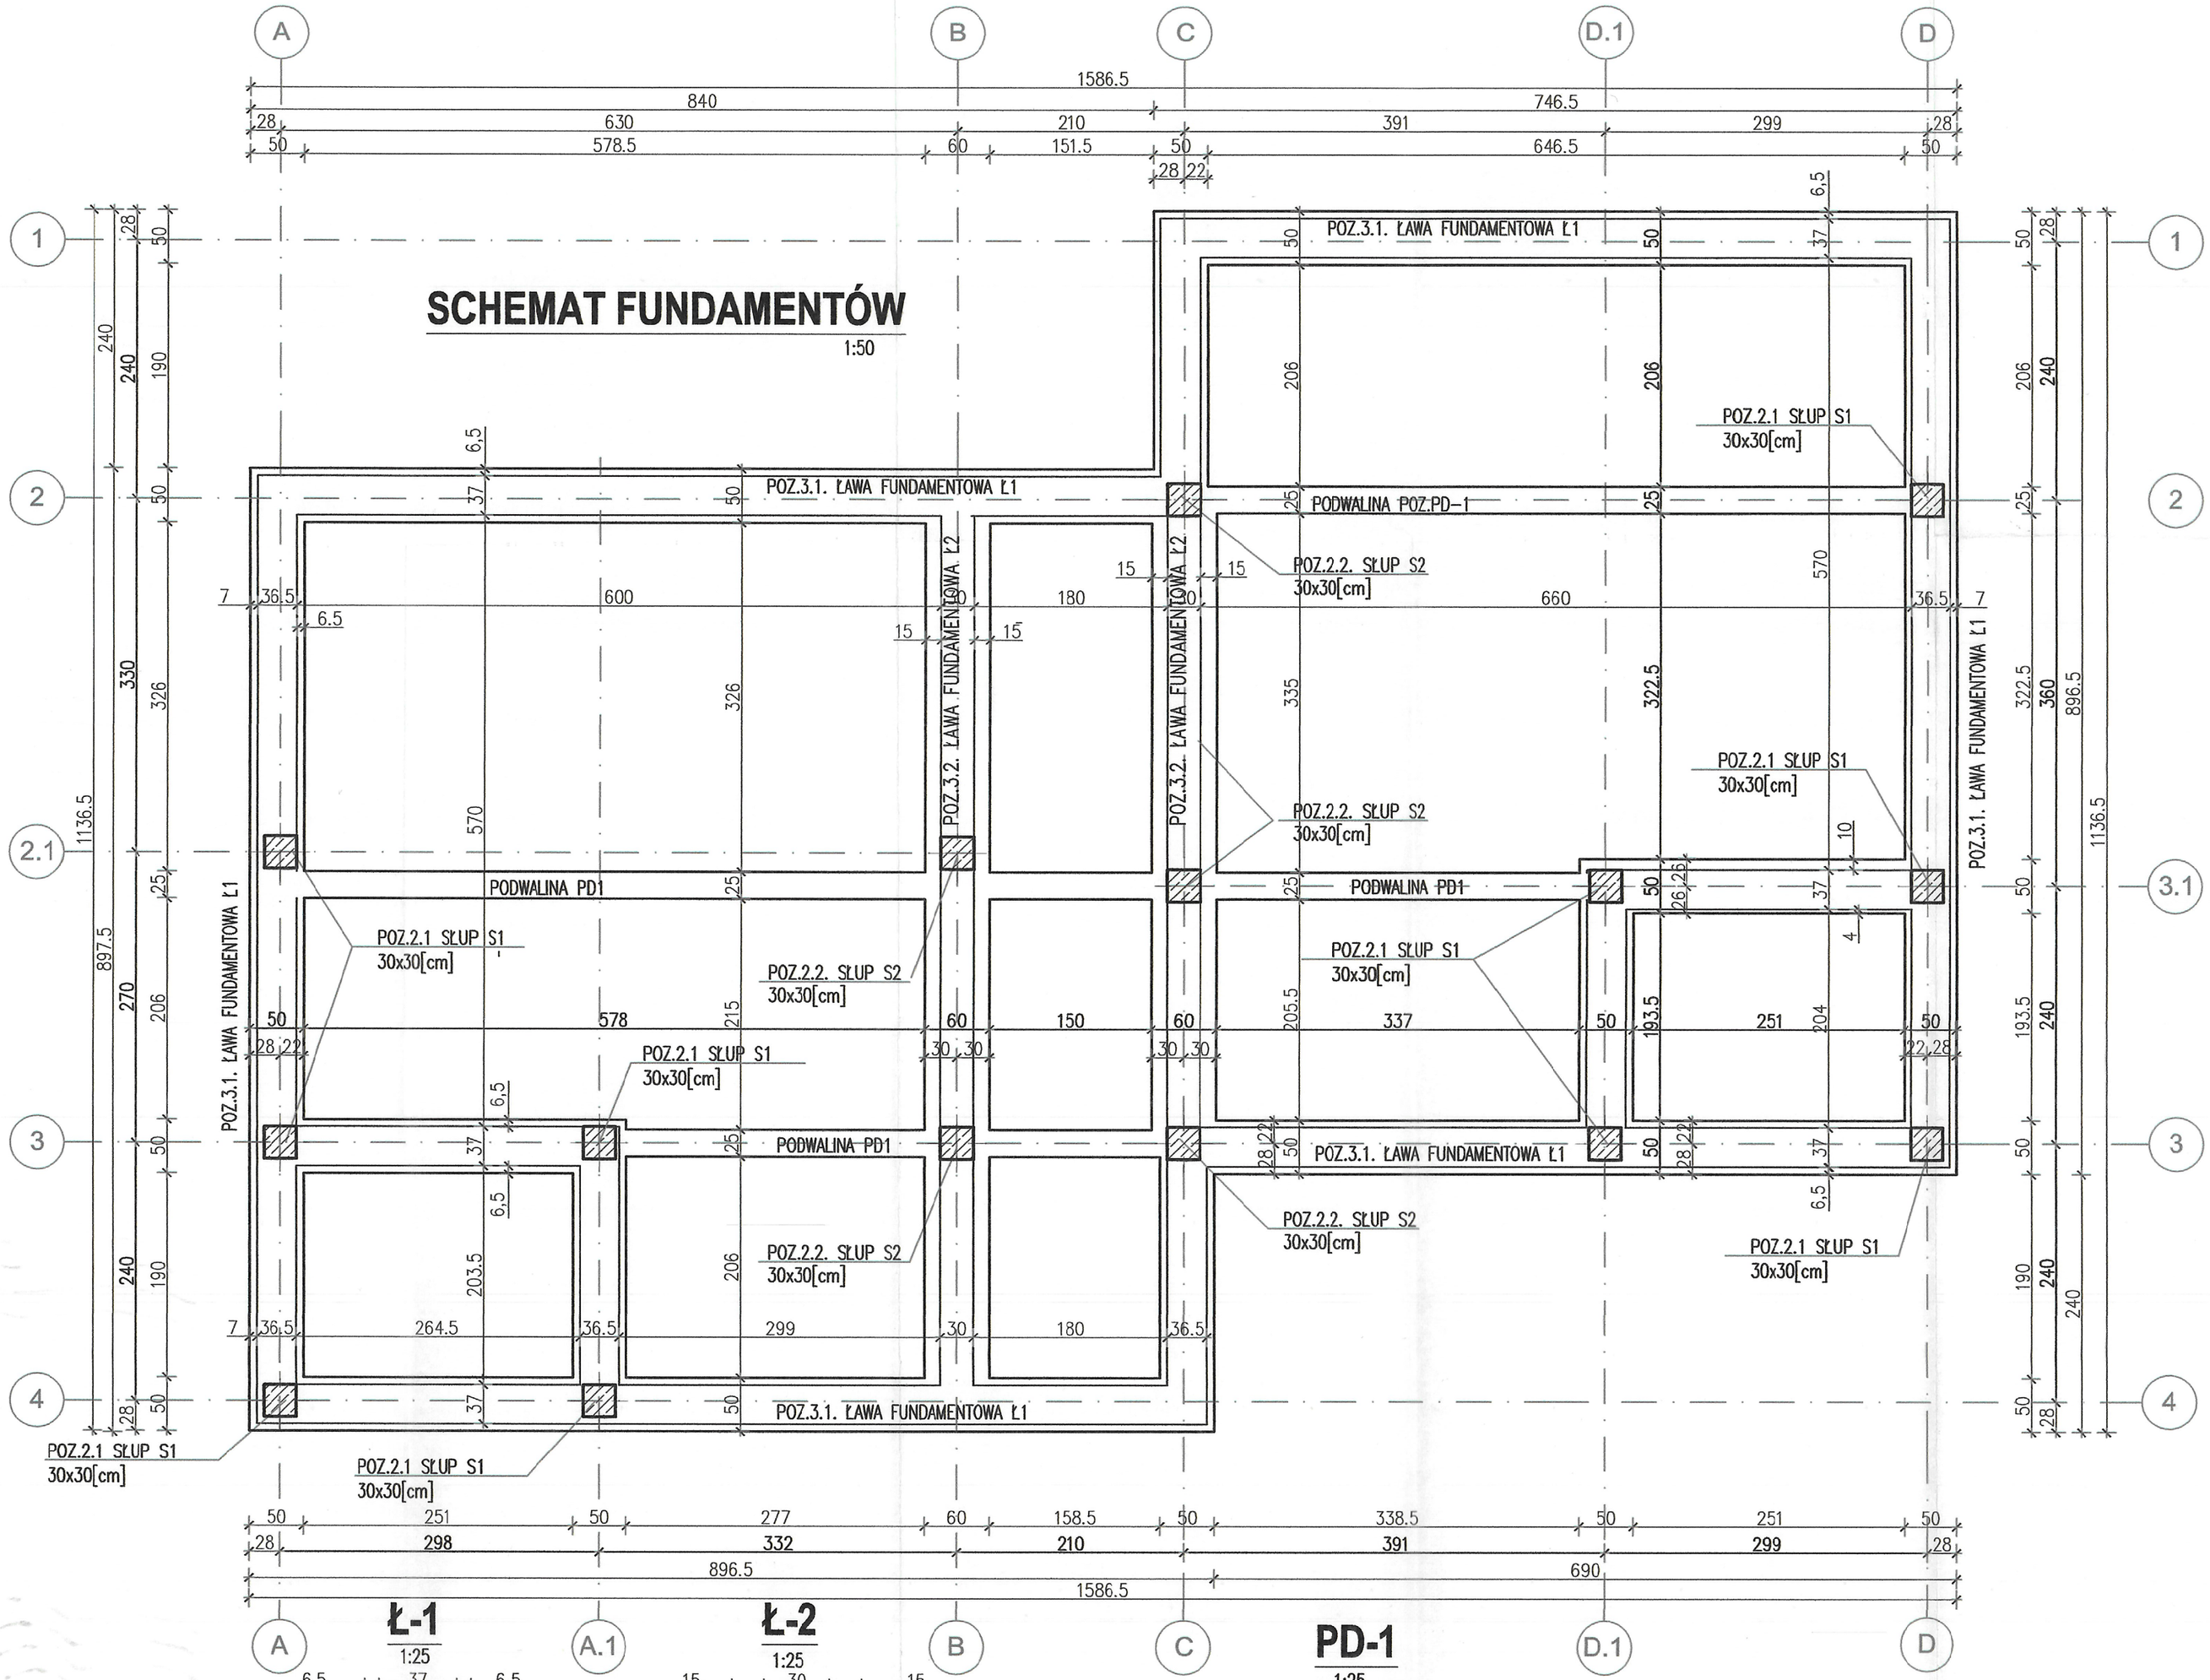

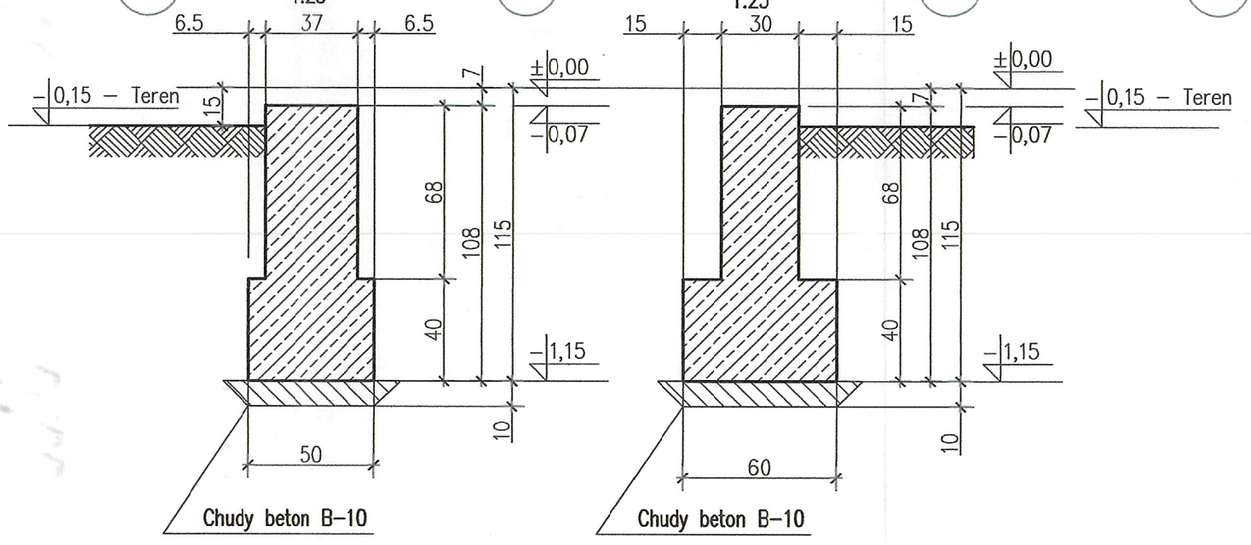

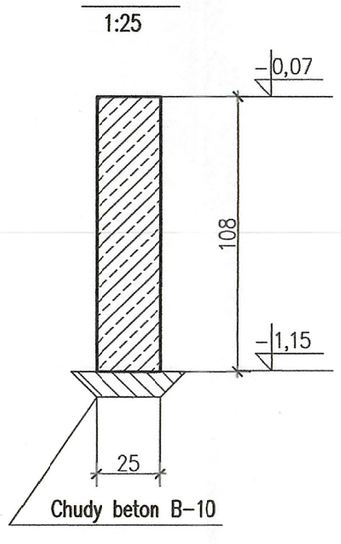

DOKUMENTACJA POWYKONAWCZA
Za zgodność z stanem
KIEROWNIK BUDOWY
Maciej Bednarz

INWESTOR	Skarb Państwa - Generalny Dyrektor Dróg Krajowych i Autostrad reprezentowany przez Generalną Dyrekcję Dróg Krajowych i Autostrad Oddział w Szczecinie al. Bohaterów Warszawy 33, 70-340 Szczecin
WYKONAWCA	BUDIMEX S.A. ul. Stawki 40 01-040 Warszawa
JEDNOSTKA PROJEKTOWA	TRAKT sp. z o.o. sp.k. 40-159 Katowice, ul. Jesionowa 9a tel: (0-32) 228-12-70, fax: (0-32) 220-70-04 trakt@trakt.eu BUDIMEX S.A. ul. Stawki 40, 01-040 Warszawa
ZAMIERZENIE INWESTYCYJNE	Projekt i budowa obwodnicy Brzozowa w ciągu S3 oraz dostosowanie drogi krajowej nr 3 do parametrów drogi ekspresowej na odcinku Brzozowo-Miękowo
ZADANIE	Budowa obwodnicy Brzozowa w ciągu S3 oraz rozbudowa drogi krajowej nr 3 do parametrów drogi ekspresowej na odcinku Brzozowo-Miękowo
TOM	TOM IX.II - PROJEKT ARCHITEKTONICZNO - BUDOWLANY ARCHITEKTURA MOP Przybiernów wschód. Toaleta i elementy małej architektury. TOM IX.II/2 - Budynek WC - część konstrukcyjna
TYTUŁ RYSUNKU	FUNDAMENTY - SCHEMAT KONSTRUKCJI

FUNKCJA	IMIĘ I NAZWISKO	BRANŻA/NUMER UPRAWNIEŃ	PODPIS
PROJEKTANT	mgr inż. Adam Wieczorek	SLK/7061/PBKb/17	
SPRAWDZAJĄCY	mgr inż. Andrzej Trocha	489/81	

NR UMOWY	SKALA	DATA	STADIUM	BRANŻA	NR RYS.
4.1/2410/3/2015/8-4/2017 (PR-727/17)	1:50	WRZESIEŃ 2018	PAB	KONSTRUKCJE	1.1/PAR-1-1-PB-01