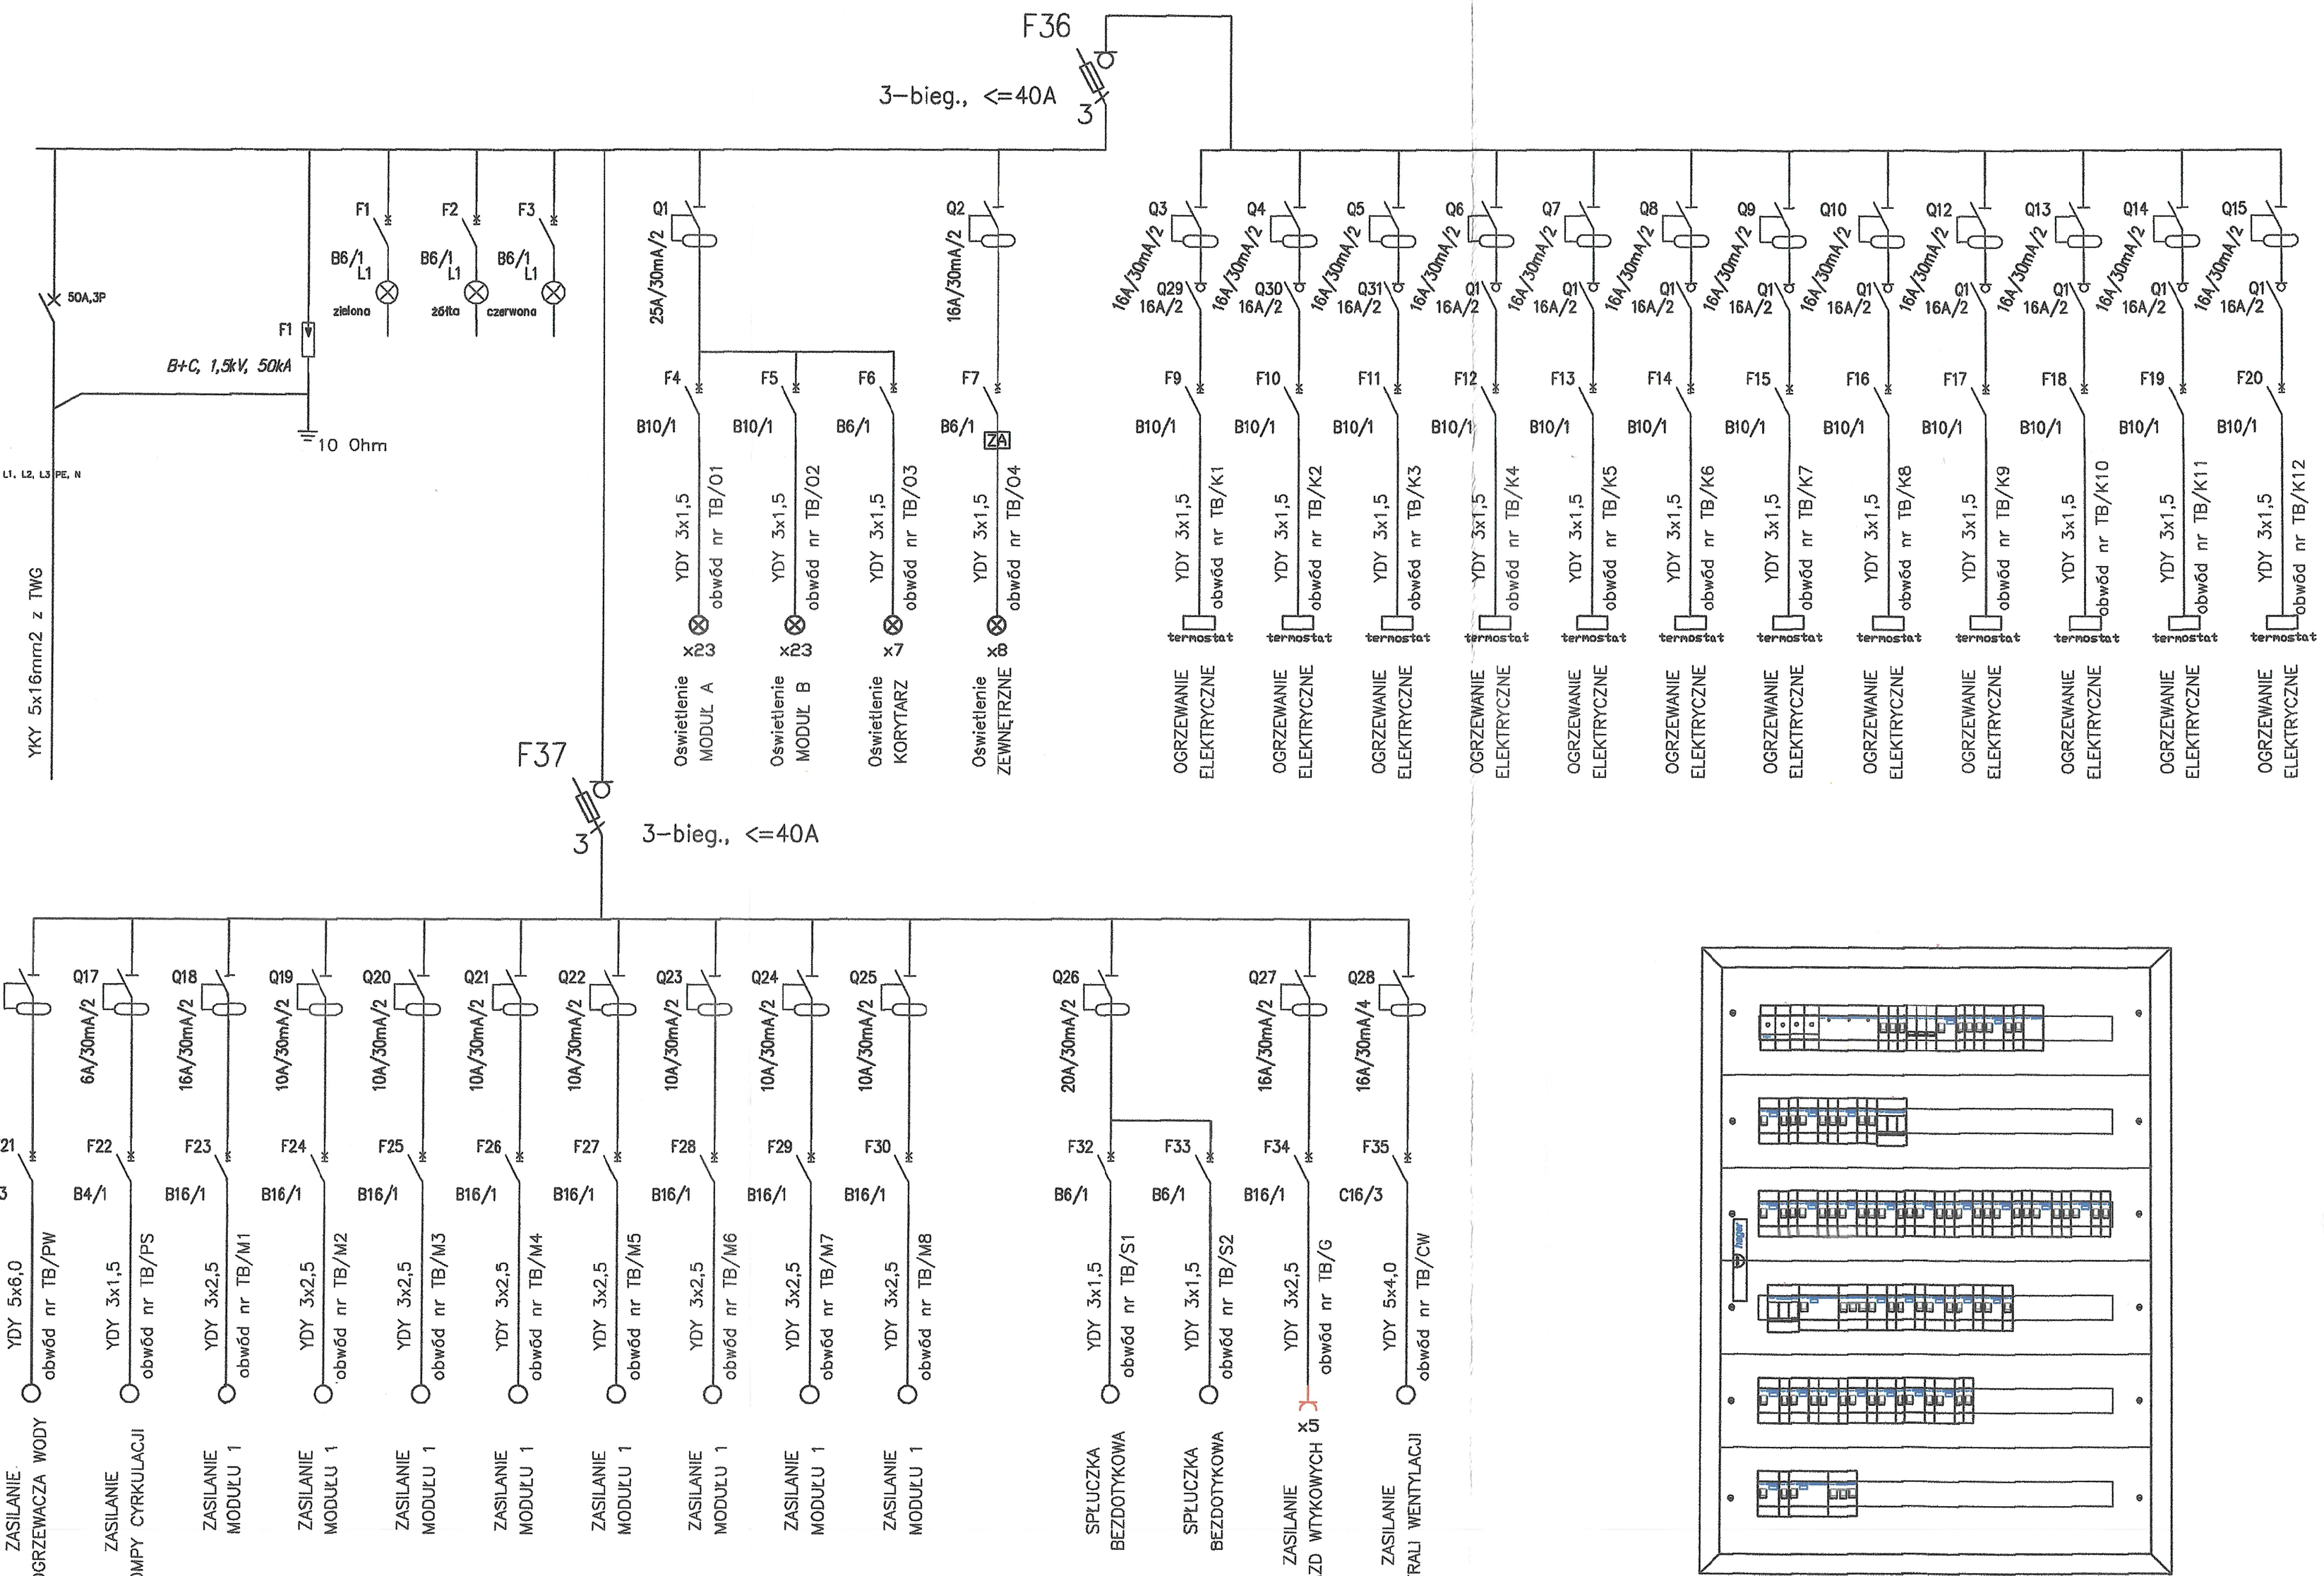

Poziom napięcia:	400V
Moc zainstalowana:	43,9kW
Moc szczytowa:	30,53kW
Układ sieci:	TN-S
IP:	30
Klasa ochronności:	I
Wymiary:	110x715x1070mm

DOKUMENTACJA POWYKONAWCZA
Za zgodność z projektem
KIEROWNIK BUDOWY
Maciej Bednarz

INWESTOR
GDDKiA
Skarb Państwa - Generalny Dyrektor Dróg Krajowych i Autostrad reprezentowany przez Generalną Dyrekcję Dróg Krajowych i Autostrad Oddział w Szczecinie al. Bohaterów Warszawy 33, 70-340 Szczecin

WYKONAWCA
BUDIMEX S.A. ul. Stawki 40 01-040 Warszawa
budimex

JEDNOSTKA PROJEKTOWA
TRAKT sp. z o.o. sp.k. 40-159 Katowice, ul. Jesionowa 9a tel./fax (0-32) 255-12-30, fax (0-32) 255-12-34 biuro@trakt.eu
budimex BUDIMEX S.A. ul. Stawki 40, 01-040 Warszawa

ZAMIERZENIE INWESTYCYJNE
Projekt i budowa obwodnicy Brzozowa w ciągu S3 oraz dostosowanie drogi krajowej nr 3 do parametrów drogi ekspresowej na odcinku Brzozowo-Miękowo

ZADANIE
Budowa obwodnicy Brzozowa w ciągu S3 oraz rozbudowa drogi krajowej nr 3 do parametrów drogi ekspresowej na odcinku Brzozowo-Miękowo

TOM
TOM IX.II - PROJEKT ARCHITEKTONICZNO - BUDOWLANY
ARCHITEKTURA MOP Przybiernów Wschód. Toaleta i elementy małej architektury
Tom IX.II/4 - Budynek WC oraz obiekty małej architektury - instalacje elektryczne

TYTUŁ RYSUNKU
SCHEMAT TABLICY TB

FUNKCJA	IMIĘ I NAZWISKO	BRANŻA/NUMER UPRAWNIEŃ	PODPIS
GŁ.PROJEKTANT	mgr inż. Leszek Tarnogrodzki	Elektryczna / OPL/0310/PWOE/07	
SPRAWDZAJĄCY	mgr inż. Karol Wujec	Elektryczna / OPL/0737/POOE/11	
OPRACOWUJĄCY	inż. Anna Olejnik-Lizak		

NR UMOWY	SKALA	DATA	STADIUM	BRANŻA	NR RYS.
A.1041/00001/01/49/17 (PR-727/17)	-	WRZESIEŃ 2018	PAB	ELEKTRYCZNA	2.2 /PIE-1-1-PB-01