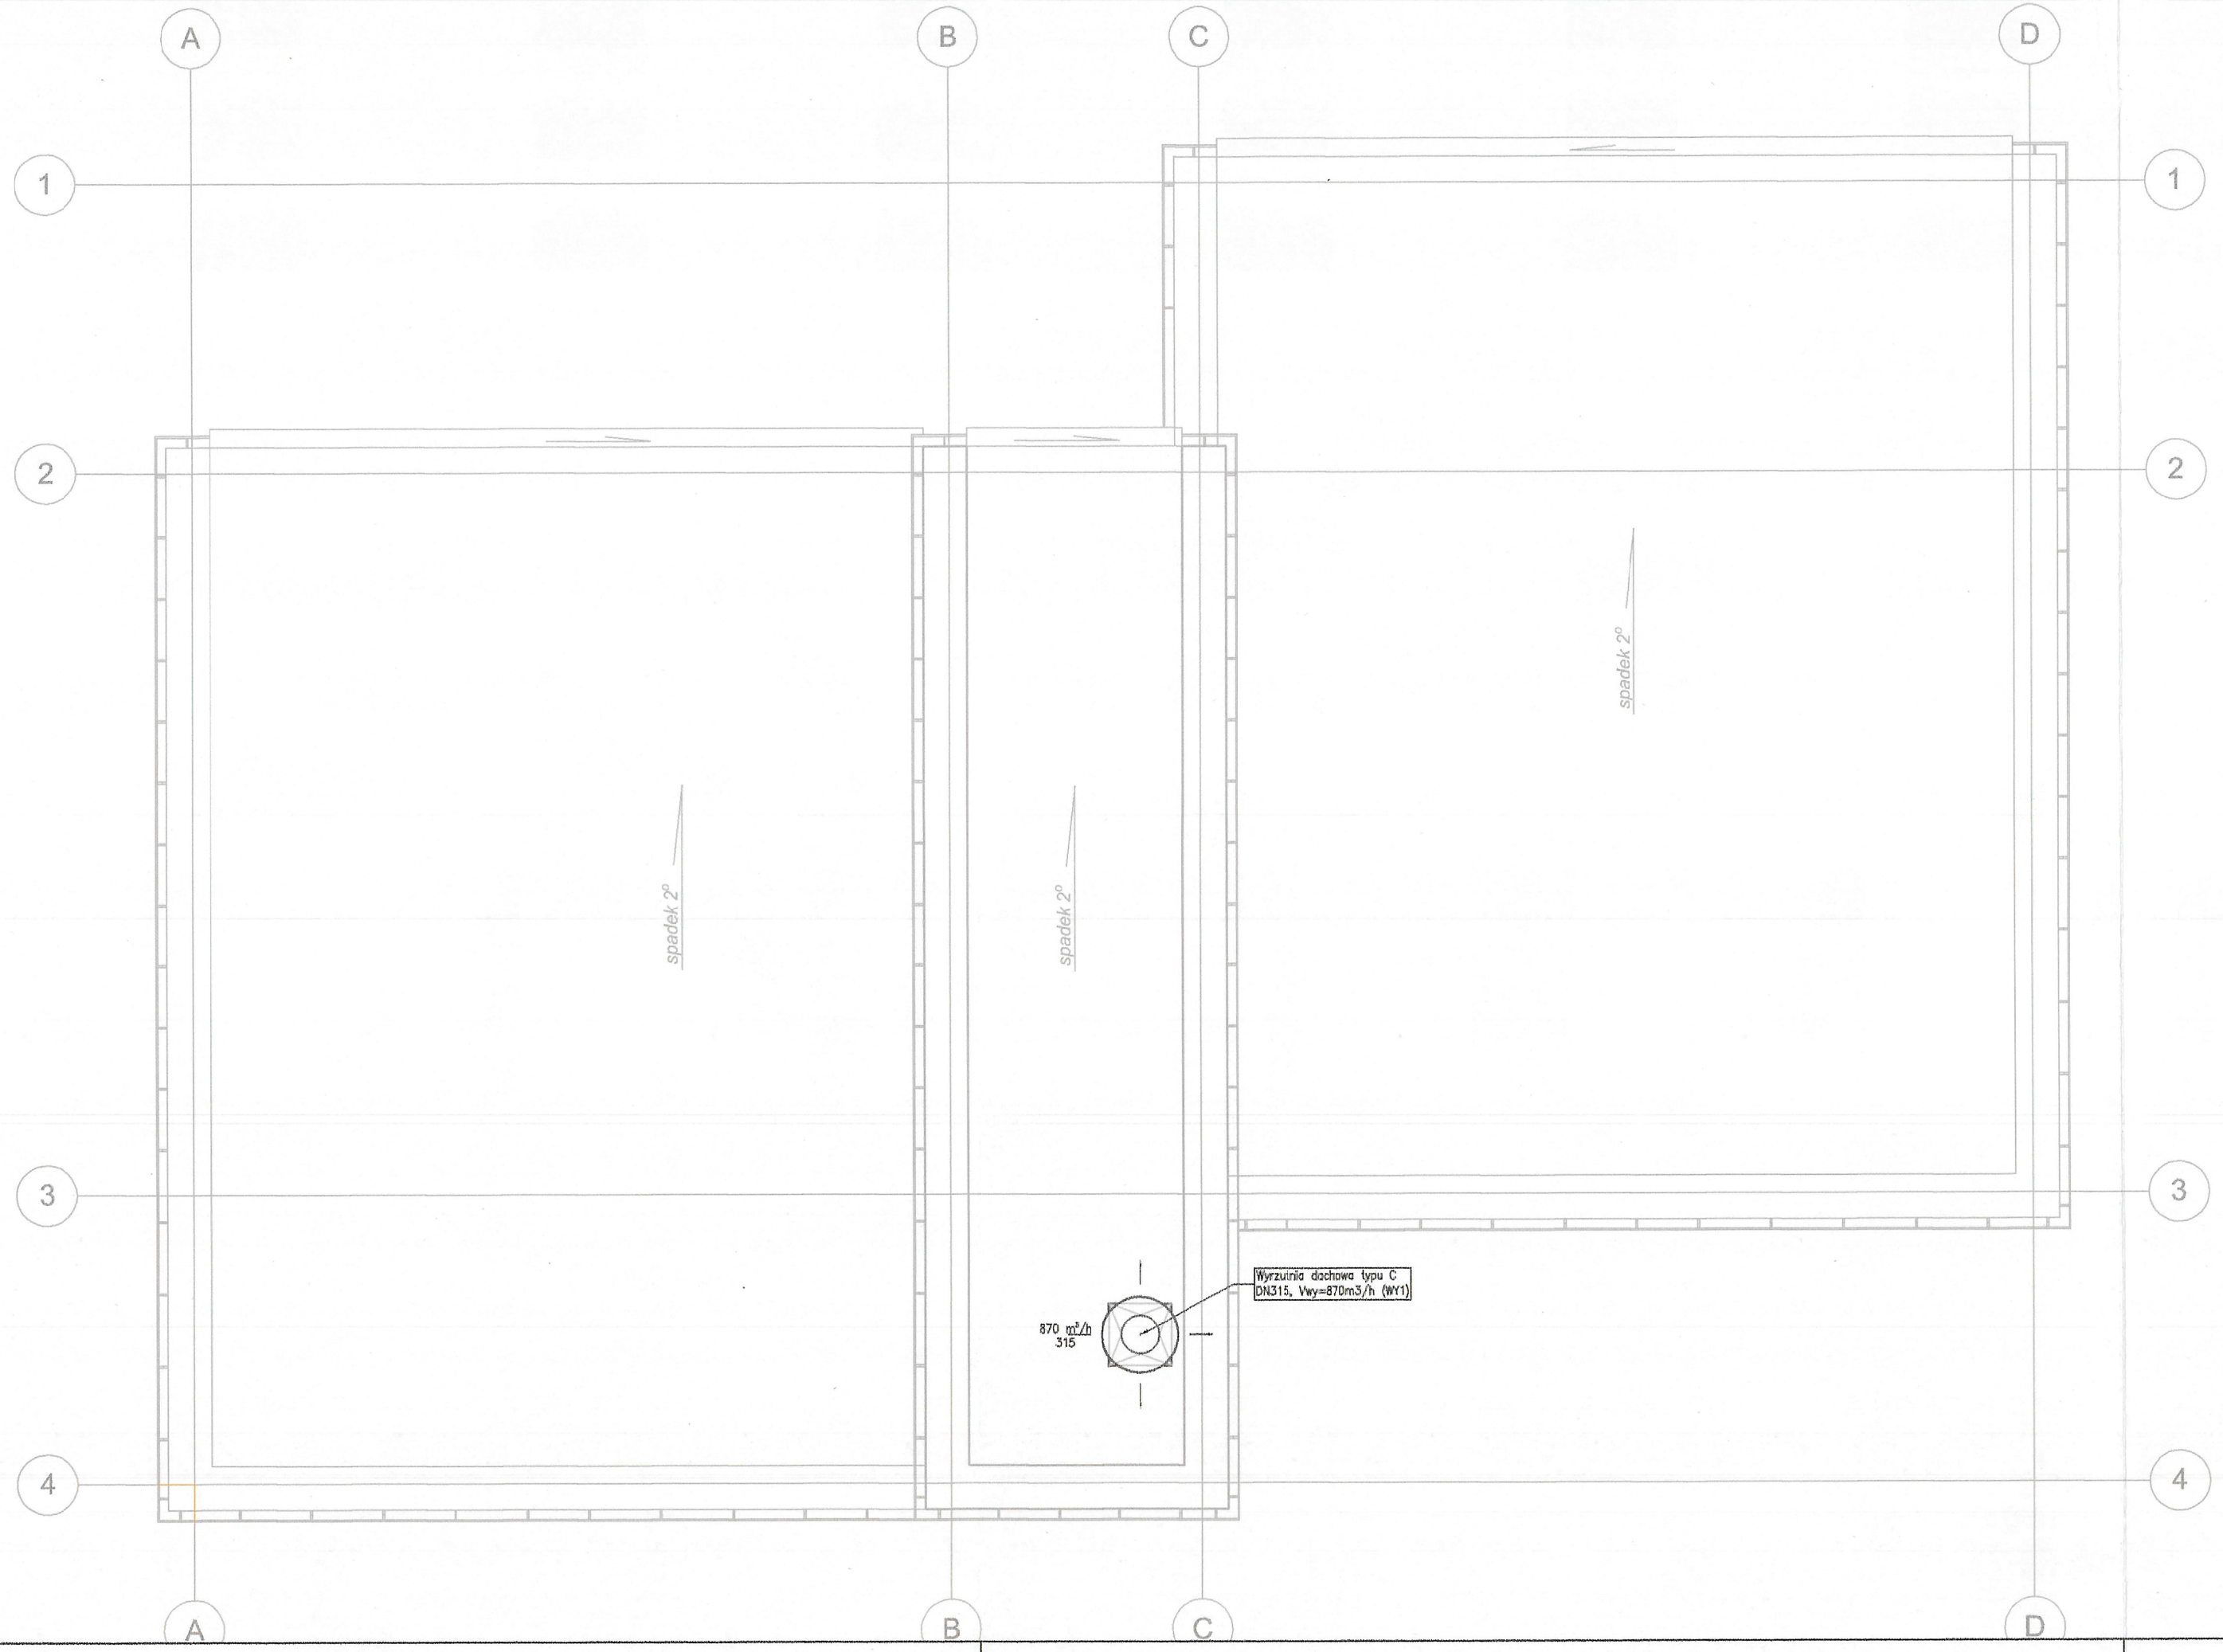


DOKUMENTACJA POWYKONAWCZA
Za zgodność z oryginałem
KIEROWNIK BUDOWY
Maciej Bednarz

| | |
|---|---|
| INWESTOR | Skarb Państwa - Generalny Dyrektor Dróg Krajowych i Autostrad<br>reprezentowany przez<br>Generalną Dyrekcję Dróg Krajowych i Autostrad Oddział w Szczecinie<br>al. Bohaterów Warszawy 33, 70-340 Szczecin |
| WYKONAWCA | BUDIMEX S.A.<br>ul. Stawki 40<br>01-040 Warszawa |
| JEDNOSTKA PROJEKTOWA | TRAKT s.p.k.<br>40-159 Katowice, ul. Jesionowa 9a<br>tel: (0-32) 220-12-70, fax: (0-32) 220-70-04<br>trakt@trakt.eu<br>budimex<br>BUDIMEX S.A.<br>ul. Stawki 40, 01-040 Warszawa |
| ZAMIERZENIE INWESTYCYJNE | Projekt i budowa obwodnicy Brzozowa w ciągu S3 oraz dostosowanie drogi krajowej nr 3 do parametrów drogi ekspresowej na odcinku Brzozowo-Miękowo |
| ZADANIE | Budowa obwodnicy Brzozowa w ciągu S3 oraz rozbudowa drogi krajowej nr 3 do parametrów drogi ekspresowej na odcinku Brzozowo-Miękowo |
| TOM | TOM IX.II - PROJEKT ARCHITEKTONICZNO - BUDOWLANY<br>ARCHITEKTURA MOP Przybiernów wschód. Toaleta i elementy małej architektury<br>Tom IX.II/3 - Budynek WC oraz obiekty małej architektury - część instalacje sanitarne |
| TYTUŁ RYSUNKU | RZUT DACHU<br>INSTALACJA WENTYLACJI MECHANICZNEJ |

| FUNKCJA | IMIĘ I NAZWISKO | BRANŻA/NUMER UPRAWNIEŃ | PODPIS |
|---|---|---|---|
| PROJEKTANT | mgr inż. Serwacy Pierchała | Instalacyjna / 1935/94 | |
| SPRAWDZAJĄCY | mgr inż. Adam Stefaniak | Instalacyjna / SLK/4254/PWOS/12 | |
| OPRACOWUJĄCY | mgr inż. Bartosz Ciołek | | |
| OPRACOWUJĄCY | mgr inż. Jan Jaskólski | | |

| NR UMOWY | SKALA | DATA | STADIUM | BRANŻA | NR RYS. |
|---|---|---|---|---|---|
| 4.1/2410/3/2015/H4/2017 (PR-727/17) | 1:50 | WRZESIEŃ 2018 | PAB | INST. SANITARNE | 02/PAR-1-1-PB-01 |

A4

27