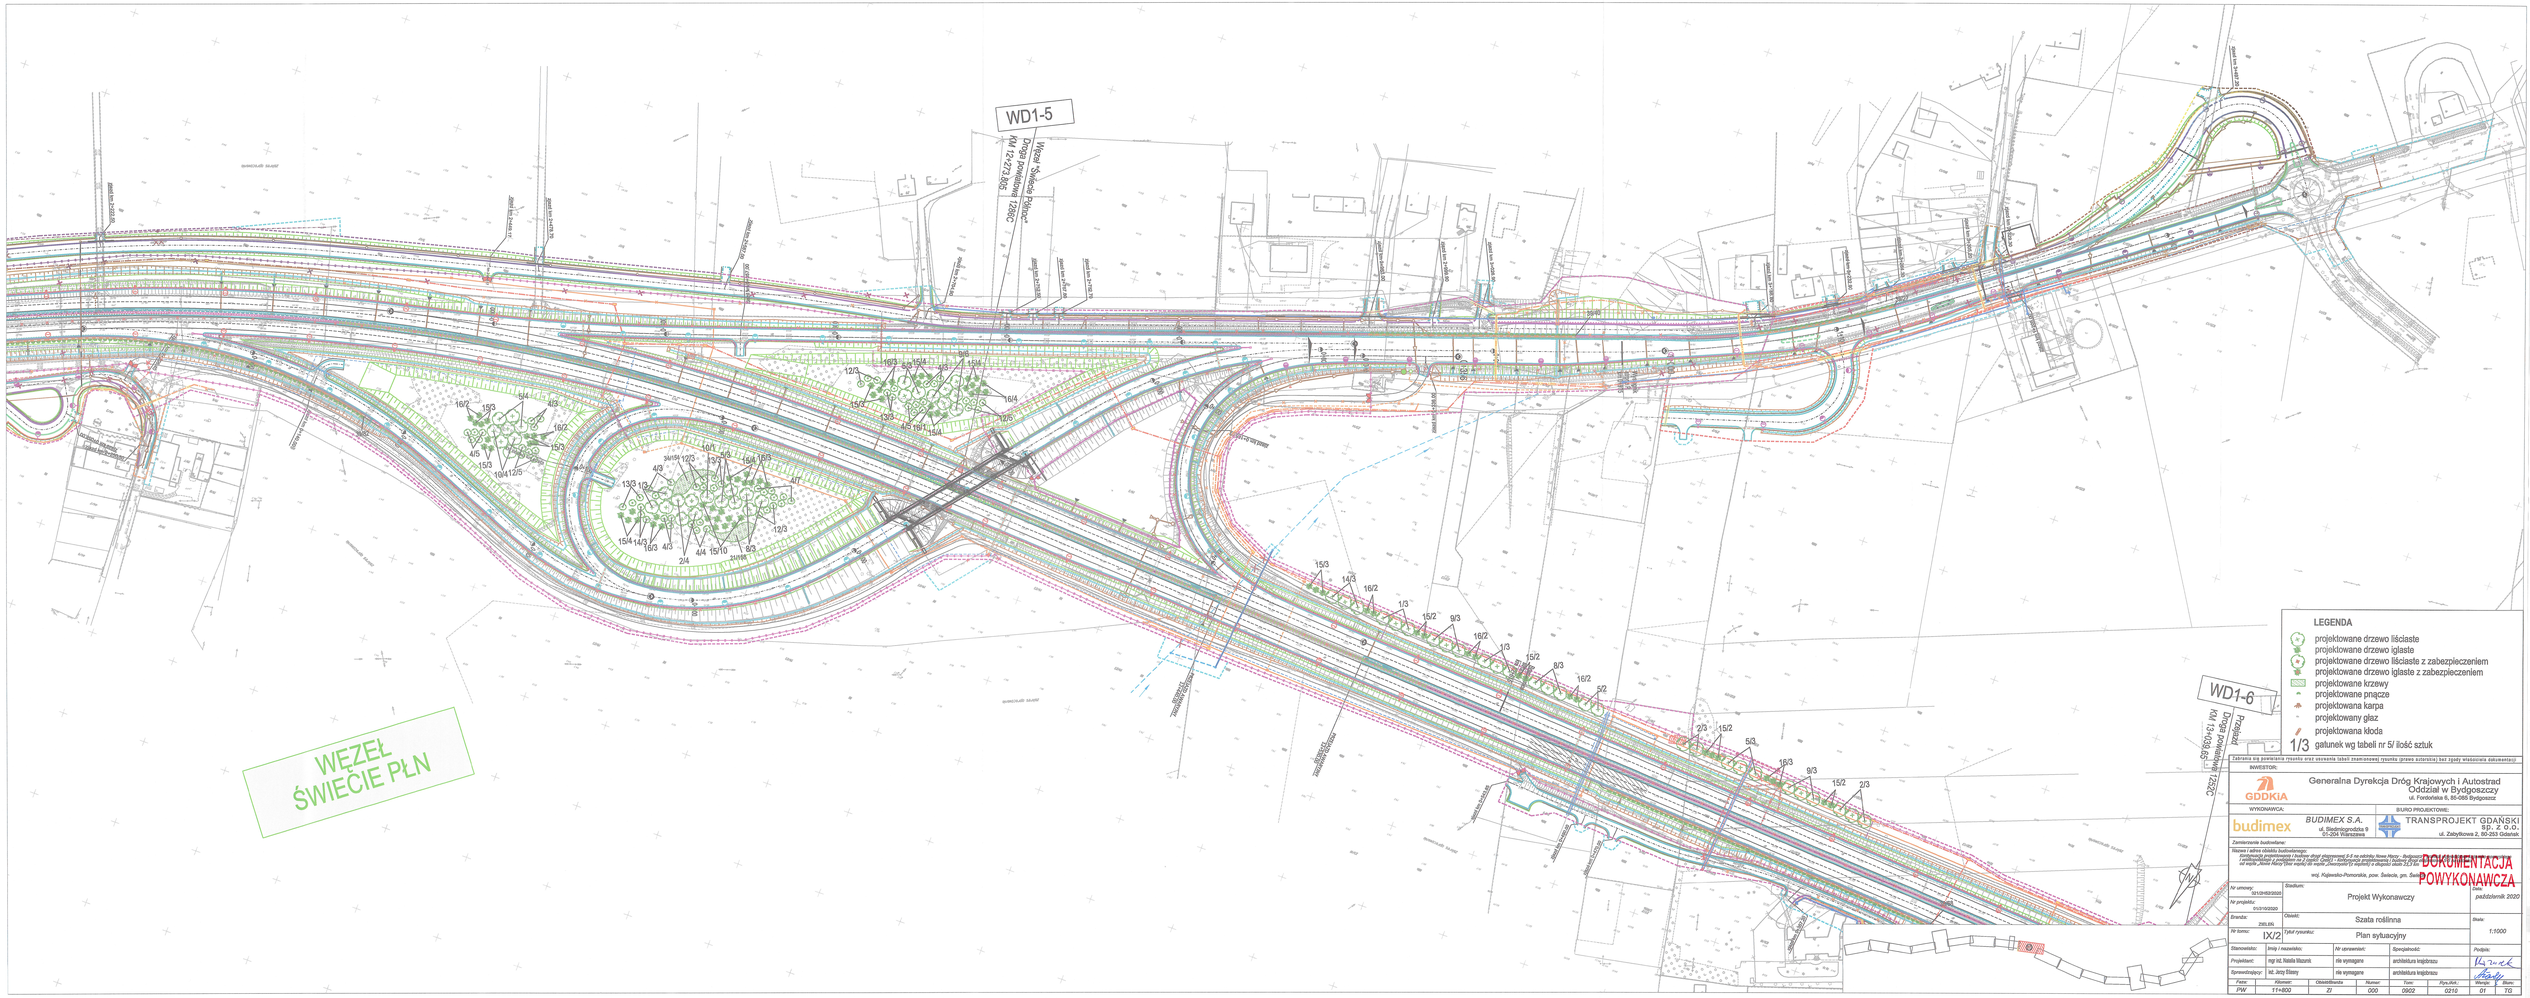


Zabrania się powielania rysunku oraz usuwania tabeli znamionowej rysunku (prawa autorskie) bez zgody właściwego dokumentacji

INWESTOR:
GDDKiA
Generalna Dyrekcja Dróg Krajowych i Autostrad
Oddział w Bydgoszczy
ul. Fordonska 9, 85-085 Bydgoszcz

WYKONAWCA:
budimex
BUDIMEX S.A.
ul. Siedlecignowicka 9
01-204 Warszawa

BIURO PROJEKTOWE:
TRANSPROJEKT GDAŃSKI Sp. z o.o.
ul. Zabyłkowa 2, 80-253 Gdańsk

Zamierzenie budowlane:

Nazwa i adres obiektu budowlanego:

woj. Kujawsko-Pomorskie, pow. Świecki, gm. Świecie

DOKUMENTACJA POWYKONAWCZA

| | | | |
|---|---|---|---|
| Nr umowy: 0/01/08/2020 | Stadium: Projekt Wykonawczy | | Data: październik 2020 |
| Nr projektu: 01/2019/2020 | Obiekt: Szata roślinna | | Skala: 1:1000 |
| Branża: ZIELEŃ | | | |
| Nr tomu: IX/2 | TytuŁ rysunku: Plan sytuacyjny | | |

| | | | | |
|---|---|---|---|---|
| Stanowisko: | Imię i nazwisko: | Nr uprawnień: | Specjalność: | Podpis: |
| Projektant: | mgr inż. Natalia Wiązanik | nie wymagana | architektura krajobrazu | |
| Sprawdzający: | kat. Jerzy Ślósarz | nie wymagana | architektura krajobrazu | |

| Fazа: | Klasyfikacja: | Obiekt/Branża | Numer: | Data: | Wersja: | Arch.: |
|---|---|---|---|---|---|---|
| PW | 1TI+800 | ZI | 000 | 0902 | 0210 | 01 TG |