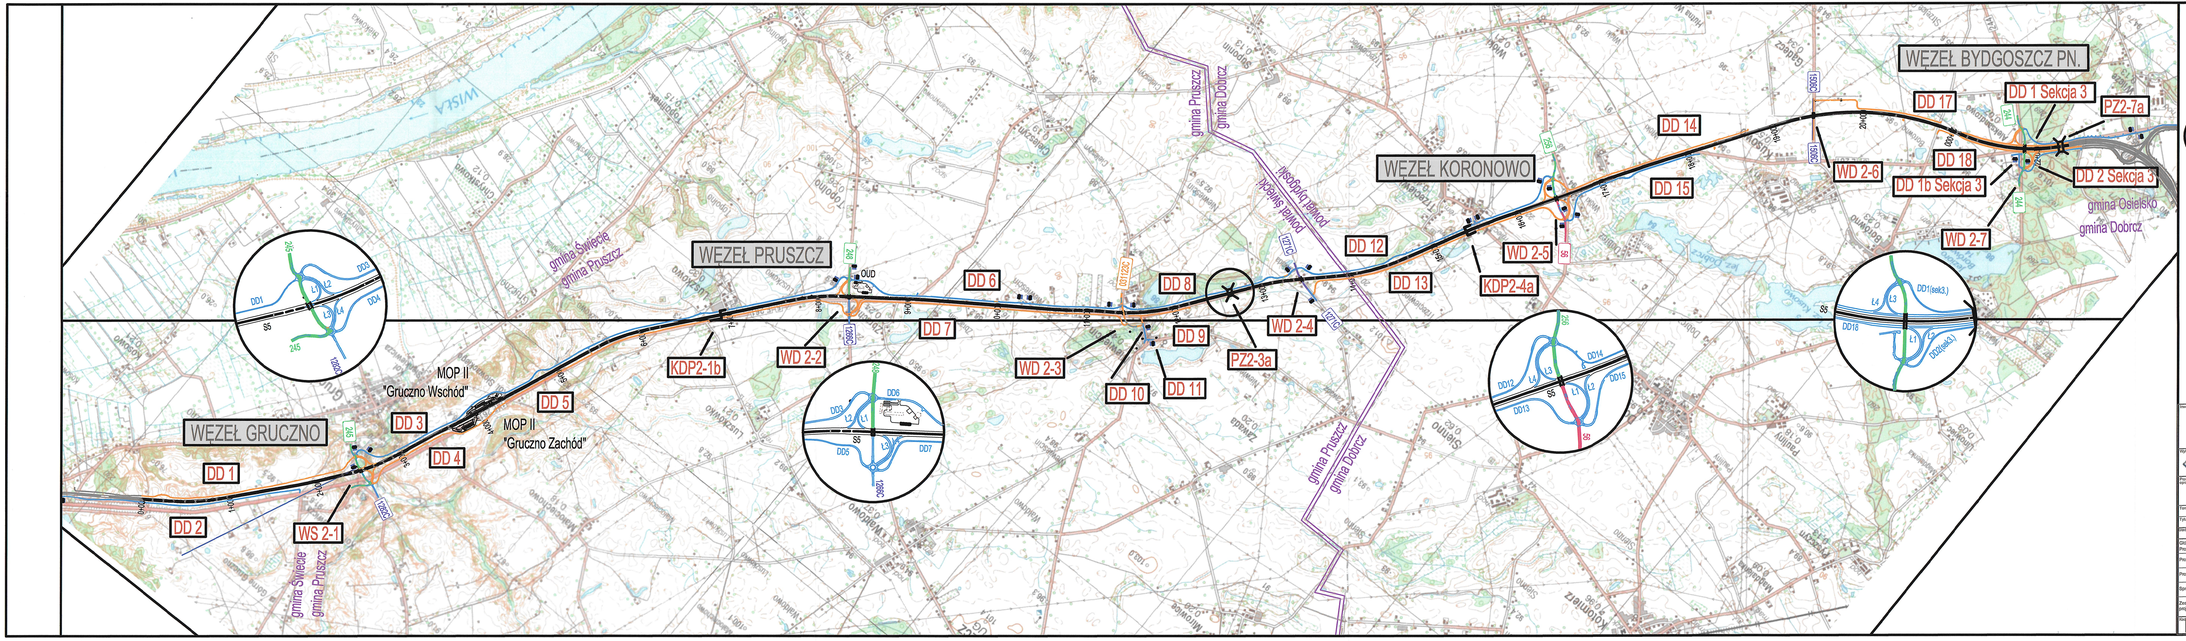
WĘZEŁ GRUCZNO
WĘZEŁ PRUSZCZ
WĘZEŁ KORONOWO
WĘZEŁ BYDGOSZCZ PN.
MOP II "Gruczno Wschód"
MOP II "Gruczno Zachód"
DD 1
DD 2
DD 3
DD 4
DD 5
DD 6
DD 7
DD 8
DD 9
DD 10
DD 11
DD 12
DD 13
DD 14
DD 15
DD 17
DD 18
DD 1 Sekcja 3
DD 2 Sekcja 3
DD 1b Sekcja 3
PZ2-7a
KDP2-1b
KDP2-4a
PZ2-3a
WD 2-1
WD 2-2
WD 2-3
WD 2-4
WD 2-5
WD 2-6
WD 2-7
OUD
WS 2-1
gmina Świecie
gmina Pruszcz
gmina Dobrcz
gmina Osielsko
Powiat Bydgoski
Powiat Świecki
Wisła
Noteć
S5
DD1
DD2
DD3
DD4
DD5
DD6
DD7
DD8
DD9
DD10
DD11
DD12
DD13
DD14
DD15
DD1(łącz.3)
DD18
DD2(łącz.4)
L1
L2
L3
L4
246
245
