Szczegół wylotu drenażu – "E"
(Drainage outlet – detail "E")
Skala 1:20

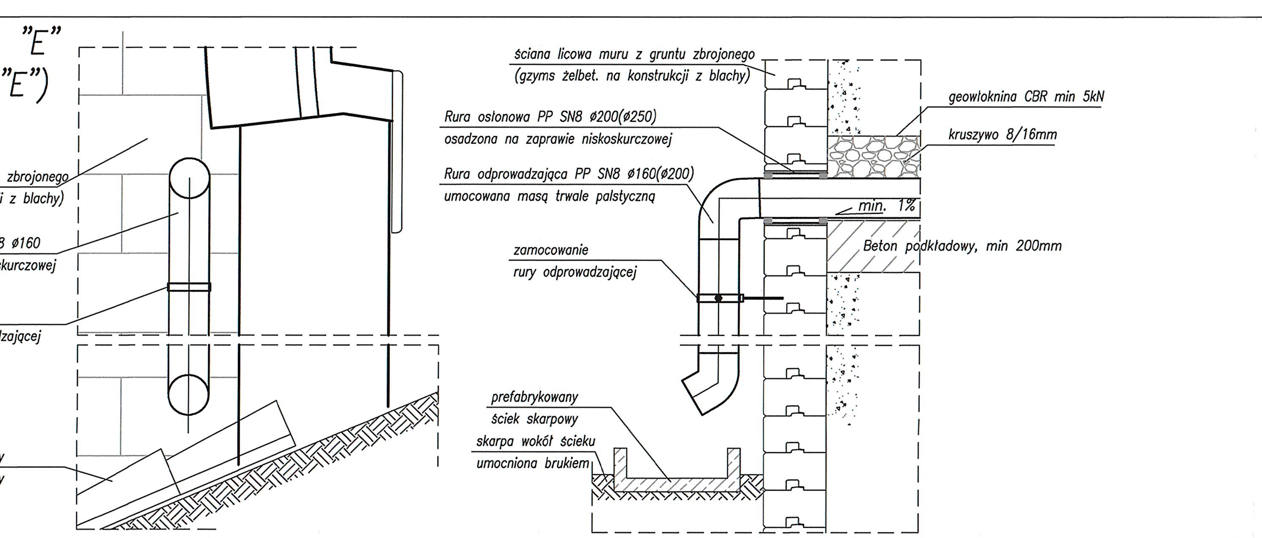

ZA ZGODNOŚĆ Z ORYGINAŁEM

DO REALIZACJI

Inżynier Kontraktu

Włodzimierz Rybczyński

UWAGA NADZORU AUTORSKIEGO:
- Załączono rysunek nr 22 przedstawiajacy rozwiązania zamienne

Inwestor	Generalna Dyrekcja Dróg Krajowych i Autostrad Oddział w Bydgoszczy		Skarb Państwa - Generalna Dyrekcja Dróg Krajowych i Autostrad Reprezentowana przez: Generalną Dyrekcję Dróg Krajowych i Autostrad Oddział w Bydgoszczy ul. Fordońska 6 85-085 Bydgoszcz tel.: 52 323-45-00, fax: 52 323-45-04	
Wykonawca	PIZZAROTTI SINCE 1910	Impresa Pizzarotti & C. S.p.A. Via Anna Maria Adorni 1 - 43121 Parma - Italia Tel. (39) 0521.2021 Fax (39) 0521.207461	Jednostka projektowa MOSTY GDAŃSK	MOSTY GDAŃSK Sp. z o.o. ul. Jaśminowy Stok 12a 80-177 Gdańsk tel. +48 58 341 80 84
Przedmiot opracowania	„Projekt i budowa drogi ekspresowej S-5 na odcinku Nowe Marzy-Bydgoszcz-granica województwa kujawsko-pomorskiego i wielkopolskiego z podziałem na 3 części: ODCINEK 2 Dworzysko (bez węzła) – Aleksandrowo (z węzłem)			
Tom	Wiadukt PZ2-3a			
Tytuł rysunku	Widok z boku			
Stadium	PROJEKT WYKONAWCZY	Branża MOSTOWA		Skala 1:100
Główny Projektant	mgr inż. Adam NADOLNY	4/Gd/01		
Projektant	mgr inż. Aleksander JAREMKÓW	SLK/1439/PWOM/06		Data maj 2017
Projektant				
Sprawdzający	mgr inż. Tomasz KACZMAREK	35/87		Nr rysunku 3
Zespół projektowy	mgr inż. Aleksander JAREMKÓW			
Kod	PS52 X W ST PRZ WD 005 G 002 F			