


WIDOK Z GÓRY 1:200
(TOP VIEW 1:200)

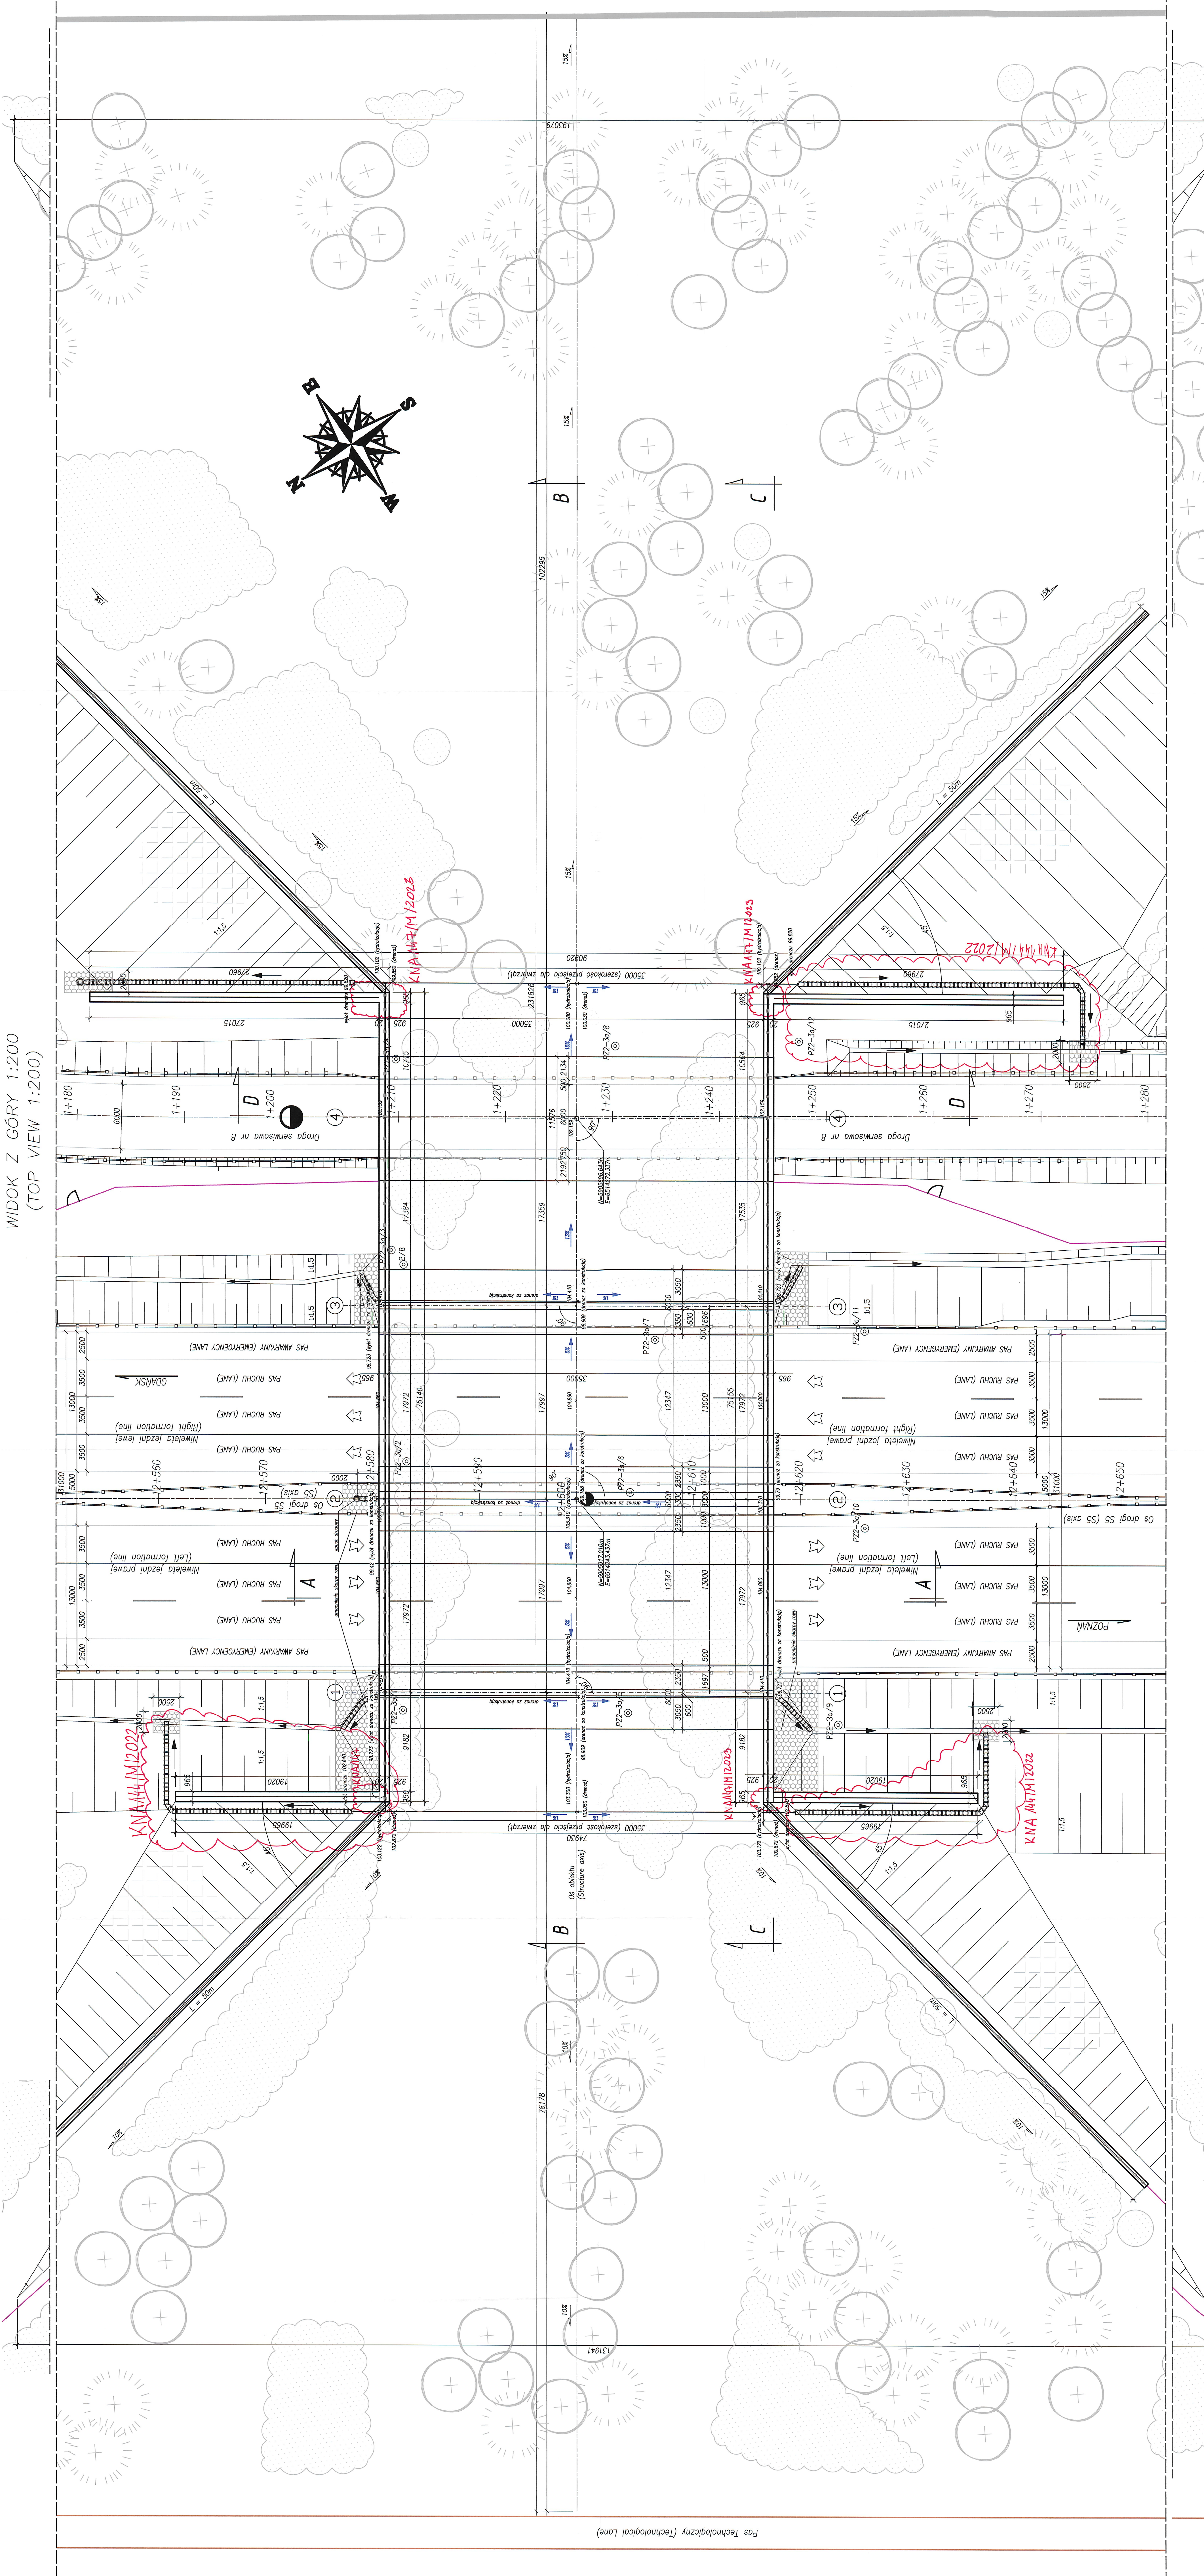

DOKUMENTACJA
POWYKONAWCZA

ZA ZGODNOŚĆ
Z ORYGINAŁEM

DO REKONSTRUKCJI

UWAGA NADZORU AUTORSKIEGO:

Załączono rysunek nr 21 przedstawiający rozwiązanie










