PRZEKRÓJ PODŁUŻNY B–B 1:100
(LONGITUDINAL CROSS SECTION B–B 1:100)

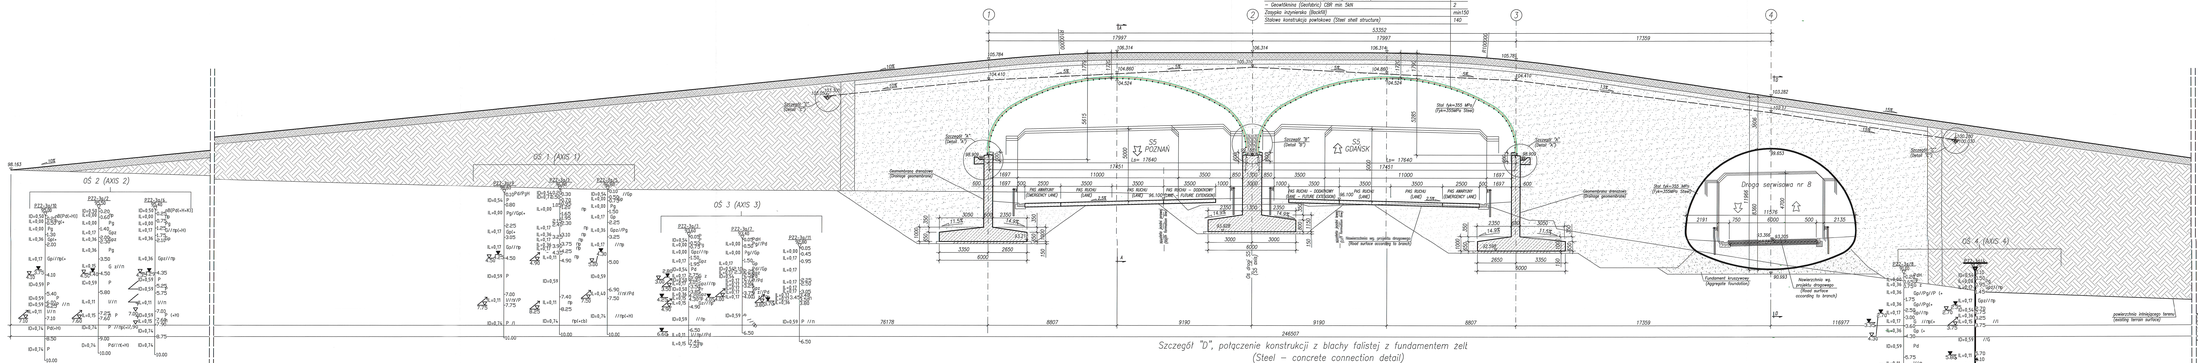
OŚ 1 (AXIS 1)
OŚ 2 (AXIS 2)
OŚ 3 (AXIS 3)
OŚ 4 (AXIS 4)
S5 POZNAŃ
S5 GDAŃSK
Droga serwisowa nr 8
Geosiatka drenażowa (Drainage geomembrane)
Geowłóknina CBR min 5kN
Nawierzchnia wg projektu drogowego (Road surface according to branch)
Fundament kruszywowy (Aggregate foundation)
Nawierzchnia wg projektu drogowego (Road surface according to branch)
Stal fyk=355 MPa (Fyk=355MPa Steel)
Szczegół "A" (Detail "A")
Szczegół "B" (Detail "B")
Szczegół "C" (Detail "C")
Szczegół "D" (Detail "D")
Geosiatka drenażowa (Drainage geomembrane)
Geosiatka drenażowa (Drainage geomembrane)
Nawierzchnia wg projektu drogowego (Road surface according to branch)
Nawierzchnia wg projektu drogowego (Road surface according to branch)
Nawierzchnia wg projektu drogowego (Road surface according to branch