Geodeta
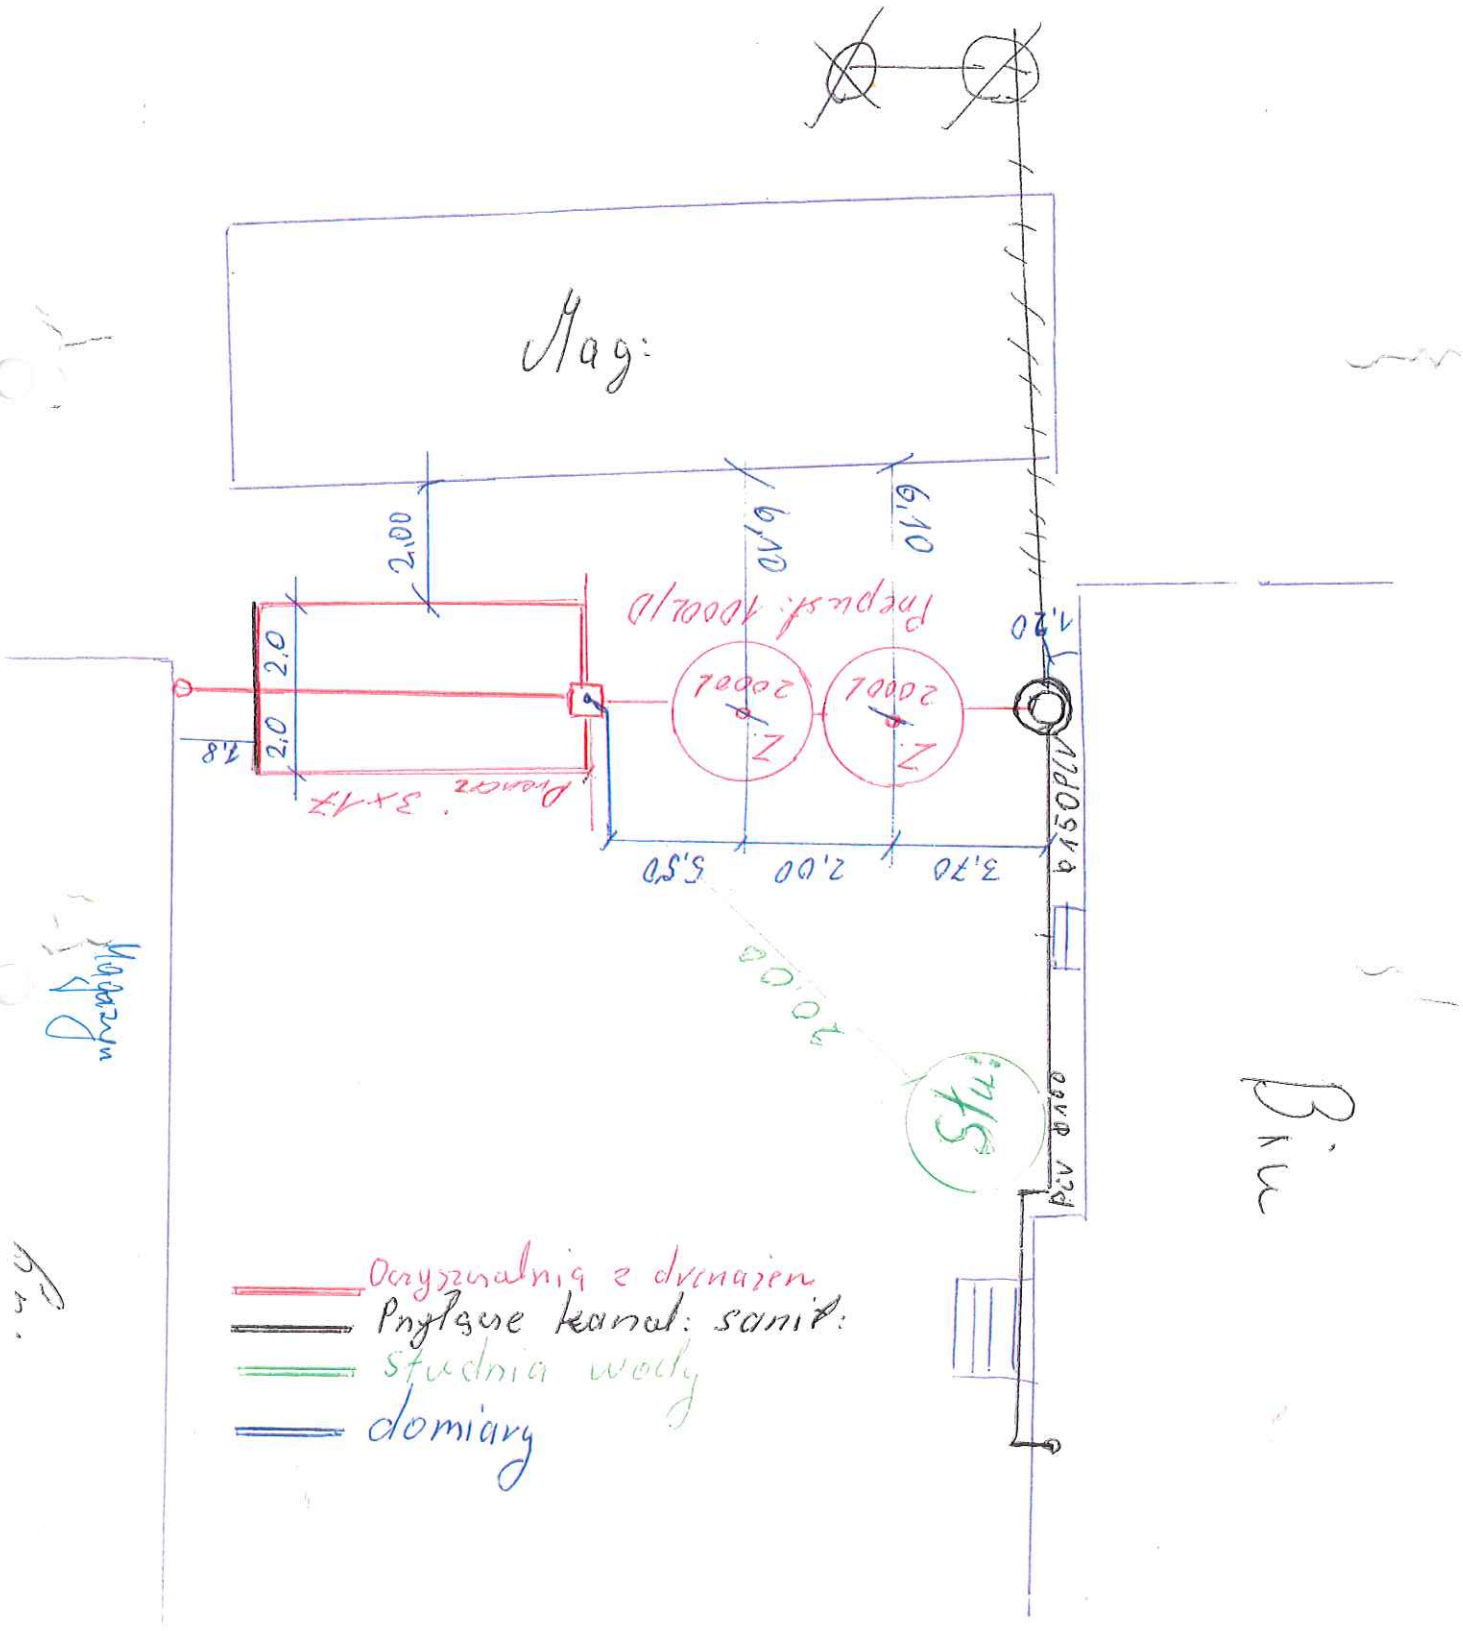
Plan podwórza Nadleśnictwa