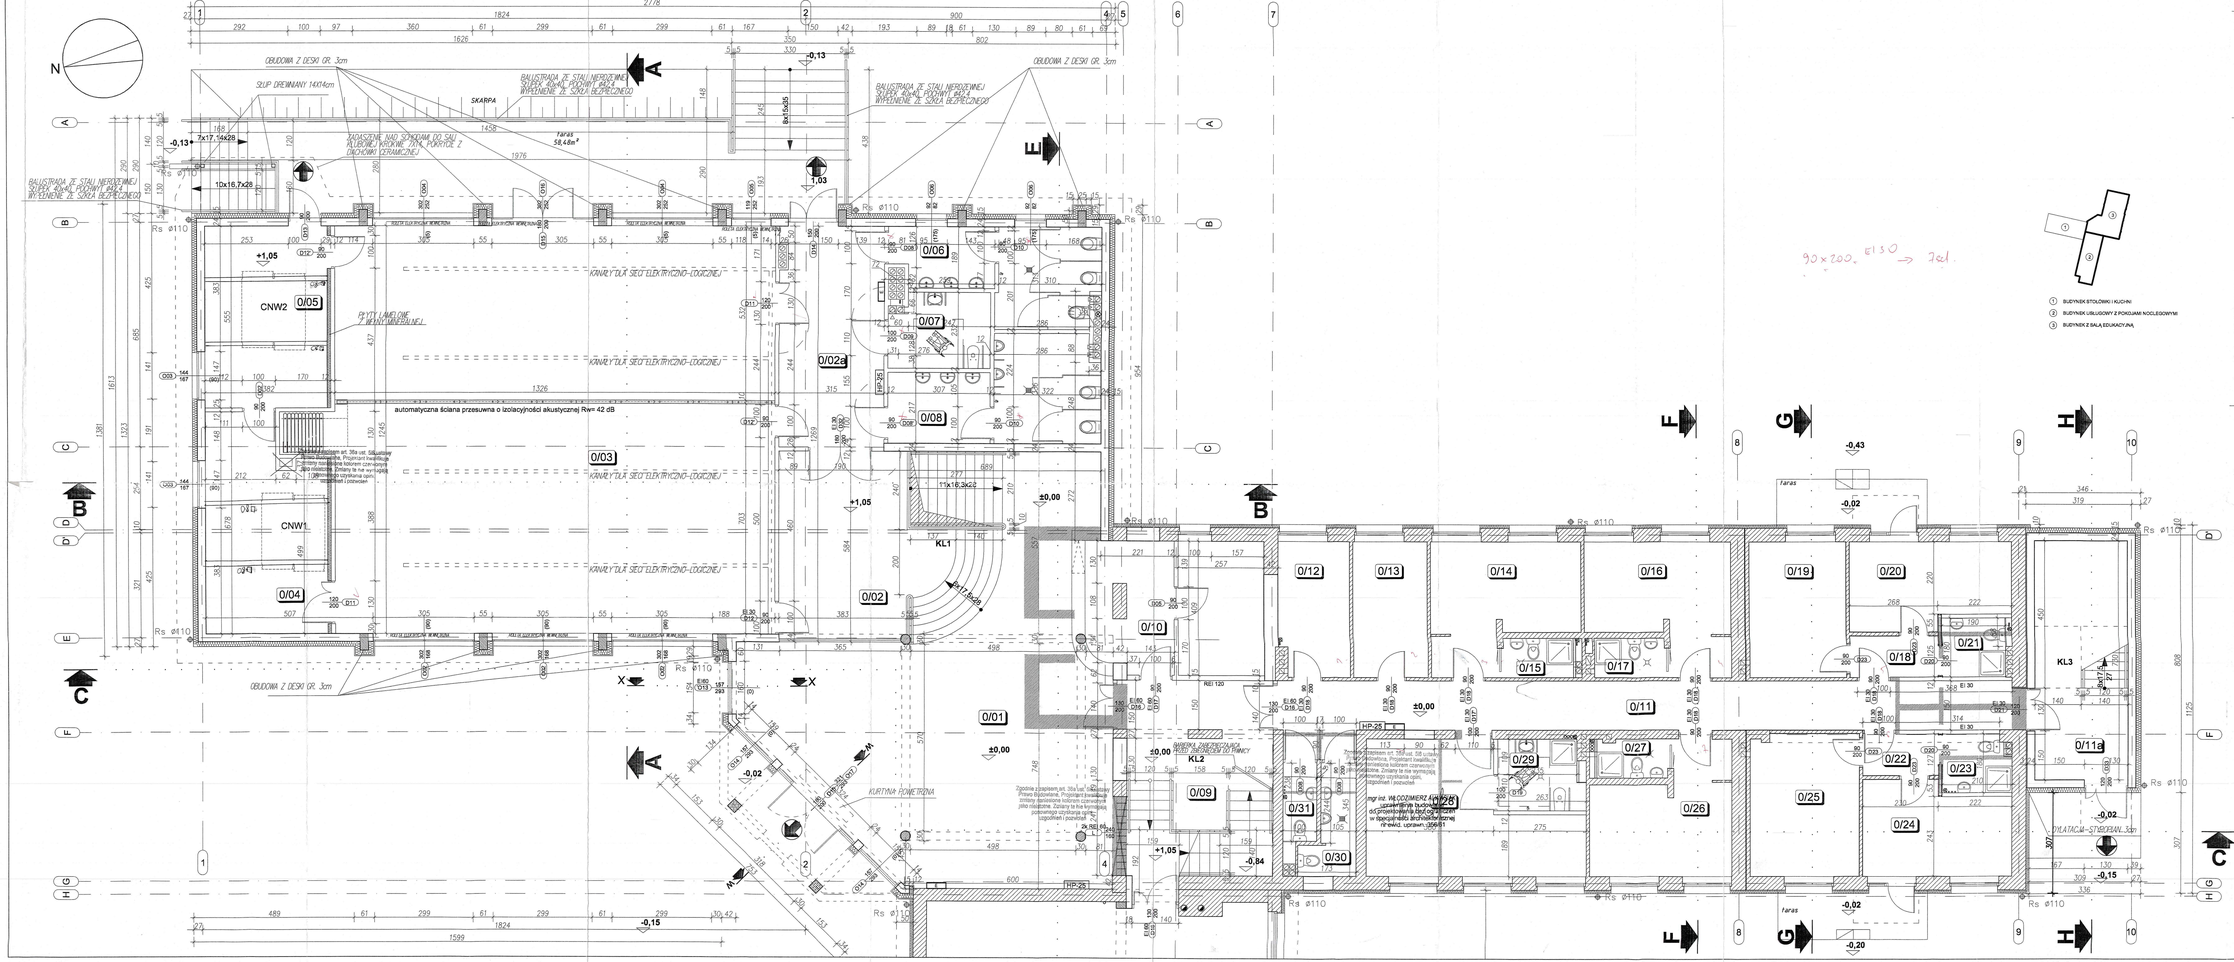


| BUDYNEK Z SALĄ EDUKACYJNĄ | | | | | |
|---|---|---|---|---|---|
| nr | NAZWA POMIESZCZENIA | pow.[m²] | RODZAJ POSADZKI | WYKOŃCZENIE ŚCIAN | SUFIT |
| 0/01 | HALL | 86,77 | gres | gładź gipsowa + farba emulsyjna | sufit podwieszany |
| 0/02 | KORYTARZ A | 31,06 | gres | gładź gipsowa + farba emulsyjna | sufit podwieszany |
| 0/02a | KORYTARZ B | 20,56 | gres | gładź gipsowa + farba emulsyjna | sufit podwieszany |
| 0/03 | SALA KONFERENCYJNA | 167,21 | parkiet dębowy | gładź gipsowa + farba emulsyjna | sufit podwieszany akustyczny |
| 0/04 | ZAPLECZE SALI KONFERENCYJNEJ | 23,36 | gres | gładź gipsowa + farba emulsyjna | płyta GKF |
| 0/05 | ZAPLECZE SALI KONFERENCYJNEJ | 21,18 | gres | gładź gipsowa + farba emulsyjna | płyta GKF |
| 0/06 | WC DAMSKI | 15,14 | gres | płytowe do wysokości sufitu podwieszanego | sufit podwieszany h=300 |
| 0/07 | WC NIEPEŁNOSPRAWNYCH | 7,08 | gres | płytowe do wysokości sufitu podwieszanego | sufit podwieszany h=300 |
| 0/08 | WC MĘSKI | 17,40 | gres | płytowe do wysokości sufitu podwieszanego | sufit podwieszany h=300 |
| | RAZEM: | 390,19 | | | |
| BUDYNEK USŁUGOWY Z POKOJAMI NOCLEGOWYMI | | | | | |
| 0/09 | KLATKA SCHODOWA | 23,69 | gres | gładź gipsowa + farba emulsyjna | gładź gipsowa |
| 0/10 | RECEPCJA Z ZAPLECZEM | 21,50 | gres | gładź gipsowa + farba emulsyjna | gładź gipsowa |
| 0/11 | KORYTARZA (1)* | 33,00 | - | - | - |
| 0/11a | KLATKA SCHODOWA KL3 | 14,14 | - | - | - |
| 0/12 | SZATNIA DLA PRACOWNIKÓW | 8,60 | - | - | - |
| 0/13 | MAGAZYN POŚCIELI | 9,19 | - | - | - |
| 0/14 | POKÓJ (1)* | 14,96 | - | - | - |
| 0/15 | WC (1)* | 2,51 | - | - | - |
| 0/16 | POKÓJ (1)* | 14,95 | - | - | - |
| 0/17 | WC (1)* | 2,51 | - | - | - |
| 0/18 | PRZEDSIONEK | 3,40 | wykładzina zwykła | gładź gipsowa + farba emulsyjna | gładź gipsowa |
| 0/19 | POKÓJ | 11,92 | wykładzina zwykła | gładź gipsowa + farba emulsyjna | gładź gipsowa |
| 0/20 | POKÓJ | 12,25 | wykładzina zwykła | gładź gipsowa + farba emulsyjna | gładź gipsowa |
| 0/21 | WC | 3,39 | gres | gładź gipsowa + farba emulsyjna + płytowe do h=200 | gładź gipsowa |
| 0/22 | PRZEDSIONEK | 2,97 | wykładzina zwykła | gładź gipsowa + farba emulsyjna | gładź gipsowa |
| 0/23 | WC | 3,37 | gres | gładź gipsowa + farba emulsyjna + płytowe do h=200 | gładź gipsowa |
| 0/24 | POKÓJ | 12,24 | wykładzina zwykła | gładź gipsowa + farba emulsyjna | gładź gipsowa |
| 0/25 | POKÓJ | 14,12 | wykładzina zwykła | gładź gipsowa + farba emulsyjna | gładź gipsowa |
| 0/26 | POKÓJ (-ISTNIEJĄCY)* | 14,30 | - | - | - |
| 0/27 | WC (-ISTNIEJĄCE)* | 2,50 | - | - | - |
| 0/28 | POKÓJ NIEPEŁNOSPRAWNYCH | 21,16 | wykładzina zwykła | gładź gipsowa + farba emulsyjna | gładź gipsowa |
| 0/29 | WC NIEPEŁNOSPRAWNYCH | 5,39 | gres | gładź gipsowa + farba emulsyjna + płytowe do h=200 | gładź gipsowa |
| 0/30 | WC MĘSKI | 5,04 | gres | gładź gipsowa + farba emulsyjna + płytowe do h=200 | gładź gipsowa |
| 0/31 | WC DAMSKI | 3,21 | gres | gładź gipsowa + farba emulsyjna + płytowe do h=200 | gładź gipsowa |
| | RAZEM: | 299,91 | | | |
| | RAZEM: | 690,10 | | | |

(*) - ISTNIEJĄCE

# RZUT PARTERU - RYSUNEK ZAMIENNY
# BUDYNEK Z SALĄ EDUKACYJNĄ
# BUDYNEK USŁUGOWY Z POKOJAMI NOCLEGOWYMI

UWAGA:
WYMIARY NALEŻY ZWERYFIKOWAĆ NA BUDOWIE.
W RAZIE WIĄTPLIWOŚCI NALEŻY SKONTAKTOWAĆ SIĘ Z BIUREM PROJEKTOWYM.

ŚCIANY PROJEKTOWANE
ŚCIANY ISTNIEJĄCE
WYBURZENIA
(235*) WYSOKOŚĆ PARAPETU LICZONA OD ±0,00
PROJEKTOWANY PION KANALIZACYJNY
PROJEKTOWANA RODZIELNIA ELEKTRYCZNA - SZCZEGÓŁY W PROJEKCIE ELEKTRYCZNYM
HP-25 HYDRANT WEWNĘTRZNY Ø25 Z WĘŻEM POŁYTWNYM
WYJŚCIE EWAKUACYJNE

ZA ZGODNOŚĆ Z ORYGINAŁEM
DOKUMENTACJA POWYKONAWCZA
Wbudowano na obiekcie:
Rozbudowa i nadbudowa budynku Leśnego Ośrodka Edukacyjnego Nadgryżyce z Świdziewice Małe, ul. Leśna 1
Kierownik Budowy
Jacek Jabłoński
Nr upr. UDT-K/TA/0006/210
Zgłoszenie do Decyzji zatwierdzającej z dnia 30.09.2013
znak: NR. ERD.511.1.2013
Z zachowaniem niniejszego projekt budowlany zgodnym z
GŁÓWNY INSPEKTOR
mgr inż. Marek Czech

Wydział Architektury i Budownictwa
97-200 Tomaszów Maz.
ul. Św. Antoniego 43

PRZEDSIĘBIORSTWO PROJEKTOWO-BUDOWLANE "EKOBUD" s.c.
Dmosin Drugi nr 89 B, 96-561 Dmosin
PRACOWNIA PROJEKTOWA:
93-312 Łódź, ul. Tuszyńska 155

Rozbudowa i nadbudowa budynku Leśnego Ośrodka Edukacyjnego Nagórzyce wraz z koniecznią infrastrukturą techniczną

LOKALIZACJA OBIEKTU: ul. Leśna 1
Świdziewice Małe
działka nr ewid. 1089 obręb 15

RZUT PARTERU - RYSUNEK ZAMIENNY
BUDYNEK Z SALĄ EDUKACYJNĄ
BUDYNEK USŁUGOWY Z POKOJAMI NOCLEGOWYMI

SKALA: 1:50
DATA: 07.2013
NR RYS.: A/03
FORMAT: A6

BRANŻA: ARCHITEKTURA
PROJEKTANT: mgr inż. arch. Wiesława Alewicz
UPR. BUD. 350/91 z ważnością do bezterminowej (nie ograniczony)
SPRAWDZIŁ: mgr inż. arch. Daniel Fiałek
UPR. BUD. 270/2000/U z ważnością do bezterminowej (nie ograniczony)
SPRAWDZIŁ: mgr inż. arch. Jarosław Kowalczyk
UPR. BUD. 270/2000/U z ważnością do bezterminowej (nie ograniczony)