


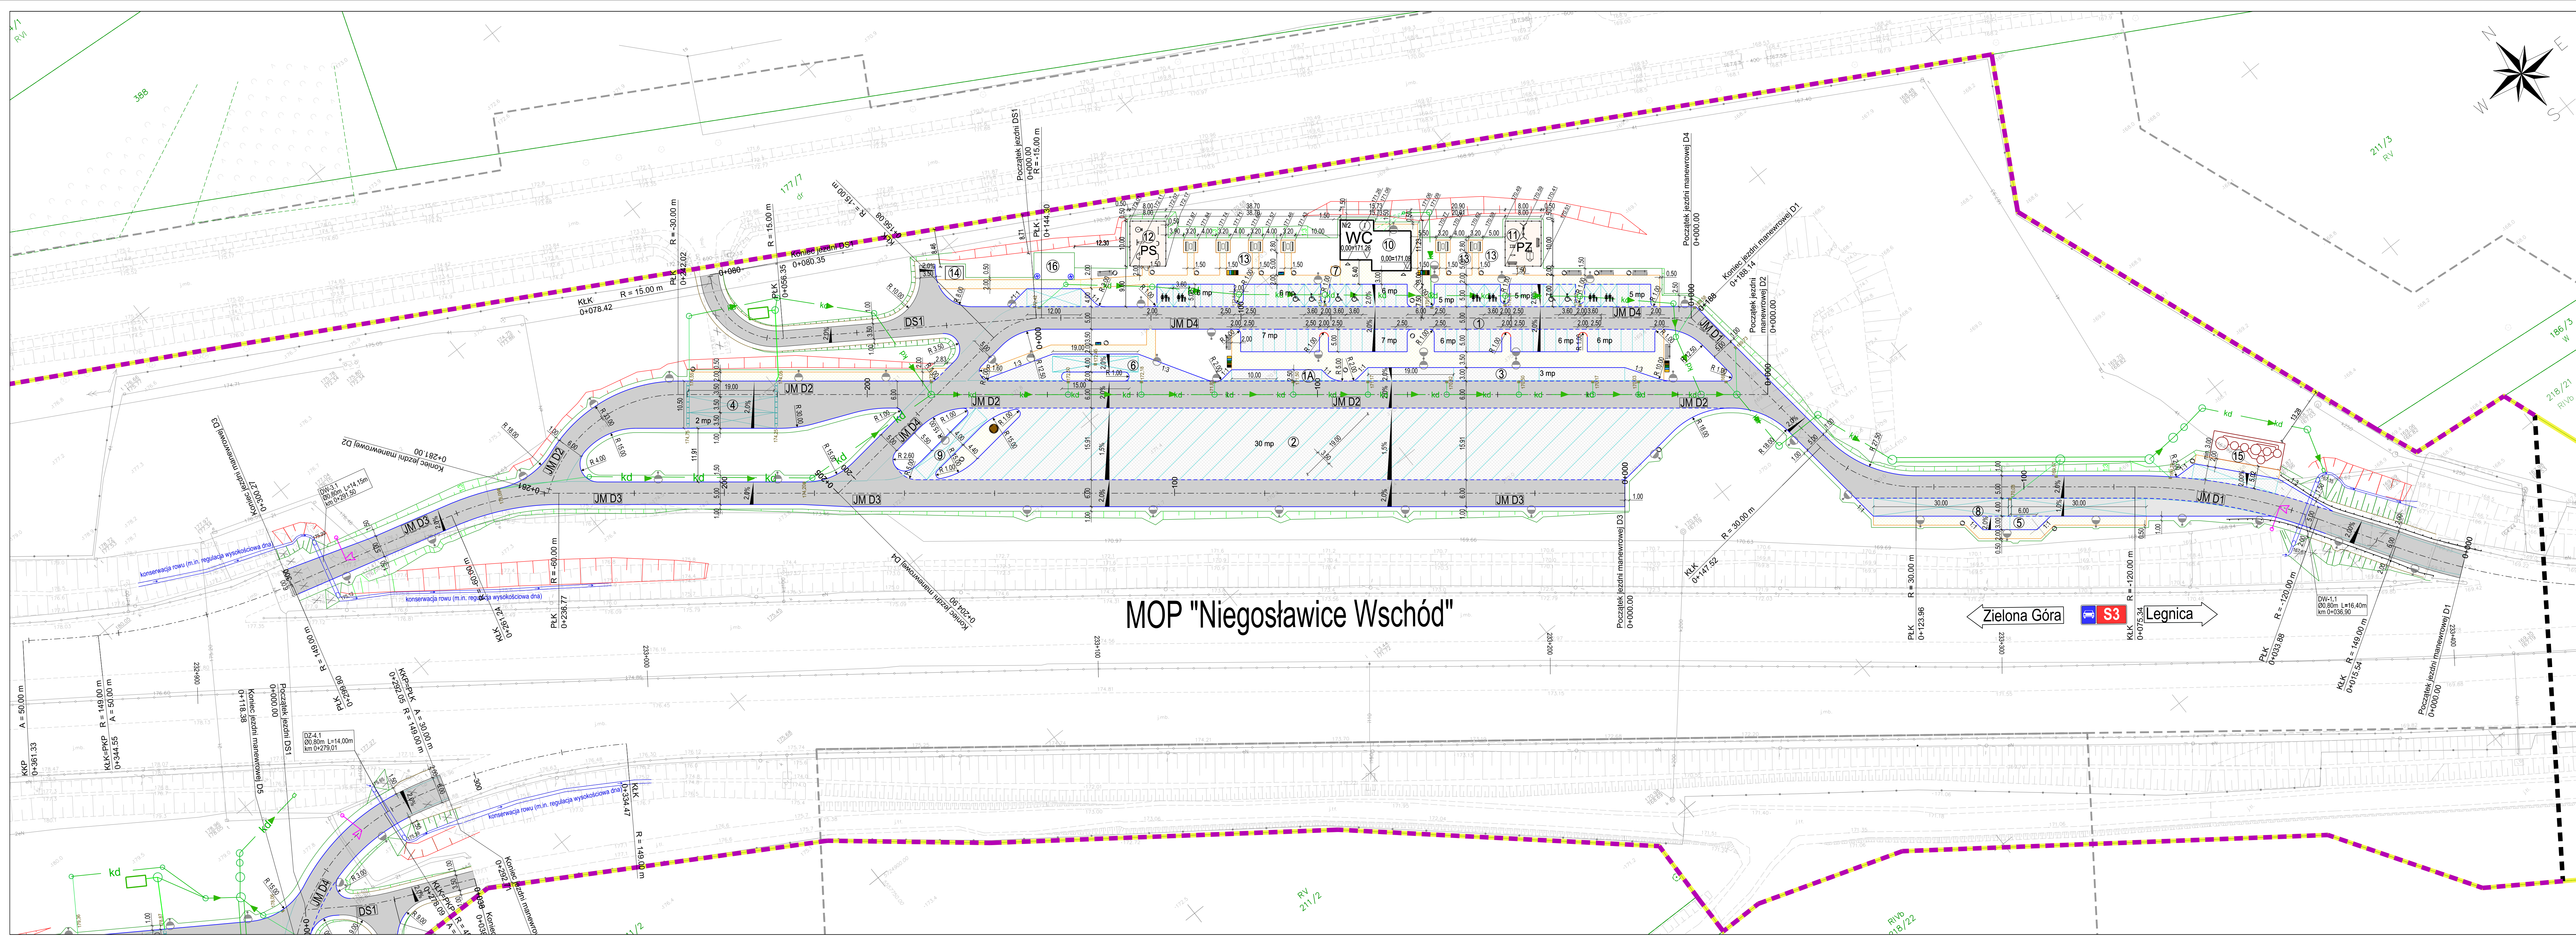

# MOP "Niegosławice Wschód"

WYKAZ OBIEKTÓW:

- JM D... - jezdnia manewrowa
- 1 Stnowiska postojowe dla samochodów osobowych: 65
- 1A Stnowiska postojowe dla samochodów osobowych: 2
- 2 Stnowiska postojowe dla samochodów ciężarowych: 30
- 3 Stnowiska postojowe dla autobusów: 3
- 4 Stnowiska postojowe dla pojazdów z ładunkami niebezpiecznymi: 2
- 5 Stnowiska postojowe dla samochodów ITD: 2
- 6 Stnowisko do zrzutu niebezpiecznych odpadów
- 7 Miejsca pod kolumny alarmowe
- 8 Stnowisko do wadzenia pojazdów
- 9 Stnowisko do samodzielnego naprawy
- 10 Budynek sanitarny
- 11 Płoc zjazdów dla stacji
- 12 Słownia planerowa
- 13 Teren przeznaczony pod rekreację
- 14 Zadaszona wleza elementowa
- 15 Oczyszczalnica ścieków
- 16 Zbiornik poiz

INWESTOR:

**GDDKiA**

Generalny Dyrektor Dróg Krajowych i Autostrad

ul. Wronia 53  
00-874 Warszawa

ZAMÓWIENIE:

Projekt i Budowa Miejsc Obsługi Podróżnych kategorii II i III do standardu kategorii I przy drodze ekspresowej S3: „Niegosławice Wschód”, „Niegosławice Zachód”.

ADRES ZAMIERZENIA BUDOWLANEGO:

województwo: lubuskie  
powiat: żagański  
gmina: Niegosławice

ZAMIERZENIE BUDOWLANE:

Budowa Miejsc Obsługi Podróżnych kategorii II i III do standardu kategorii I przy drodze ekspresowej S3: „Niegosławice Wschód”, „Niegosławice Zachód”.

STADIUM:

**DOKUMENTACJA POWYKONAWCZA - TOM 1.1 BRANŻA DROGOWA**

TYTUŁ RYSUNKU:

**PLAN SYTUACYJNY - MOP "NIEGOSŁAWICE WSCHÓD"**

JEDNOSTKA PROJEKTOWA:

**LH Engineering Sp. z o.o.**  
ul. Warszawska 110  
28-366 Małogoszcz  
biuro: Al. Jerozolimskie 142 B, 02-305 Warszawa

| STANOWISKO        | IMIĘ I NAZWISKO            | NR UPRAWNIENI   | SPECJALNOŚĆ | PODPIS      |
|-------------------|----------------------------|-----------------|-------------|-------------|
| Główny projektant | inż. Marcin Naroznik       | MAZ/0124/POD/08 | Drogowa     |             |
| Sprawdzający      | mgr inż. Karol Dworakowski | PDL/0101/POD/12 | Drogowa     |             |
| DATA OPRACOWANIA: | BRANŻA:                    | TOM:            | SKALA:      | NR RYSUNKU: |
| 06.2024           | DROGOWA                    | 1.1             | 1:500       | 1.2         |