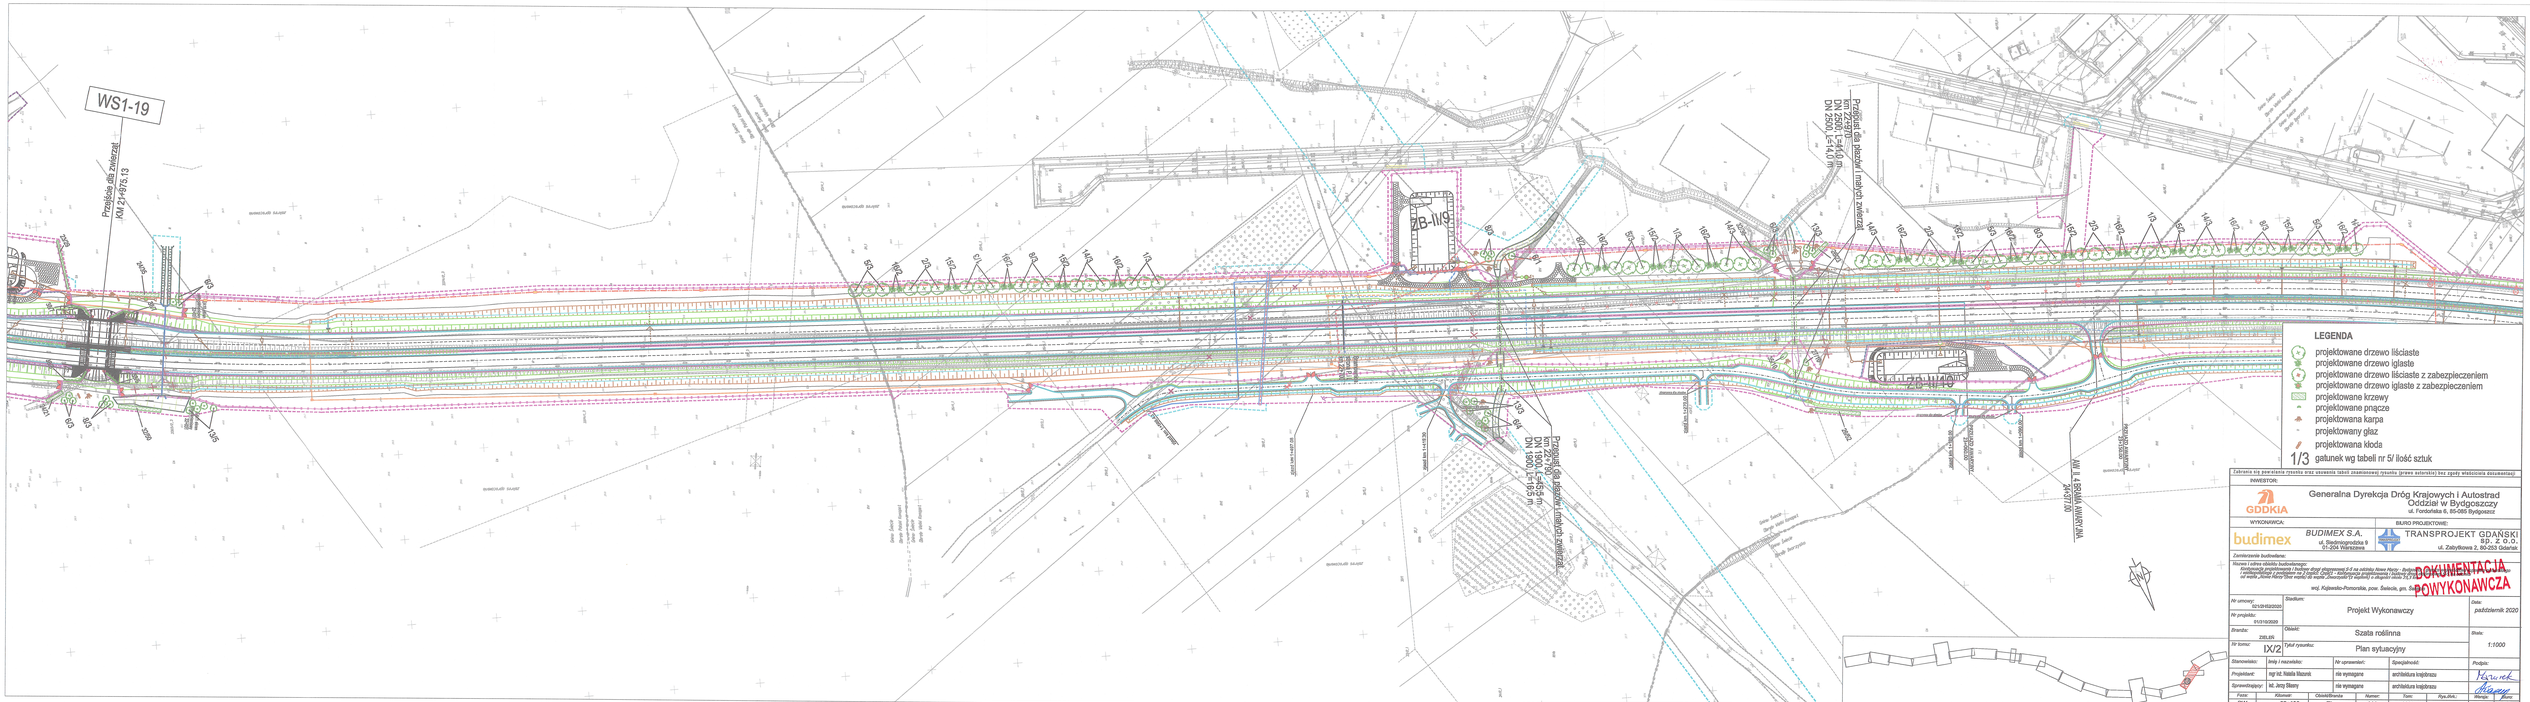

Zabrania się powielania rysunku oraz skazenia takiej zawdzionej rysunku (prawa autorskie) bez zgody właściciela dokumentacji

INWESTOR:
GDDKiA
Generalna Dyrekcja Dróg Krajowych i Autostrad
Oddział w Bydgoszczy
ul. Fordońska 6, 85-066 Bydgoszcz

WYKONAWCA:
budimex
BUDIMEX S.A.
ul. Stanisławowska 9
01-204 Warszawa

BIURO PROJEKTOWE:
TRANSPROJEKT GDAŃSKI Sp. z o.o.
ul. Żabiańska 2, 80-253 Gdańsk

Zamówienie budowlane:
Nazwa i adres obiektu budowlanego:
Zamówienie podstawowe z budowy drogi ekspresowej S 5 na odcinku Nowa Wieś - Bydgoszcz Południe
Budowa drogi ekspresowej S5 na odcinku Nowa Wieś - Bydgoszcz Południe - Etap II
od węzła „Nowa Wieś Wsch." wraz z węzłem „Bydgoszcz Południe" (z węzłem) do węzła „Bydgoszcz Północ"
woj. Kujawsko-Pomorskie, pow. Świecki, gm. Świekatowo

DOKUMENTACJA POWYKONAWCZA

Nr umowy:	0210/ZI/02/2020	Stadium: Projekt Wykonawczy	Data: październik 2020
Nr projektu:	01/31/00/00		
Branża:	ZIELEŃ	Obiekt: Szata roślinna	Skala: 1:1000
Nr tomu:	IX/2	Tytuł rysunku: Plan sytuacyjny	

Stanowisko:	Imię i nazwisko:	Nr uprawnień:	Specjalność:	Podpis:
Projektant:	mgr inż. Natalia Wiazenik	nie wymagane	architektura krajobrazu	
Sprawdzający:	Inż. Jerzy Śliwiny	nie wymagane	architektura krajobrazu	

Faza:	Etap/rozd.:	Obiekt/Branża:	Numer:	Kon:	Rys./Arkt.:	Wersja:	Wers.
PW	22+100	ZI	000	0902	0218	01	TG