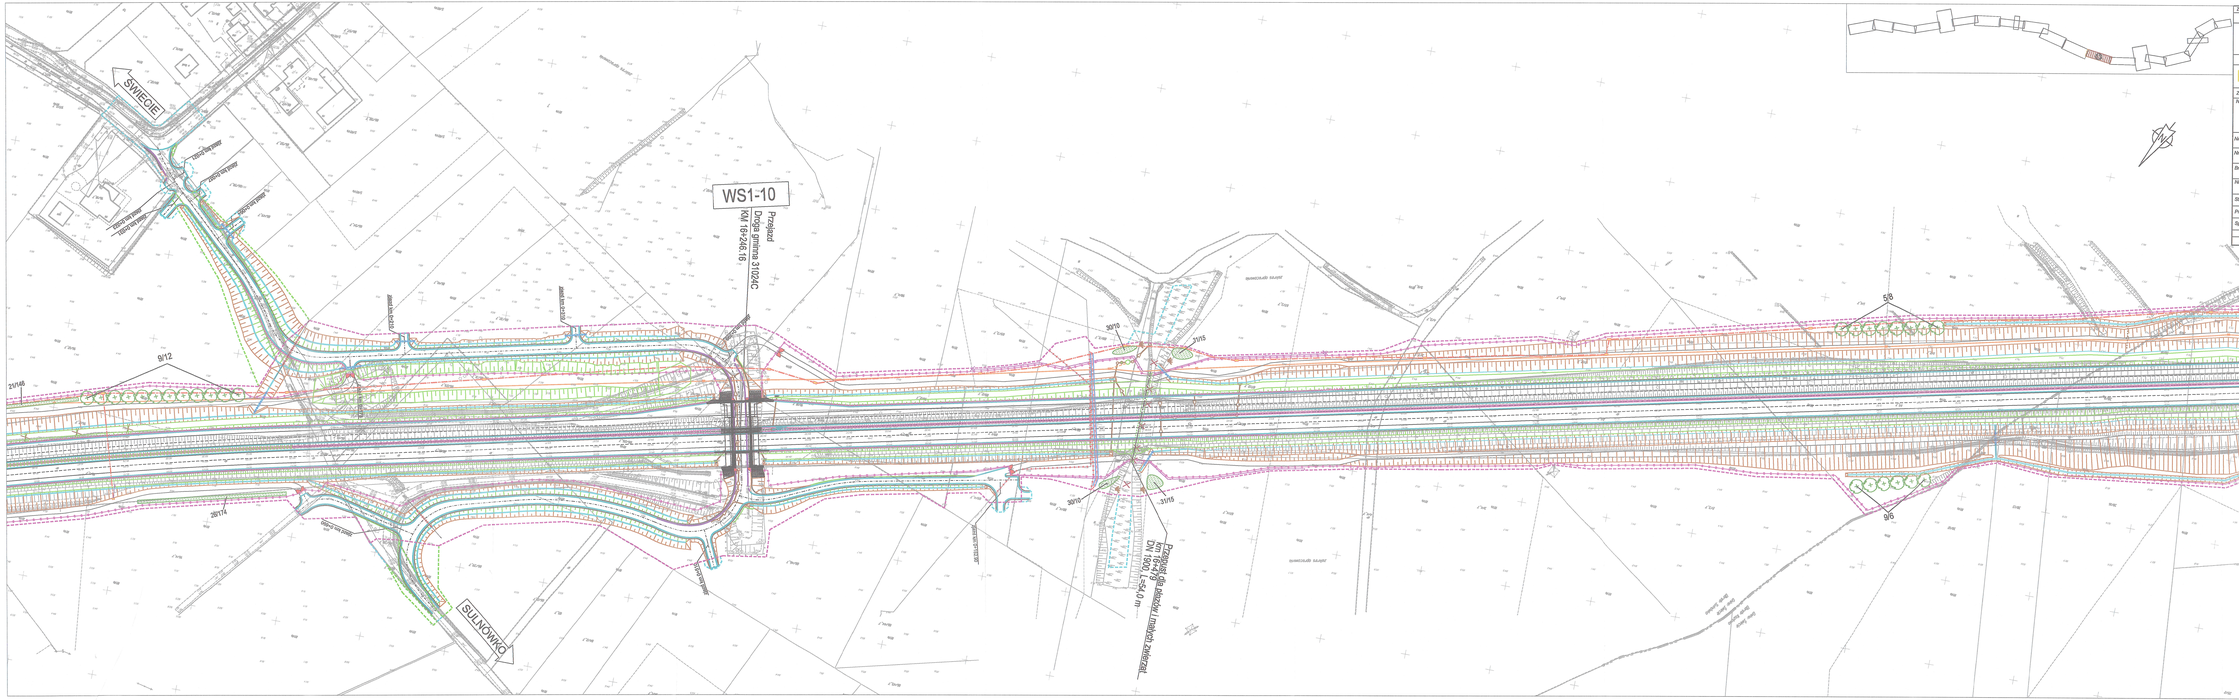

Zabrania się powielania rysunku oraz umieszczania tabeli znamionowej, rysunku (prawa autorskie) bez zgody właściciela dokumentacji

INWESTOR:
GDDKiA
Generalna Dyrekcja Dróg Krajowych i Autostrad
Oddział w Bydgoszczy
ul. Fordonska 6, 85-085 Bydgoszcz

WYKONAWCA:
budimex
BUDIMEX S.A.
ul. Siedmiogrodzka 9
01-204 Warszawa

BIURO PROJEKTOWE:
TRANSPROJEKT GDAŃSKI Sp. z o.o.
ul. Rakoczego 15, 80-172 Gdańsk

DOKUMENTACJA POWYKONAWCZA

Zamierzenie budowlane:
Nazwa i adres obiektu budowlanego:
Budowa drogi ekspresowej S-5 na odcinku Nowe Marzy – Bydgoszcz - granica województwa kujawsko-pomorskiego i wielkopolskiego z podziałem na 3 branże: DrKD1 - Rozbudowa przebiegowej i dobudowa drugiej jezdni ekspresu S-5 na odcinku od węzła „Nowe Marzy" (bez węzła) do węzła „Dąbrowski" (z węzłem) o długości około 23,2 km

woj. Kujawsko-Pomorskie, pow. Świecie, gm. Świecie

Nr umowy:	0610/ID/2020	Rodzaj projektu: Projekt Wykonawczy	Data: październik 2020
Nr projektu:	610/1/20/ZP		
Branża:	ZIELEŃ	Obiekt: Szata roślinna	Skala: 1:1000
Nr tomu:	IX/2	Tytuł rysunku: Plan sytuacyjny	
Stanowisko:	Imię i nazwisko:	Nr uprawnień:	Specjalność:
Projektował:	mgr inż. Natalia Mazurek	nie wymagane	architektura krajobrazu
Sprawdzający:	Inż. Jerzy Błiamy	nie wymagane	architektura krajobrazu

Fazy	Kolorado	Obiekt/Branża	Numer	Data	Rys./Ark.	Wersja	Stan
PW	1:5=500	ZI	000	0902	0213	01	TO

LEGENDA
- projektowane drzewo liściaste
- projektowane drzewo iglaste
- projektowane krzewy
- projektowane pnącze 2 szt.
- projektowana karpa
- projektowany głaz