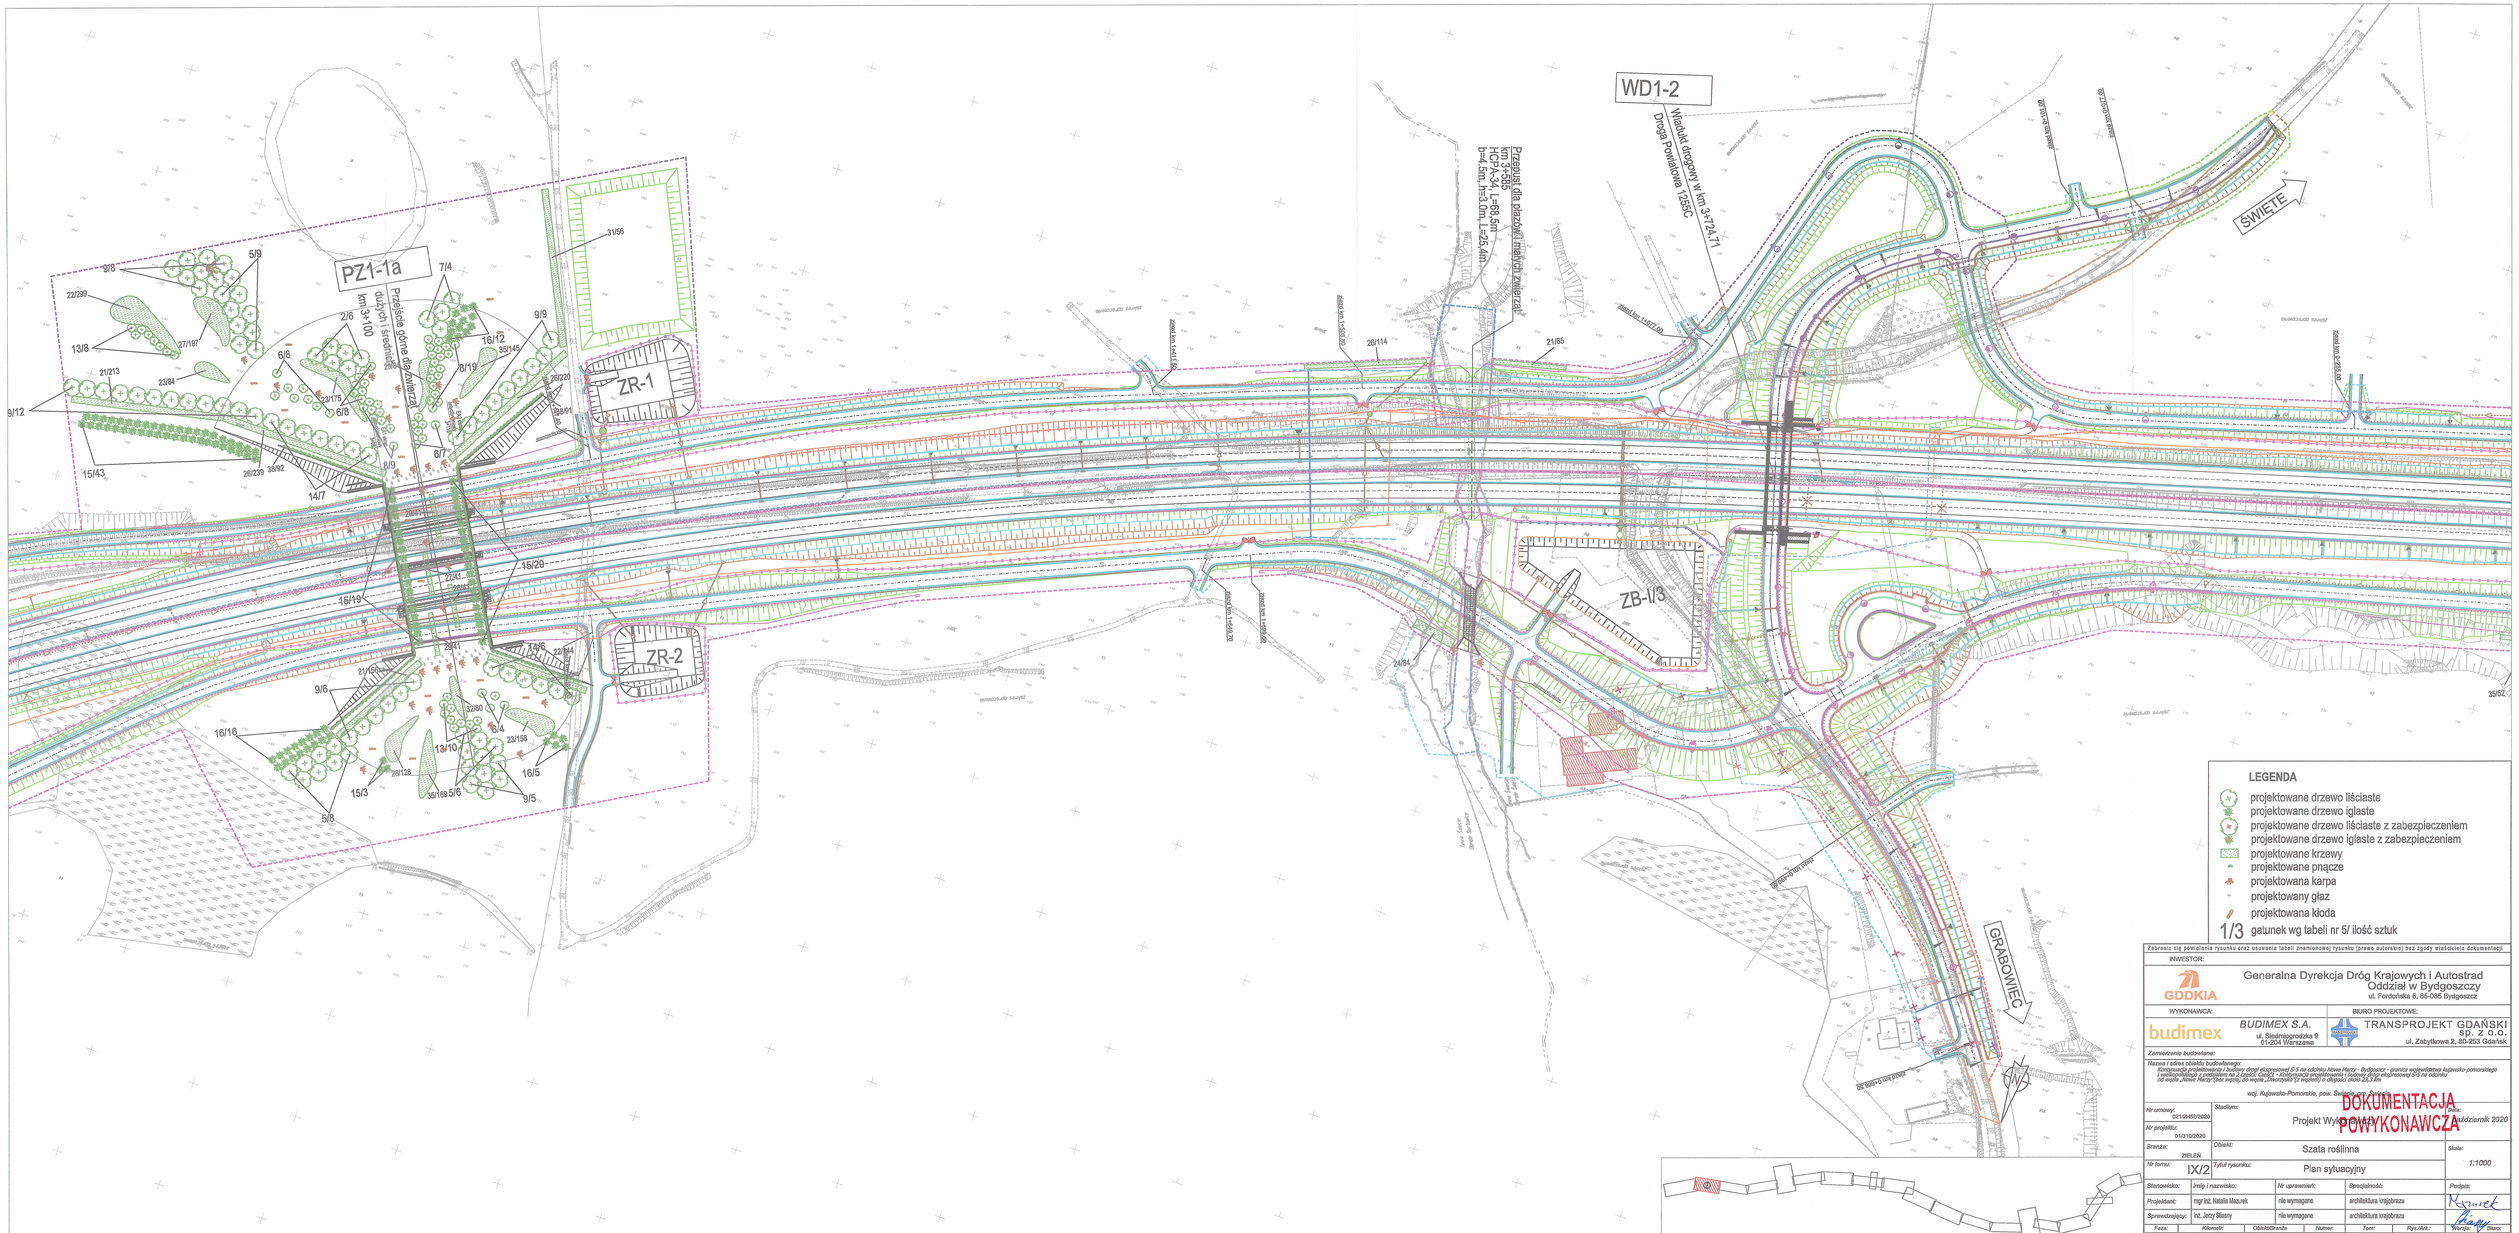

LEGENDA

- projektowane drzewo liściaste
- projektowane drzewo iglaste
- projektowane drzewo liściaste z zabezpieczeniem
- projektowane drzewo iglaste z zabezpieczeniem
- projektowane krzewy
- projektowane pnącze
- projektowana karpa
- projektowany głaz
- projektowana kłoda
- 1/3 gatunek wg tabeli nr 5/ ilość sztuk

Zabrania się powielania rysunku oraz usuwania tabeli znamionowej rysunku (prawo autorskie) bez zgody właściciela dokumentacji

INWESTOR:
GDDKiA
Generalna Dyrekcja Dróg Krajowych i Autostrad
Oddział w Bydgoszczy
ul. Fordońska 6, 85-085 Bydgoszcz

WYKONAWCA:
budimex
BUDIMEX S.A.
01-204 Warszawa

BIURO PROJEKTOWE:
TRANSPROJEKT GDAŃSKI sp. z o.o.
ul. Zabytkowa 2, 80-253 Gdańsk

Zamierzenie budowlane:
Tytuł oraz adres obiektu budowlanego:
Kontynuacja projektowania i budowy drogi ekspresowej S-5 na odcinku Nowe Marzy - Bydgoszcz - granica województwa kujawsko-pomorskiego i wielkopolskiego z podziałem na 2 części. Część 1 - Kontynuacja projektowania i budowy drogi ekspresowej S-5 na odcinku od węzła „Nowe Marzy" (bez węzła) do węzła „Dworzyska" (z węzłem) o długości około 2,3 km
woj. Kujawsko-Pomorskie, pow. Świecki, gm. Świecie

DOKUMENTACJA POWYKONAWCZA

Nr projektu:	01/3/10/2020		
Branża:	ZIELEŃ	Obiekt: Szata roślinna	Skala: 1:1000
Nr tomu:	IX/2	Tytuł rysunku: Plan sytuacyjny	

Stanowisko:	Imię i nazwisko:	Nr uprawnień:	Specjalność:	Podpis:
Projektant:	mgr inż. Natalia Mazurek	nie wymagane	architektura krajobrazu	
Sprawdzający:	inż. Jerzy Silsony	nie wymagane	architektura krajobrazu	

Faza:	Kilometr:	Obiekt/Branża	Numer:	Tom:	Rys./Arkt.:	Wersja:	Biuro:
PW	2+900	ZI	000	0902	0202	01	TG