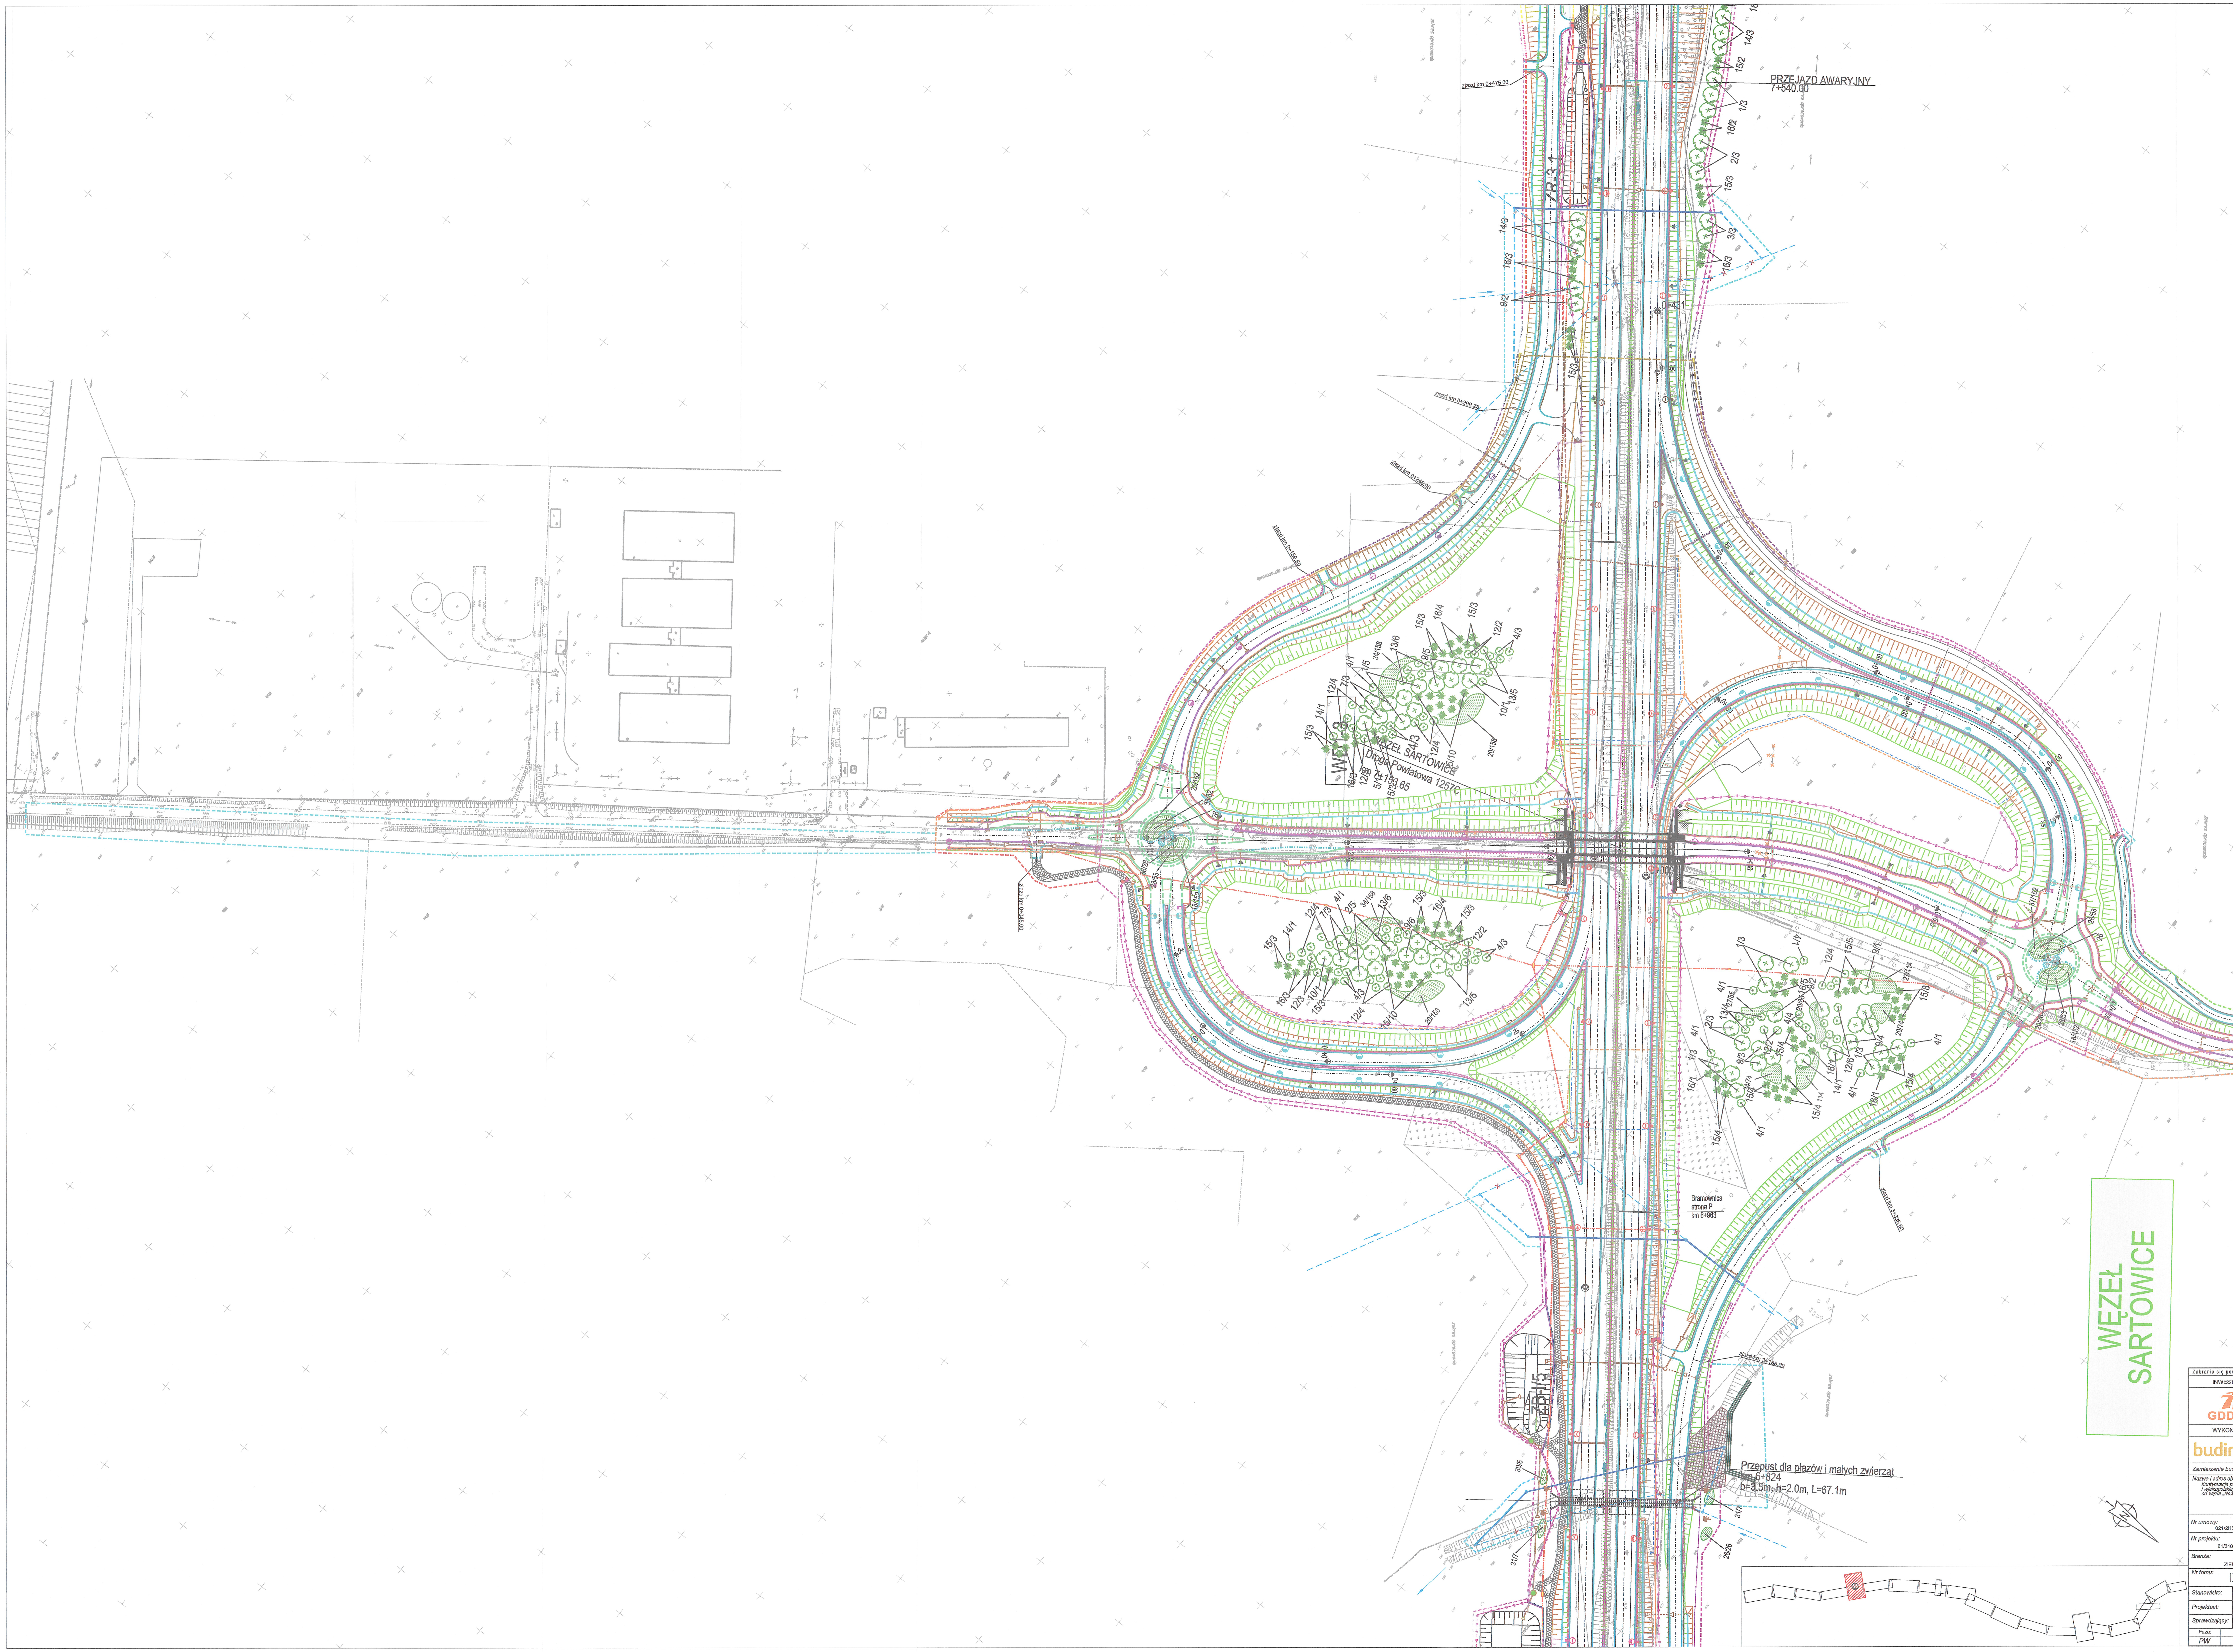

LEGENDA

- projektowane drzewo liściaste
- projektowane drzewo iglaste
- projektowane drzewo liściaste z zabezpieczeniem
- projektowane drzewo iglaste z zabezpieczeniem
- projektowane krzewy
- projektowane pnącze
- projektowana karpa
- projektowany głaz
- projektowana kłoda
- 1/3 gatunek wg tabeli nr 5/ ilość sztuk

Zabrania się powielania rysunku oraz usuwania tabeli znamionowej rysunku (prawo autorskie) bez zgody właściciela dokumentacji

INWESTOR:

GDDKiA — Generalna Dyrekcja Dróg Krajowych i Autostrad Oddział w Bydgoszczy
ul. Fordońska 6, 85-085 Bydgoszcz

WYKONAWCA: budimex — BUDIMEX S.A., ul. Siedmiogrodzka 9, 01-204 Warszawa

BIURO PROJEKTOWE: TRANSPROJEKT GDAŃSKI sp. z o.o., ul. Zabytkowa 2, 80-253 Gdańsk

Zamierzenie budowlane:

Nazwa i adres obiektu budowlanego:
Kontynuacja projektowania i budowy drogi ekspresowej S-5 na odcinku Nowe Marzy - Bydgoszcz - granica województwa kujawsko-pomorskiego i wielkopolskiego z podziałem na 2 części: Część1 - Kontynuacja projektowania i budowy drogi ekspresowej S-5 na odcinku od węzła „Nowe Marzy"(bez węzła) do węzła „Dworzysko"(z węzłem) o długości około 23,3 km

woj. Kujawsko-Pomorskie, pow. Świecie, gm. Świecie

DOKUMENTACJA POWYKONAWCZA

Nr umowy: 021/2H52/2020 Nr projektu: 01/310/2020	Stadium: Projekt Wykonawczy	Data: październik 2020
Branża: ZIELEŃ	Obiekt: Szata roślinna	Skala: 1:1000
Nr tomu: IX/2	Tytuł rysunku: Plan sytuacyjny	

Stanowisko:	Imię i nazwisko:	Nr uprawnień:	Specjalność:	Podpis:
Projektant:	mgr inż. Natalia Mazurek	nie wymagane	architektura krajobrazu	Mazurek
Sprawdzający:	inż. Jerzy Stiasny	nie wymagane	architektura krajobrazu	[signature]

Faza:	Kilometr:	Obiekt/Branża	Numer:	Tom:	Rys./Ark.:	Wersja:	Biuro:
PW	6+800	ZI	000	0902	0205	01	TG