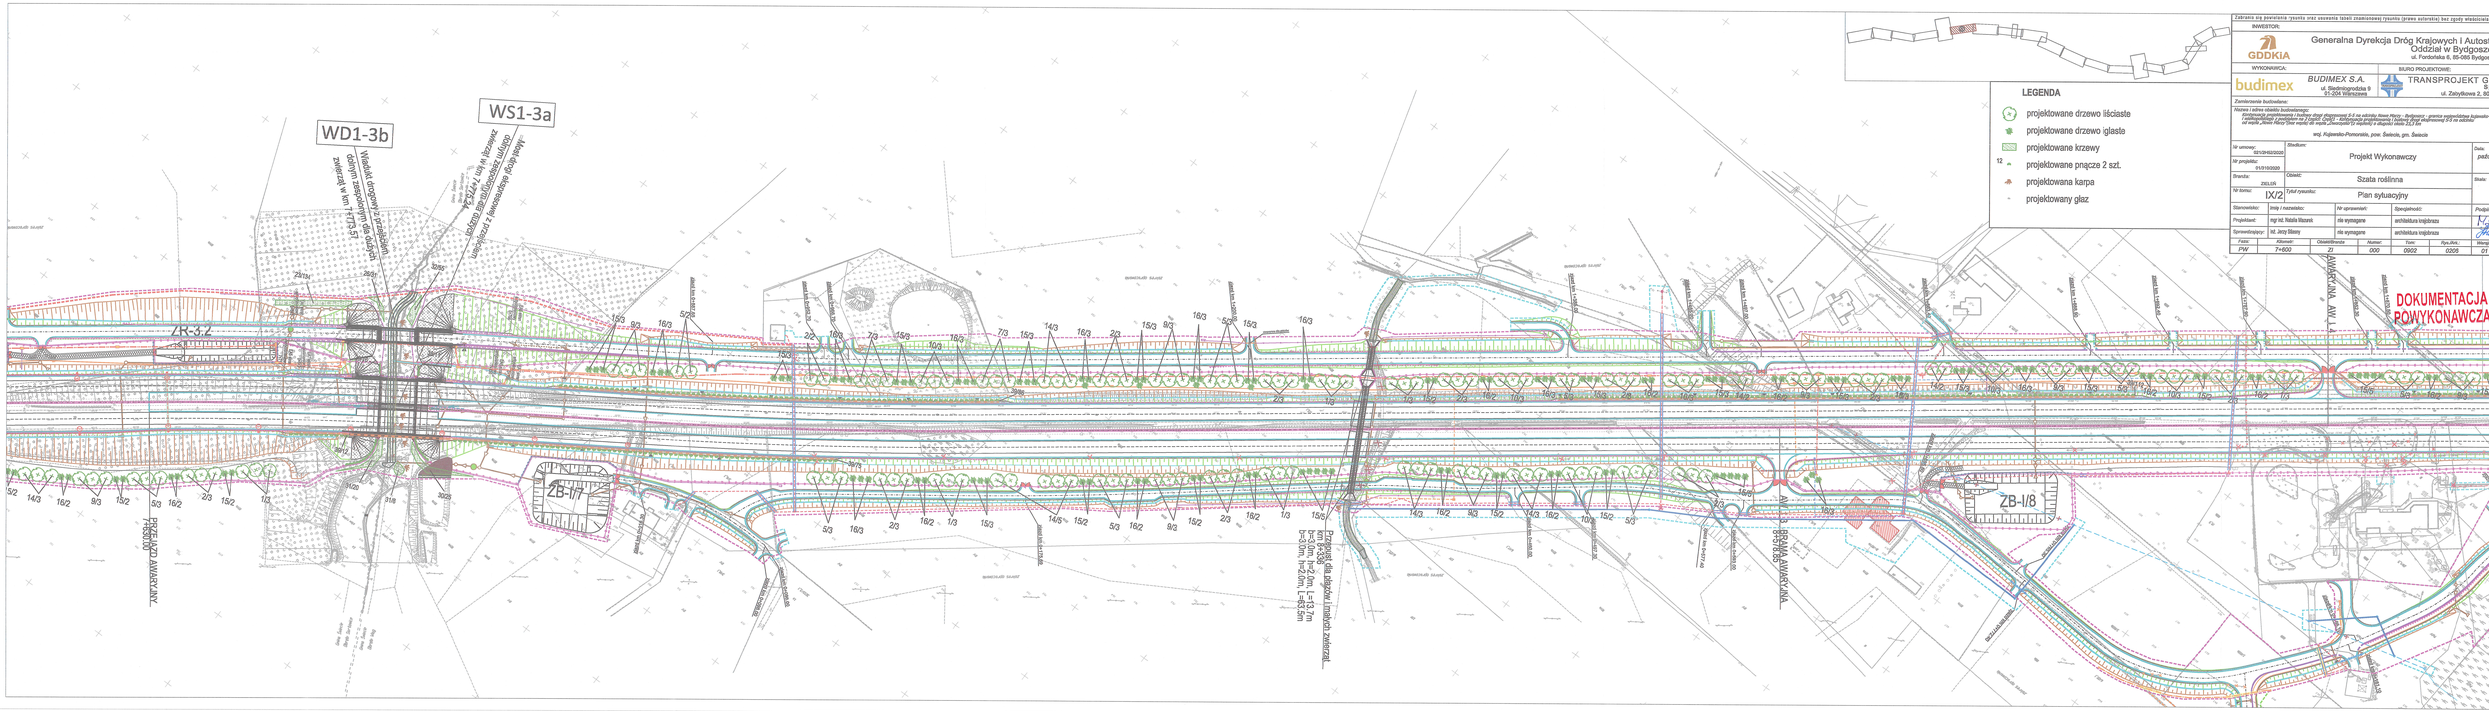

Zabrania się powielania rysunku oraz udzielania tekstu znamionowanej rysunku (prawa autorskie) bez zgody właściwego autora(ów).

INWESTOR:
GDDKiA
Generalna Dyrekcja Dróg Krajowych i Autostrad
Oddział w Bydgoszczy
ul. Fordońska 6, 85-085 Bydgoszcz

WYKONAWCA:
budimex
BUDIMEX S.A.
ul. Siedmiogrodzka 9

BIURO PROJEKTOWE:
TRANSPROJEKT GDAŃSKI Sp. z o.o.
ul. Zabyšlewa 2, 80-283 Gdańsk

Zamierzenie budowlane:
Nazwa i adres obiektu budowlanego:
woj. Kujawsko-Pomorskie, pow. Świecki, gm. Świecie

Nr umowy:	0310/HSI/2020	Stadium: Projekt Wykonawczy	Data: październik 2020
Nr projektu:	01/310/2020		
Branża:	ZIELEŃ	Obiekt: Szata roślinna	Skala: 1:1000
Nr tomu:	IX/2	Tytuł rysunku: Plan sytuacyjny	
Projektował:	mgr inż. Natalia Wiszeki	dla wymagane	architektura krajobrazu
Sprawdzi(a)ł(y)ł:	Inż. Jerzy Stasny	dla wymagane	architektura krajobrazu

Folder:	Rdzeń/str:	Obiekt/Branża:	Numer:	Typ/rz:	Rys./Bud.:	Wersja:	Stan/o:

DOKUMENTACJA POWYKONAWCZA

LEGENDA
- projektowane drzewo liściaste
- projektowane drzewo igiasta
- projektowane krzewy
- 12 projektowane pnącze 2 szt.
- projektowana karpa
- projektowany głaz