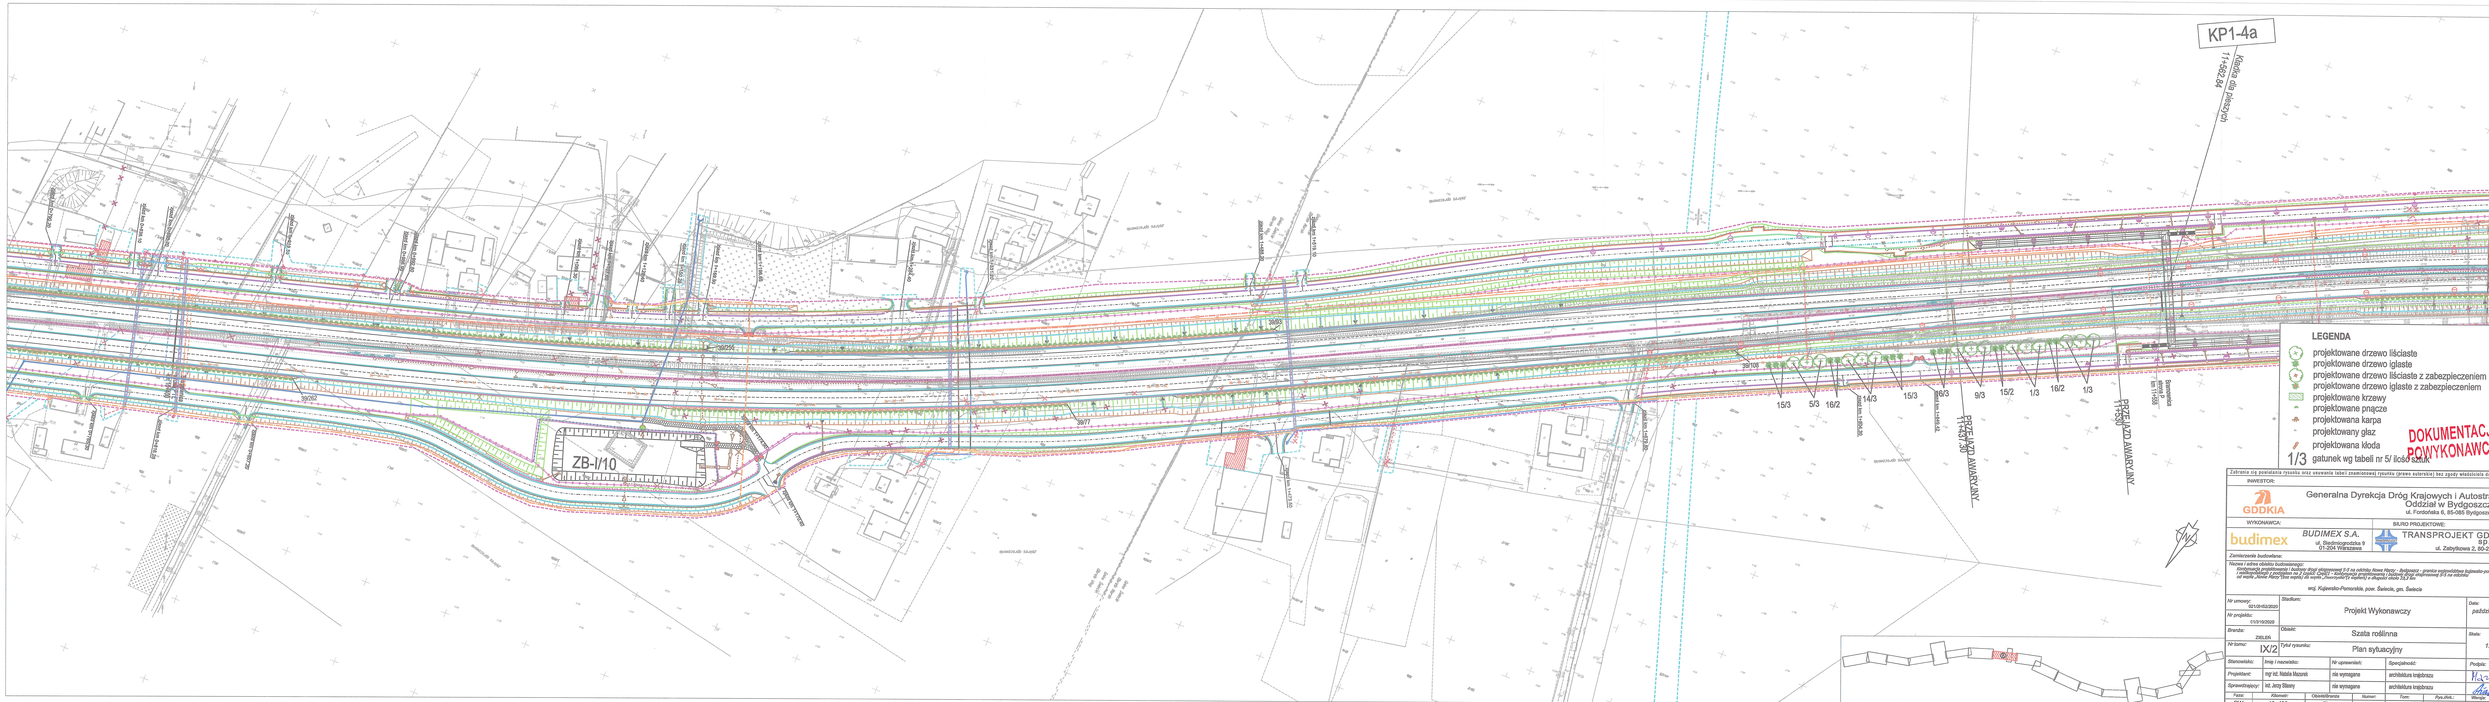

LEGENDA

- projektowane drzewo liściaste
- projektowane drzewo iglaste
- projektowane drzewo liściaste z zabezpieczeniem
- projektowane drzewo iglaste z zabezpieczeniem
- projektowane krzewy
- projektowane pnącze
- projektowana karpa
- projektowany głaz
- projektowana kłoda
- 1/3 gatunek wg tabeli nr 5/ ilość sztuk

DOKUMENTACJA POWYKONAWCZA

Zabrania się powielania rysunku oraz usuwania tabel (zamieszonej rysunku (przez autorskich) bez zgody właściwego administratora praw autorskich

INWESTOR:

GDDKiA

Generalna Dyrekcja Dróg Krajowych i Autostrad
Oddział w Bydgoszczy
ul. Fordońska 6, 85-085 Bydgoszcz

WYKONAWCA:

budimex

BUDIMEX S.A.
ul. Siedmiogrodzka 9
01-204 Warszawa

BIURO PROJEKTOWE:

TRANSPROJEKT GDAŃSKI Sp. z o.o.
ul. Zabyłkowa 2, 80-253 Gdańsk

Zamierzenie budowlane:

Nazwa i adres obiektu budowlanego:

woj. Kujawsko-Pomorskie, pow. Świecie, gm. Świecie

Nr umowy:	521/DI/0/2020	Etap/Faza: Projekt Wykonawczy	Data: październik 2020
Nr projektu:	113/13/2020		
Branża:	ZIELEŃ	Obiekt: Szata roślinna	Skala: 1:1000
Nr tomu:	IX/2	Tytuł rysunku: Plan sytuacyjny	

Stanowiska:	Imię i nazwisko:	Nr uprawnień:	Specjalność:	Podpis:
Projektant:	mgr inż. Natalia Mazurek	nie wymagane	architektura krajobrazu	
Sprawdzający:	inż. Jerzy Błażej	nie wymagane	architektura krajobrazu	

Fazowy	Kilometr	Obiekt/Branża	Numer	Form	Pos./Arch./	Wersja	Wariant
PW	10+400	ZI	000	0902	0208	01	TG