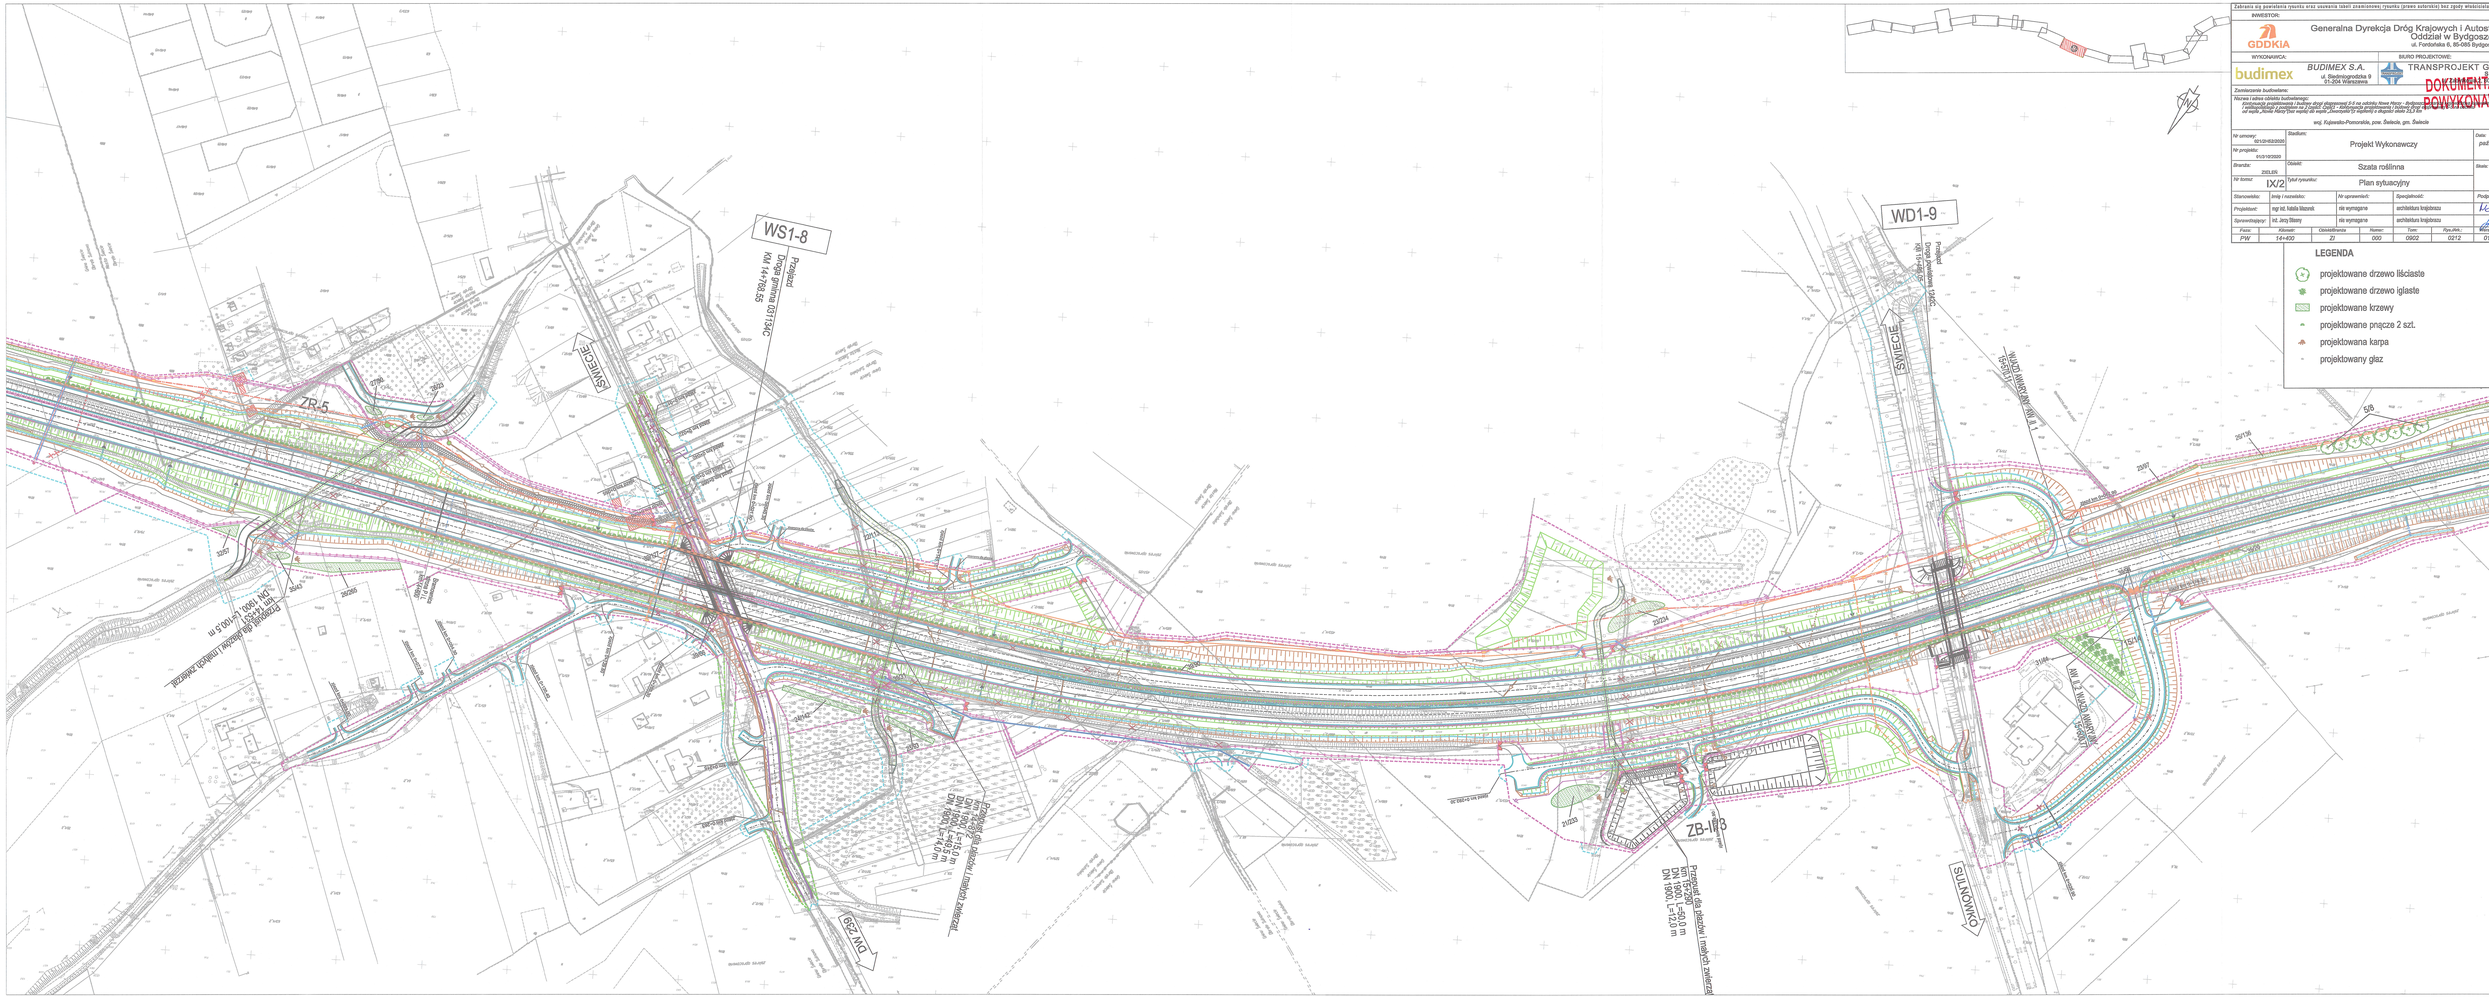
WS1-8
WD1-9
ŚWIĘCIE
ŚWIĘCIE
ZR-5
ZB-1/3
DW 239
