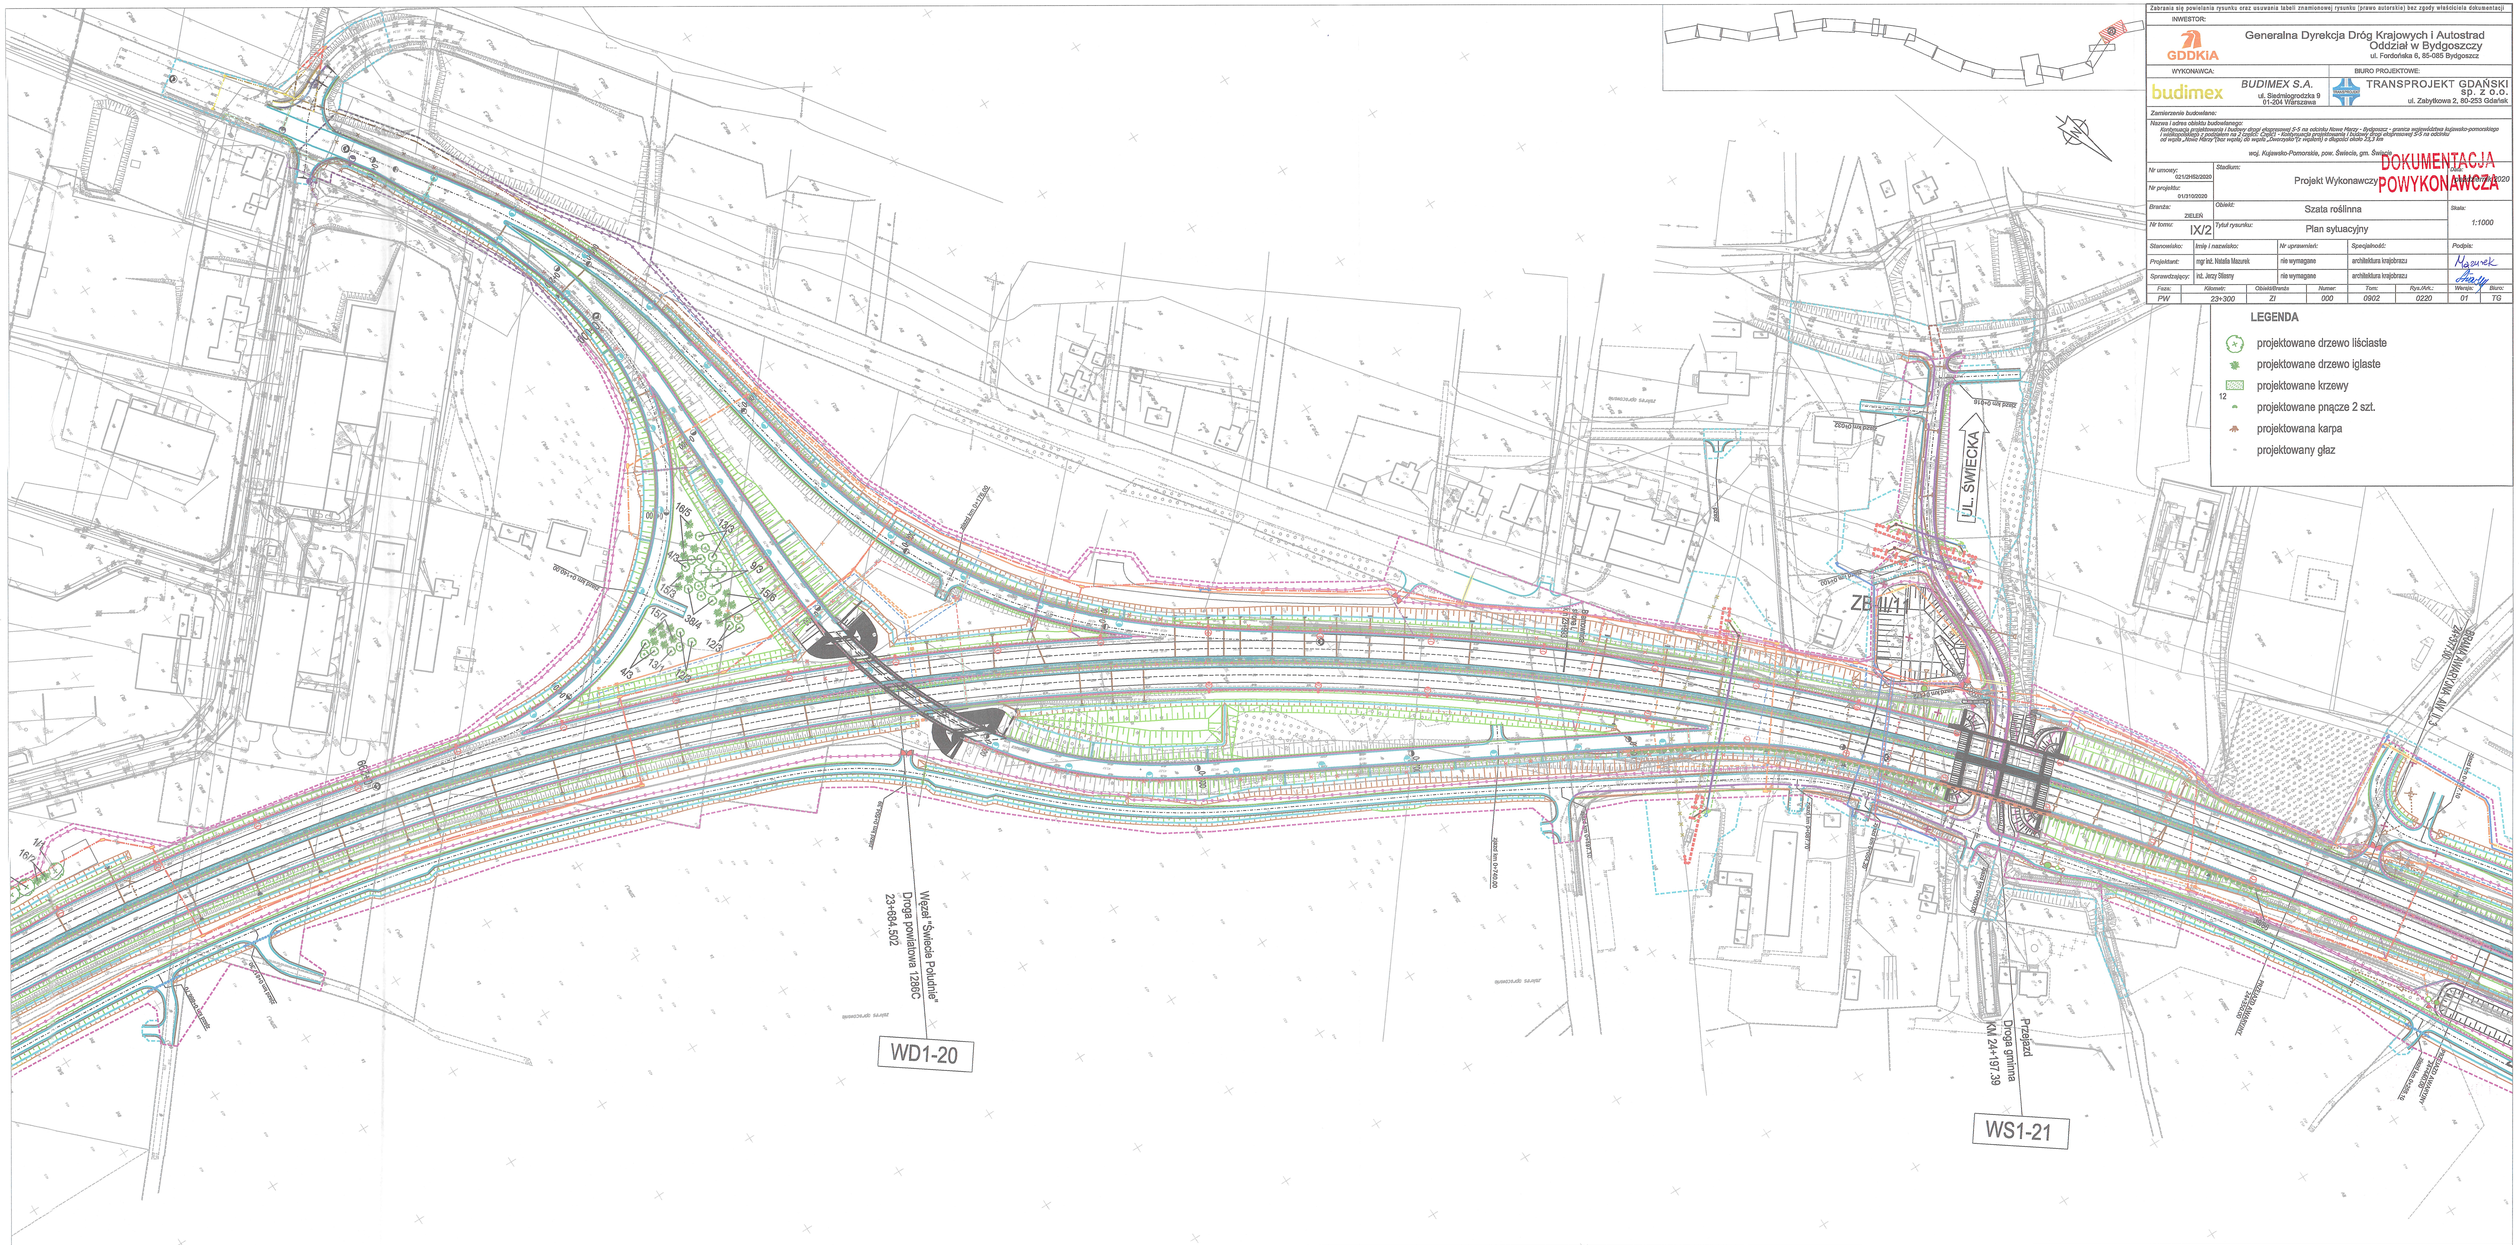

Zabrania się powielania rysunku oraz usuwania tabeli znamionowej rysunku (prawo autorskie) bez zgody właściciela dokumentacji

INWESTOR:
GDDKiA
Generalna Dyrekcja Dróg Krajowych i Autostrad
Oddział w Bydgoszczy
ul. Fordońska 6, 85-085 Bydgoszcz

WYKONAWCA:
budimex
BUDIMEX S.A.
ul. Siedlecigroszka 9
01-204 Warszawa

BIURO PROJEKTOWE:
TRANSPROJEKT GDAŃSKI Sp. Z O.O.
ul. Zabytkowa 2, 80-253 Gdańsk

Zamierzenie budowlane:
Nazwa i adres obiektu budowlanego:
Kontynuacja projektowania i budowy drogi ekspresowej S-5 na odcinku Nowe Marzy - Bydgoszcz - granica województwa kujawsko-pomorskiego i realizacja/budowa z podziałem na 2 zadania: Część I - Kontynuacja projektowania i budowy drogi ekspresowej S-5 na odcinku od węzła „Nowe Marzy" (bez węzła) do węzła „Dworzysko" (z węzłem) o długości około 33,3 km

woj. Kujawsko-Pomorskie, pow. Świecie, gm. Świecie

DOKUMENTACJA POWYKONAWCZA

Nr umowy:	021/GDKiB/2020	Stadium: Projekt Wykonawczy	Data: 12.2020
Nr projektu:	01/31/00/2020		
Branża:	ZIELEŃ	Obiekt: Szata roślinna	Skala: 1:1000
Nr tomu:	IX/2	Tytuł rysunku: Plan sytuacyjny	

Stanowisko:	Imię i nazwisko:	Nr uprawnień:	Specjalność:	Podpis:
Projektant:	mgr inż. Natalia Mazurek	nie wymagane	architektura krajobrazu	
Sprawdzający:	Inż. Jerzy Silsony	nie wymagane	architektura krajobrazu	

Faza:	Kilometr:	Obiekt/Branża	Numer:	Tom:	Rys./Ark.:	Wersja:	Biuro:
PW	23+300	ZI	000	0902	0220	01	TG