PRZEKRÓJ POPRZECZNY PODPORA XIV

1:50

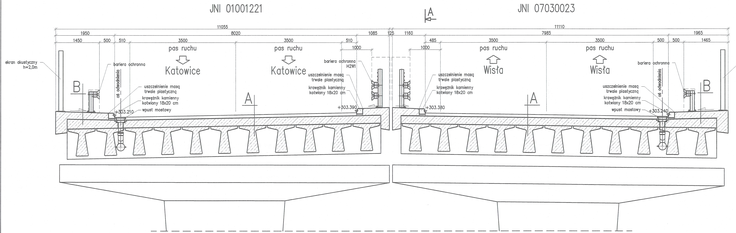

PRZEKRÓJ POPRZECZNY PODPORA XV

1:50

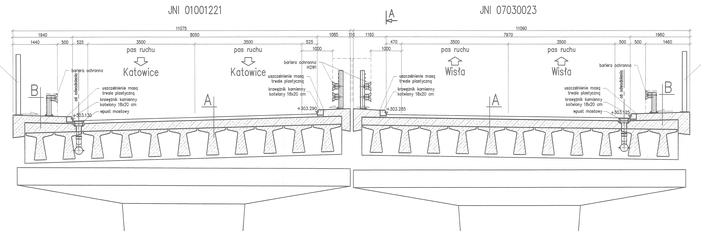

PRZEKRÓJ POPRZECZNY PODPORA XVI

1:50

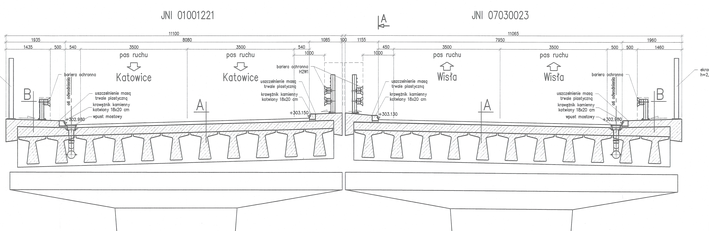

A

w-wa ścieralna SMA	4,5 cm
ochronna w-wa asfalt. twardolany	5cm
papa zgrzewalna 1 warstwa	
płyta żelbetowa B35 /C30/37/	24cm
beton zabezpieczający typu TIX B50 /C40/50/	80cm

B

nawierzchnia z żywic epoksydowo-poliuretanowych	5mm
kapa betonowa B35 /C30/37/	
papa zgrzewalna 2 warstwy	
płyta żelbetowa B35 /C30/37/	24cm
beton zabezpieczający typu TIX B50 /C40/50/	80cm

DOKUMENTACJA POWYKONAWCZA

ZA ZGODNOŚĆ Z ORYGINAŁEM

PRYWATNY RZUTNIK SP. Z O.O. ul. Wyzwolenia 18 41-902 Bytom

INWESTOR
GENERALNA DYREKCJA DRÓG KRAJOWYCH I AUTOSTRAD
Oddział w Katowicach
ul. Modrzewia 8, 40-077 Katowice

PROJEKTANT
TRAKT Sp. z o.o.
40-203 Katowice, ul. Uniwersytecka 13a
tel. 32 208 50 00, fax. 32 208 50 09
trakt@trakt.pl

ZADANIE
Wykonanie dokumentacji projektowej dla zadania:
„Remont estakady w ciągu drogi krajowej nr 81 w km 62+750
- jezdnia prawa i lewa - w miejscowości Skoczów".

NAZWA OPRACOWANIA
PROJEKT WYKONAWCZY

TYTUŁ RYSUNKU
RYSUNEK OGÓLNY
PRZEKROJE POPRZECZNE

SZEF ZP	MGR. INŻ. PIOTR PIECH	Aktualizacja nadzór uprawnienia	
PROJEKTANT	mgr inż. Bogdan Bucała	Uprawnienia: 7/0006/96	
SPRAWDZAJĄCY	mgr inż. Andrzej Pomykoł	Uprawnienia: SLA/0020/POOK/10	
KIEROWNIK BRANŻY	mgr inż. Marcin Kaczor	Uprawnienia: WKP/0017/POOK/07	

SKALA	FORMAT	DATA	STADIUM	NR ARCH.	NR RYS.
1:50	A3	10/2015	PW	14/07/2015	00.05 /01