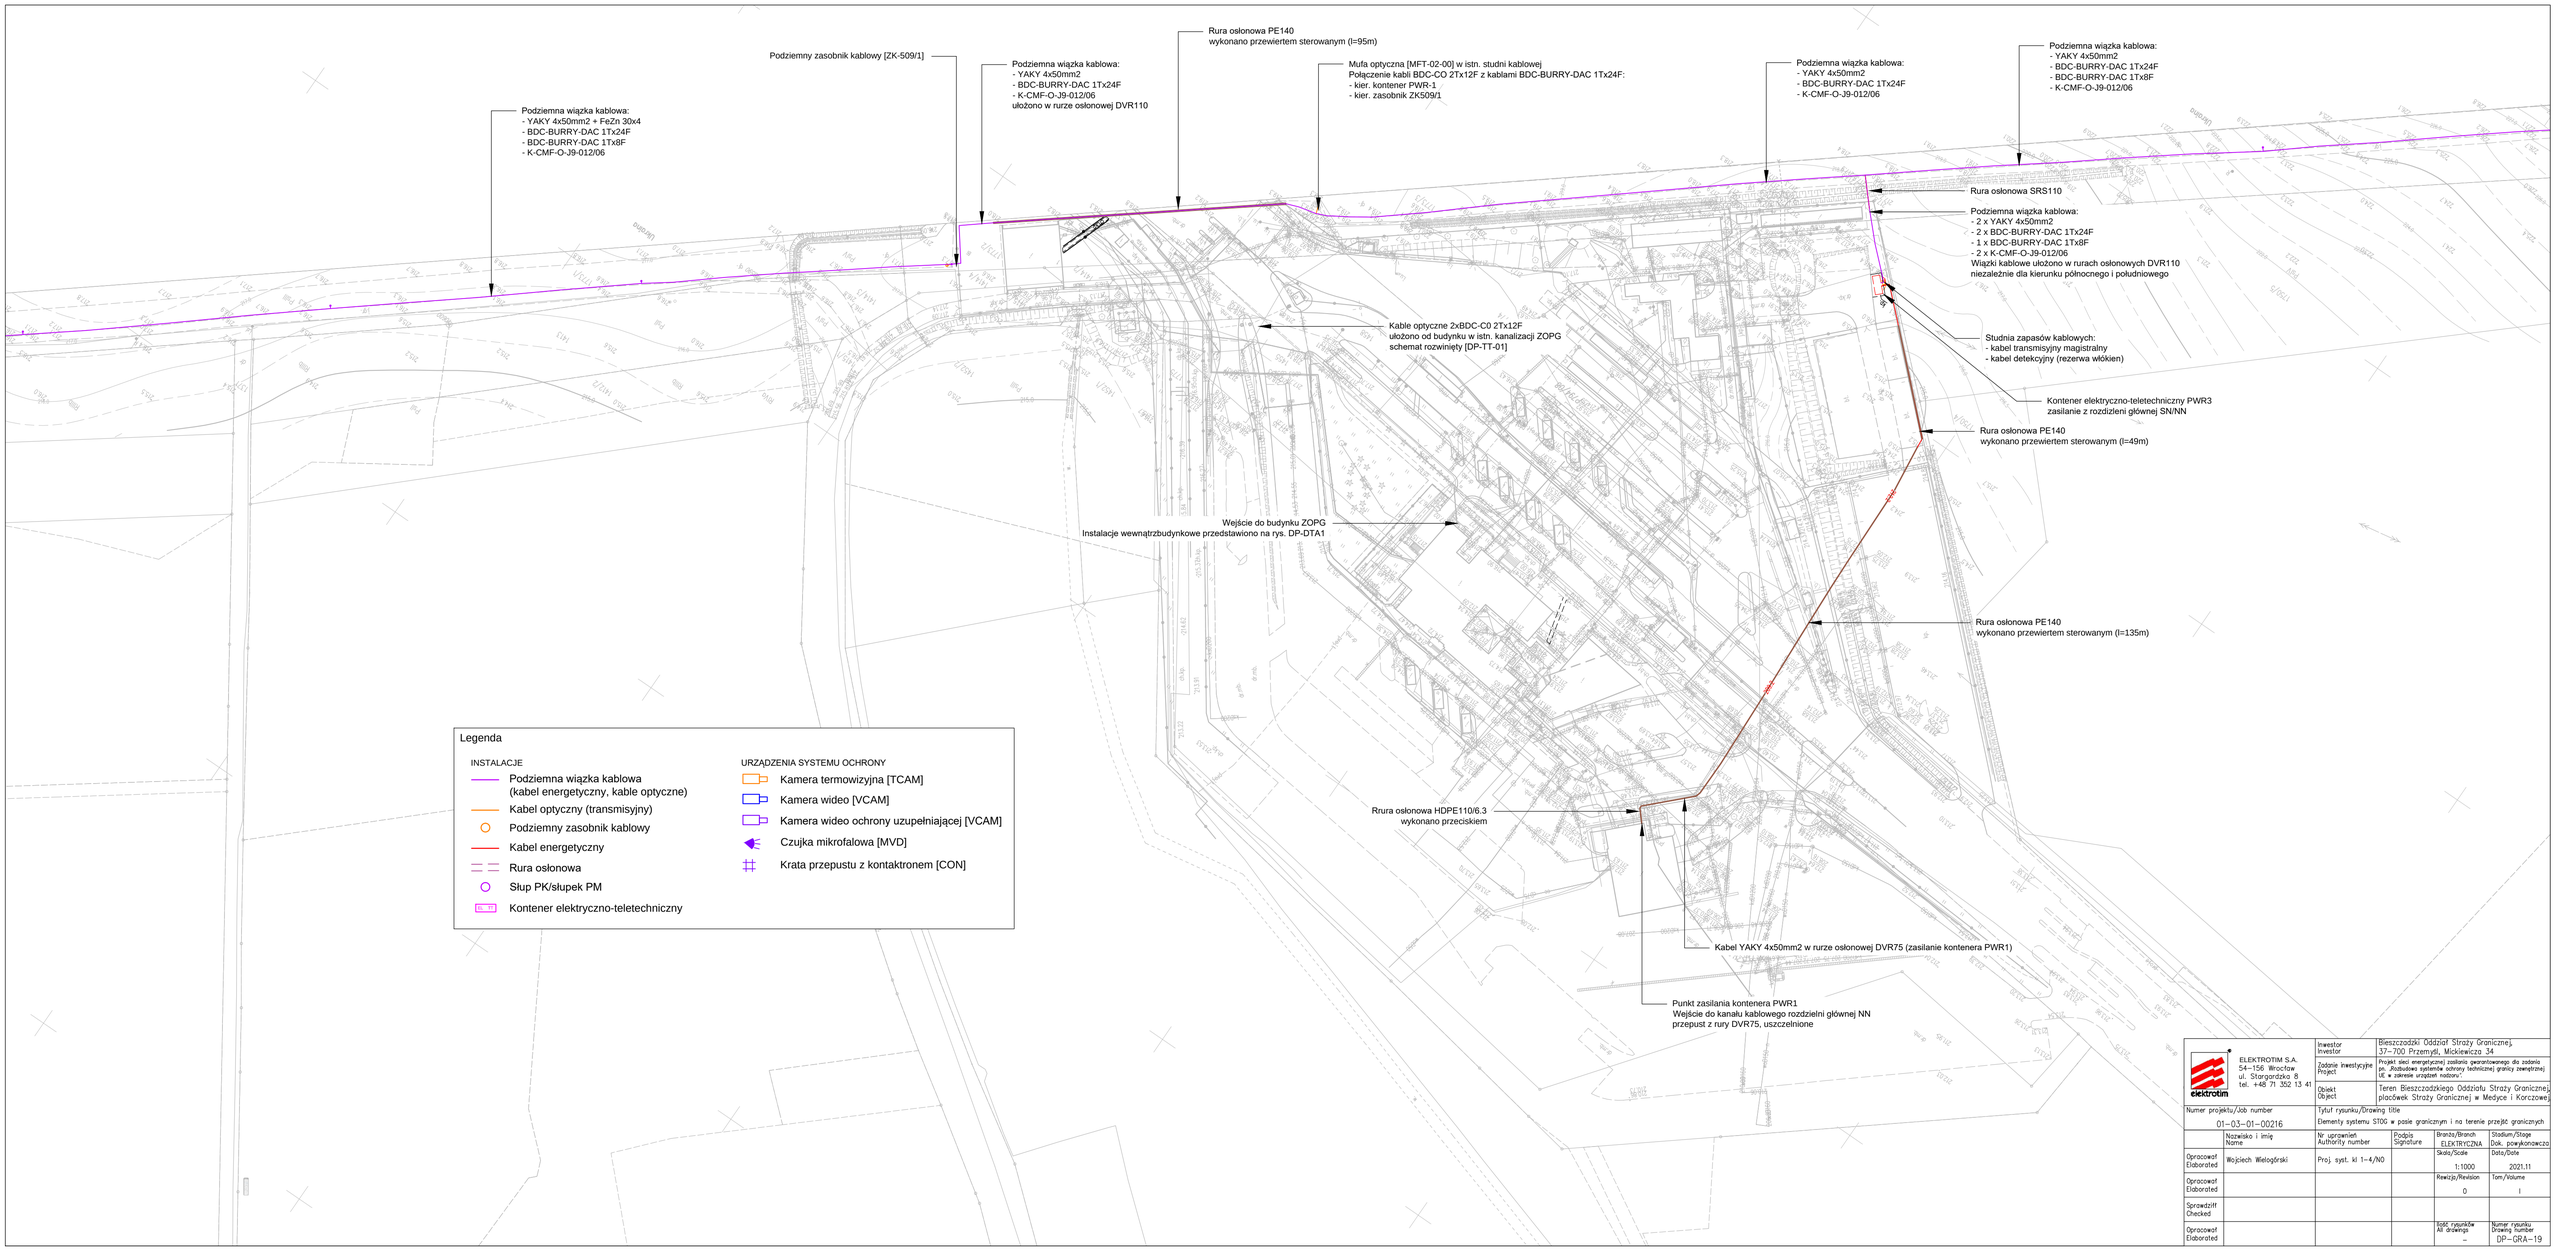

ELEKTROTIM S.A. 54-156 Wrocław ul. Stargardzka 8 tel. +48 71 352 13 41	Inwestor Investor	Bieszczadzki Oddział Straży Granicznej 37-700 Przemyśl, Mickiewicza 34		
	Zadanie inwestycyjne Project	Projekt sieci energetycznej zasilania gwarantowanego dla zadania pn. „Budowa systemów ochrony technicznej granicy zewnętrznej UE w zakresie urządzeń nadzoru".		
	Obiekt Object	Teren Bieszczadzkiego Oddziału Straży Granicznej placówek Straży Granicznej w Medyce i Korczowej		
Numer projektu/Job number 01-03-01-00216	Tytuł rysunku/Drawing title Elementy systemu STOG w pasie granicznym i na terenie przejść granicznych			
	Nazwisko i imię Name	Nr uprawnień Authority number	Podpis Signature	Branża/Branch ELEKTRYCZNA	Stadium/Stage Dok. powykonawcza
Opracował Elaborated	Wojciech Wielogórski	Proj. syst. kl 1-4/N0		Skala/Scale 1:1000	Data/Date 2021.11
Opracował Elaborated				Rewizja/Revision 0	Tom/Volume I
Sprawdził Checked					
Opracował Elaborated				Ilość rysunków All drawings –	Numer rysunku Drawing number DP-GRA-19